

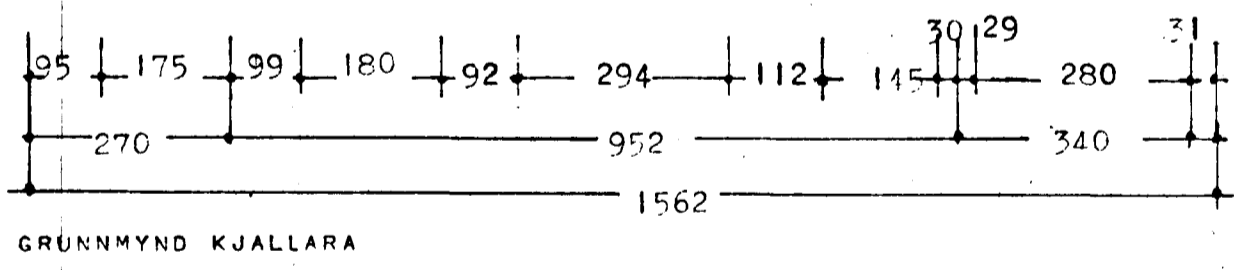



Samþykkt á fundi bygginga-  
ráðs 19. 8. 1980  
reiðnár p. 15. 2. 1980  
BYGGINGAFULLTRÚINN  
Í HAFNARFIRÐI

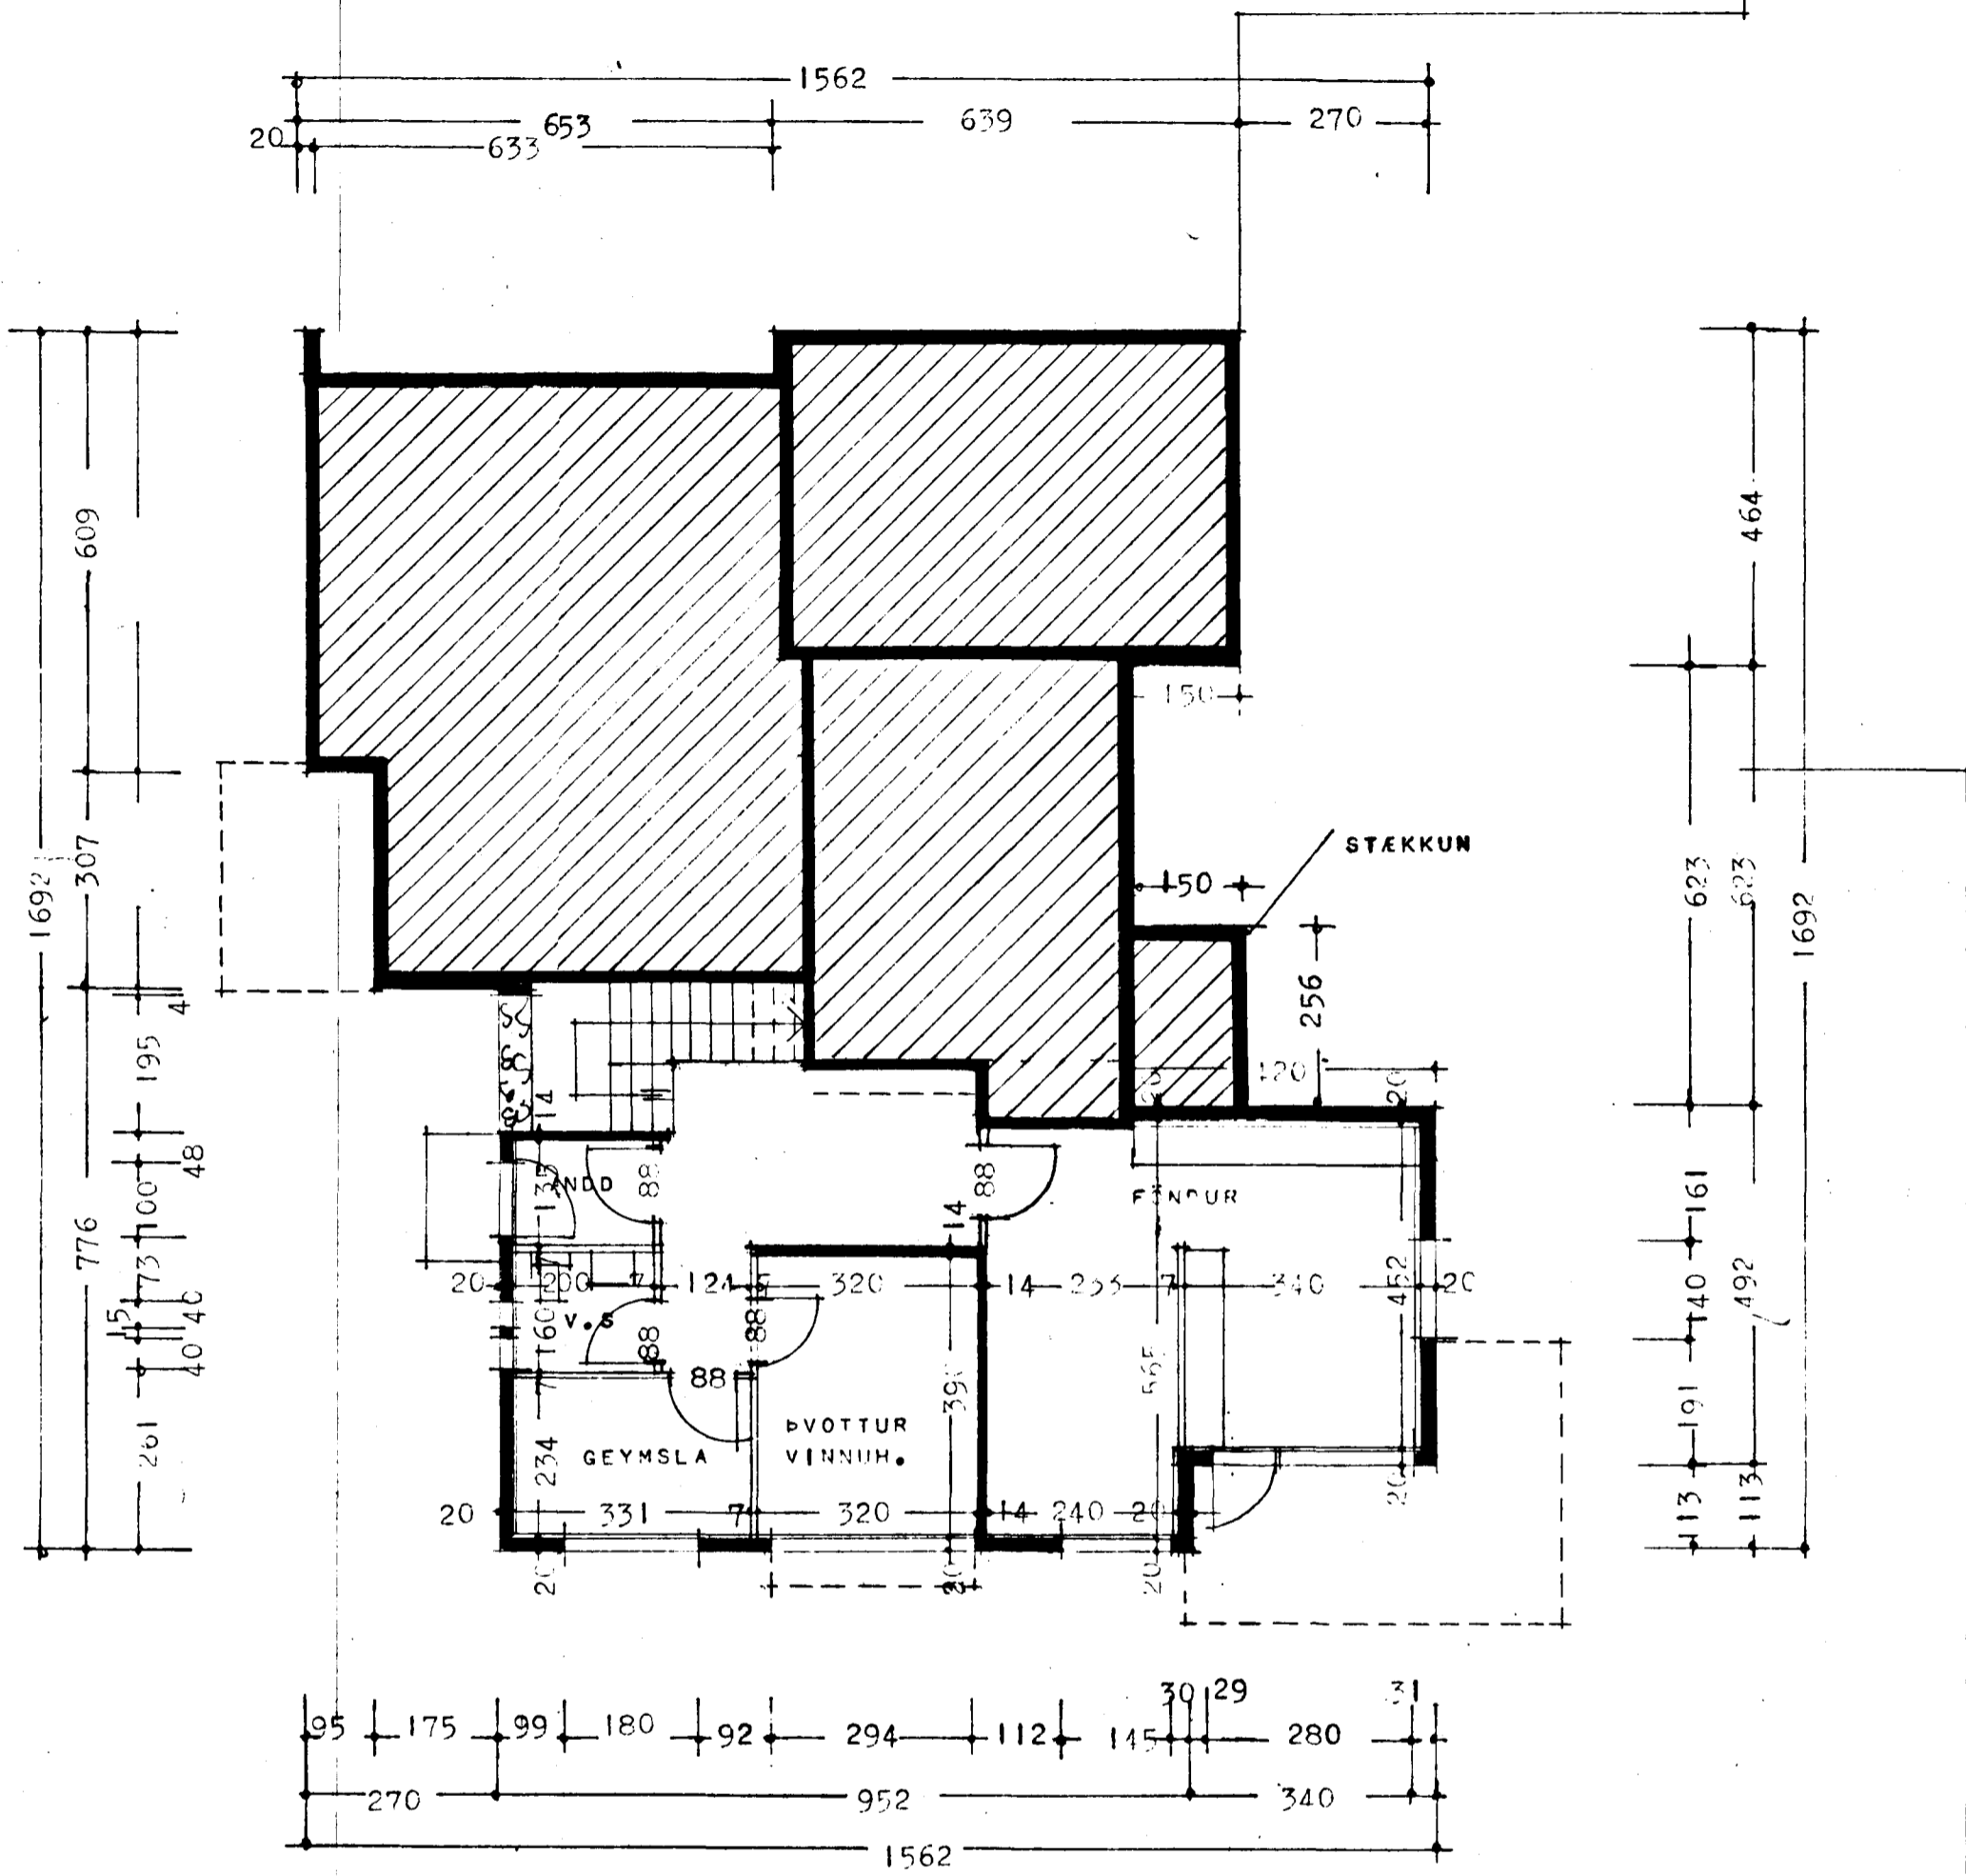

GRUNNMYND KJALLARA

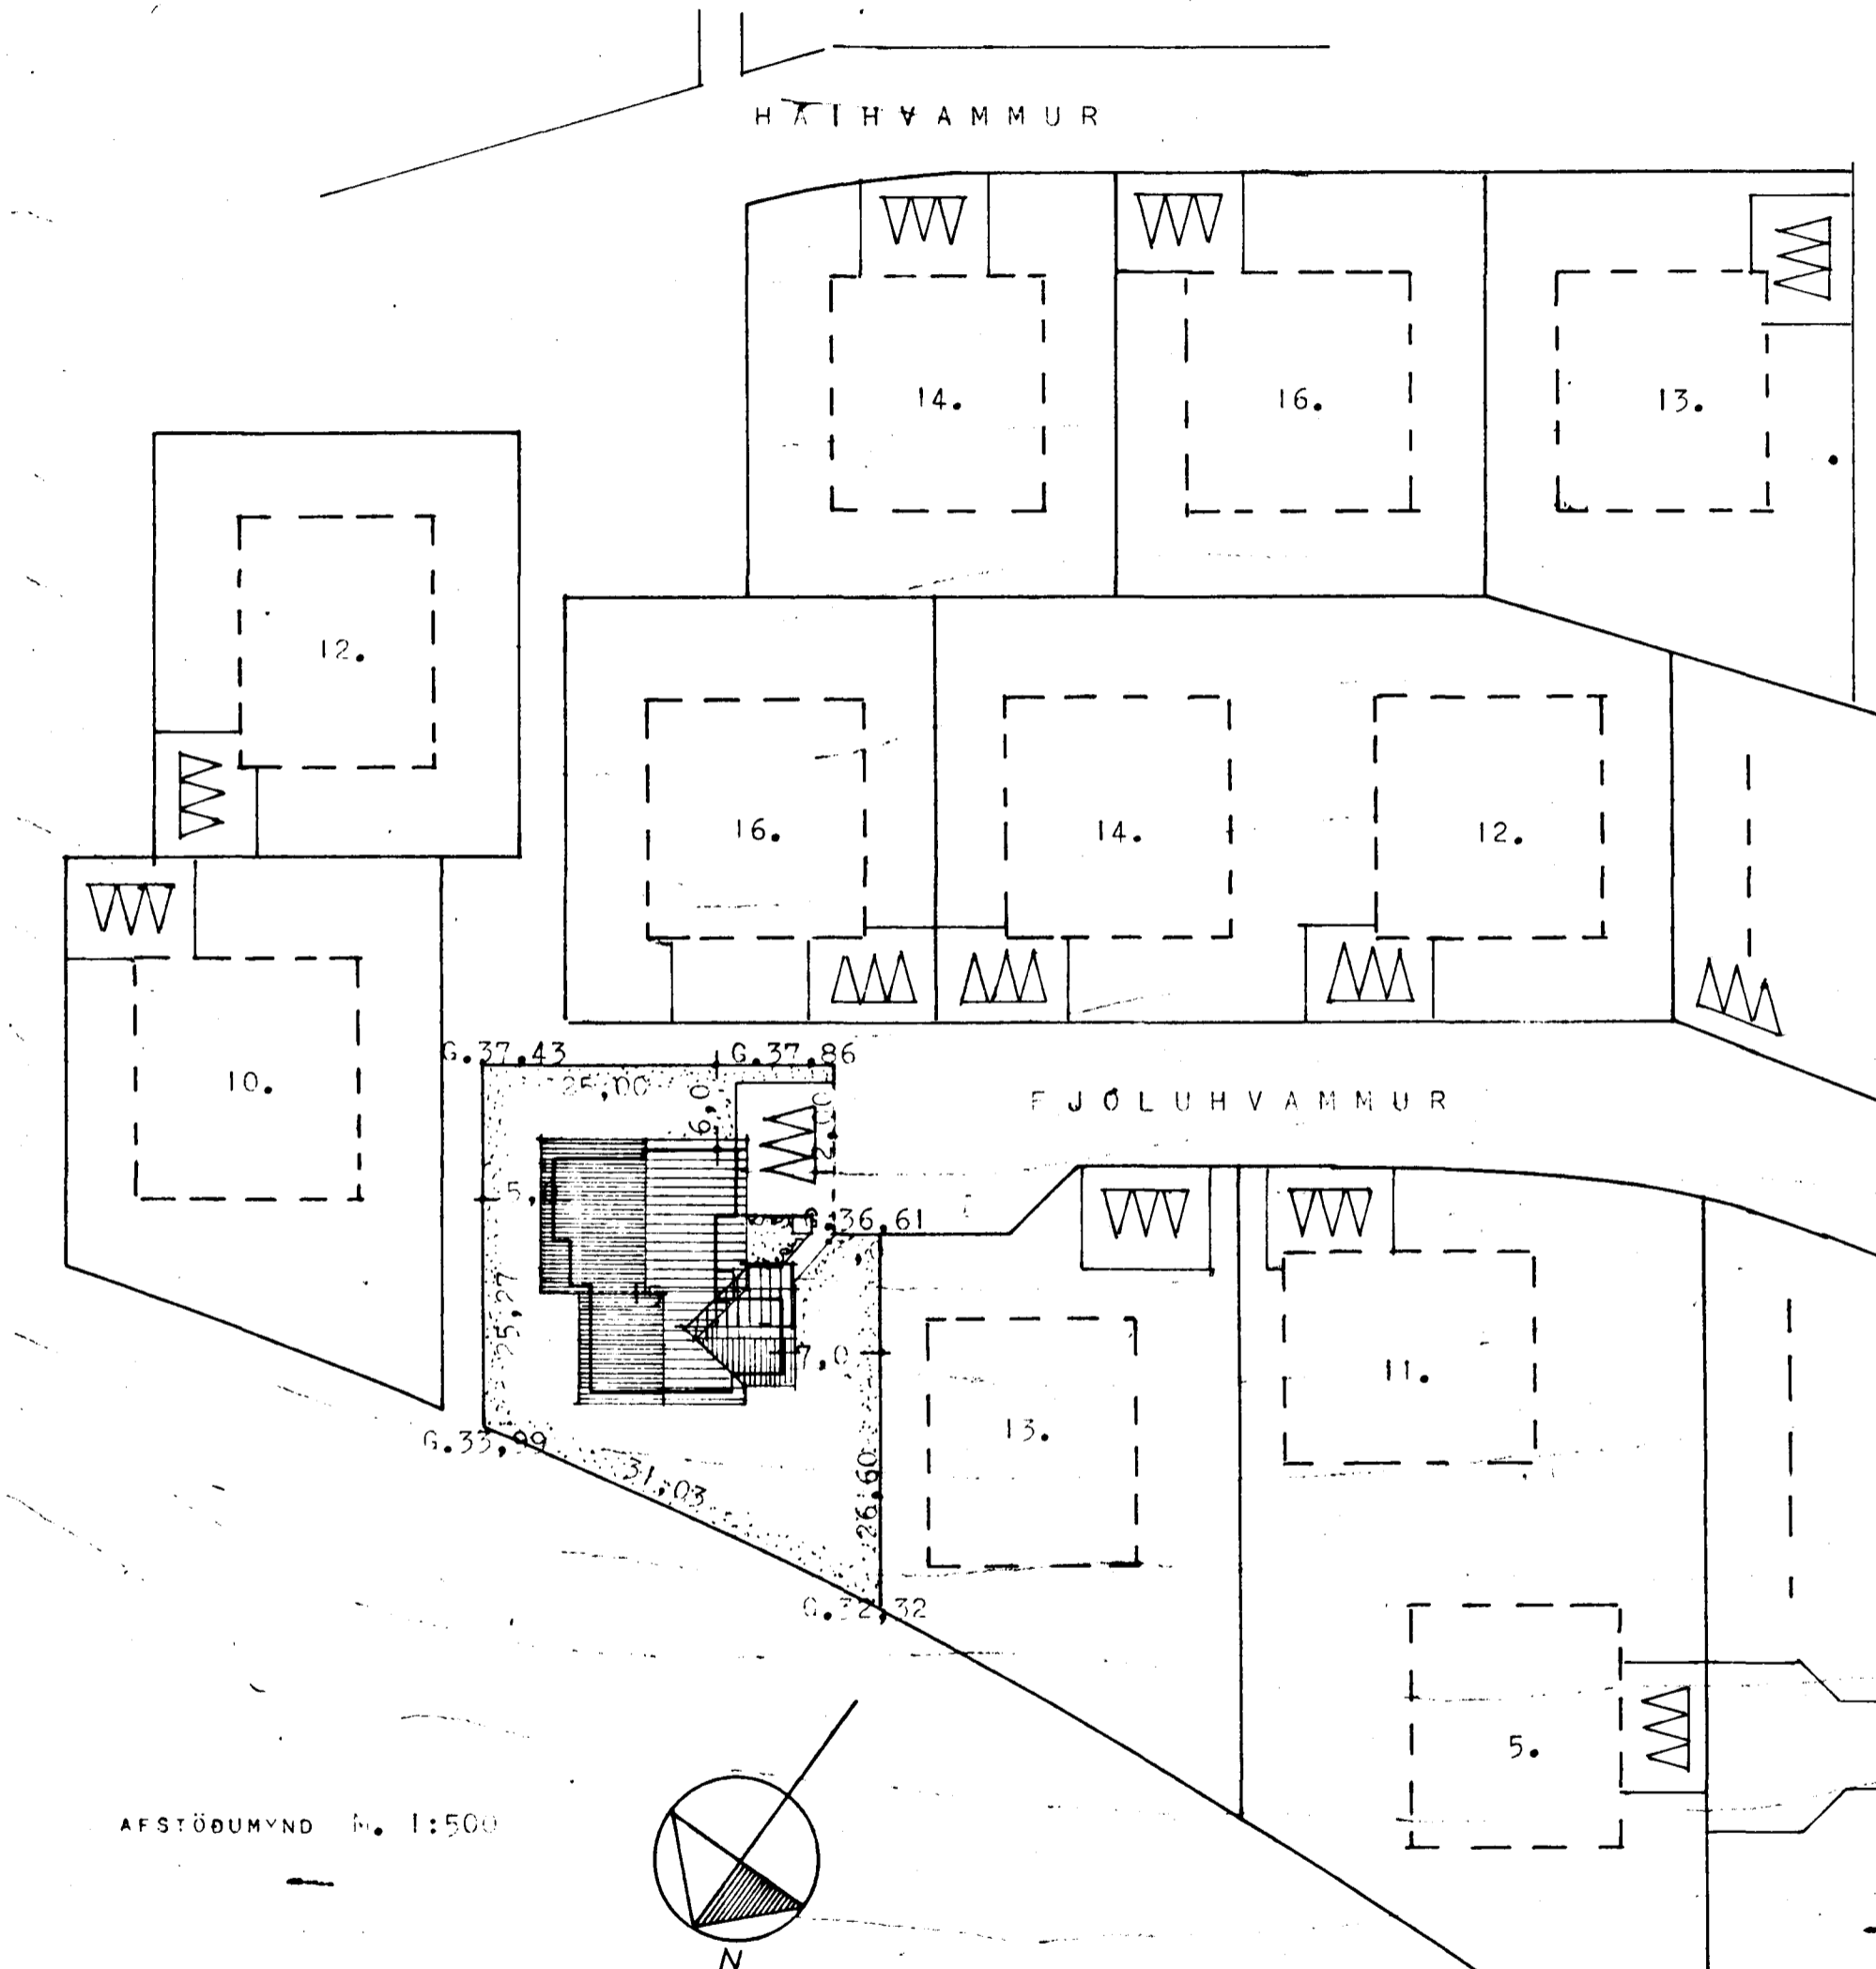

AFSTÖÐUMYND 1:500

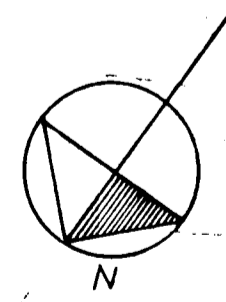

BREYTT Í FEBRÚAR 1990  
*J. Hartan Þeinsson*  
BREYTT Í MARS 1980  
*J. Hartan Þeinsson*  
REYKJAVÍK Í AGÚST 1979  
*J. Hartan Þeinsson*