

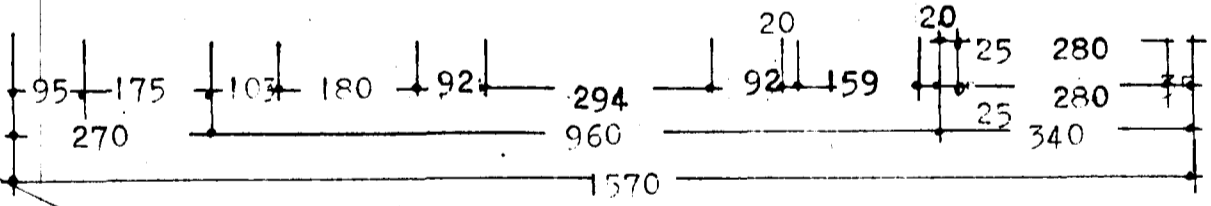


STAKKUN Á ANDDYRI.

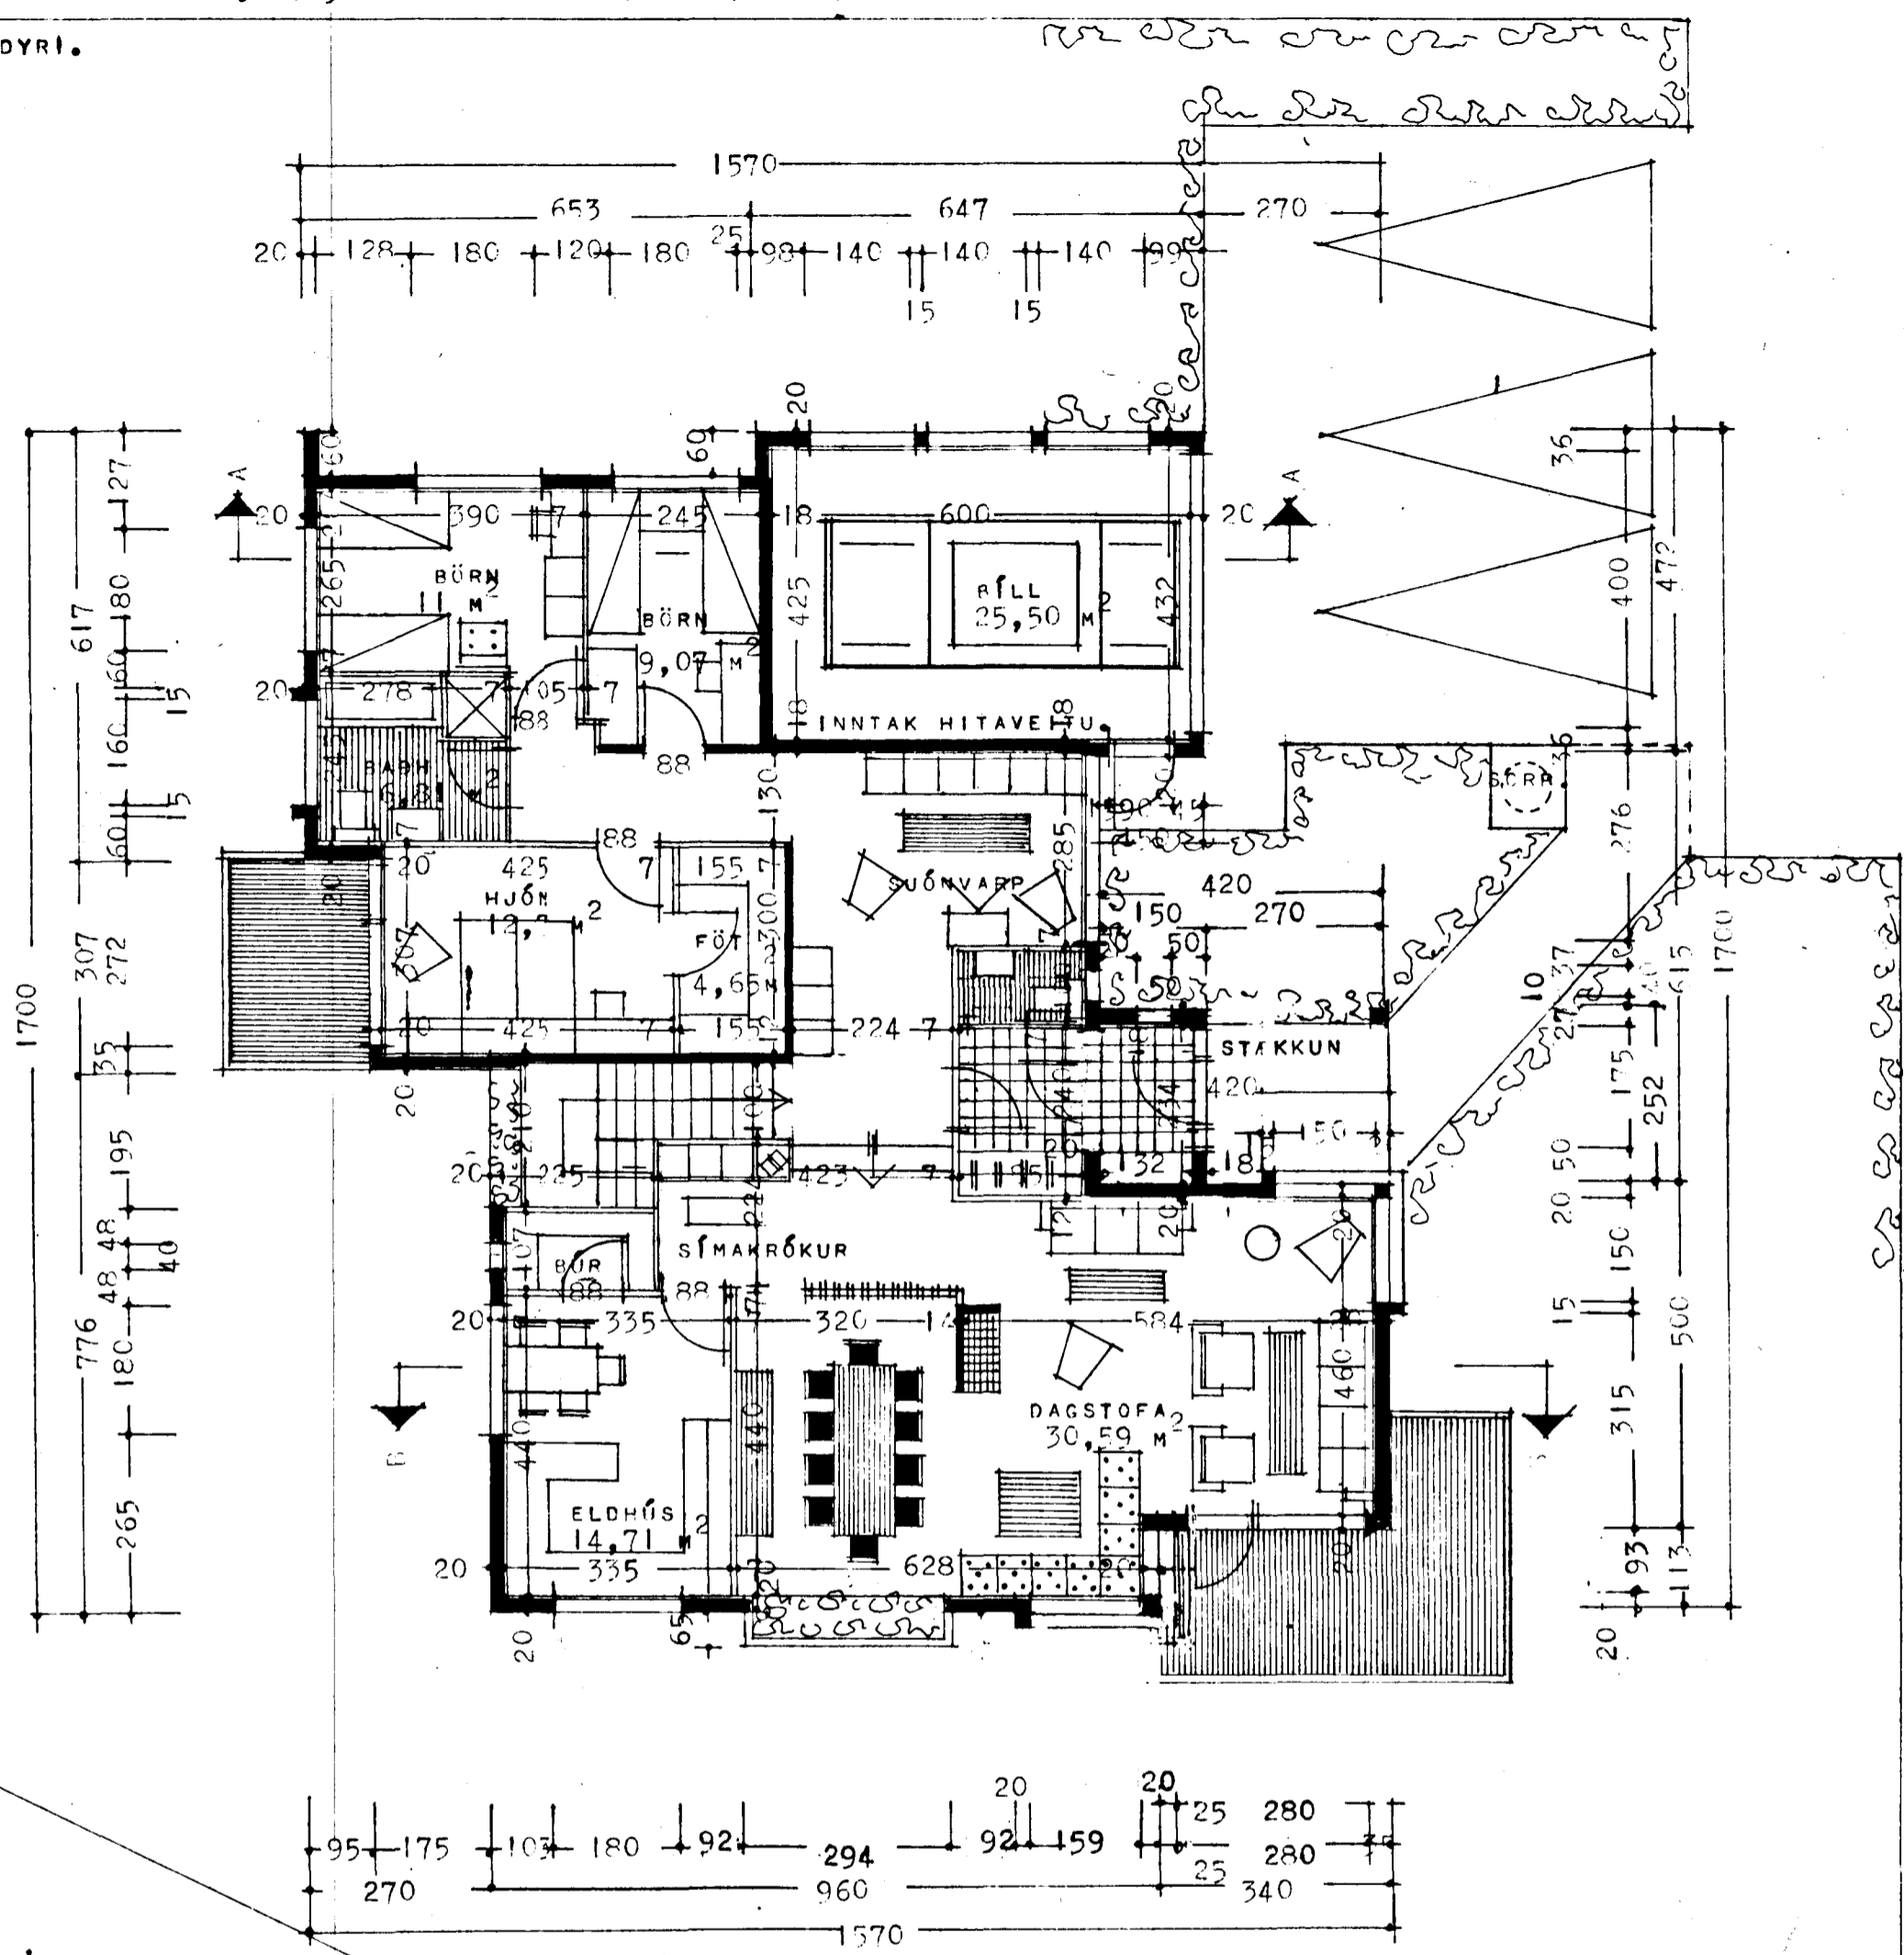

GRUNNFUND 1. HÉÐAR


Sarþykkt á fundi bygginga-
19/3 80
nefndar p. 15/2 1980
BYGGINGAFULLTRÚINN
Í HAFNARFIRÐI

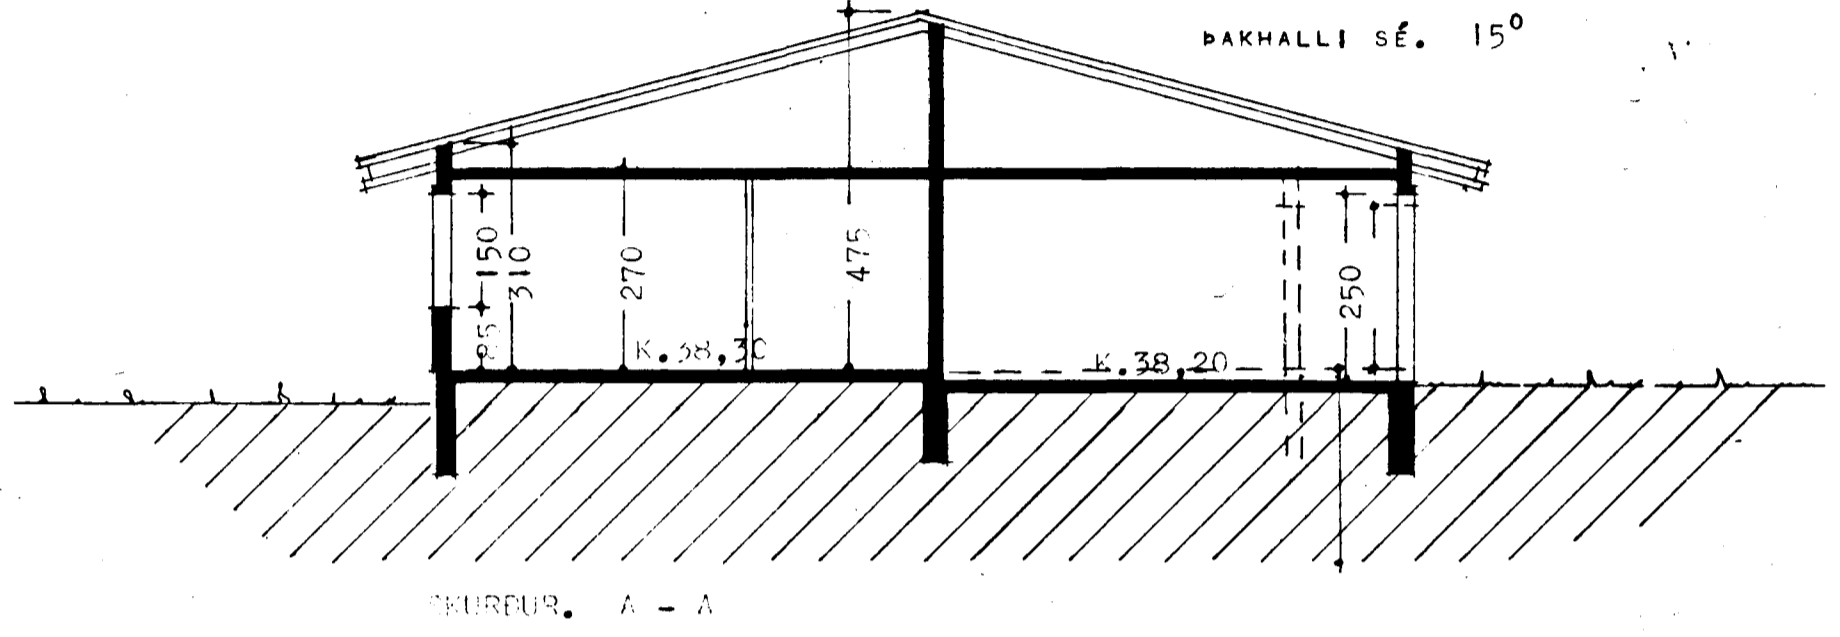

FLATARMÁL 1. HÉÐAR. 162,72 m²
FLATARMÁL HÍLGEYMSLU 28,35 m²
FLATARMÁL KJALLARA. 80,13 m²

STAKKUN Á ANDDYRI 3,78 m²
RÖMMÁL 12 m³

NÓTINGATALA LÓÐAR. 0,31.

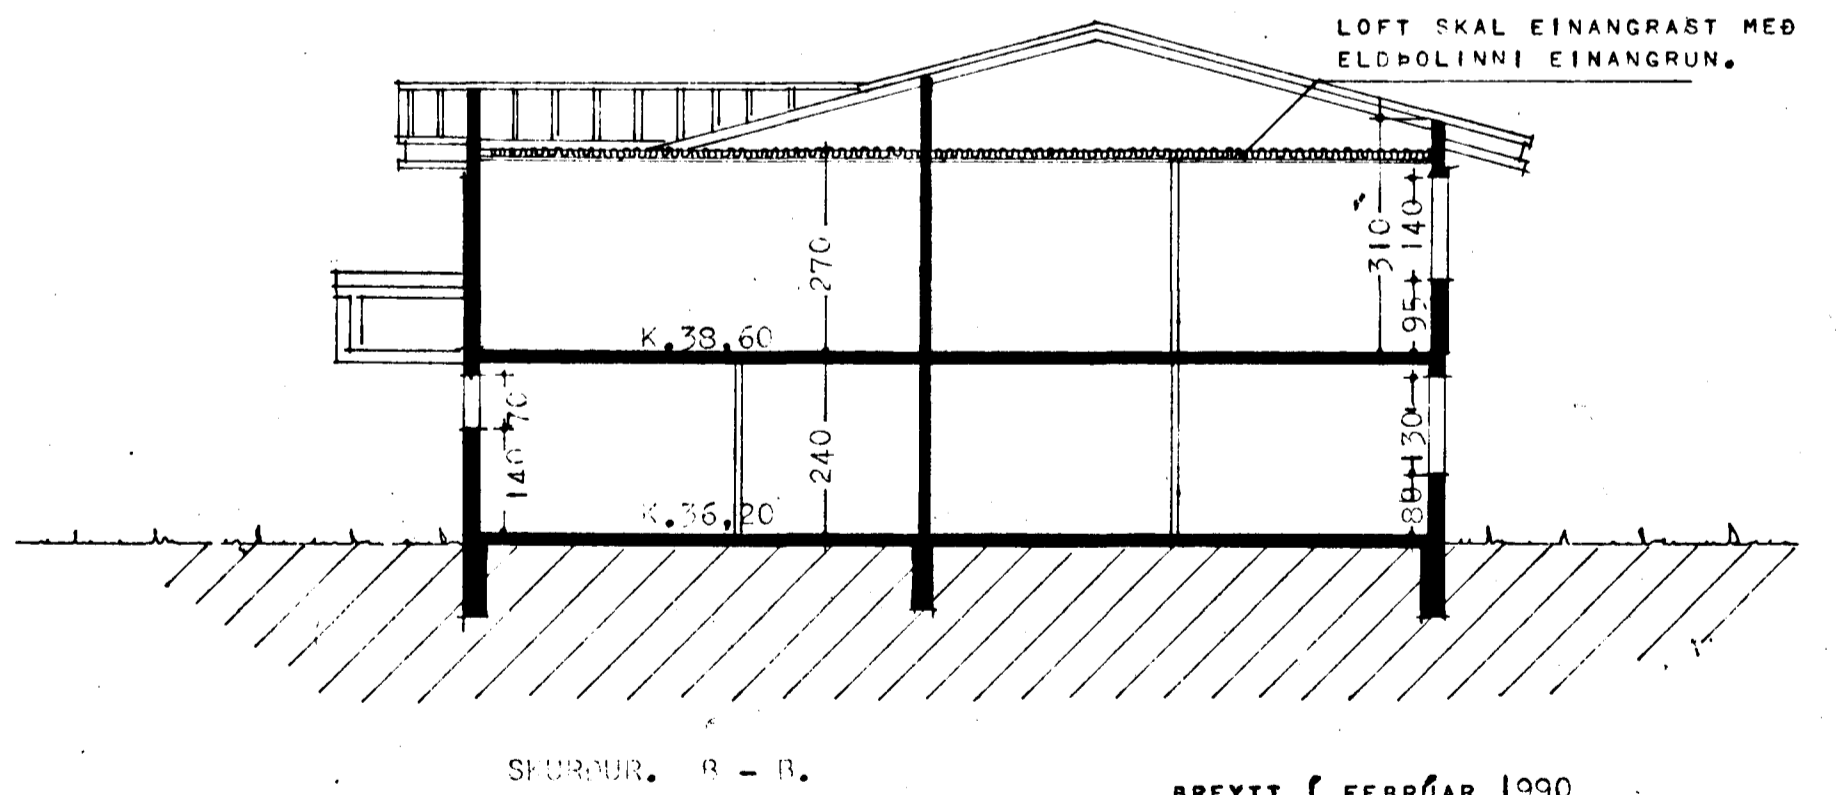

KÖLNUNARTÖLUR.
ÞAK 0,30. w/m²°C
ÚTVEGGIR 1,63 ---
GÖLF. 0,40 ---

BREYTT Í FEBRÚAR 1990
J. Gertan Sveinsson
BREYTT Í MARS 1980
J. Gertan Sveinsson
REYKJAVÍK Í AGÚST 1979
J. Gertan Sveinsson