


# OFNA OG OFNLOKASKRÁ


AFKÖST W	AFKÖST KAL/H	REINSLI ZIR	OFNLOKAR DANFOSS	OFNAR MÍÐAD ER VÍÐ	A	B	C	LOFT ATH.	
ΔT=40°C	ΔT=40°C	40°C KERING	GERÐIR	MERKING	FJÖLDI	MED TEG	EIN LENGD	A B C D ÚFA	
			RAVL 10/6	101	1	400 D	65	2600 10	10 C
			FJVR 10	102	1	600 E	15	600 10	10 A
			FJVR 10	103	1	600 D	20	800 10	10 A
			RAVL 10/6	104	1	400 DEK	25	1000 10	10 C
			RAVL 10/6	105	1	400 DEK	45	1800 10	10 C
			RAVL 10/6	106	1	400 DK	55	2200 10	10 C
			RAVL 10/6	107	1	600 DK	35	1400 10	10 C
			FJVR 10	108	1	210	433	1800 10 10	A SWISSYL
			RAVL 10/6	109	1	600 DK	35	1400 10	10 C
			FJVR 10	110	1	600 D	25	1000 10 10	A
			RAVL 10/6	111	1	600 DK	35	1400 10 10	A
			RAVL 10/6R	112	1	600 EK	40	1600 10	10 C
			FJVR 10	113	1	600 D	90	3800 10 10	A
			RAVL 10/6	001	1	600 D	45	1800 10	10 C
			RAVL 10/6R	002	1	600 E	35	1400 10	10 C
			RAVL 10/6R	003	1	600 E	45	1800 10 10	A
			RAVL 10/6R	004	1	600 E	35	1400 10 10	A
			FJVR 10	005	1	600 E	15	600 10 10	A
			FJVR 10	006	1	600 E	20	800 10 10	A
			FJVR 10	007	1	600 E	65	2600 10 10	A
			FJVR 10	008	1	600 E	55	2200 10 10	C

## MÆLAGRIND 1:10

1. INNREINSLI HITAVEITU
2. UTREINSLI HITAVEITU
3. INNREINSLI VATNSVEITU
4. RENNLOKAR
5. SILUR
6. VATNSMELAR
7. HEMLAR
8. ÞRYSTIMELAR
9. HITA-OG-ÞRYSTIMELAR
10. STILLILOKI
11. ÞRYSTIAFNARI
12. ÖBYGGISLOKI
13. SLAUFULOKI
14. EINSTEFNULOKAR

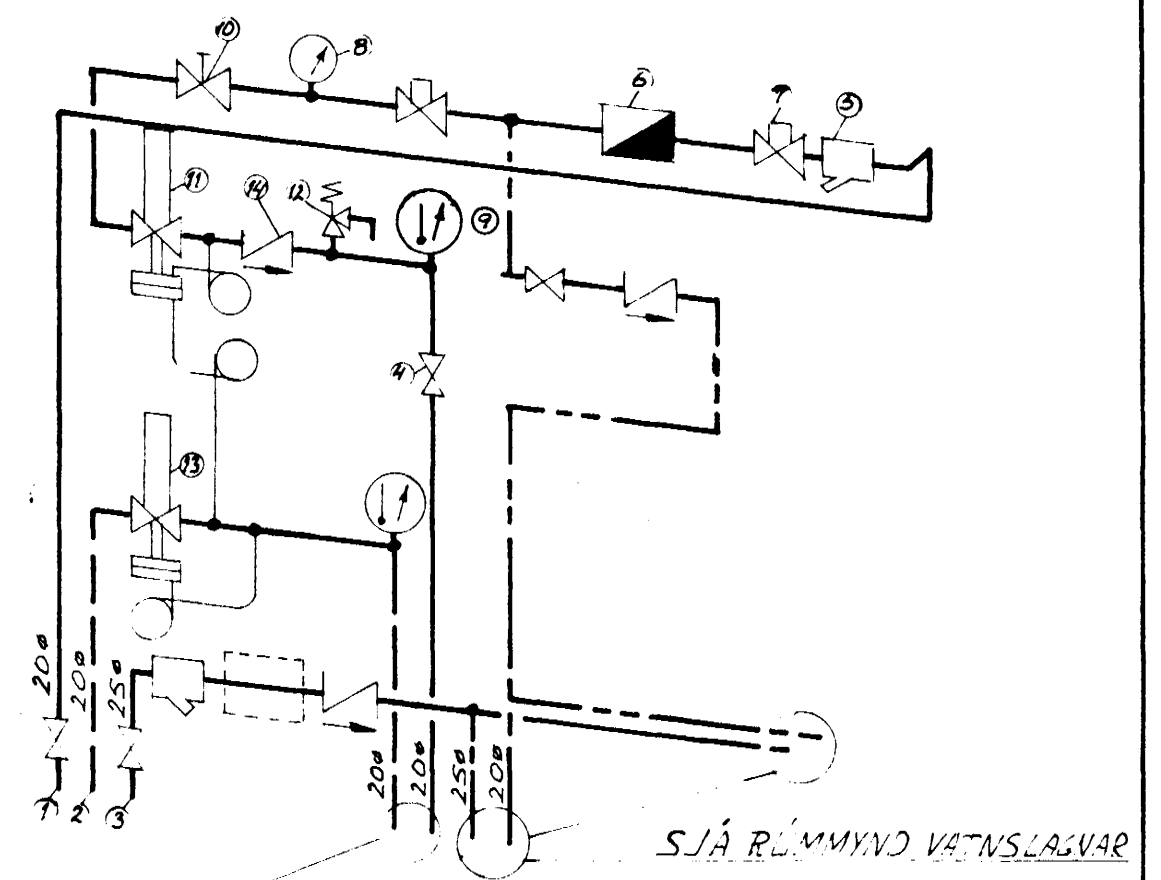


## HITALÖGN: RÚMMYND 1:50

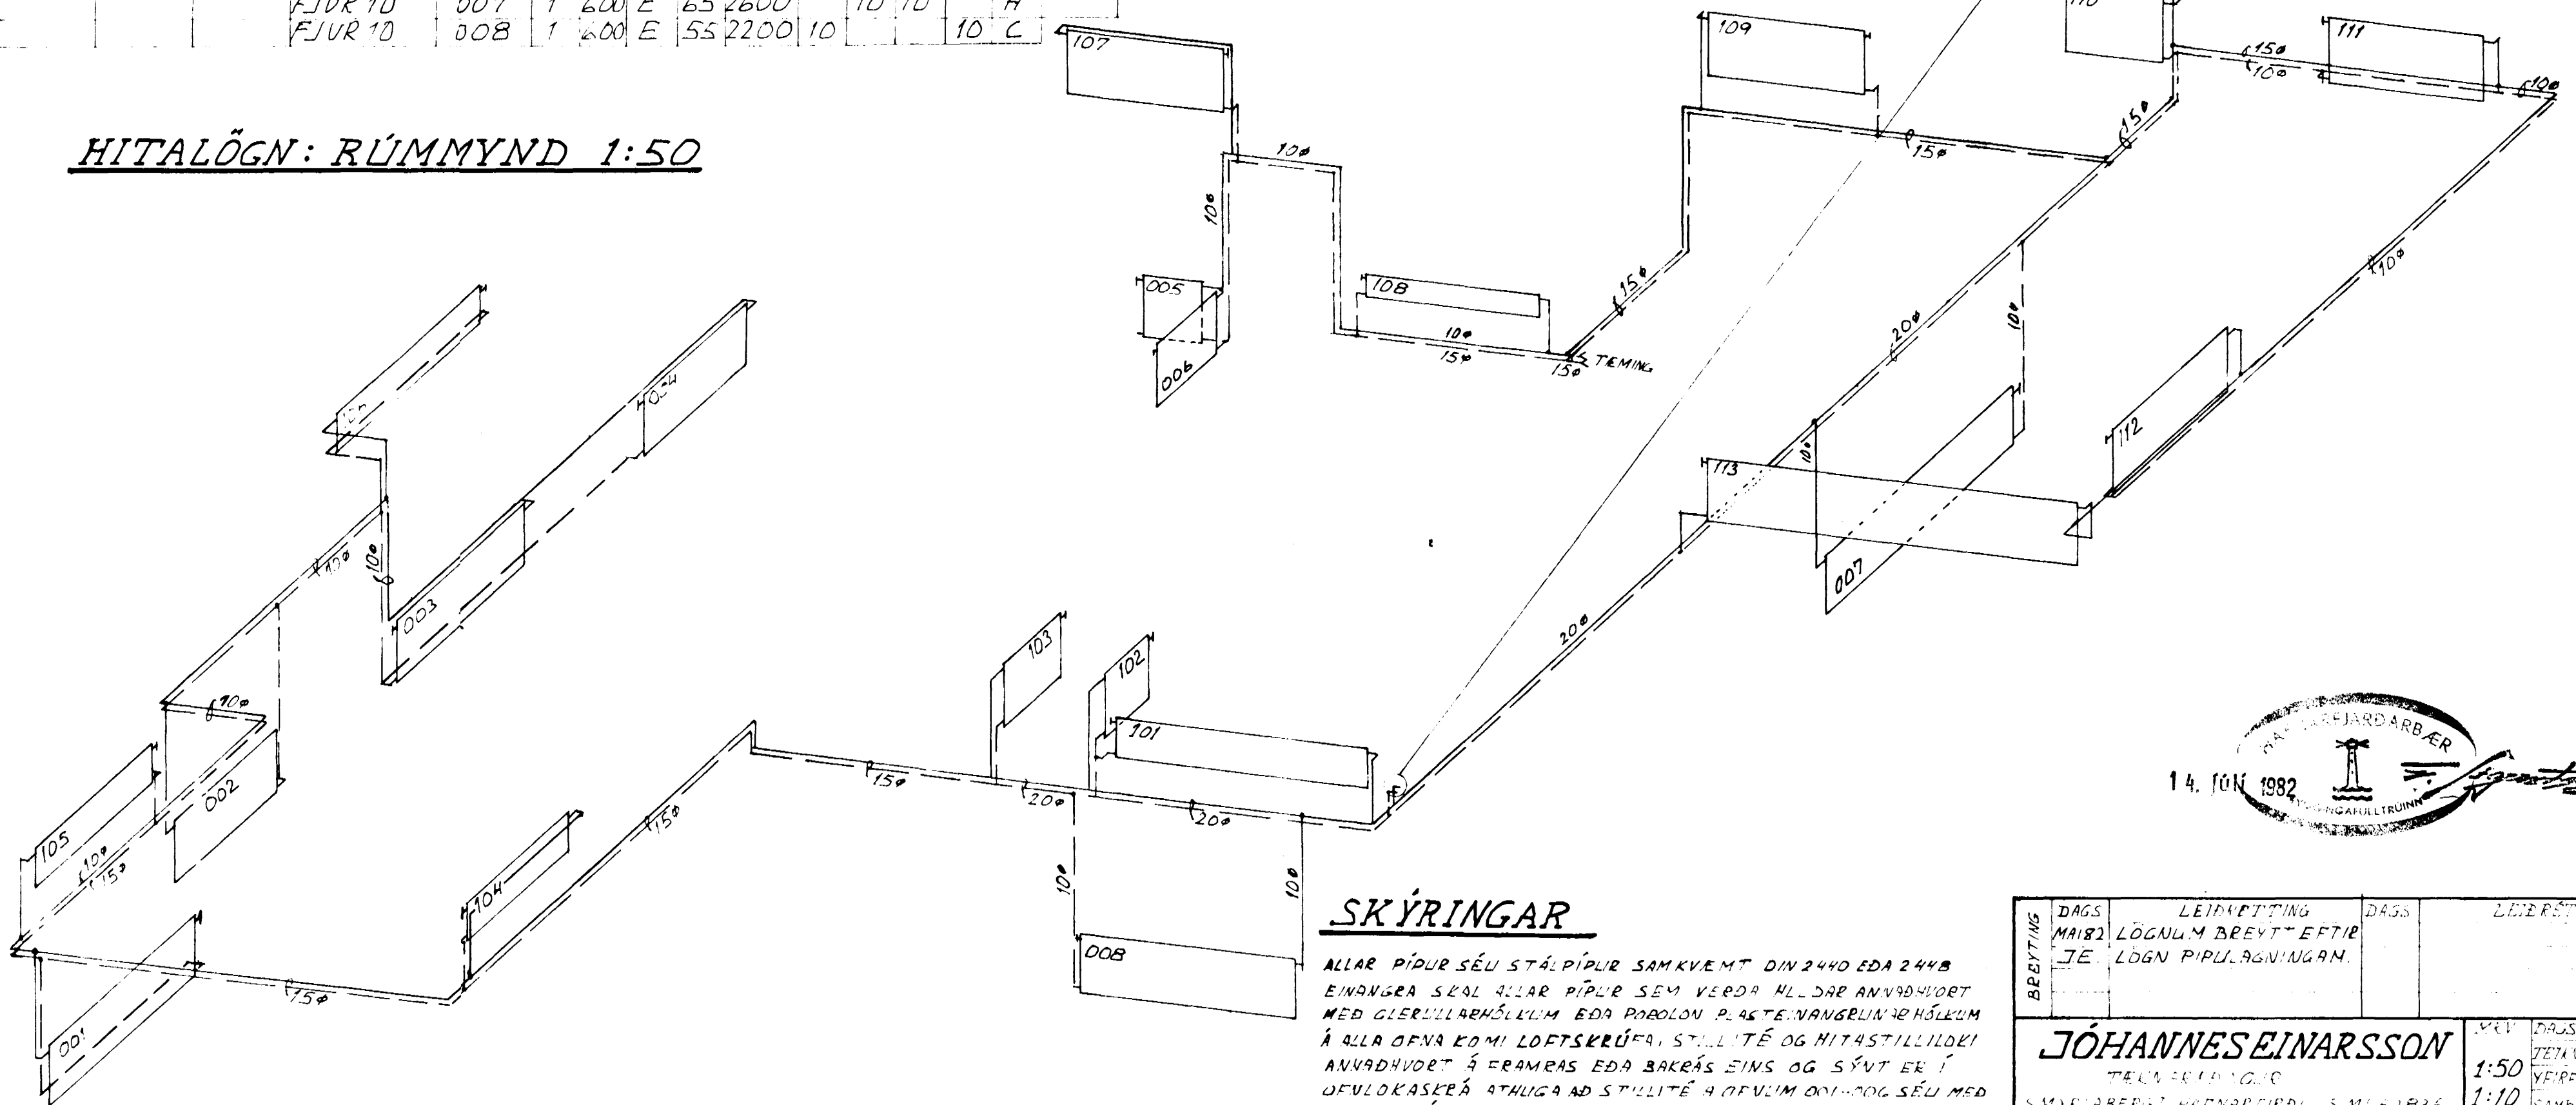

### SKÝRINGAR

ALLAR PÍÐUR SÉU STÁLPIÐUR SAMKVÆMT DIN 2440 EDA 2448  
 EYNGRA SKAL ALLAR PÍÐUR SEM VERÐA HL-DAR ANNAÐVORT  
 MEB GLERULLARHÓLUM EDA PÓRÖLON PLAST-ÞANGULINARHÓLUM  
 Á ALLA OFNA KOMI LOFTSKRÚFA, STILLITÉ OG HITASTILLILOKI  
 ANNAÐVORT Á FRAMRAS EDA BAKRÁS EINS OG SÝNT ER Í  
 OFNLOKASKRÁ ÁTALIGA AD STILLITÉ A OFNULIM ÖN-OG SÉU MEB  
 TEMISKRÚFU.  
 LÖGNINA Á AD ÞRYSTIREYNA MEB 4 KG/LM KALOAVATNSÞRYSTINGI  
 ÁÐUR EN HITAVEMAR ERU SETTIR A OFNLOKANA SKAL STILLA  
 STILLITÉIN ÞANUIG AD KERING OFNANNA VERÐI SEM ÍÖFNULST.

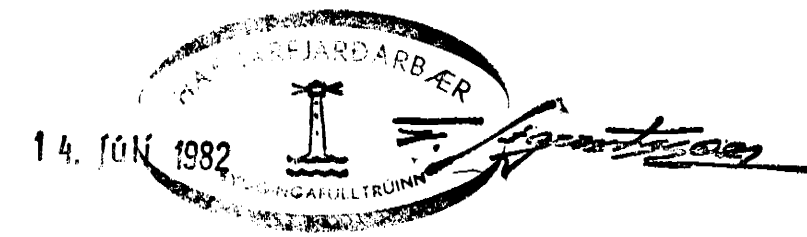

BREYTING	DAGS	LEIÐBEYTING	DAGS	LEIÐBEYTING
	MAI 82	LÖGNUM BREYTT EFTIR		
	JÚN 82	TE LÖGN PIPLAGNINGAR.		
<b>JÓHANNESEINARSSON</b>		TELM. 4211030	1:50	1:10
SMYSLARERGI HAFNARFIRÐI SM 52836			TEKING V. 4.	VERK V.
<b>FJÖLLHVAMMUR 15 HAFNARFIRÐI</b>		<b>HITALÖGN: RÚMMYND, MÆLAGRIND, OFNA OG OFNLOKASKRÁ</b>		