



Samþykkt á fundi bygginga-
nefndar þ. 11/6 1980
BYGGINGAFULLTRÚÐIN
Í HAFNARFIRÐI
S. Sigurðsson


Gæna skal frá önnu
eldstæði í samráði við
stökuvildsstjóra

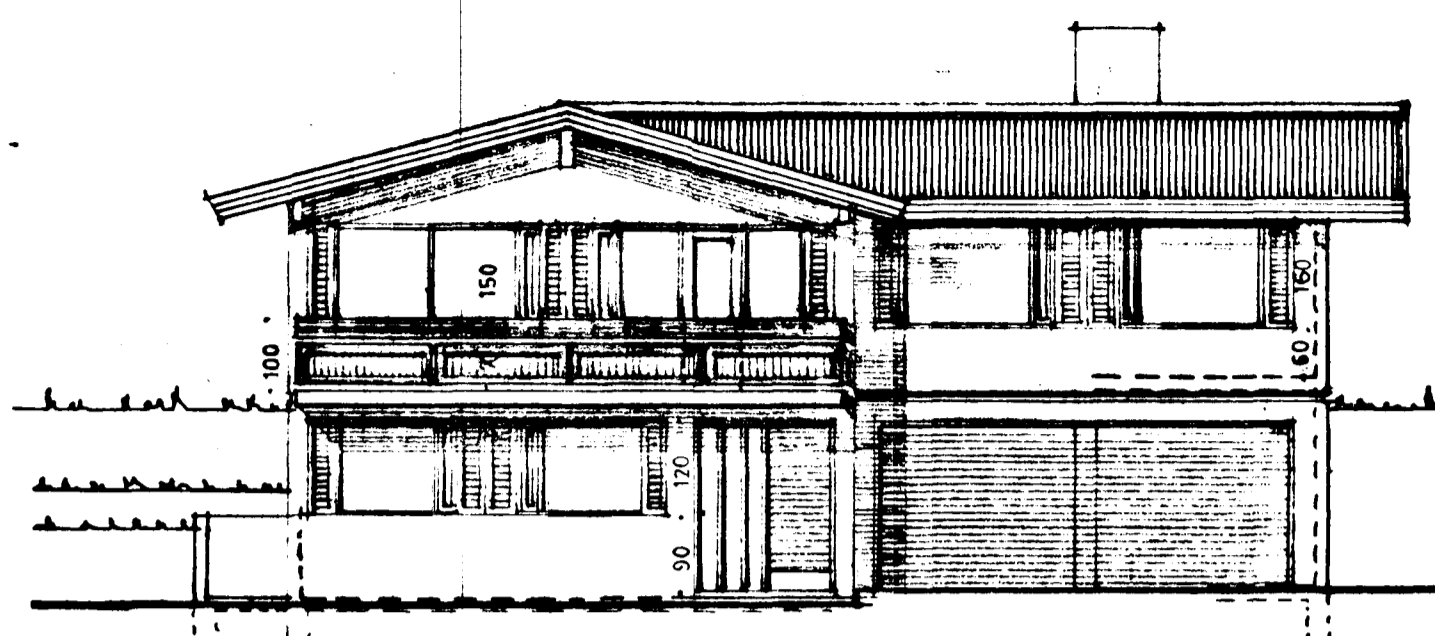


NORD-VESTUR

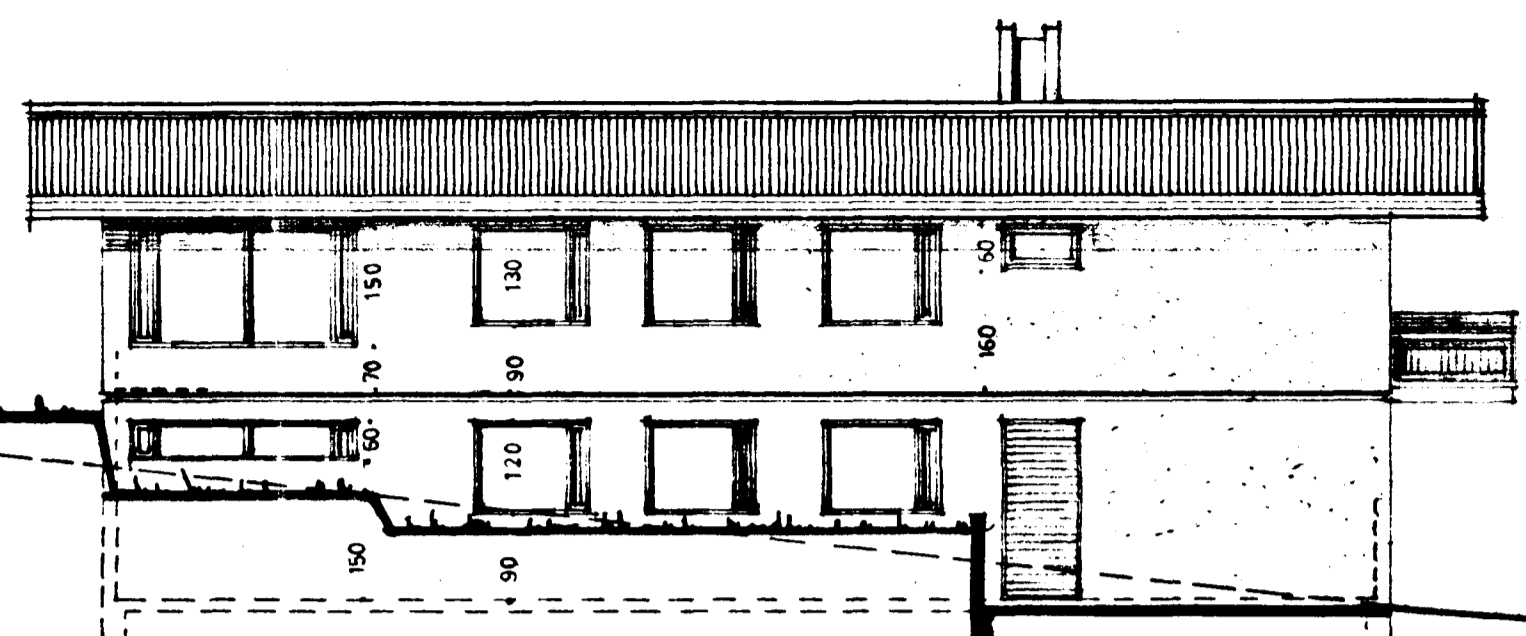


NORD-AUSTUR

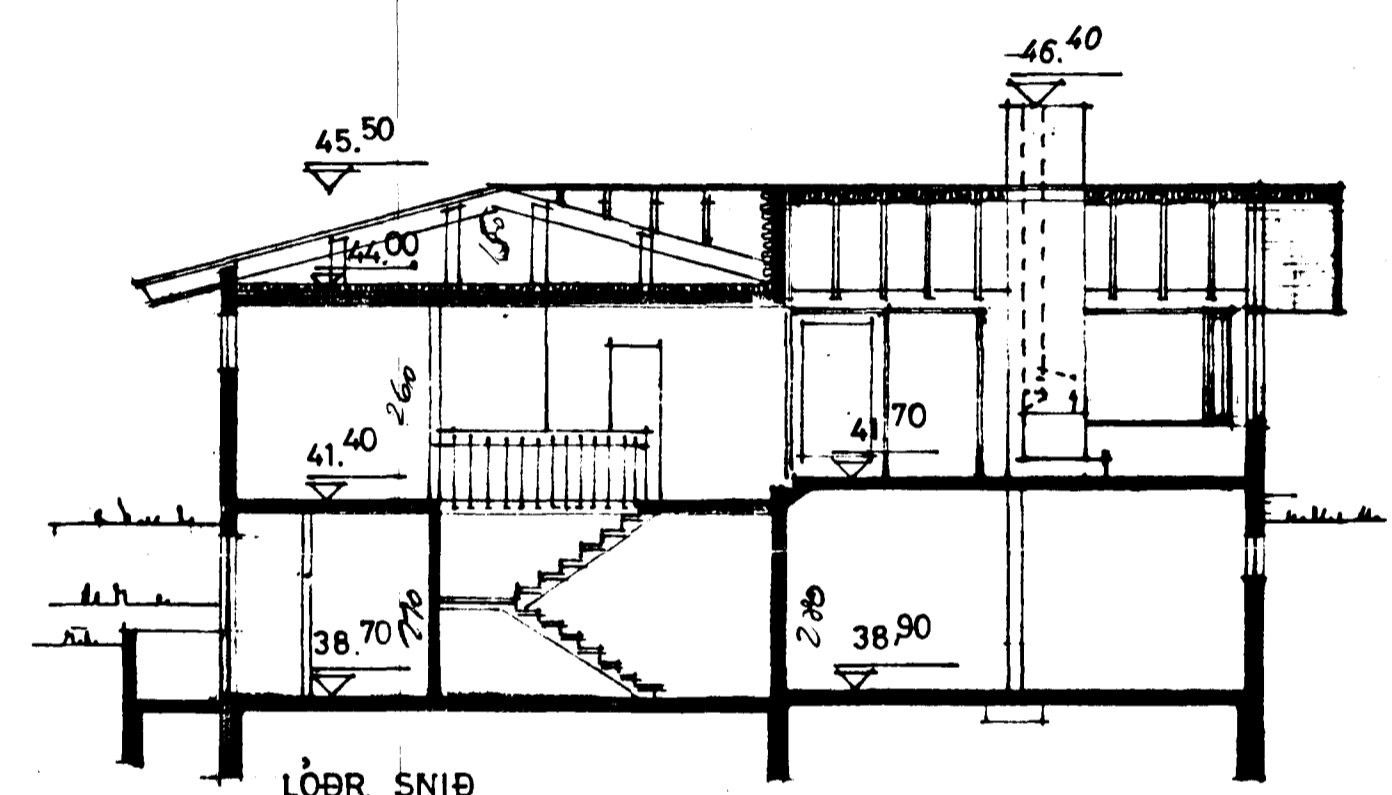


LÖBR. SNIÐ

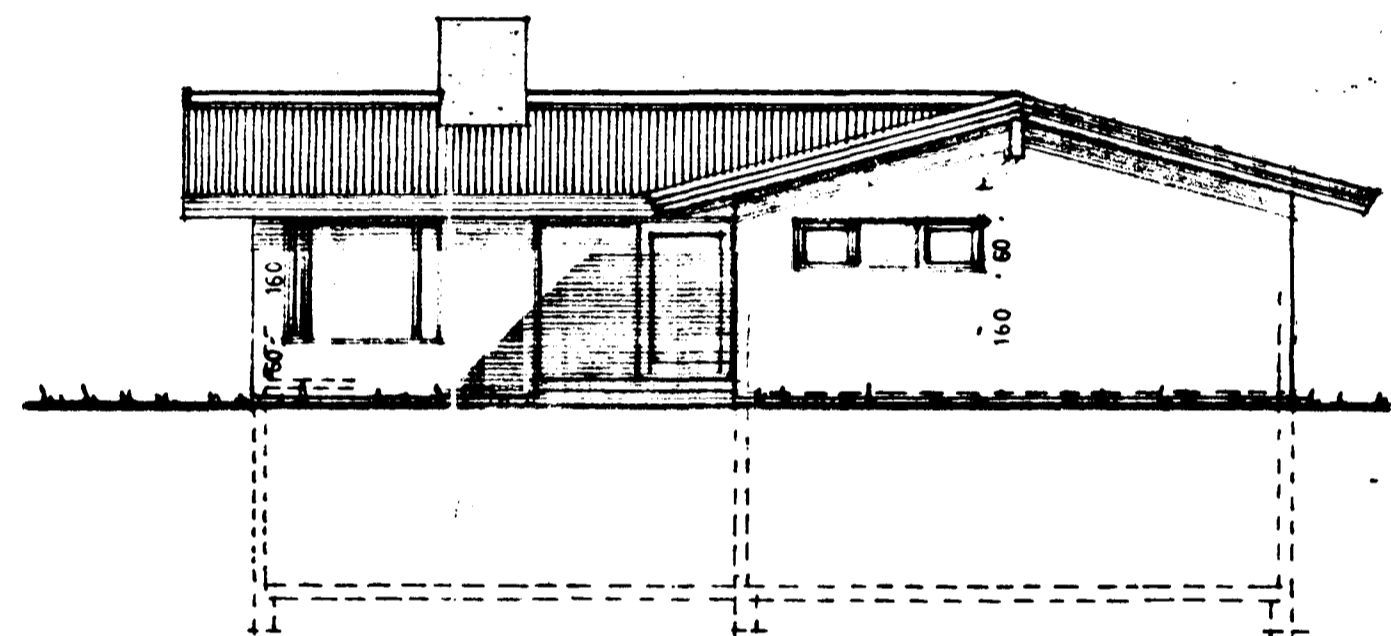

SUÐ-AUSTUR

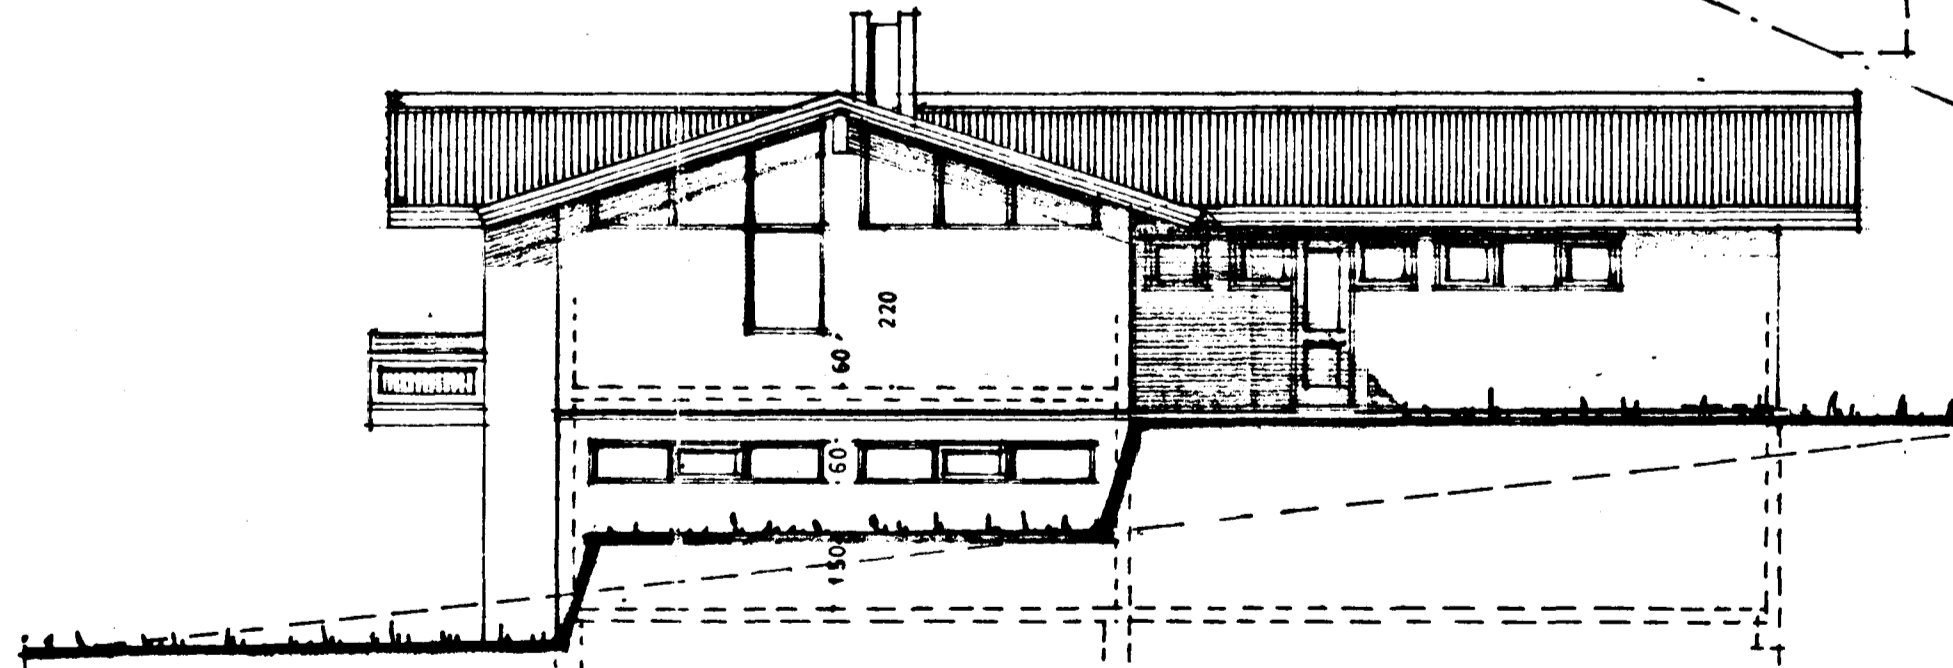

SUÐ-VESTUR

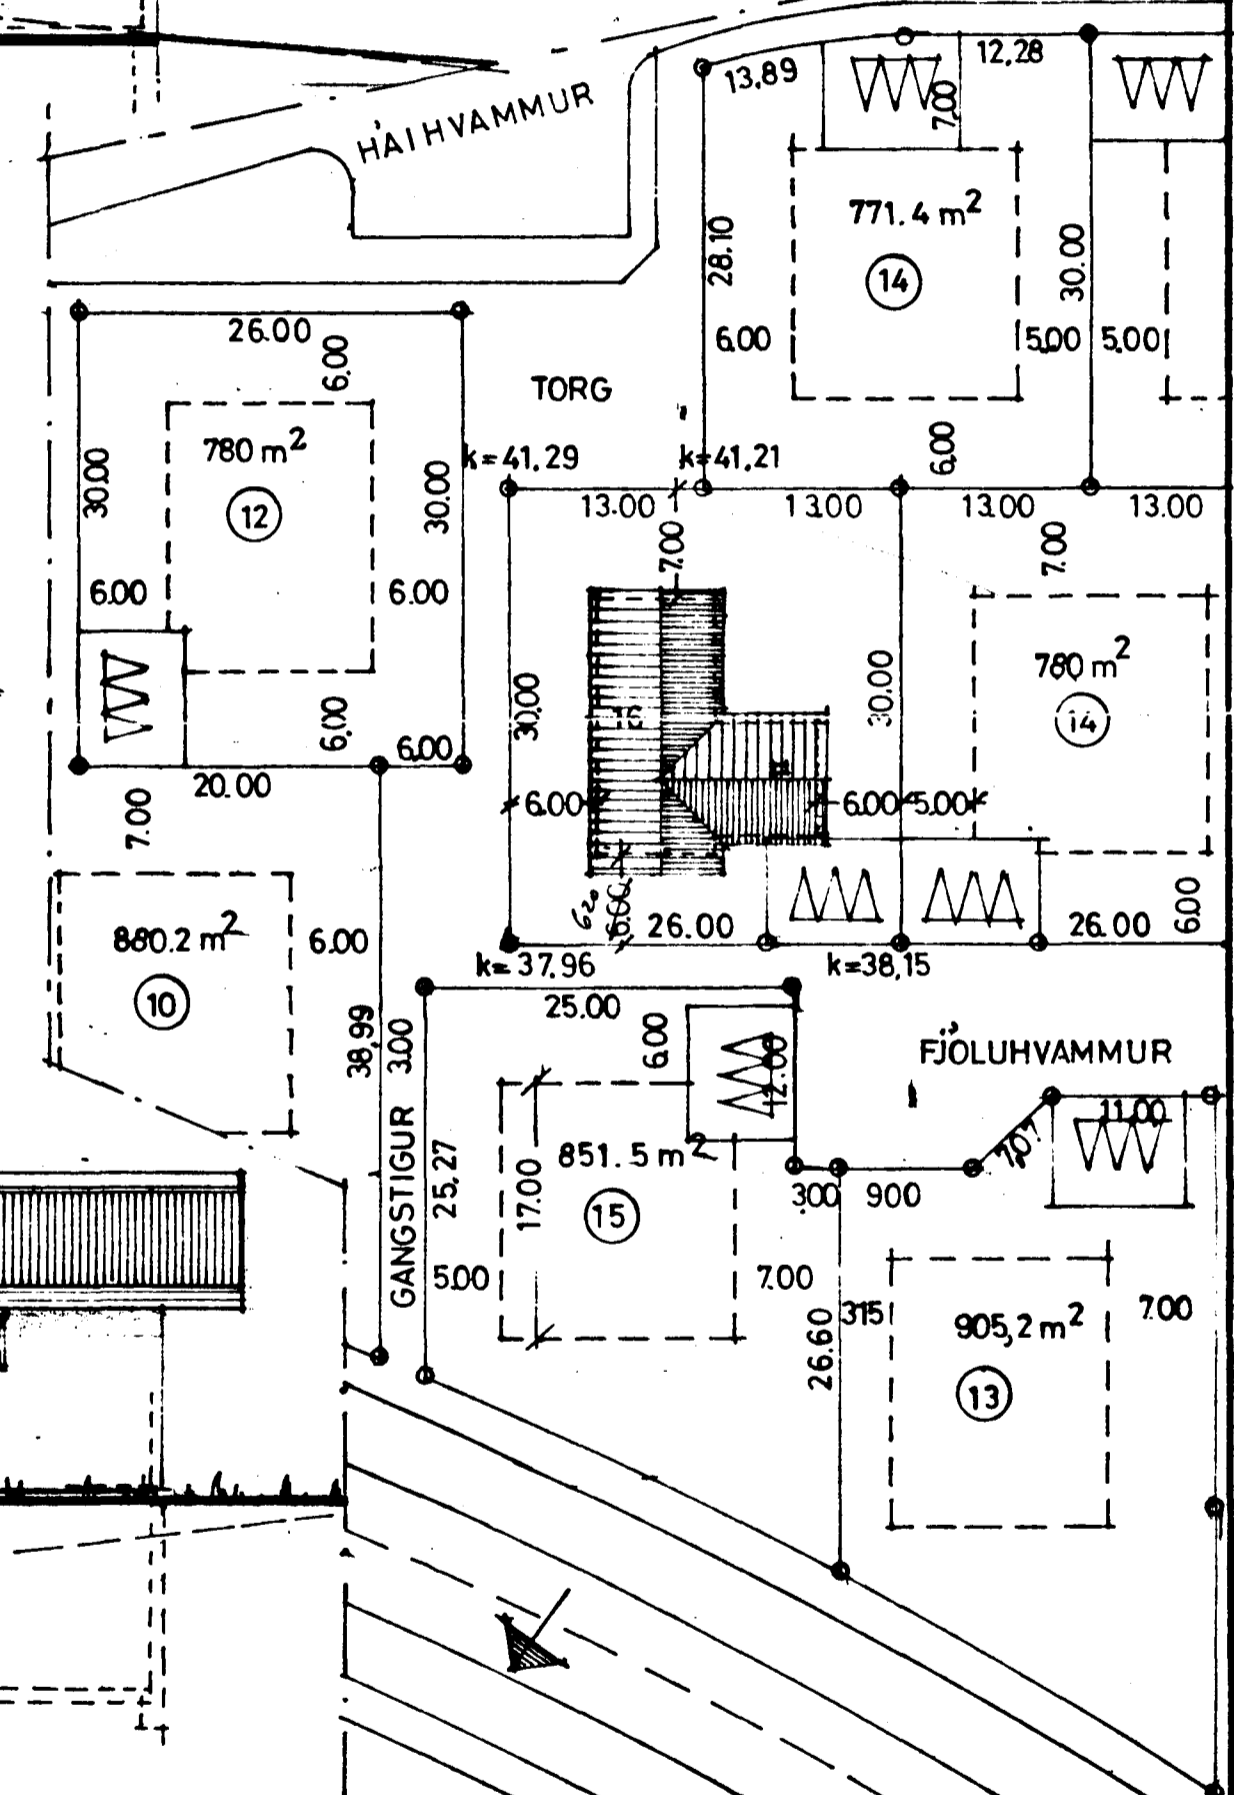

			Fjöluhvammur 16	
			Hafnarfirði	
/ 235 Þaksteegg			Útlitsmyndir og snið	
BR.	DAGS.	BREYTING	Orðstöðumynd	
TÆKNIÞJÓNUSTAN SF.			HANNAÐ sk	KVARÐI 1:100, 1:500
LÁGMÚLA 5 - 105 REYKJAVÍK - Sími 83844			TEIKNÁÐ sk	DAGS 12.5 '80.
<i>Siggi Þor</i>			YFIRFARÐ	NR.
			BL.	AF.