
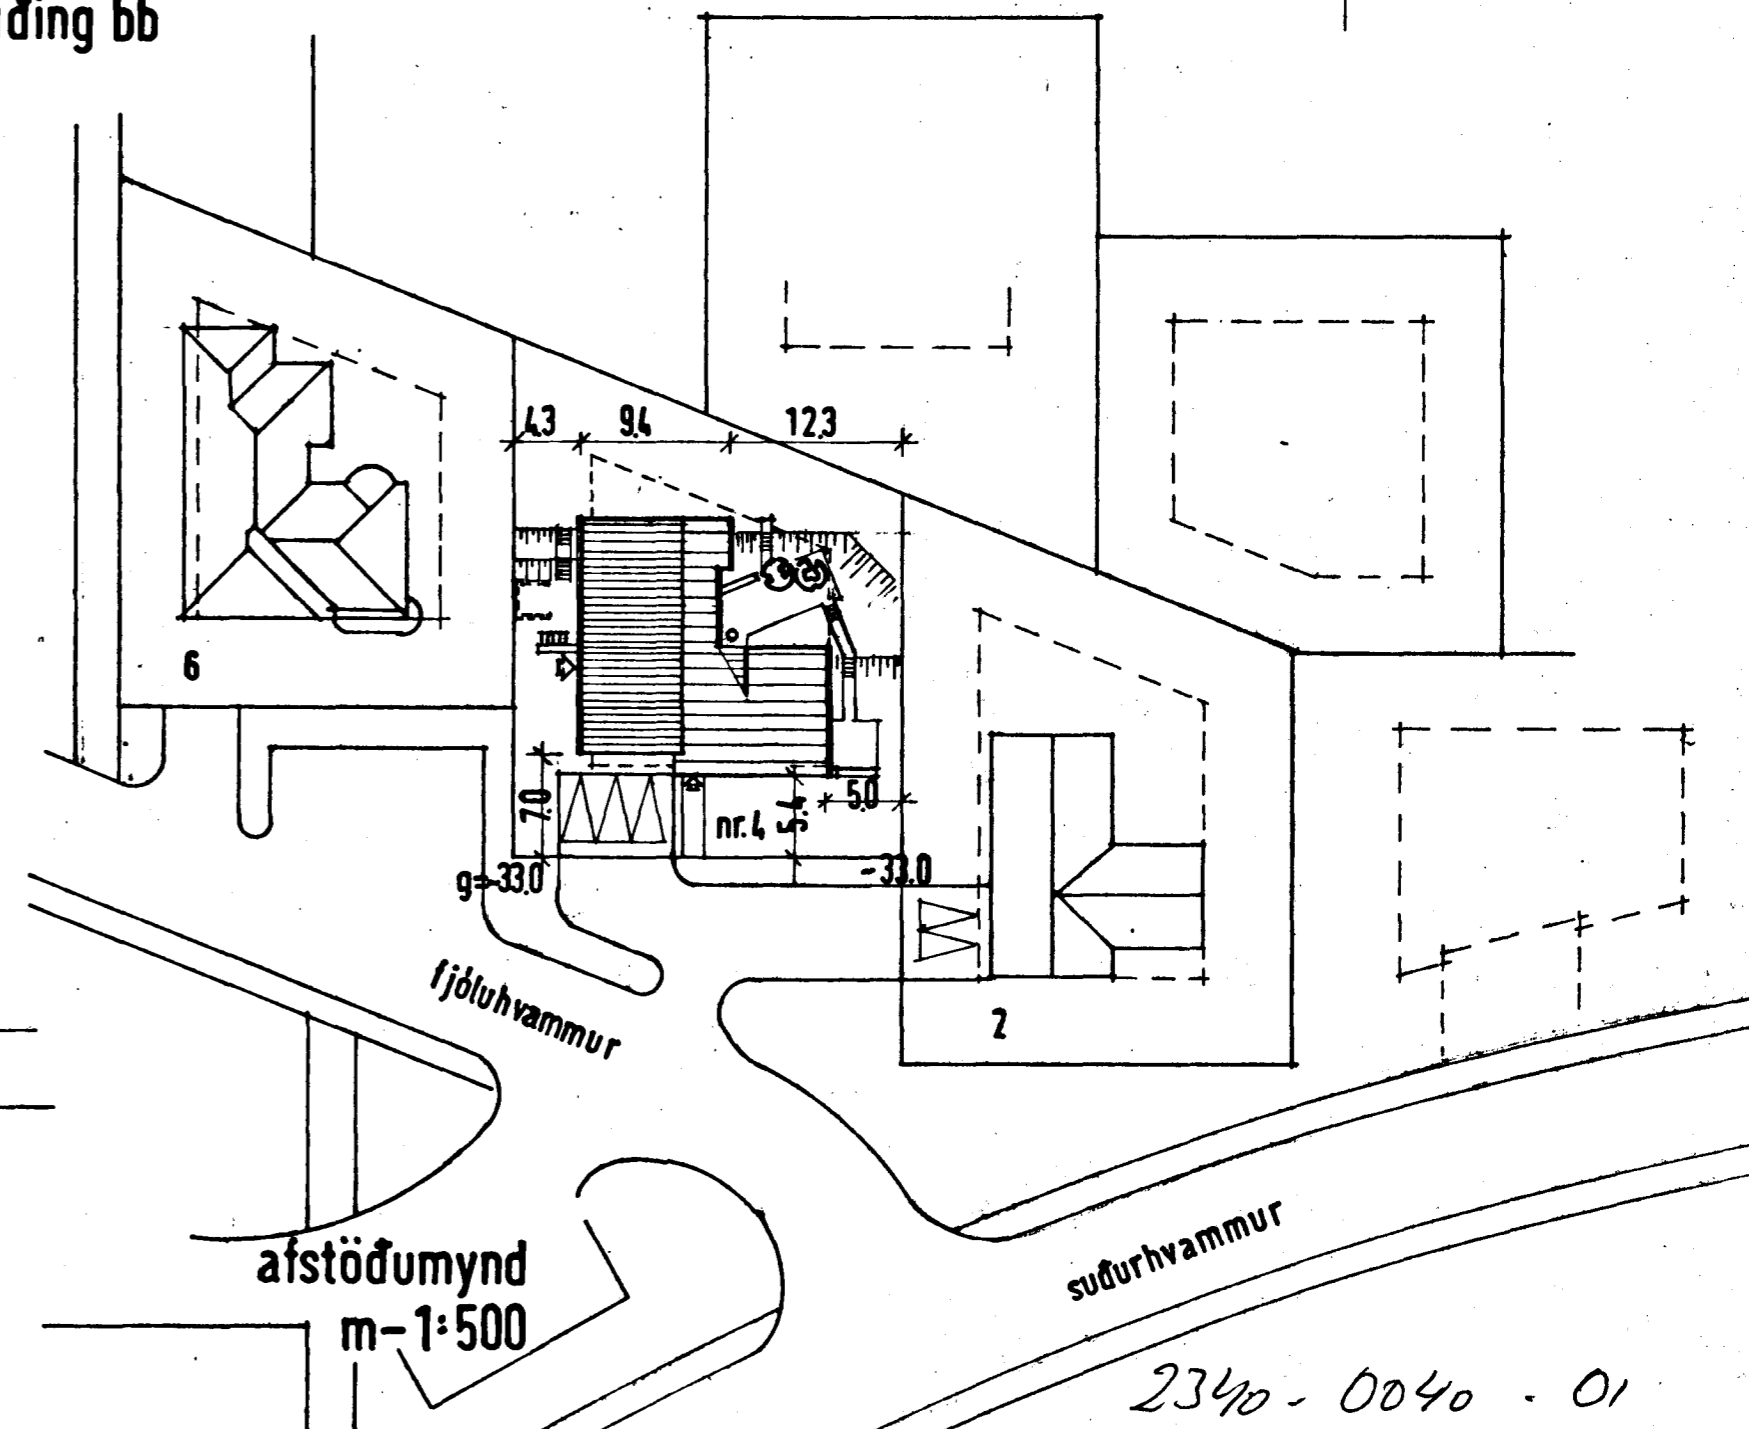
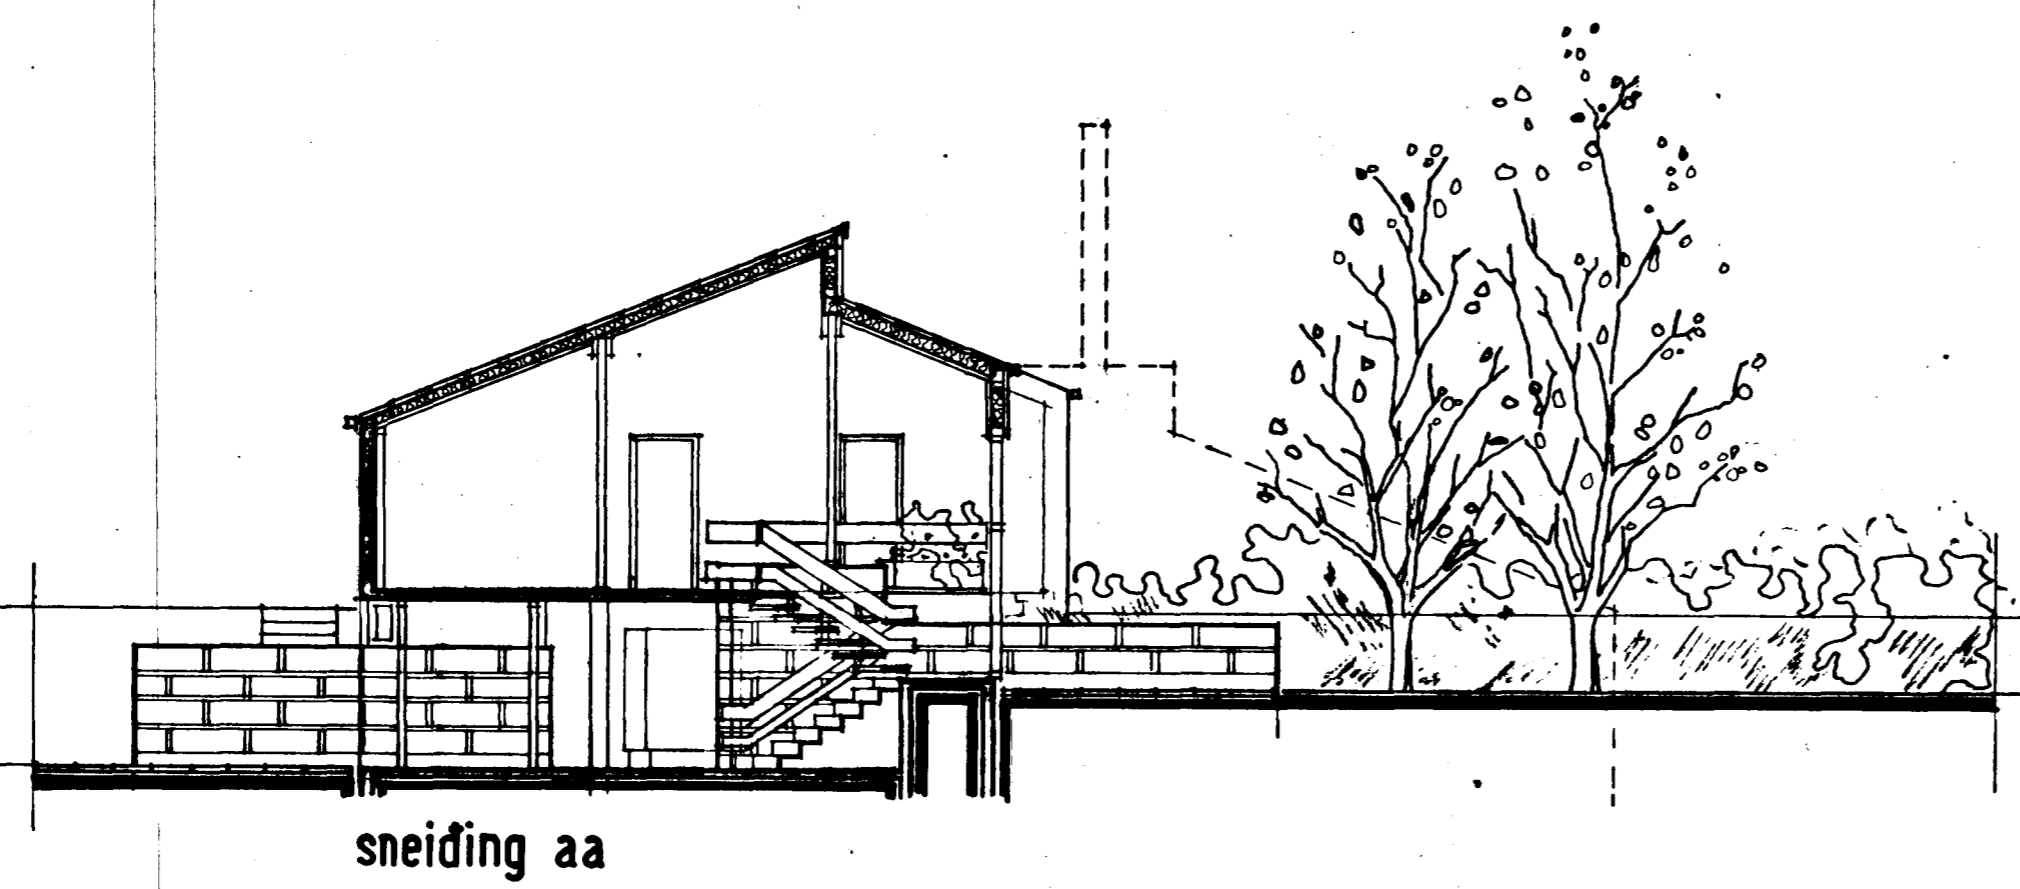


11/6 80
 Þanga skal tré ognu
 öldstæði i samgöngu við
 fiskvillistöðjóra
 Sambýkt á fundi bygginga-
 nefndar þ. 12/10 19 83
 BYGGINGAULLTÖSIN
 Í HAFNARFIRÐI
 S. Sigurðsson

Tveir íbúðir í húsnæði

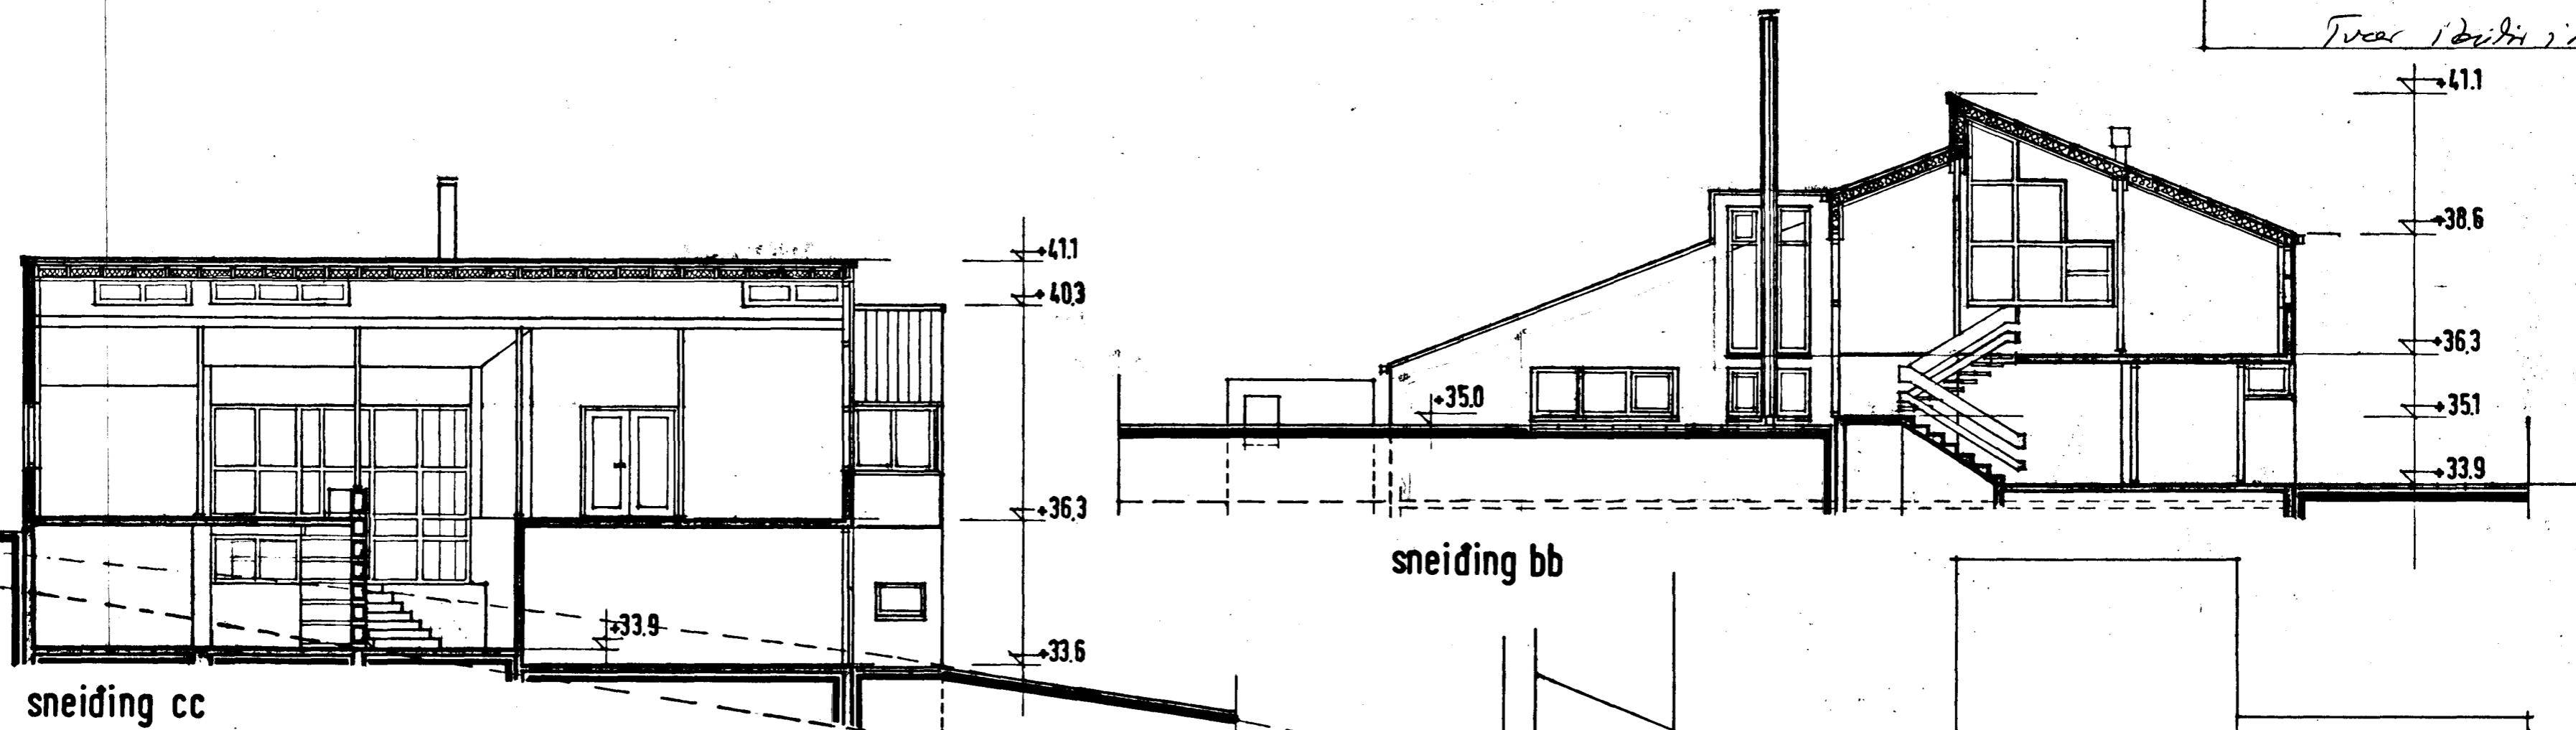

28.04.1980 br. 22.06.1980
 Sigurður Adalsteinsson

2340 - 0040 - 01

fjólshvammur 4, hafnarfirði	
sneiðingar, afstöðumynd	m-1:100, 1:500
	blað 2
sigurþór aðalsteinsson arkitekt fai	