



Samþykkt á fundi bygginga-
nefndar þ. 17. 10. 79
23. 2. 19 82
BYGGINGAFULLTRÚI N
Í HAFNARFIRDI
S. Jónsson


Gæna skal feli önnu
einföldu í samnáði við
slökkviliðsþega

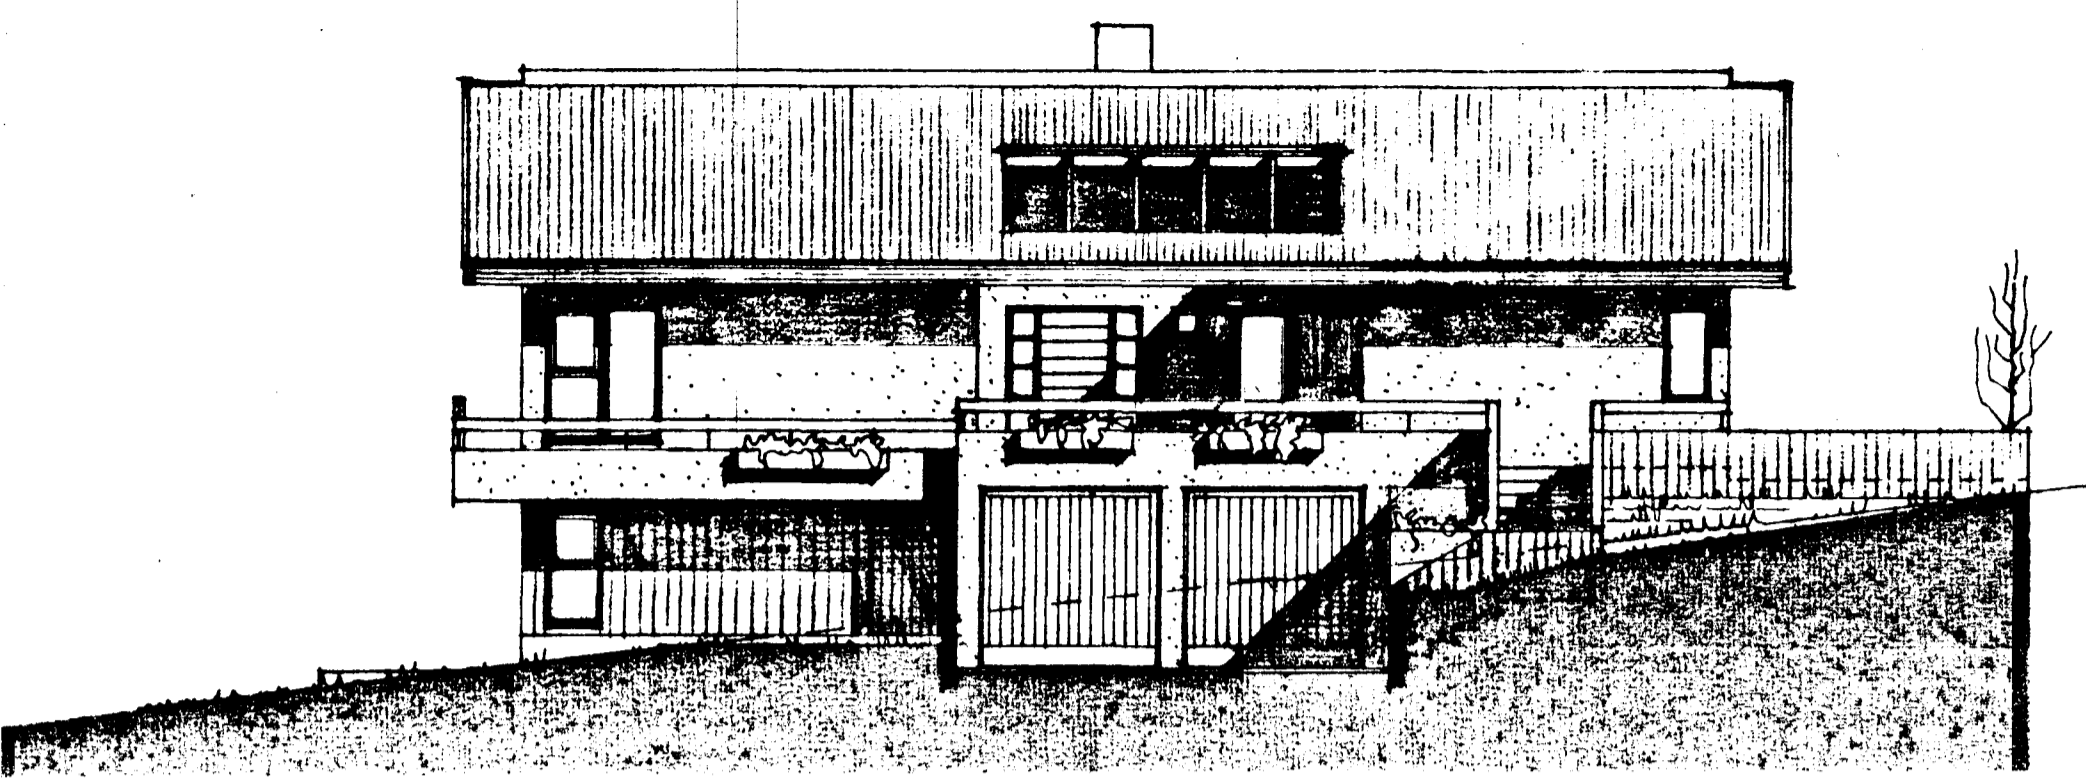


SUÐVESTUR

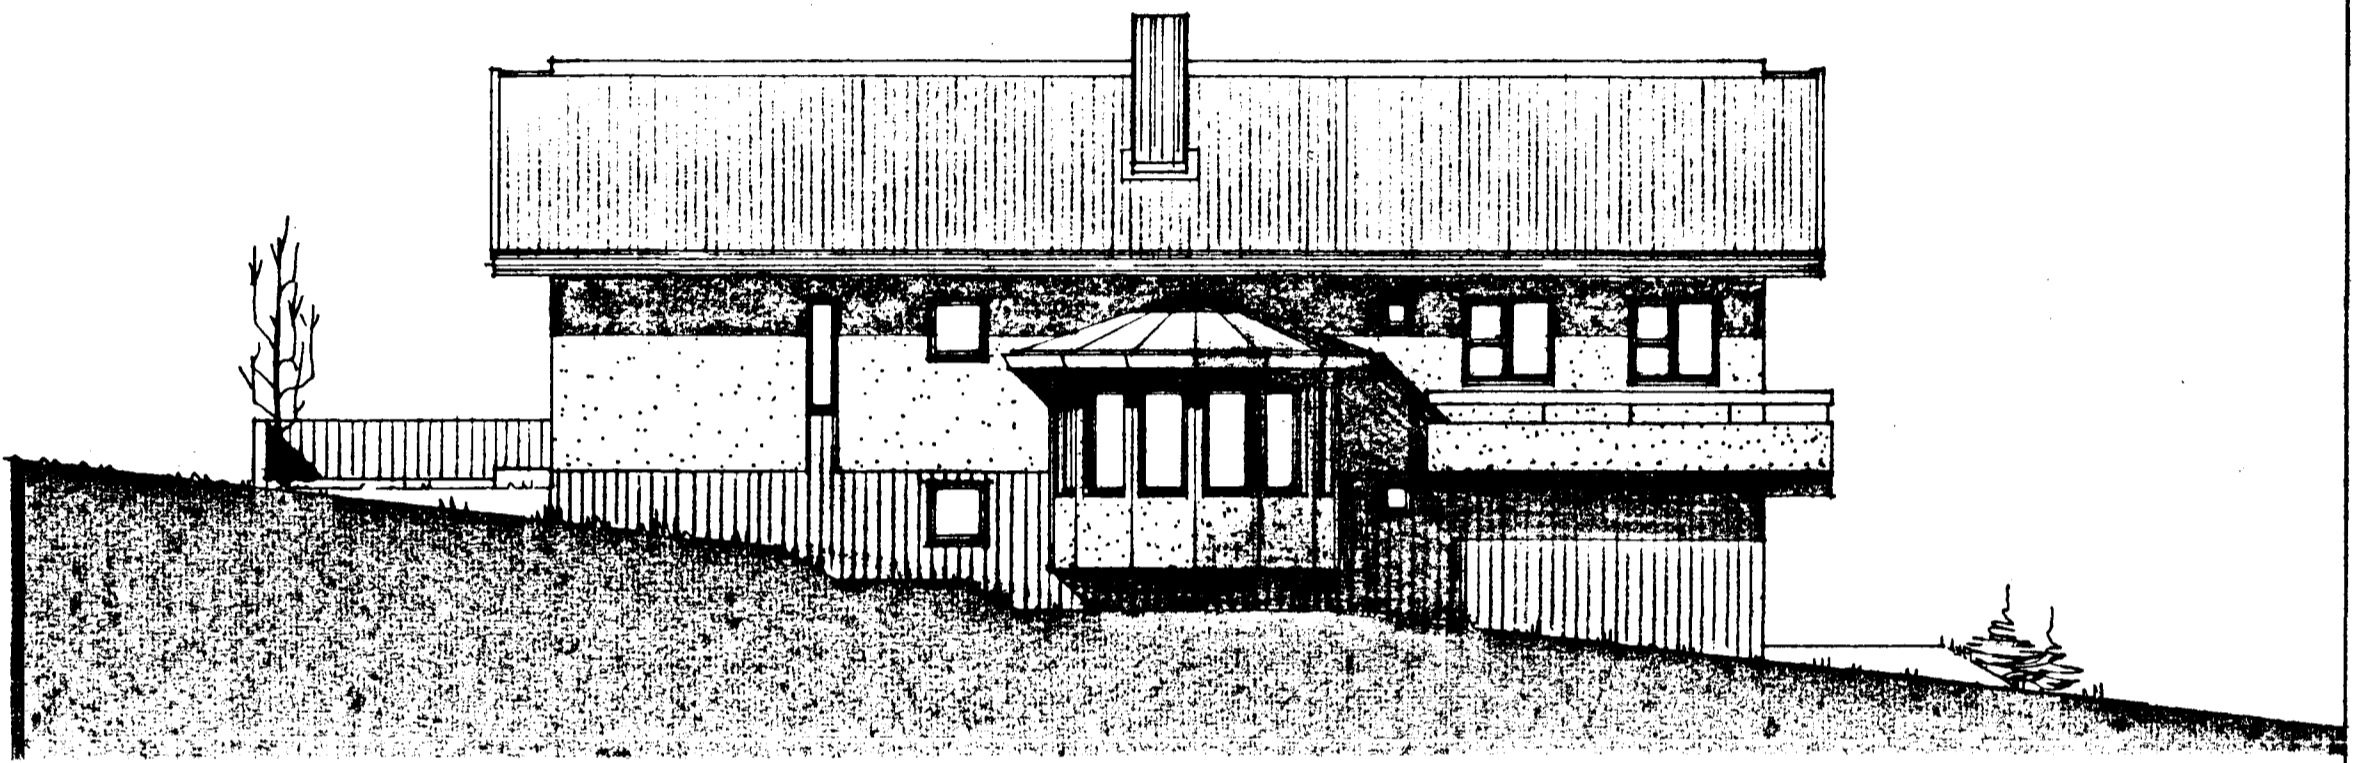

NORÐAUSTUR

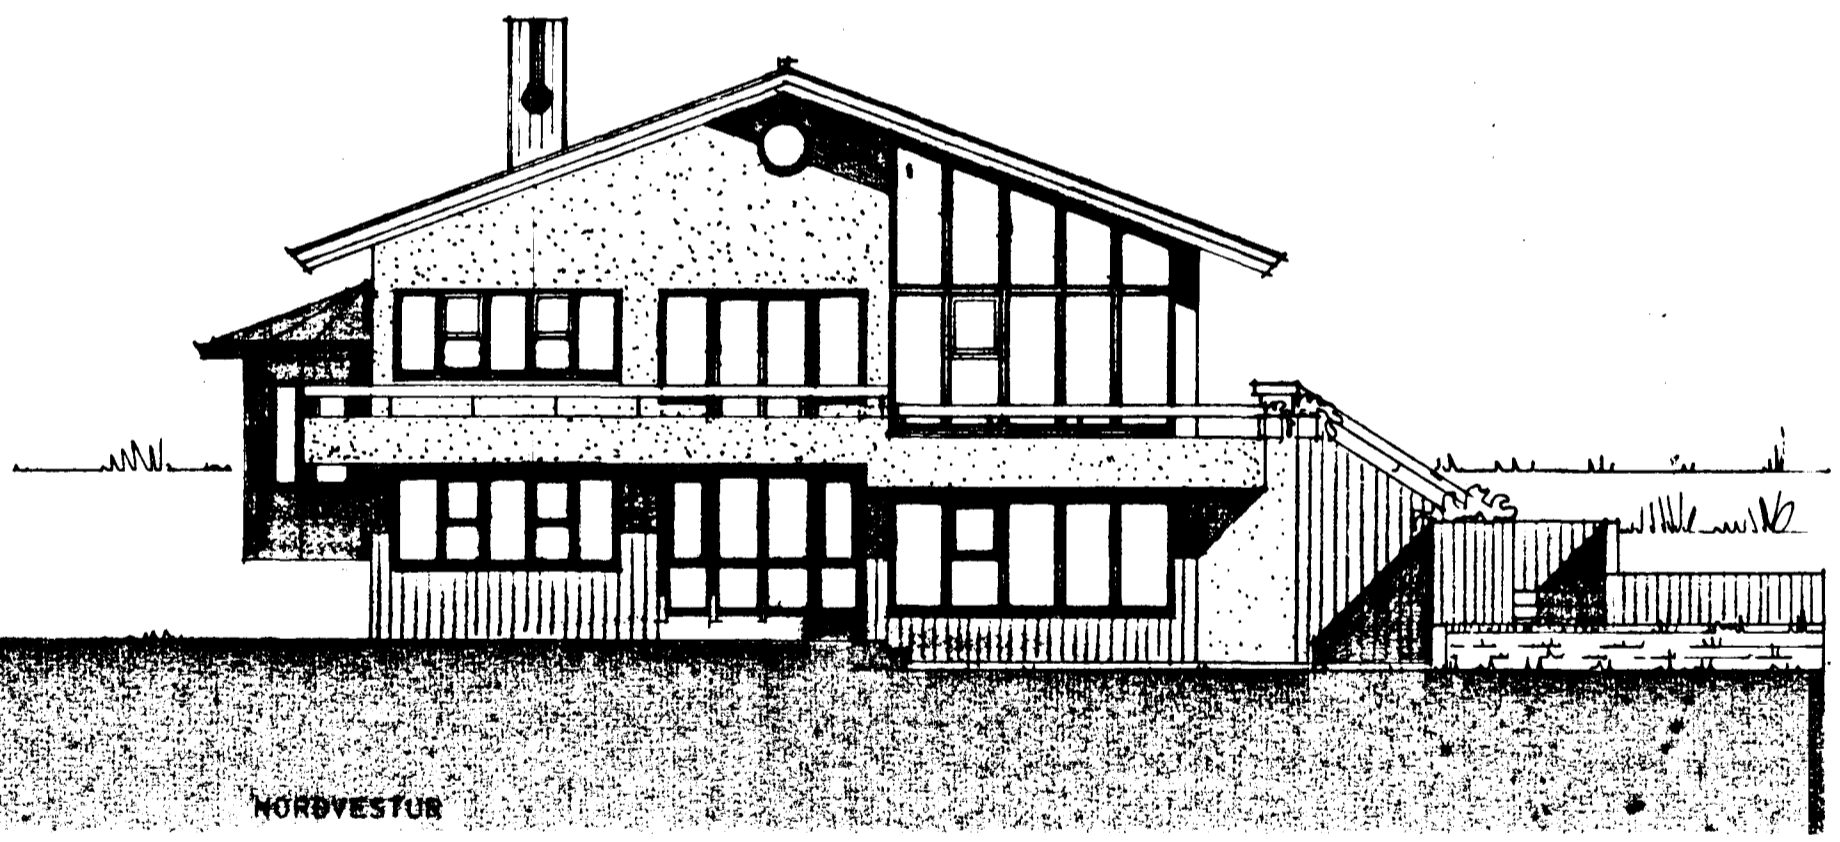

NORÐVESTUR

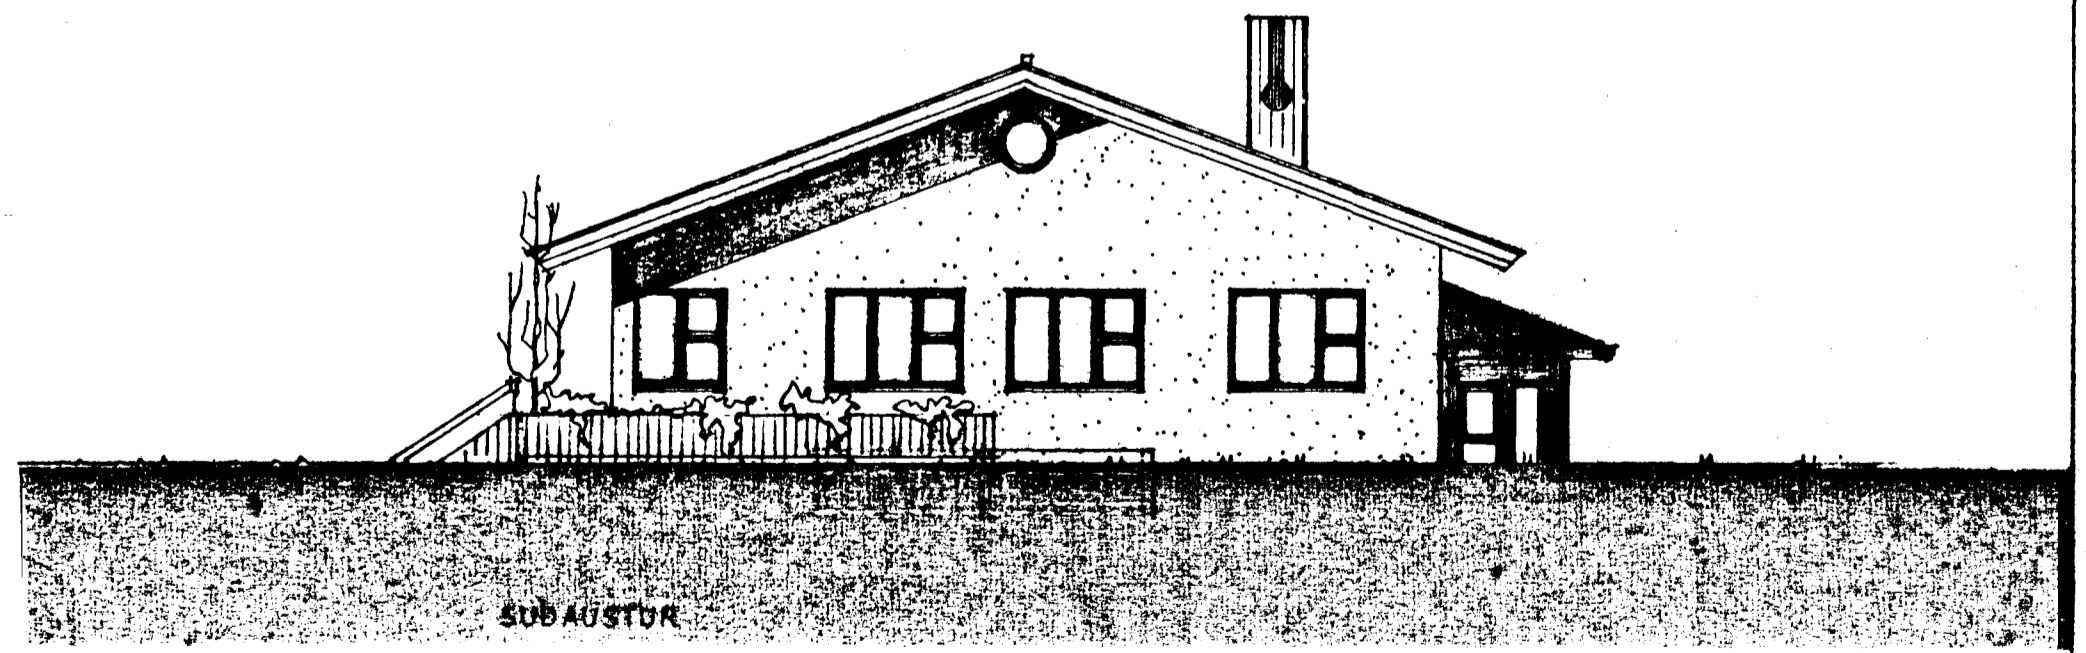

SUÐAUSTUR