



Samþykkt á fundi bygginga-
nefndar þ. 23/10/1979
BYGGINGAFULLTRÚINN
Í HAFNARFIRDI
E. Sigurðsson


Ganna skal frá öppu
einfstaði í samráði við
slökkviliðsstjóra

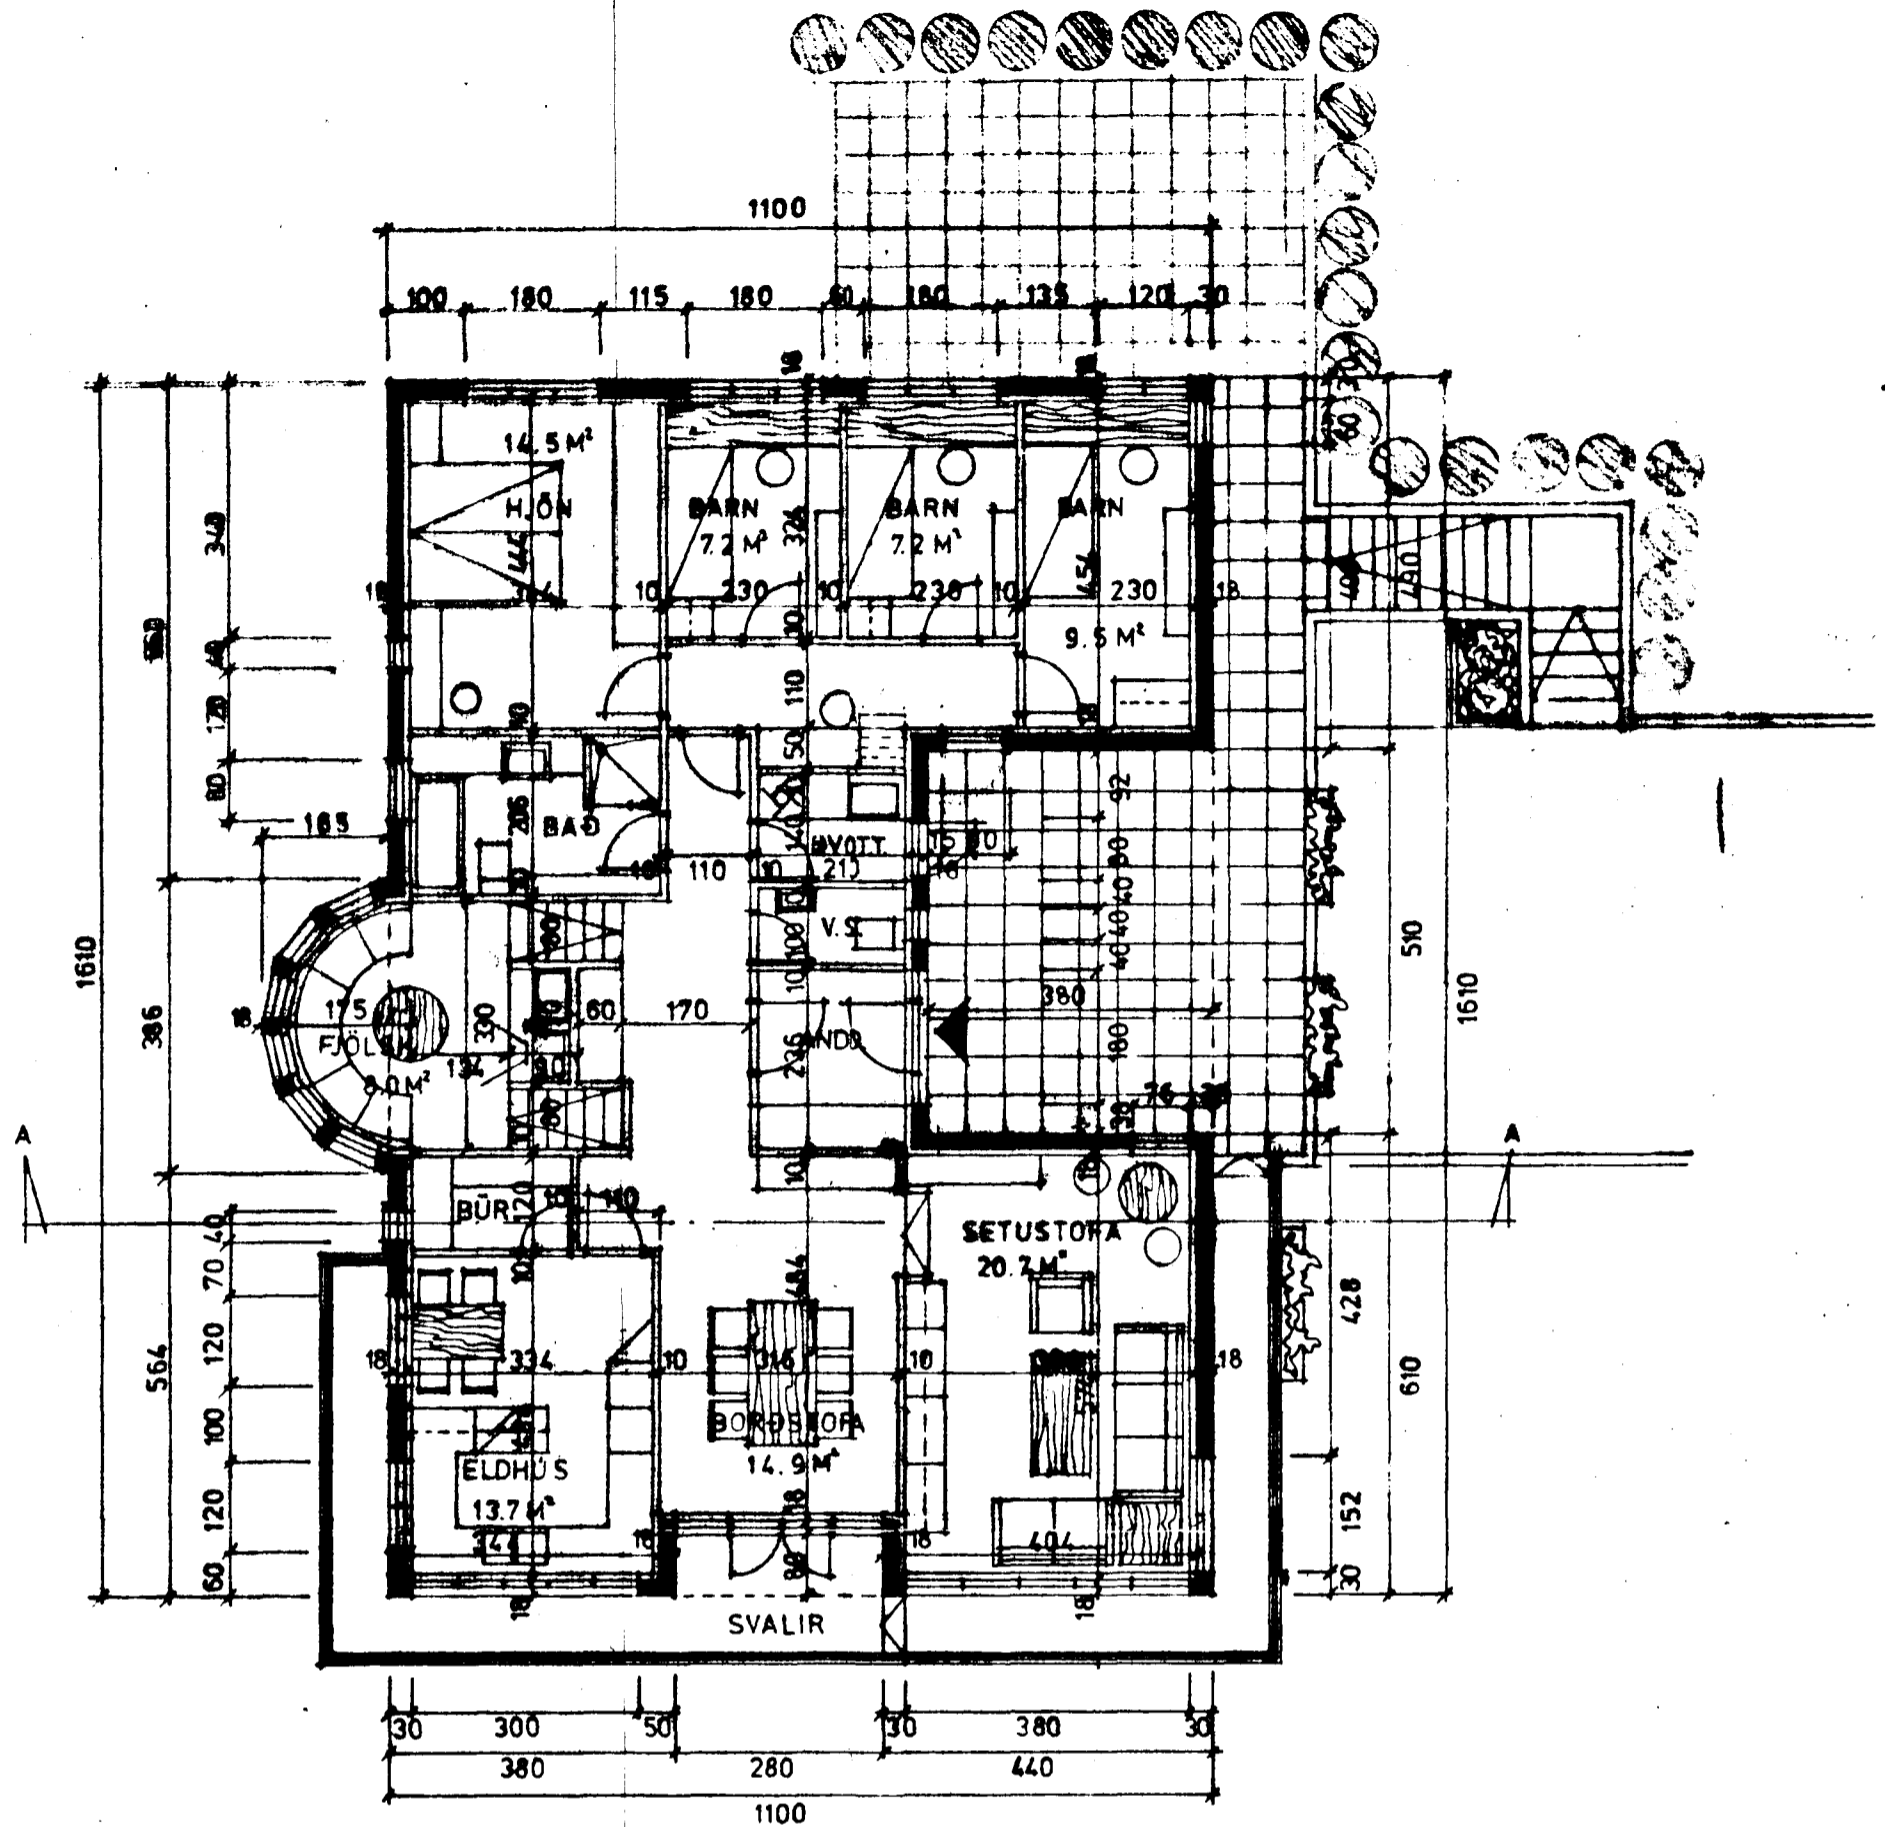

GRUNNMYND 1. HÆÐ

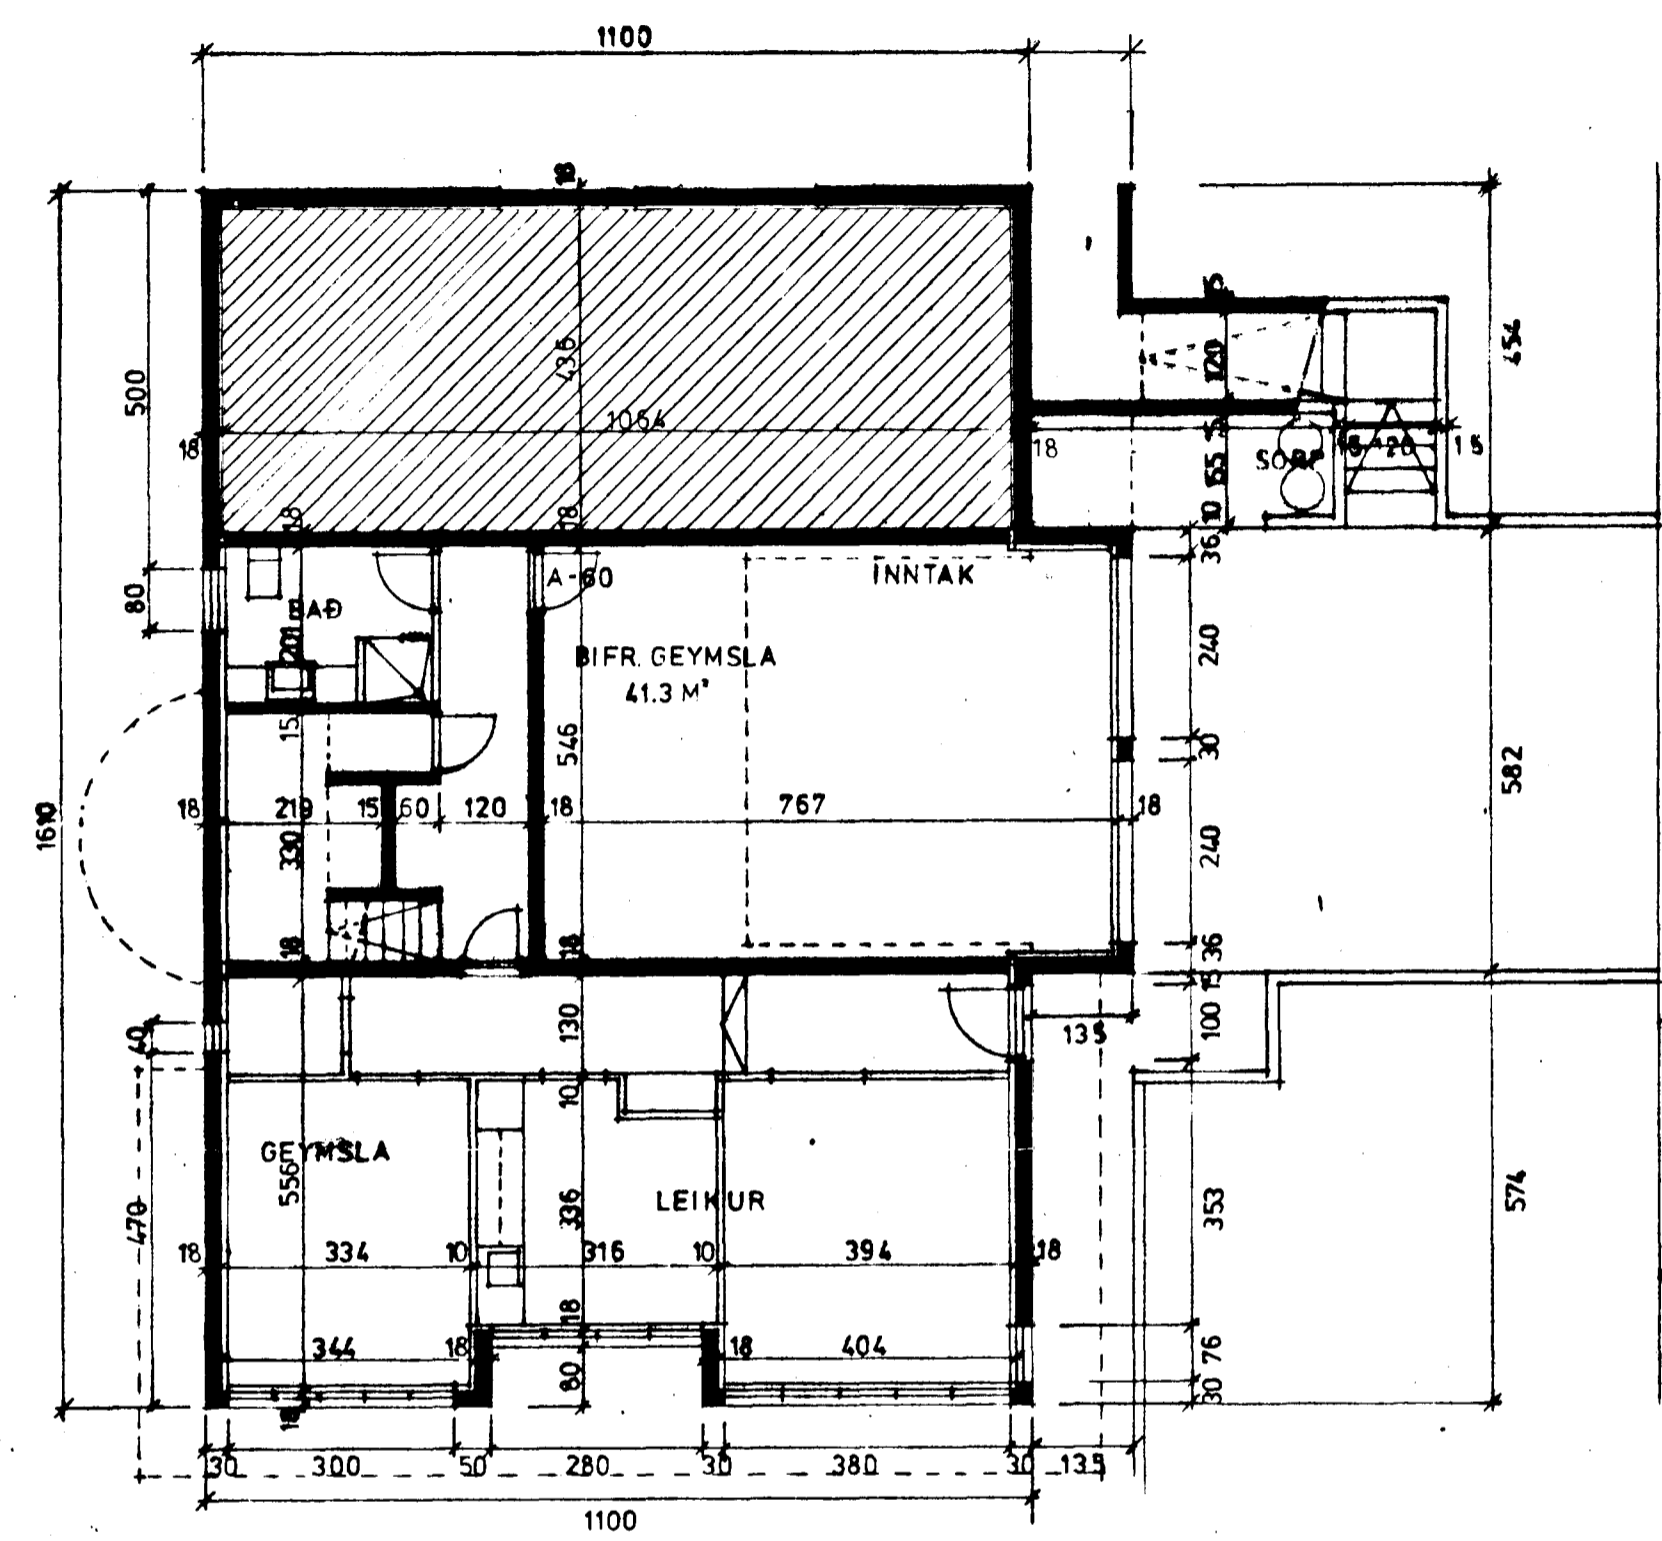


GRUNNMYND KJALLARI

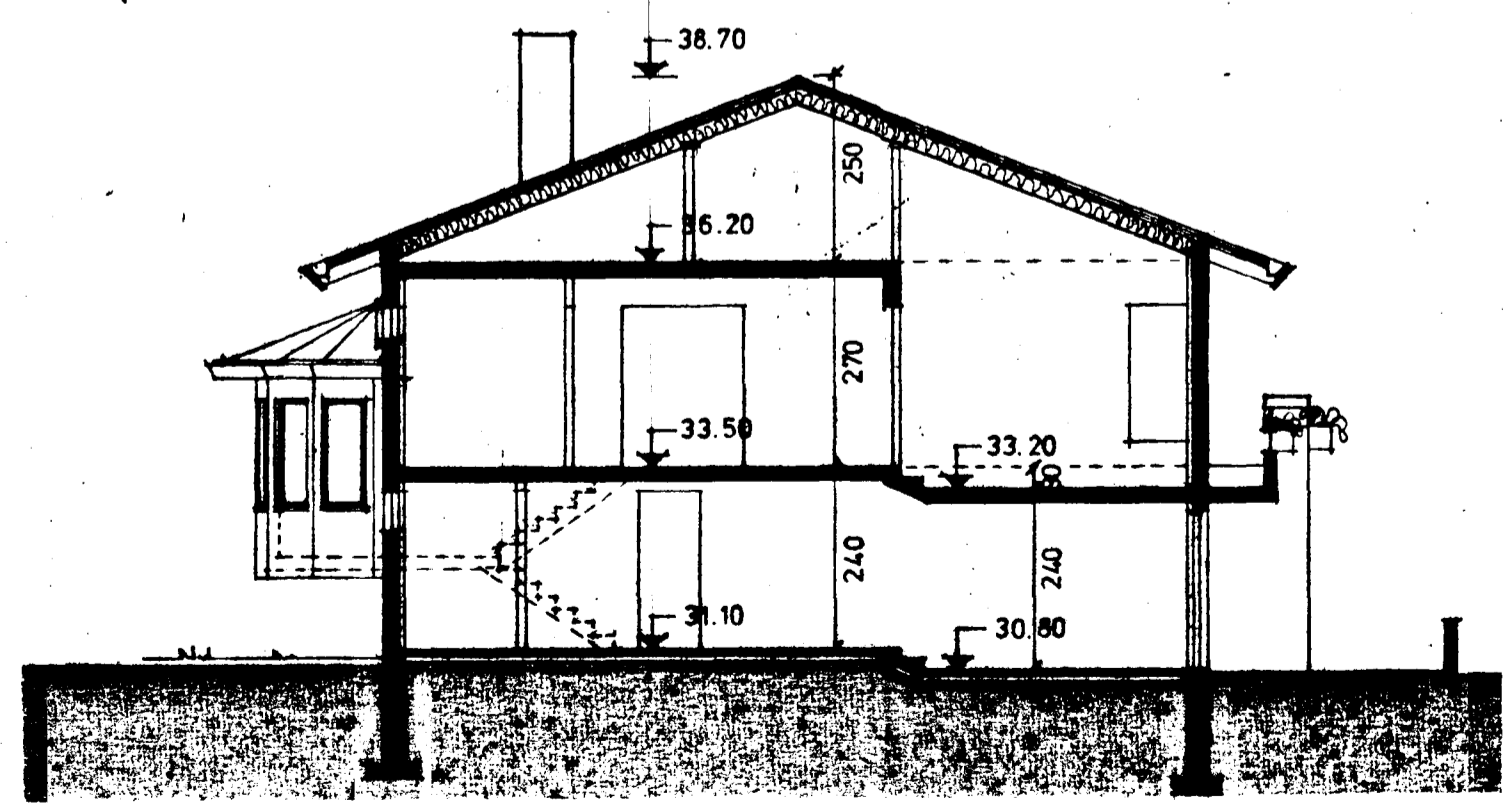

SNID A-A

KÖLNUNARTÖLUR SÉU
SAMKV. ISL. ST. 66

HÆÐIN 159,0 M² BR.
JARDHÆÐ 86,0 —"
BIFR. G. 46,7 —"
RÚMMÁL 938,2 M³
NÝTING 0,16
ÍBÚÐ NETTO 138,8 M²

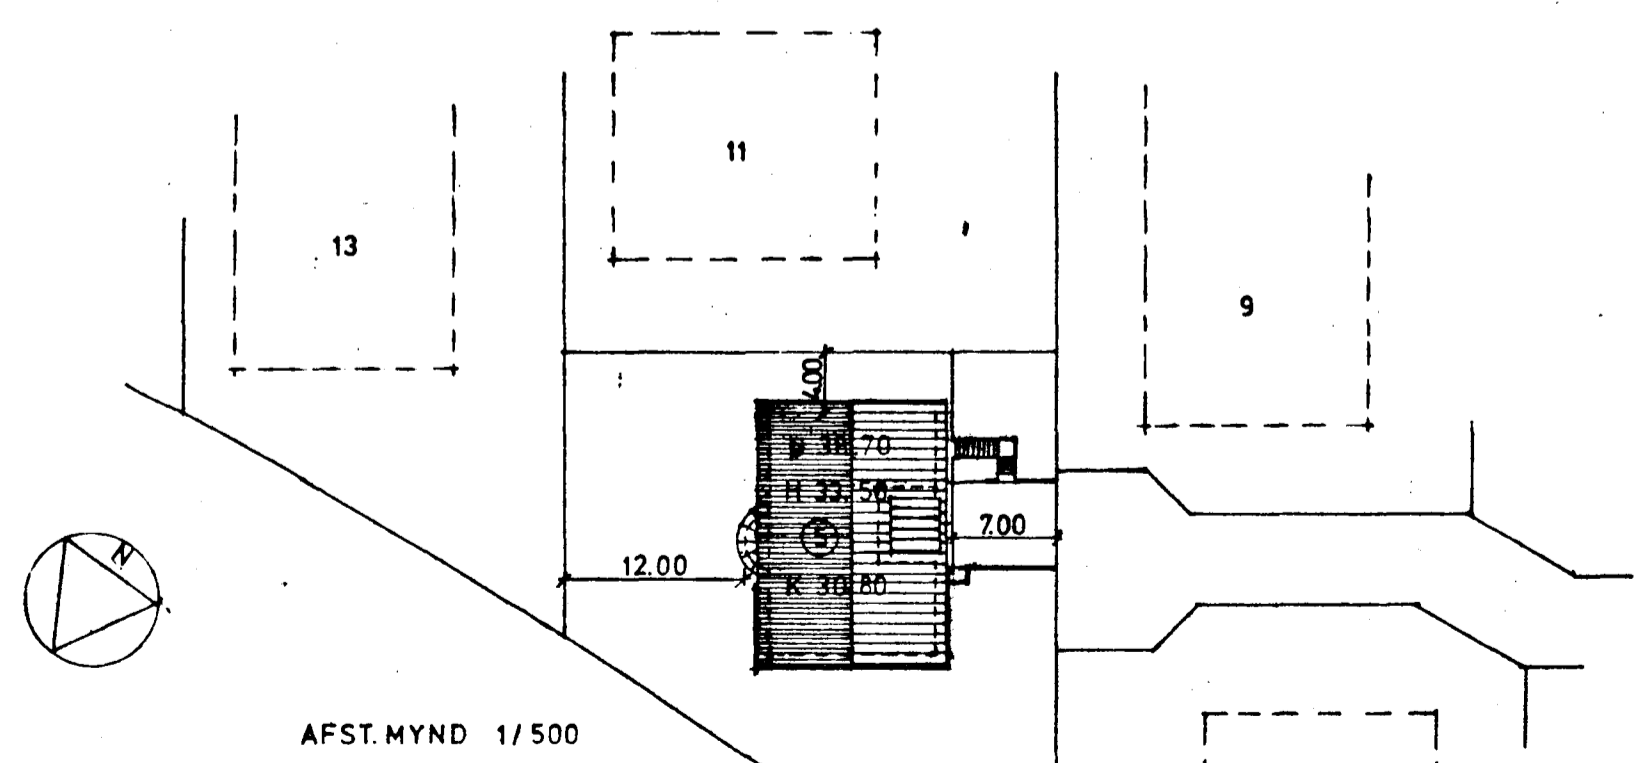

AFST. MYND 1/500

Óli Þórðarson

2340-0050 01