


TEIÐI 6A

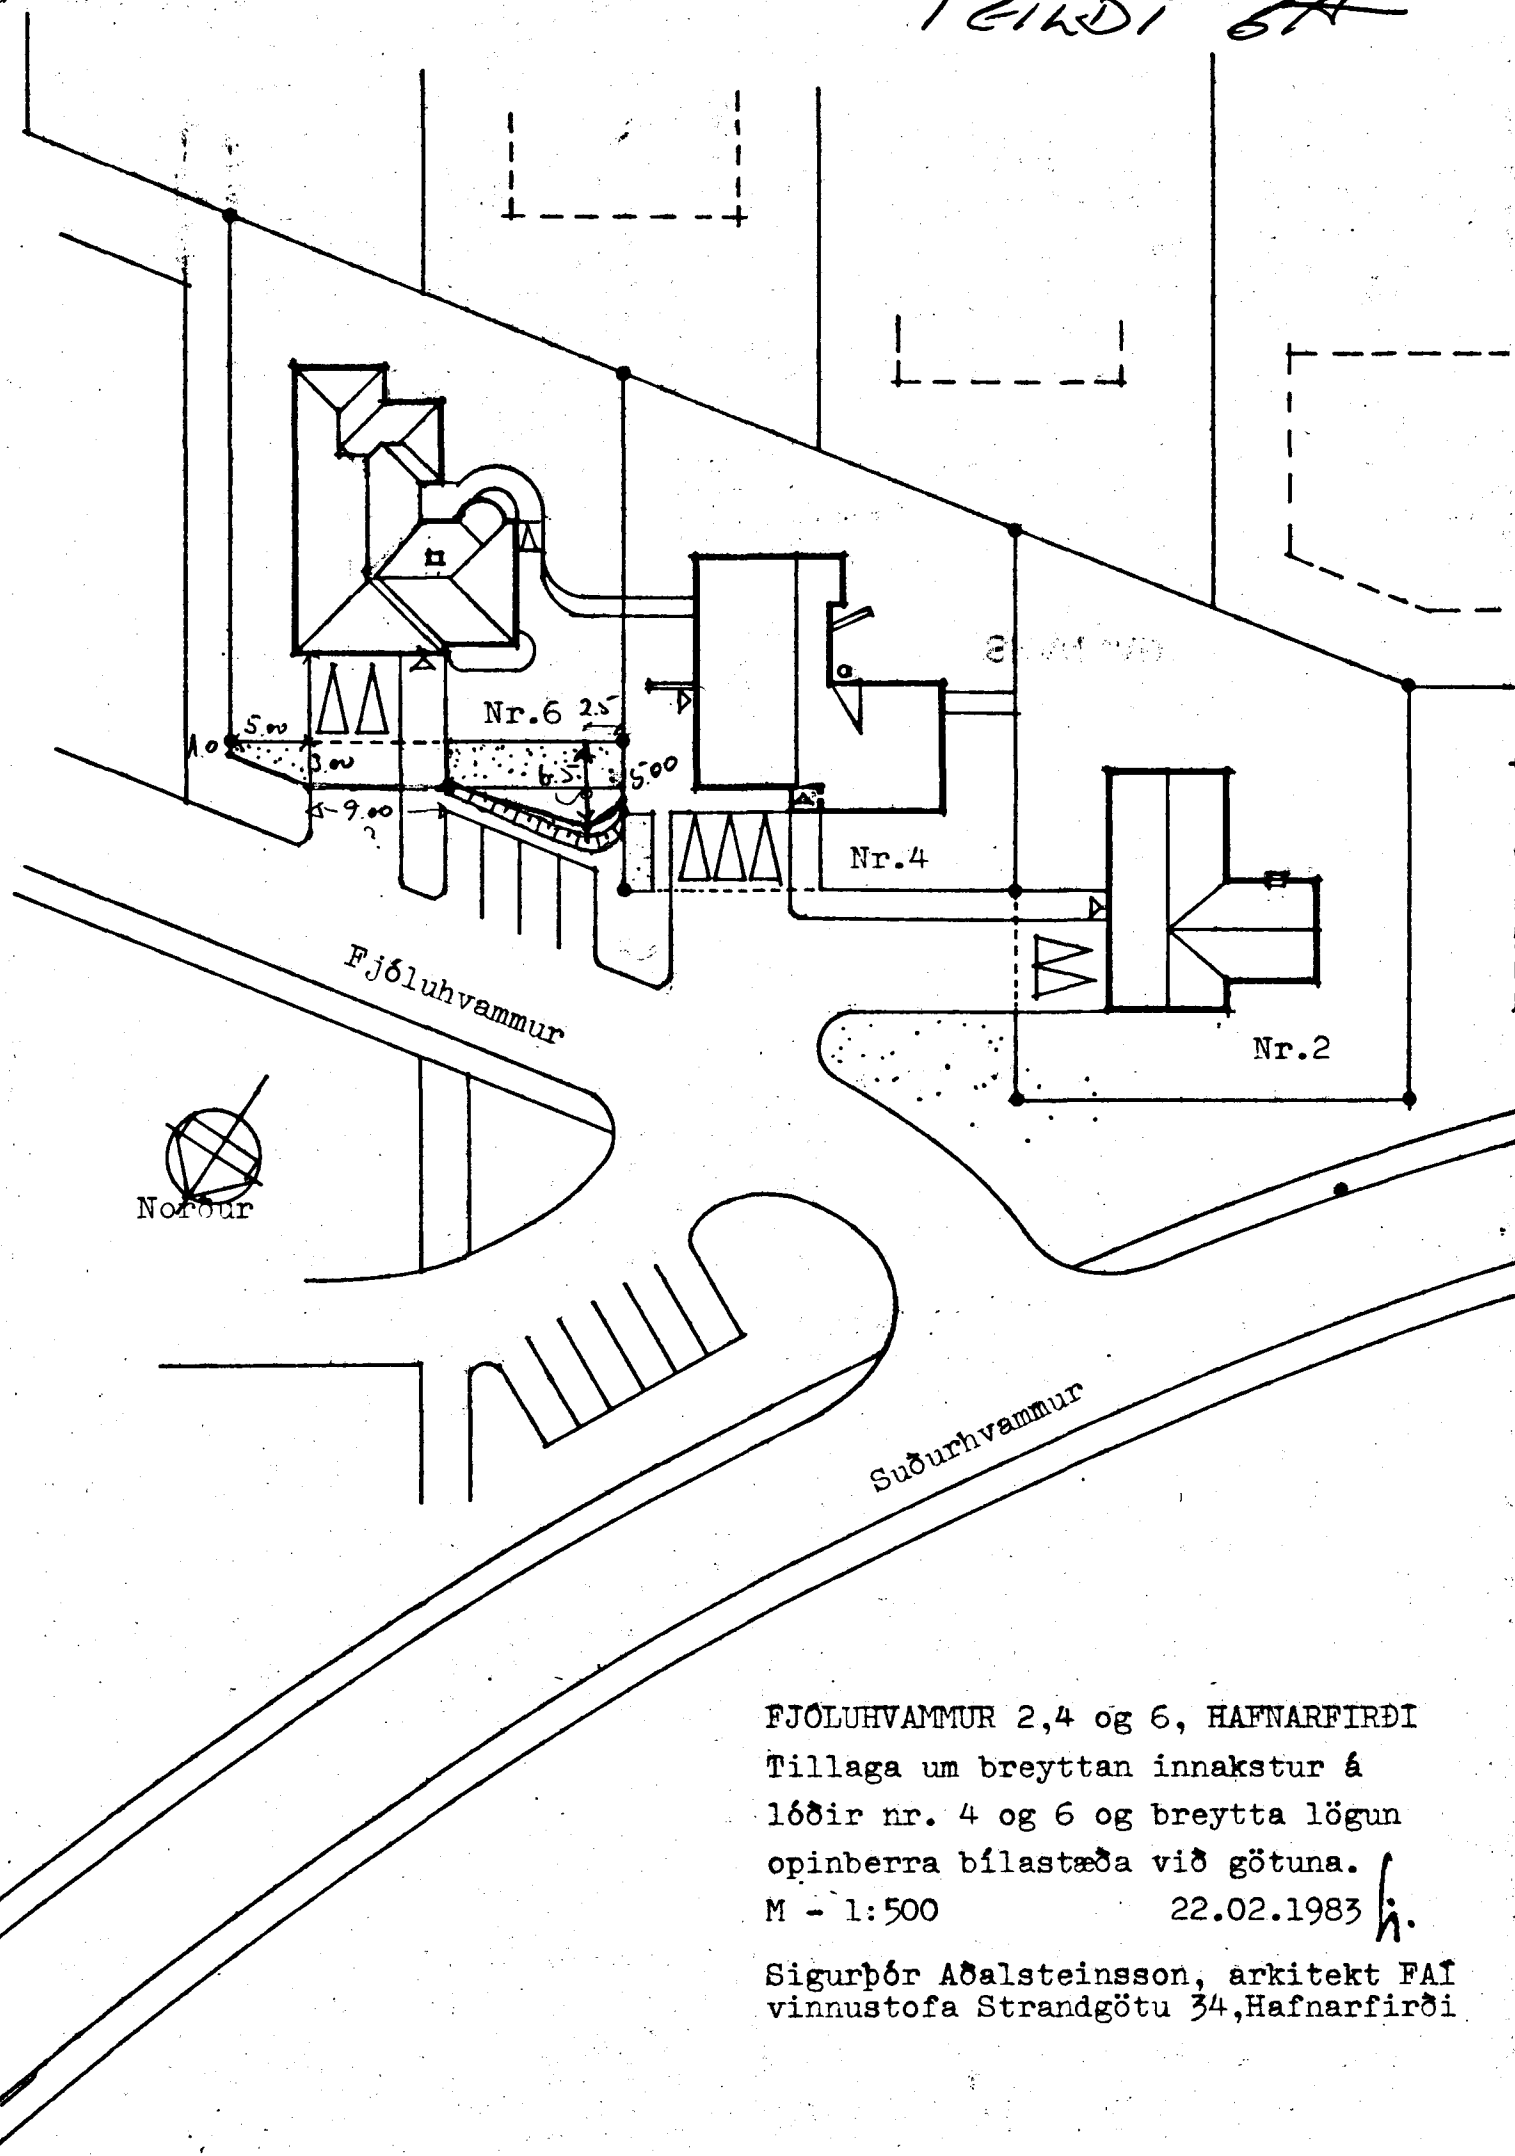

FJÓLUHVAMMUR 2,4 og 6, HAFNARFIRÐI
Tillaga um breyttan innakstur á
lóðir nr. 4 og 6 og breytta lögun
opinberra bílastæða við götuna.
M - 1:500 22.02.1983 h.

Sigurþór Aðalsteinsson, arkitekt FAI
vinnustofa Strandgötu 34, Hafnarfirði