
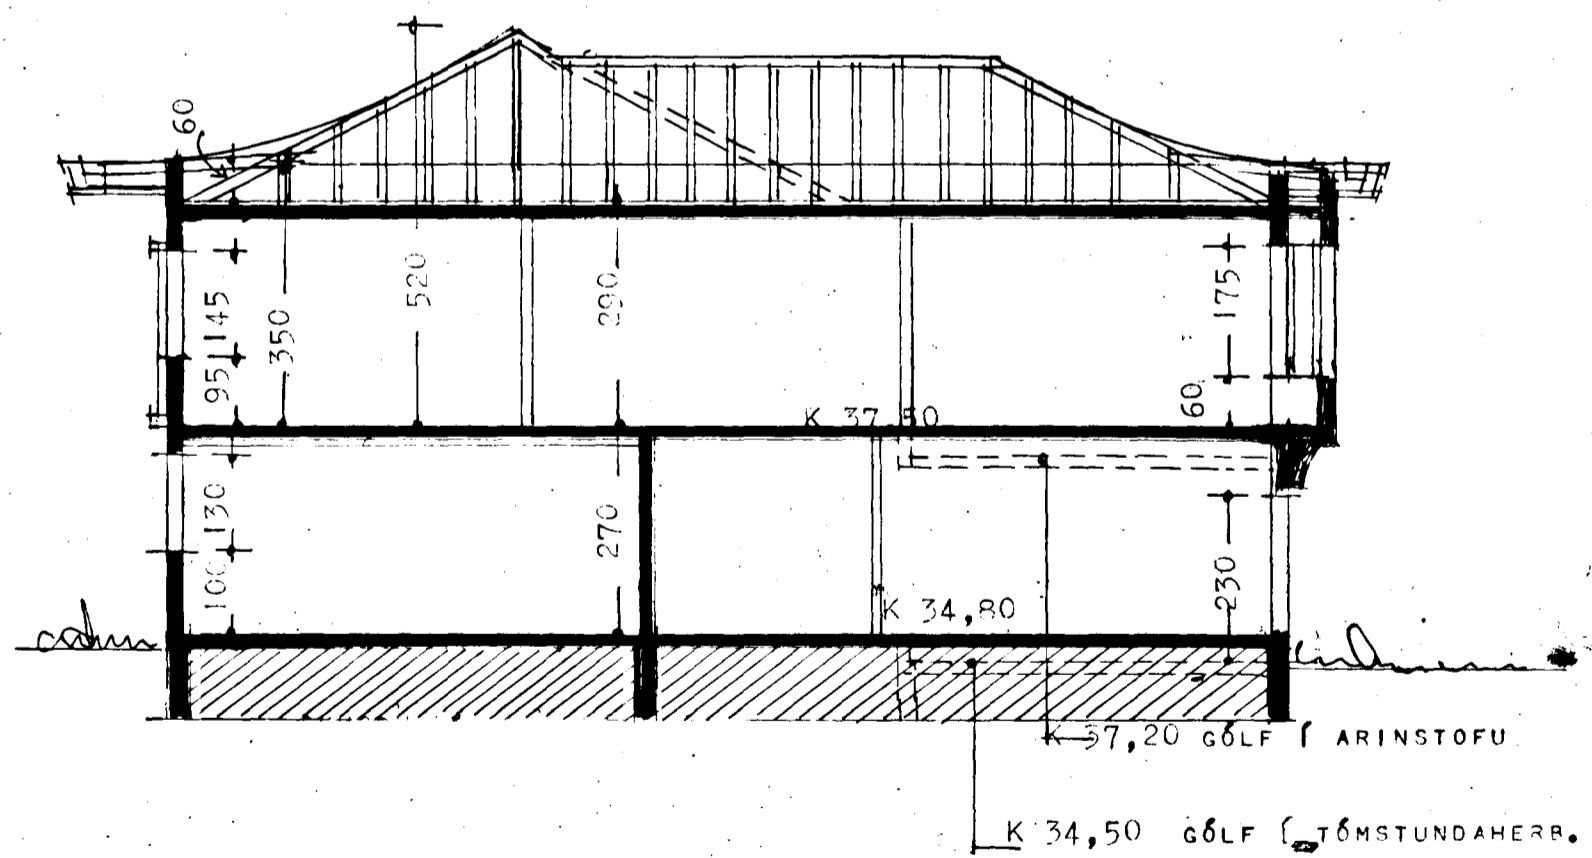


Samþykkt á fundi bygginga-  
nefndar þ. 17/10 1979  
BYGGINGAFULLTRÚINN  
Í HAFNARFIRÐI  
*E. J. Gunnarsson*

Ganga skal frá önnu  
eldstöð í samráði við  
stöktvissgjóra

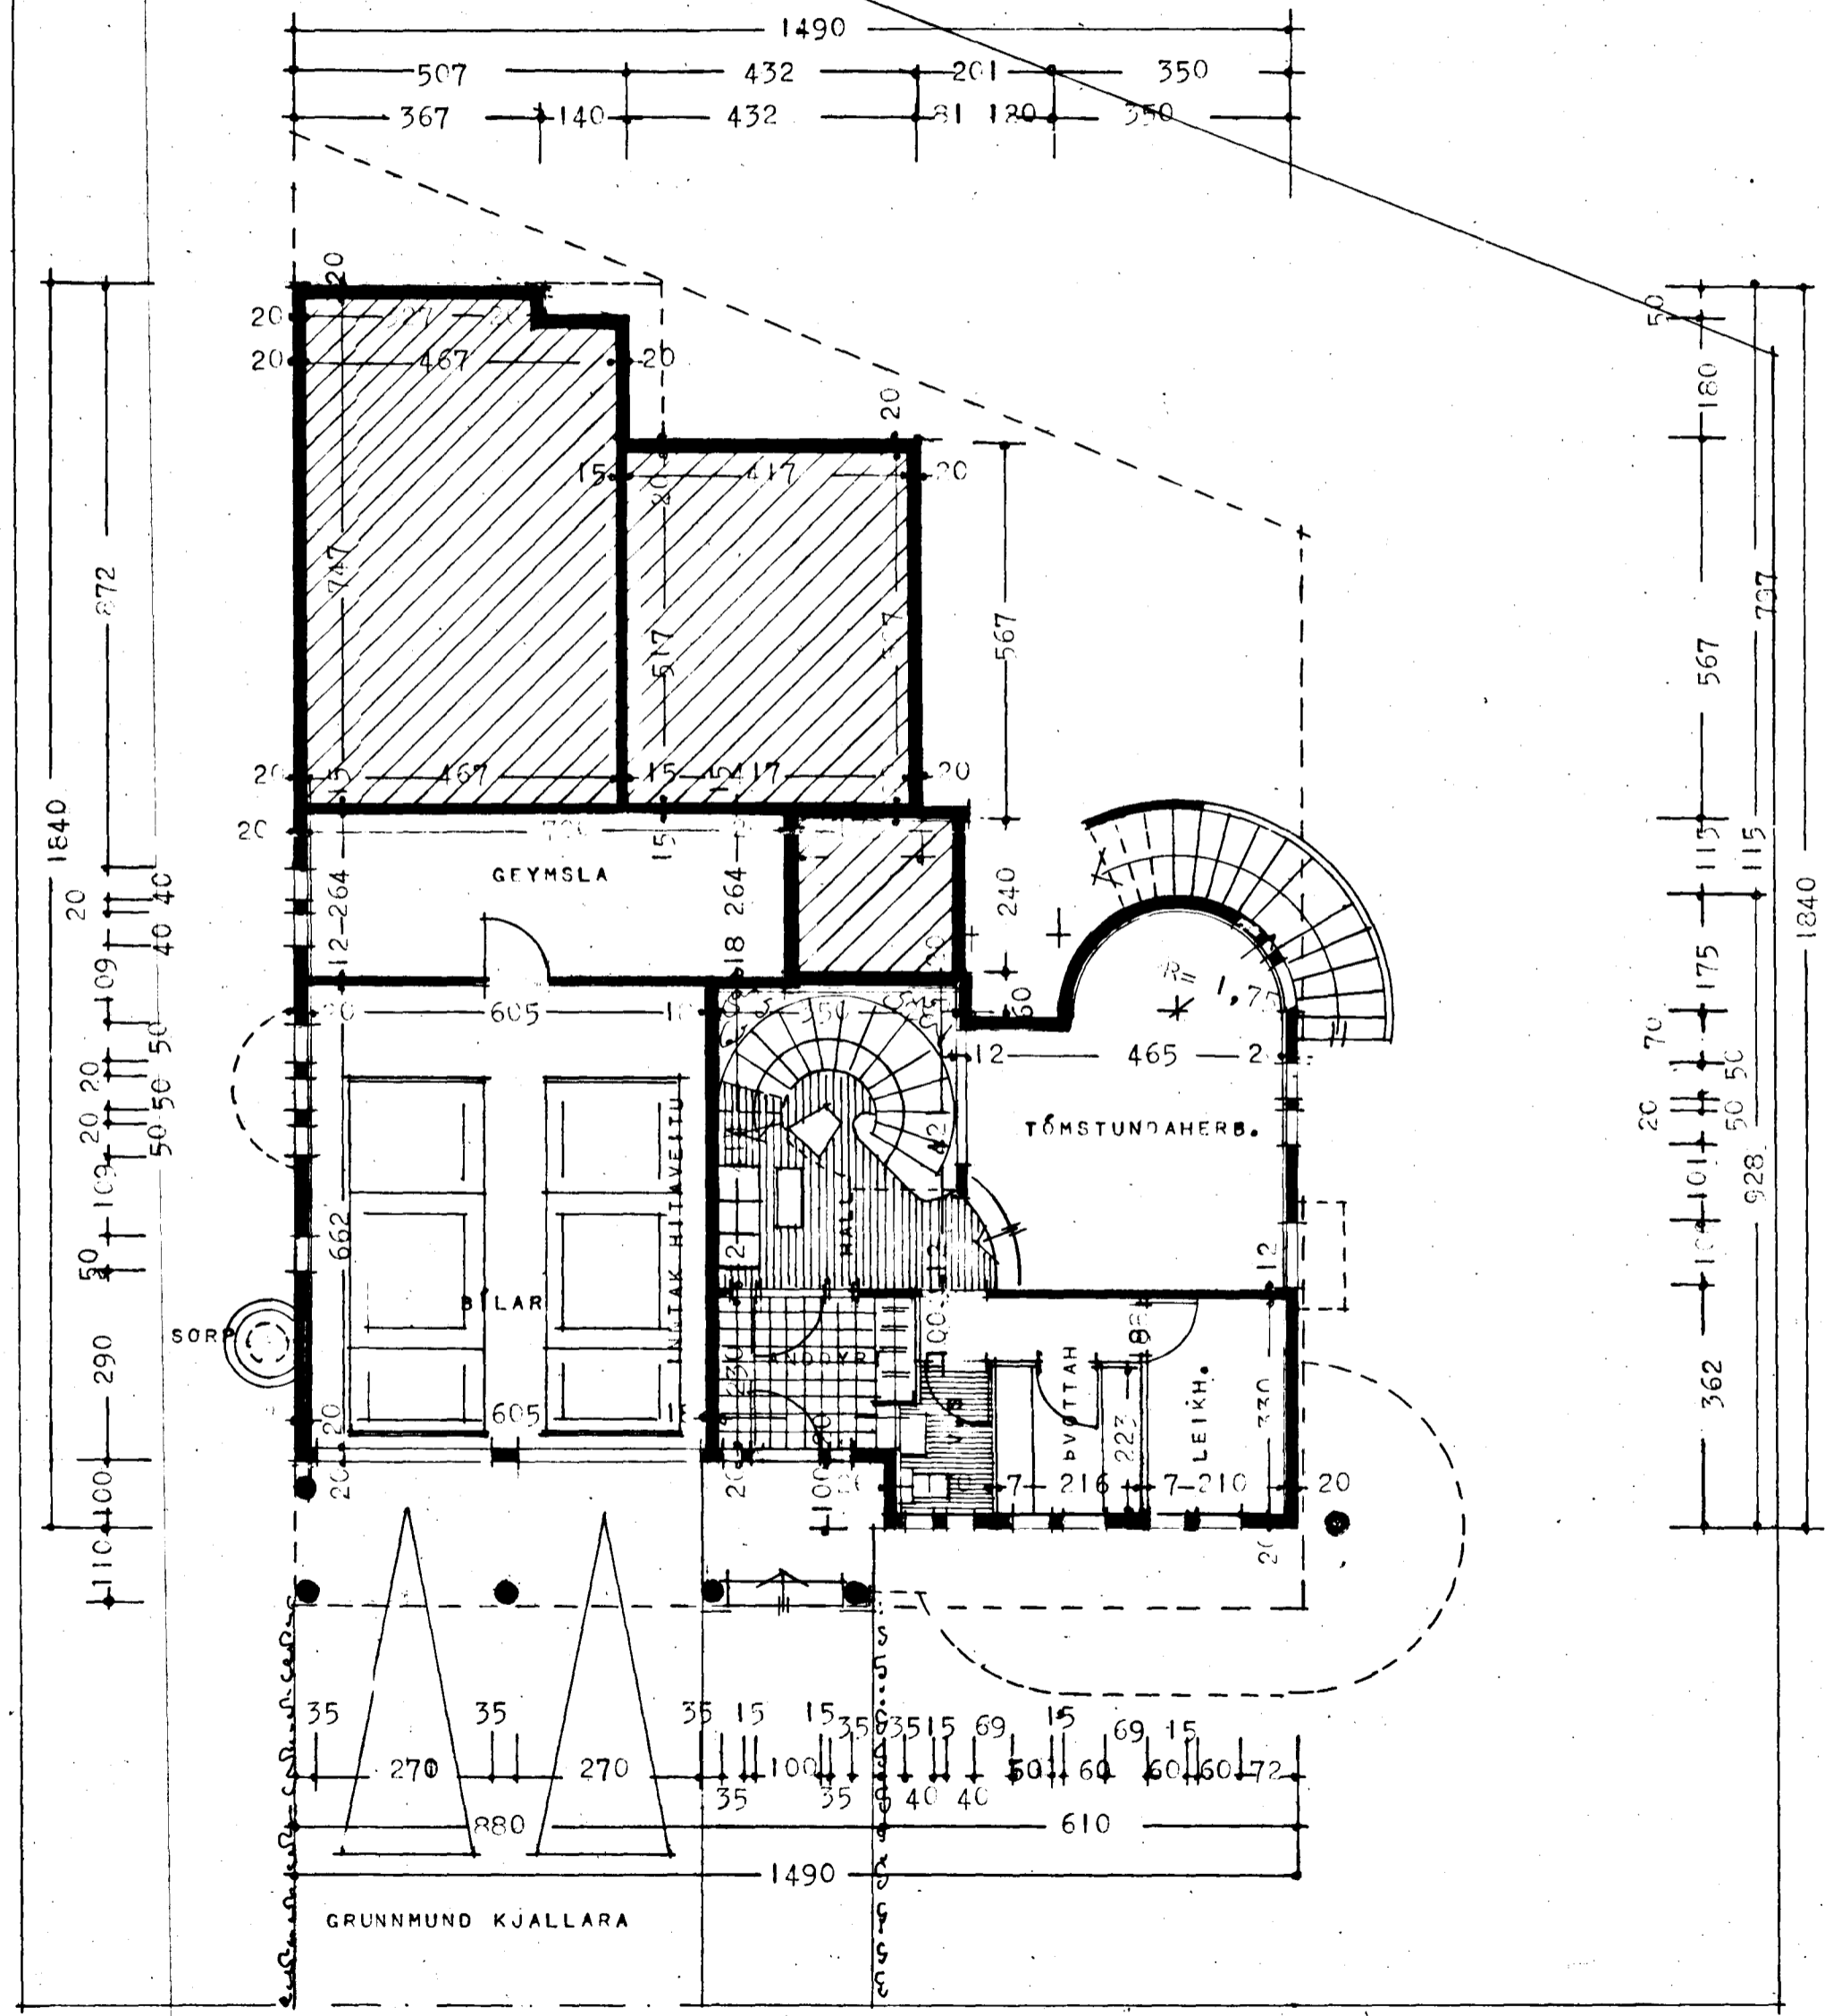

REYKJAVÍK 1. OKTÓBER 1979

*E. J. Gunnarsson*