



Samþykkt á fundi bygginga-
nefndar þ. 17/10 1979
BYGGINGAFULLTRÚINN
Í HAFNARFIRÐI
[Signature]

Ganga skal frá opnu
eldstæði í samráði við
sökkvillisstjóra


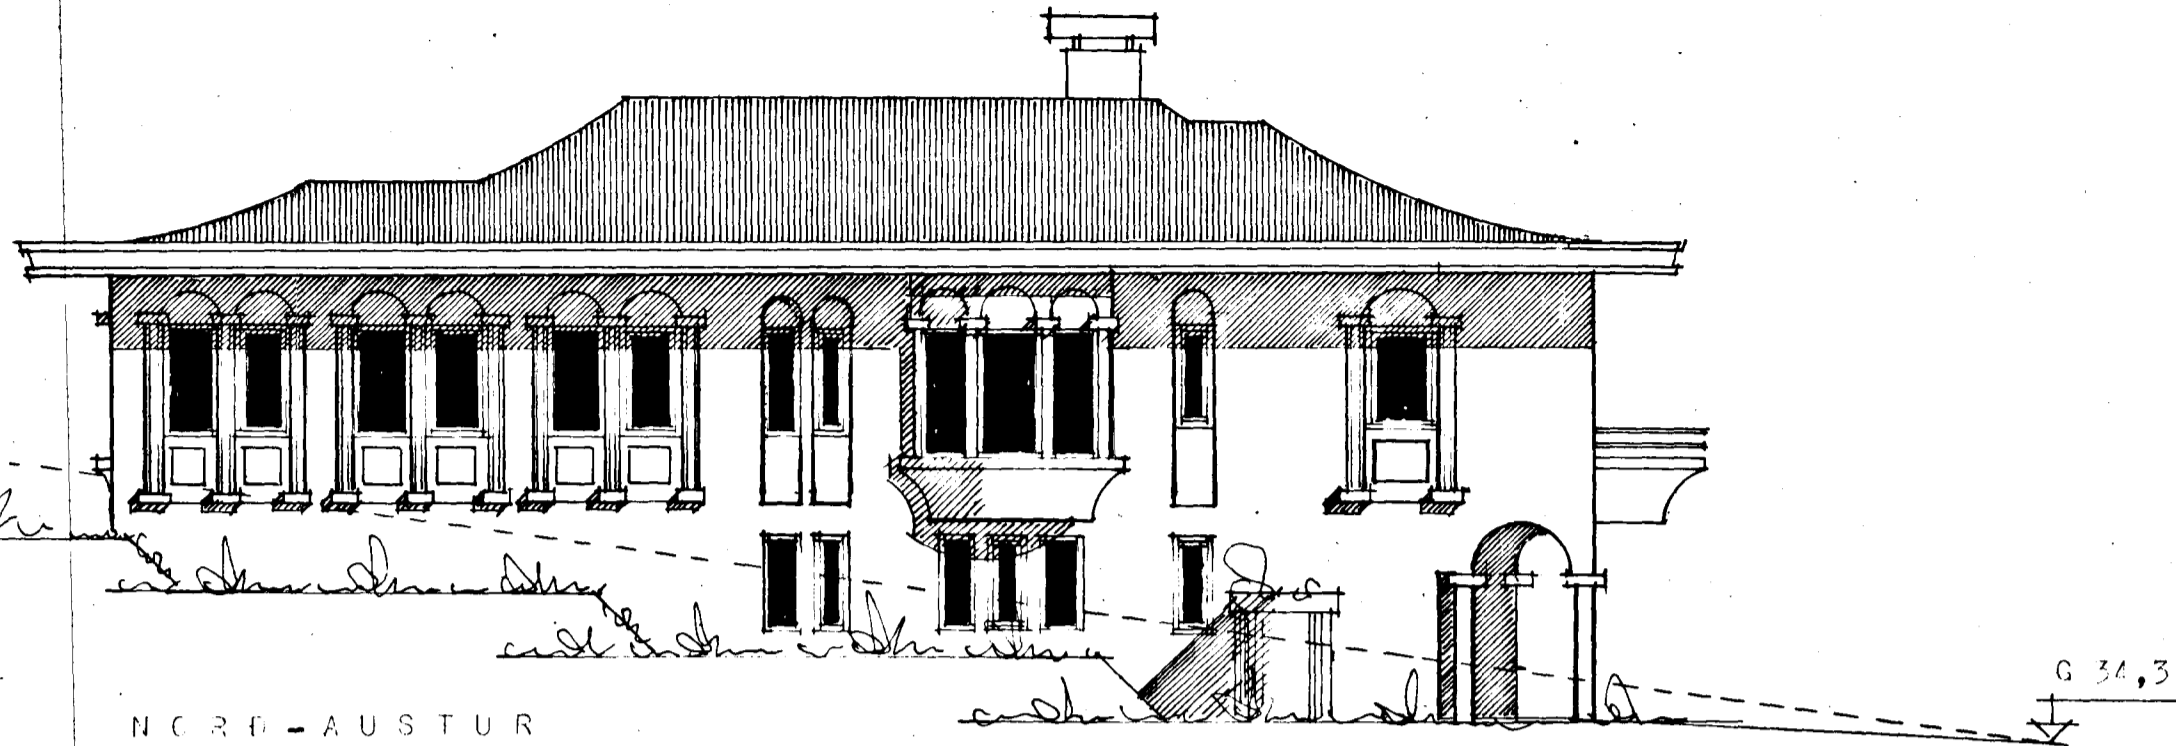


NORÐ-AUSTUR

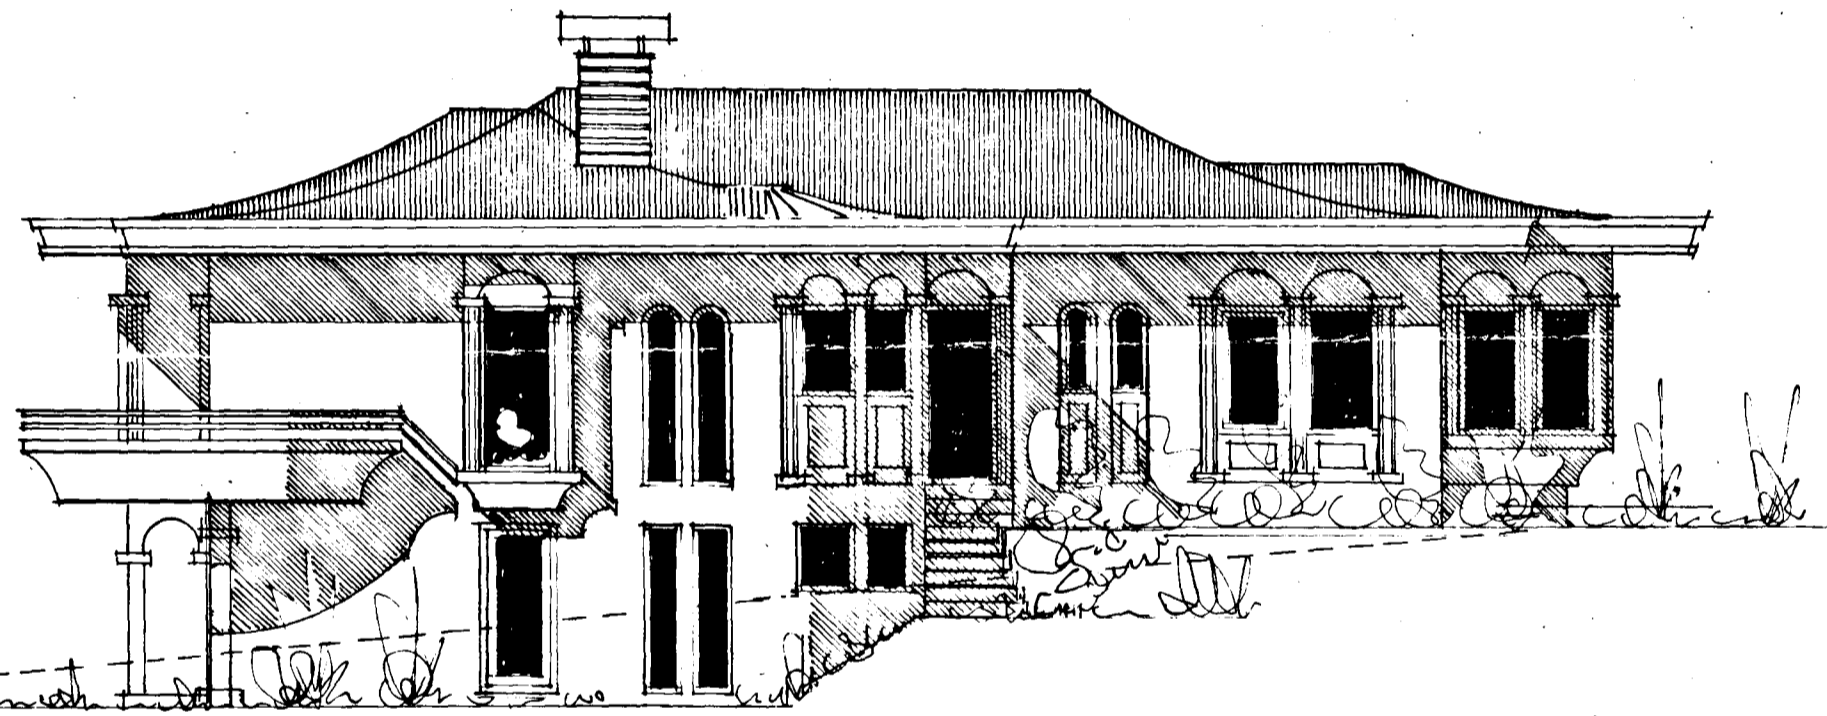


SÚÐ-VESTUR



NORÐ-VESTUR

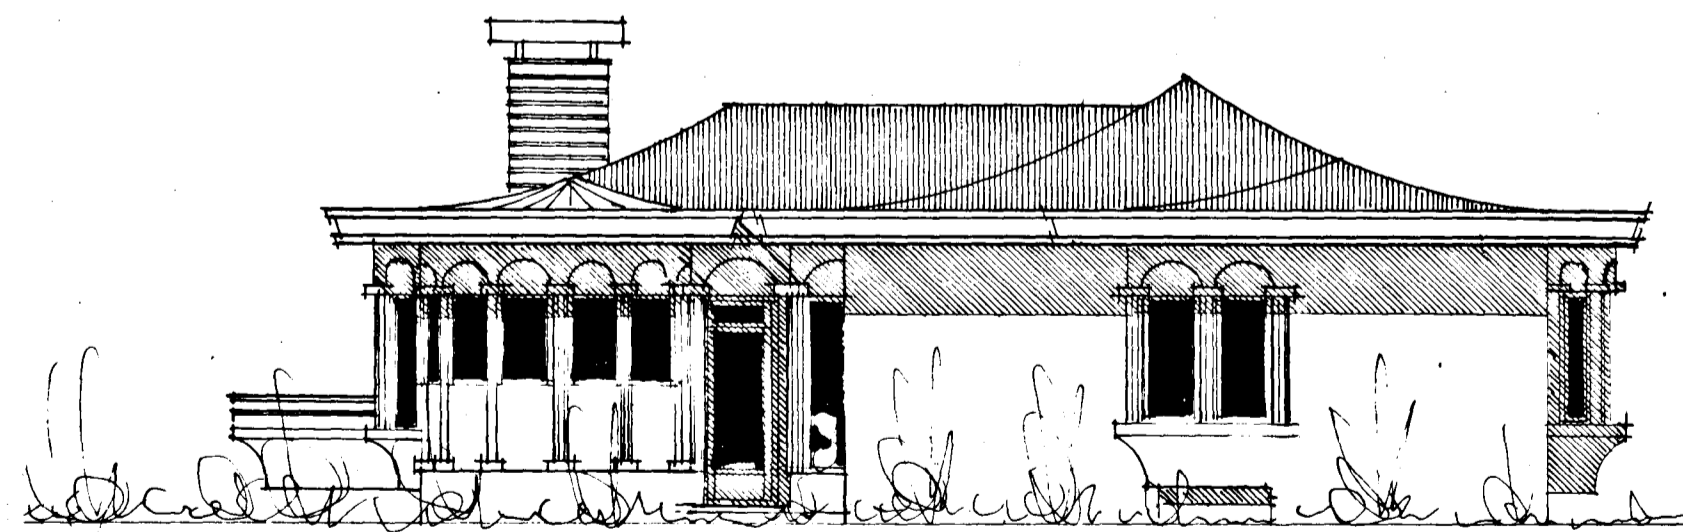

SÚÐ-AUSTUR

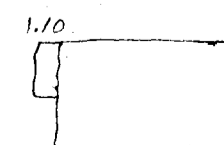

REYKJAVÍK 1. OKTÓBER 1979
[Signature] Þorsteinsson