



Samþykkt á fundi bygginga-
nefndar þ. 5/9 1979
BYGGINGAFULLTRÚIN
Í HAFNARFIRÐI
E. Sigurðsson


Ganga skal frá önnu
eldstaði í samráði við
stjórnvöld

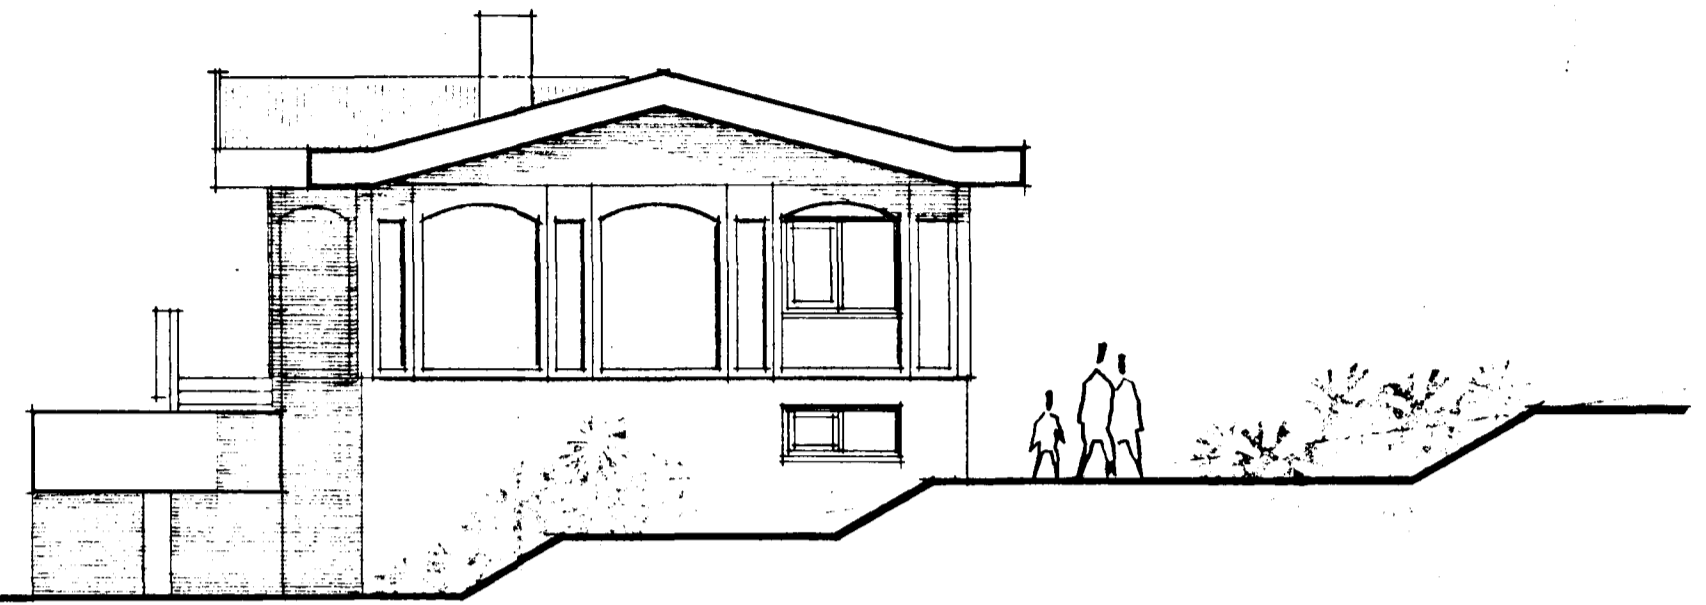


SUÐ - VESTUR

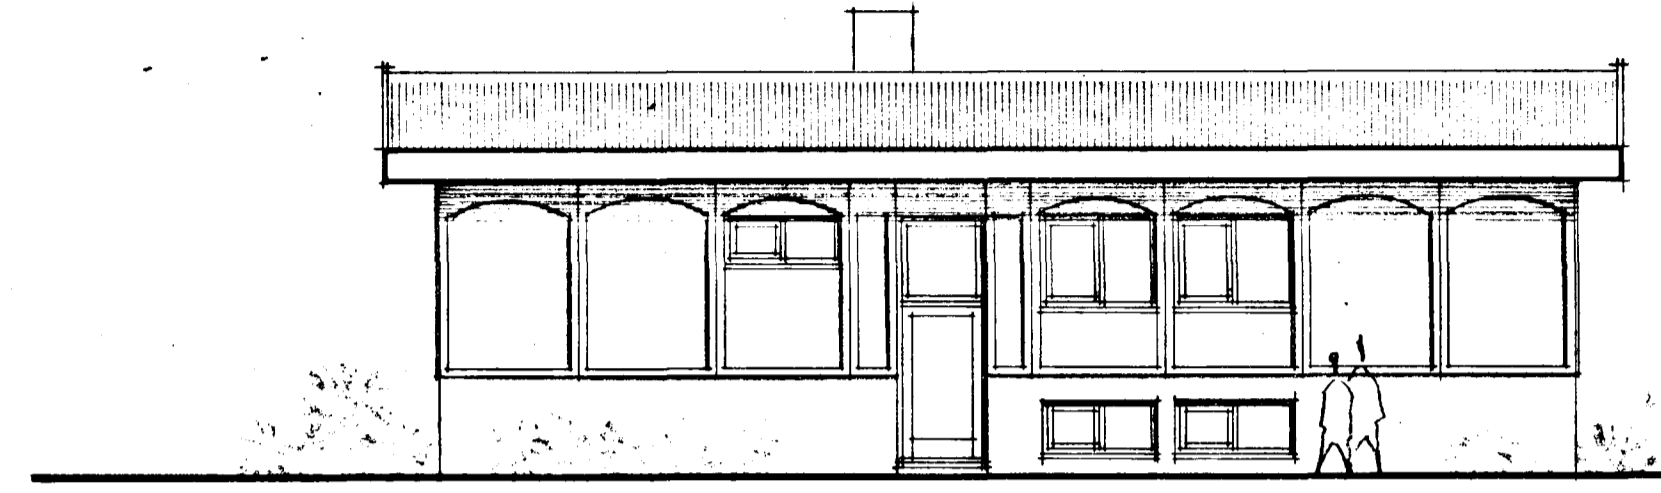

SUÐ - AUSTUR

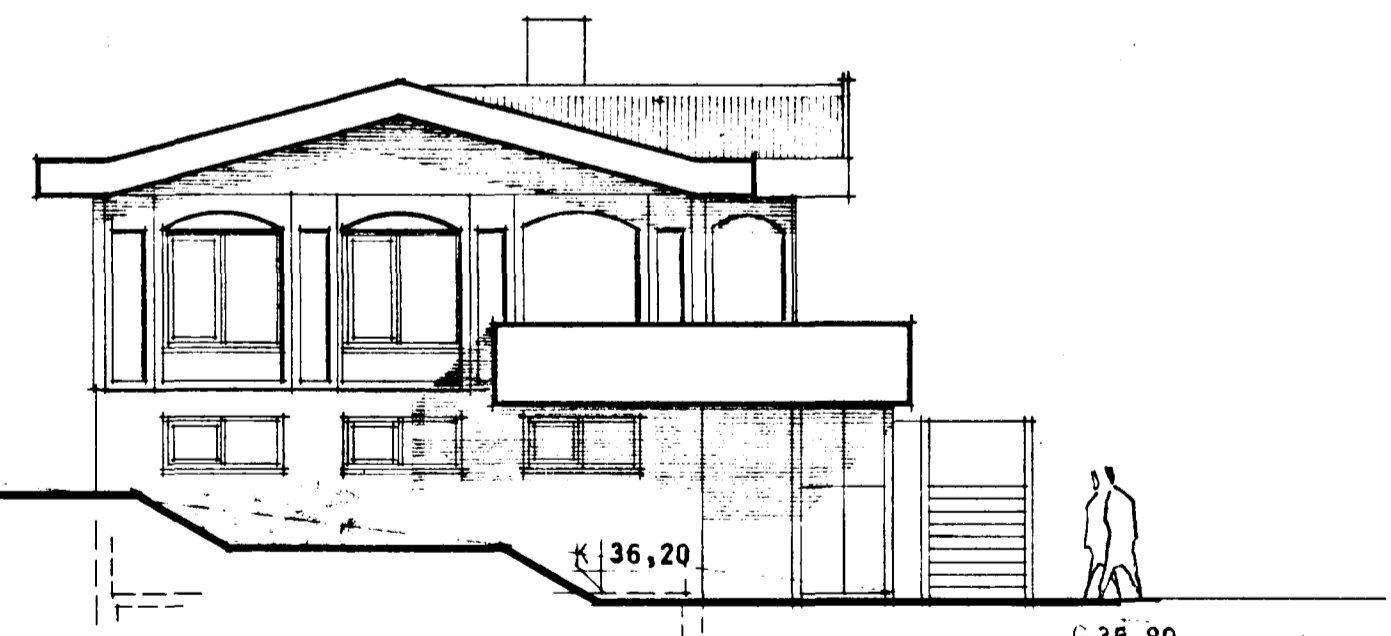

NORÐ - AUSTUR

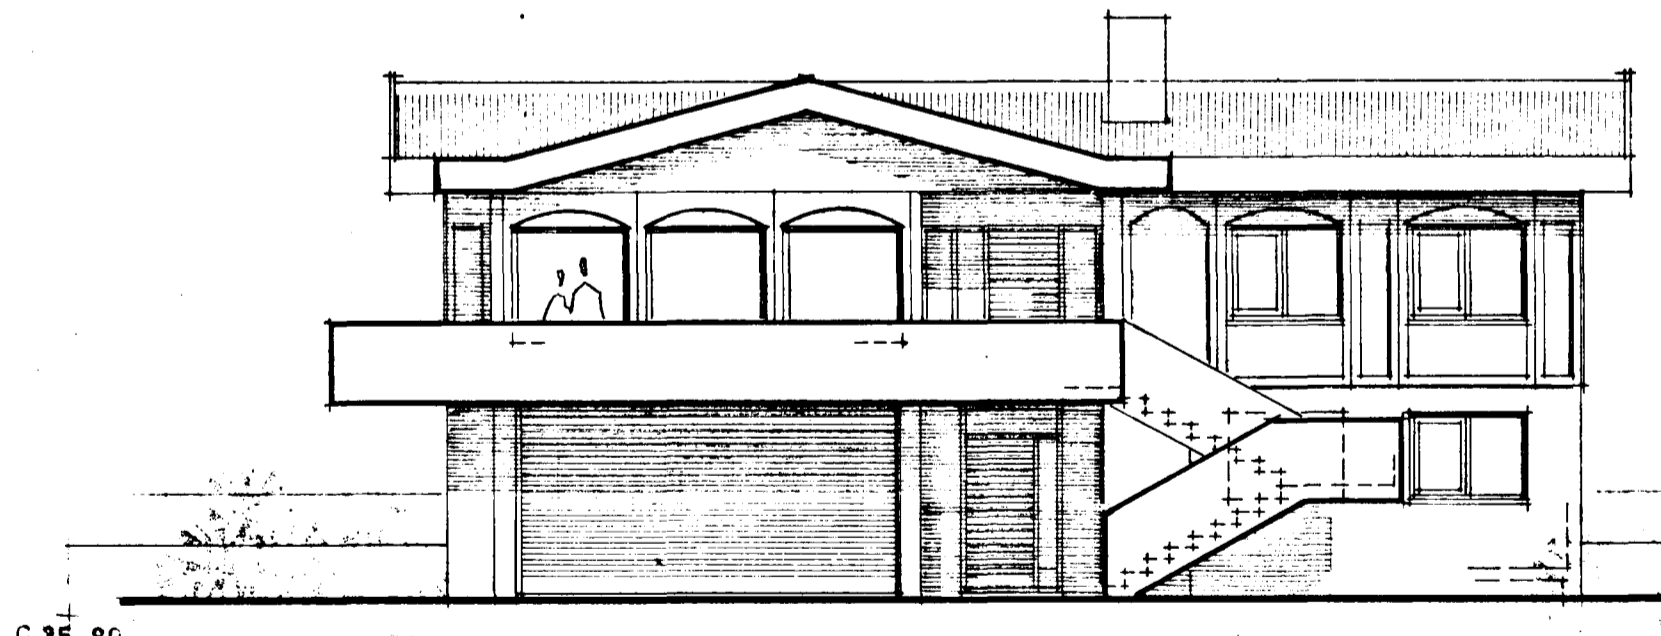

NORÐ - VESTUR

VERKEFNI	VERK NR.	TEIKN.	TEIKN. NR.
FJÓLUHVAMMUR 8 HAFNARFIRÐI	DAGS. AGÚST 1979	BR.	103
ÚTLITSMYNDIR 1:100			
ARKO			
ÁSMUNDUR, RÓBERT OG KALDAL SKÓLAVÖRDUSTÍG 46			SÍMI 21930