




Samþykkt á fundi bygginga-  
nefndar þ. 23/4 1980  
BYGGINGAFULLTRÚINN  
Í HAFNARFIRÐI  
*S. Jónsson*  
Ganga til frá önnu  
eldstjórn í samráði við  
slökkviliðsstjóra

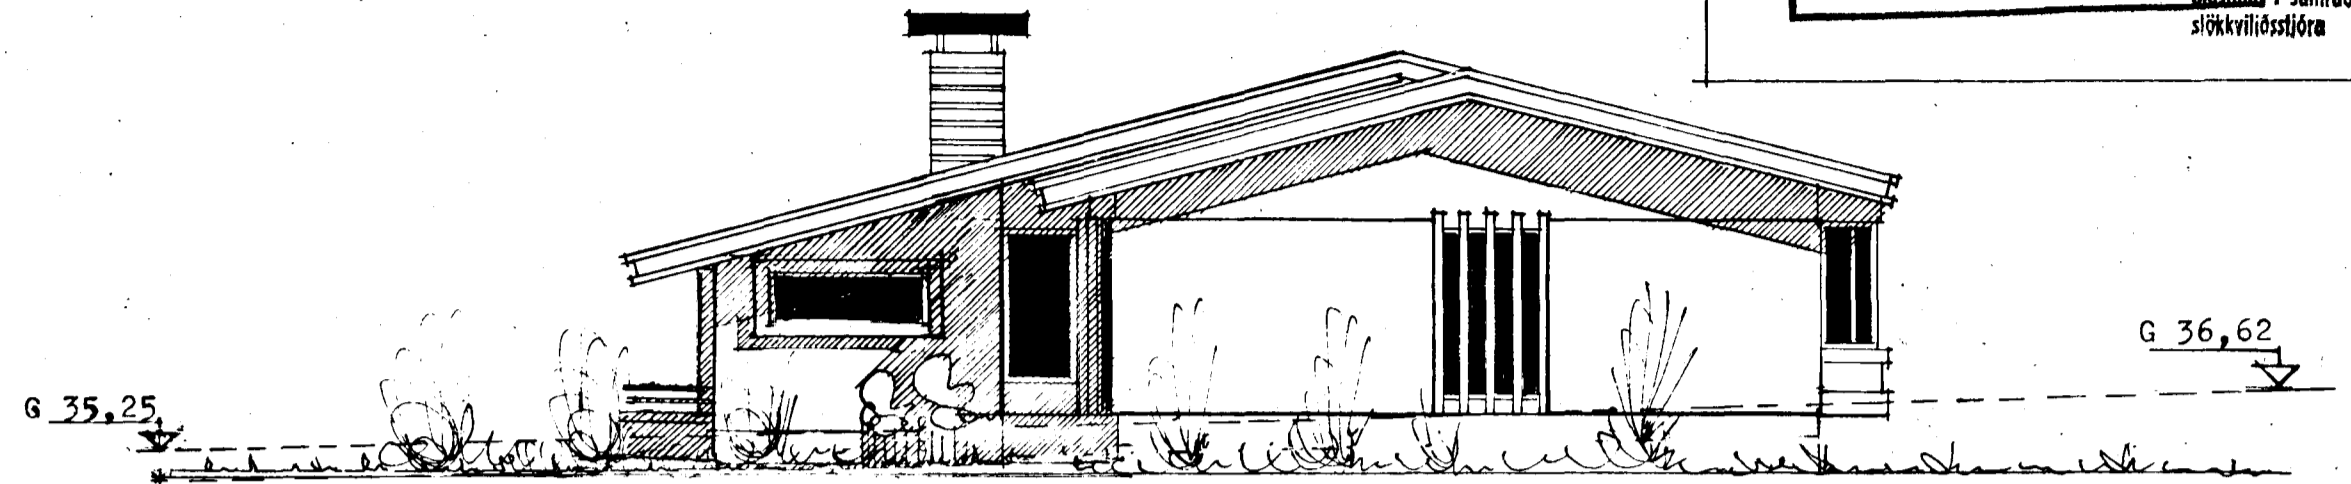


SUD-AUSTUR.

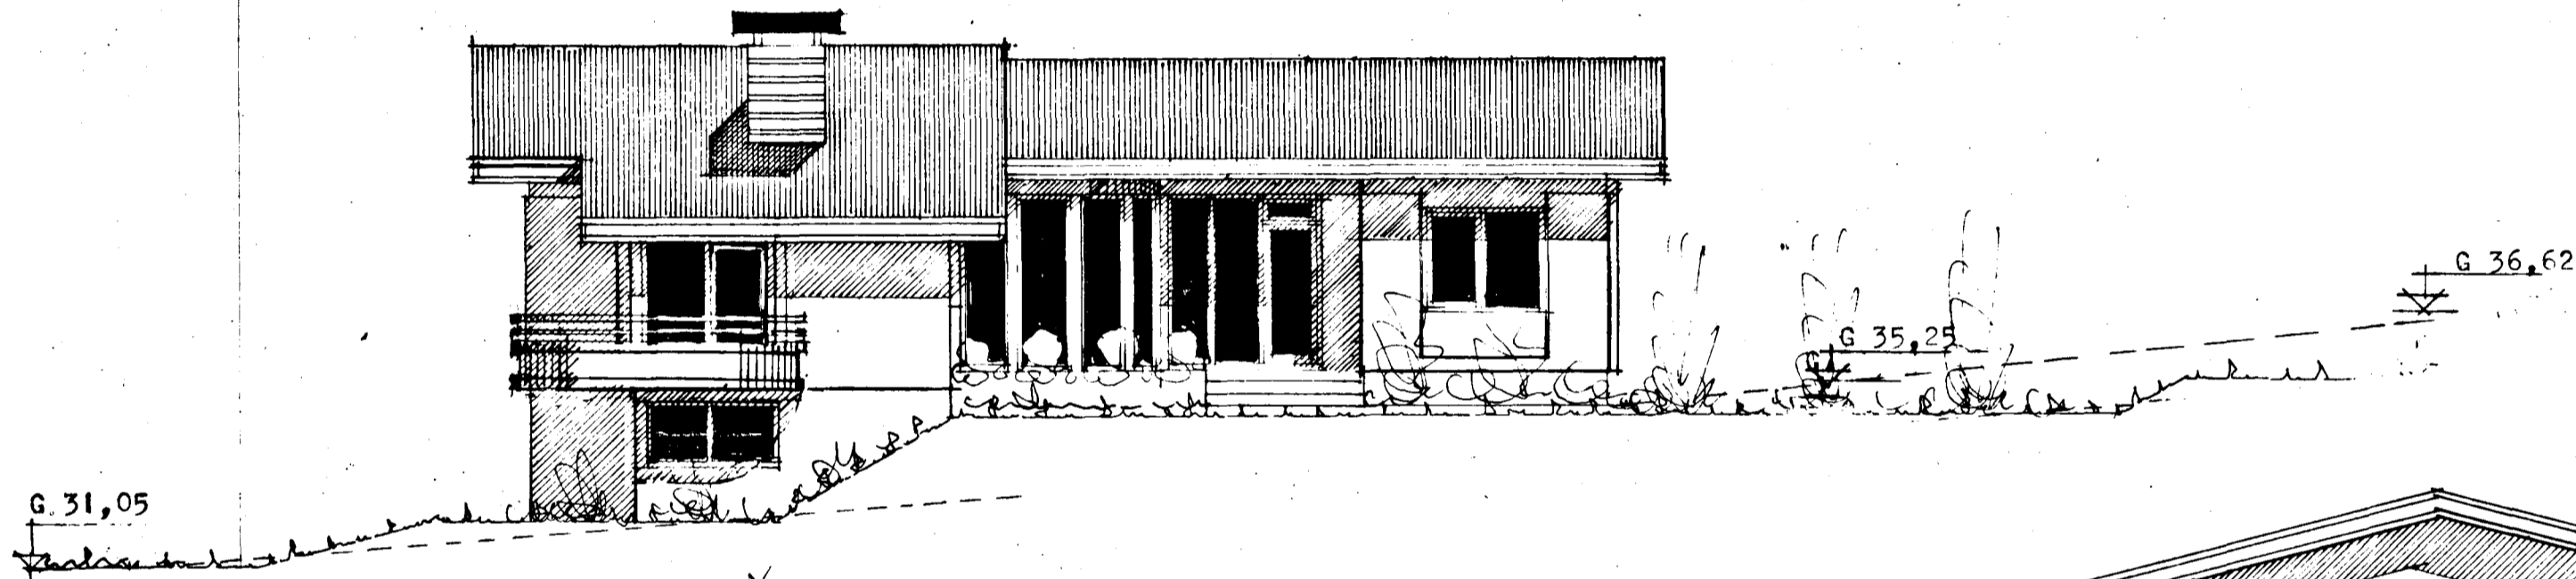

SUD-VESTUR.

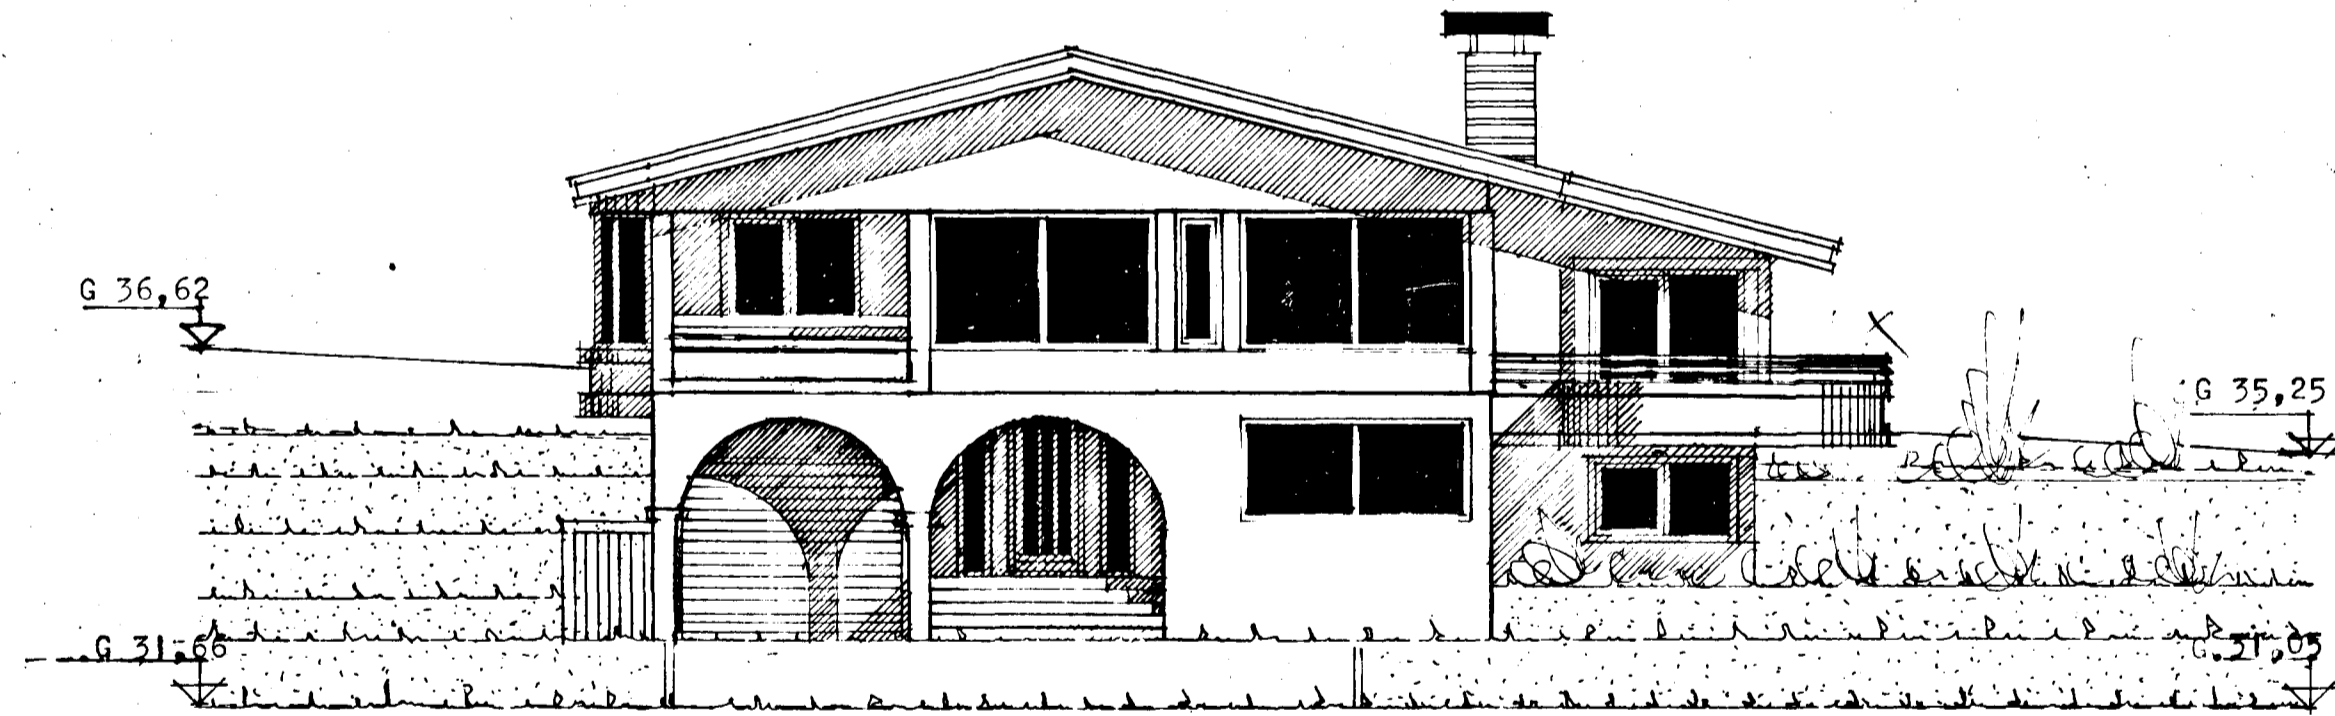

NORD-VESTUR.

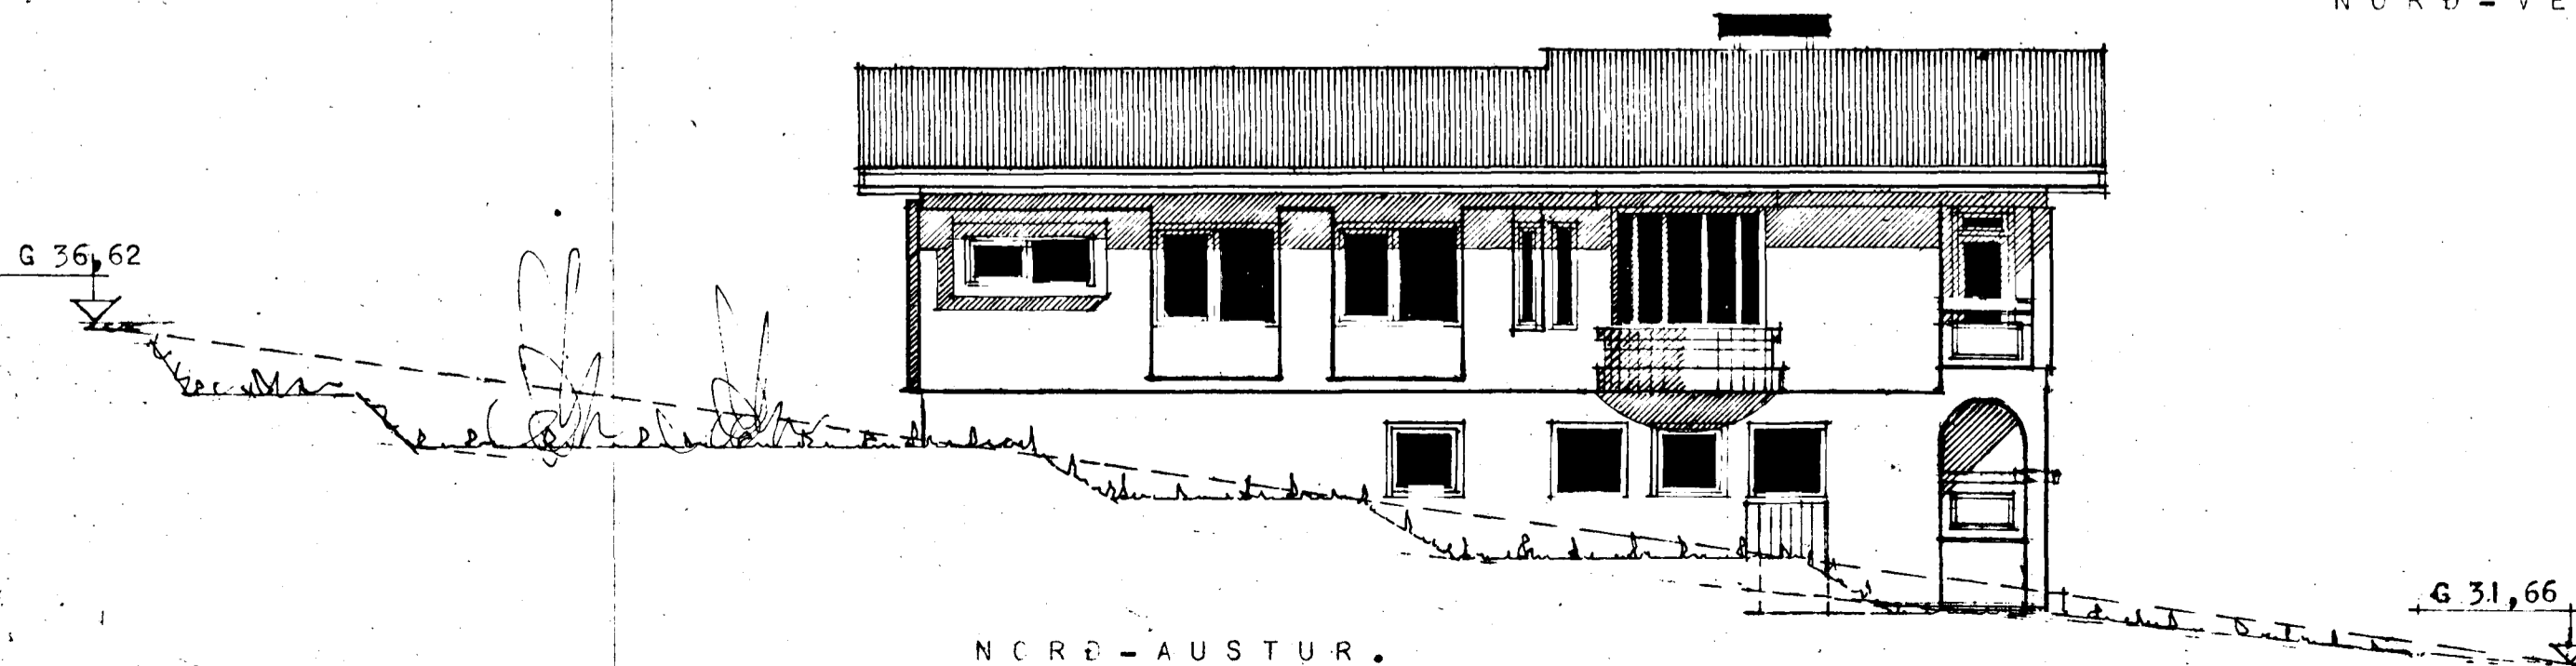

NORD-AUSTUR.

*Þreytt í apríl 1980  
S. Jónsson*

REYKJAVÍK Í AGÚST. 1979.  
*S. Jónsson*