
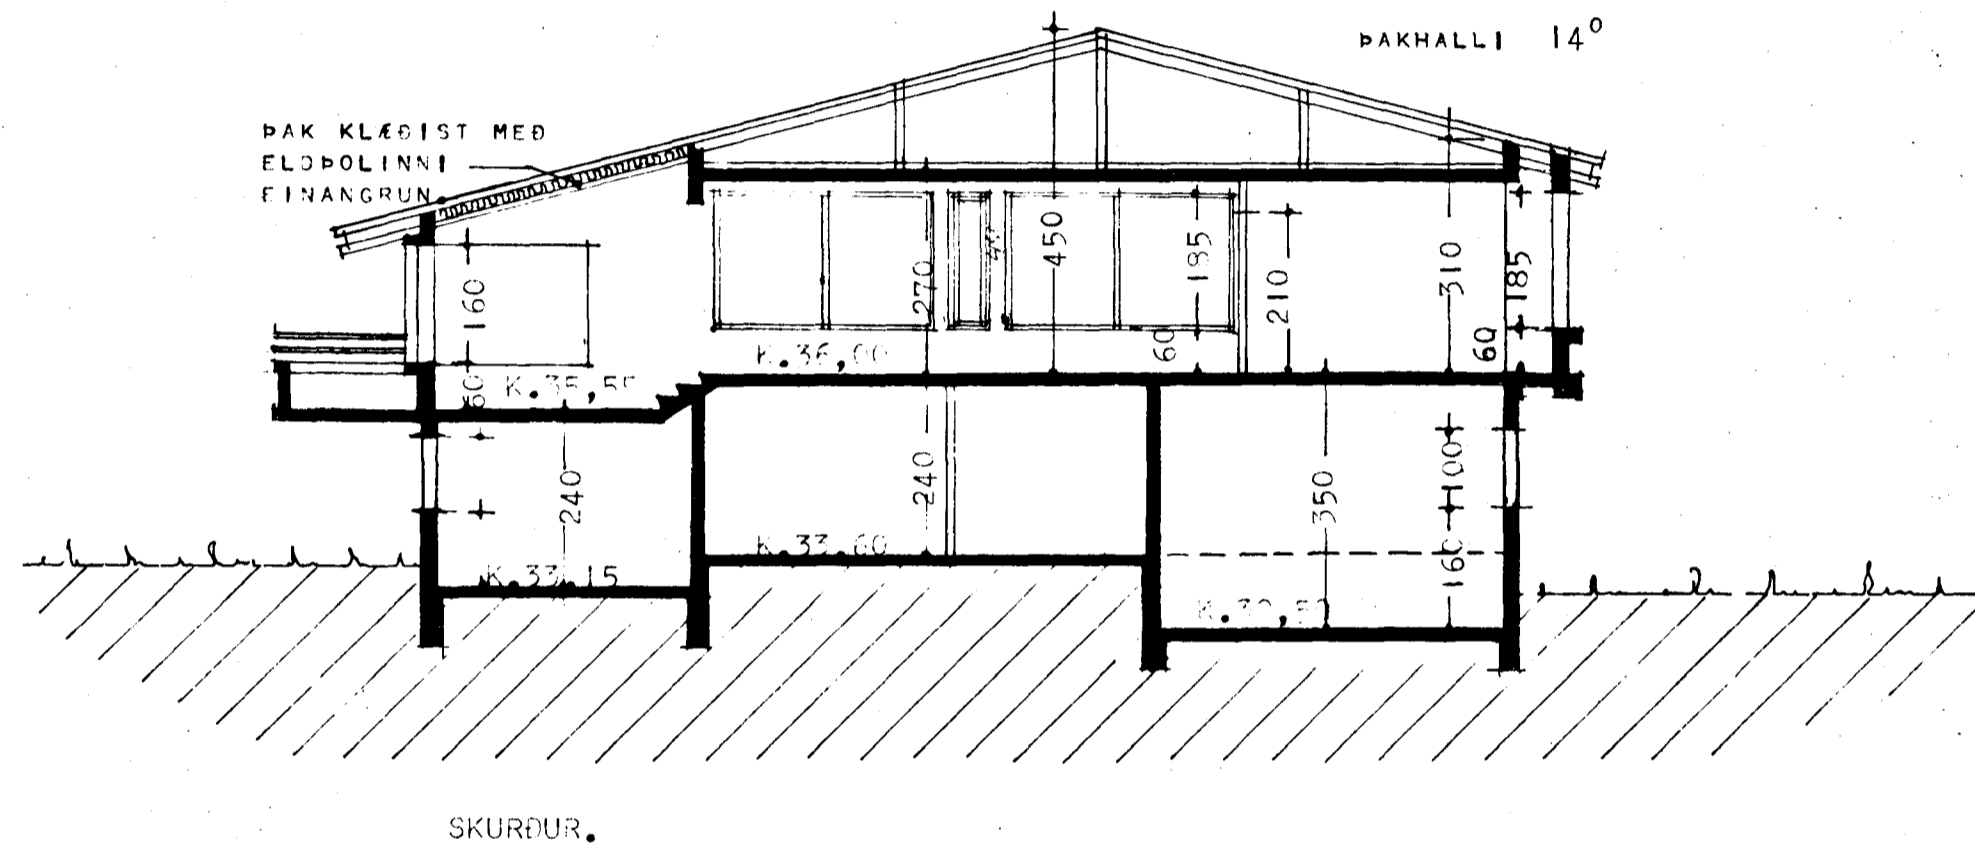


Samþykkt á fundi bygginga-
nefndar þ. 23/9 1979
BYGGINGAFULLTRÚINN
Í HAFNARFIRÐI

Þanga skal frá önnu
eldstæði í samráði við
alokkrifóssstjóra

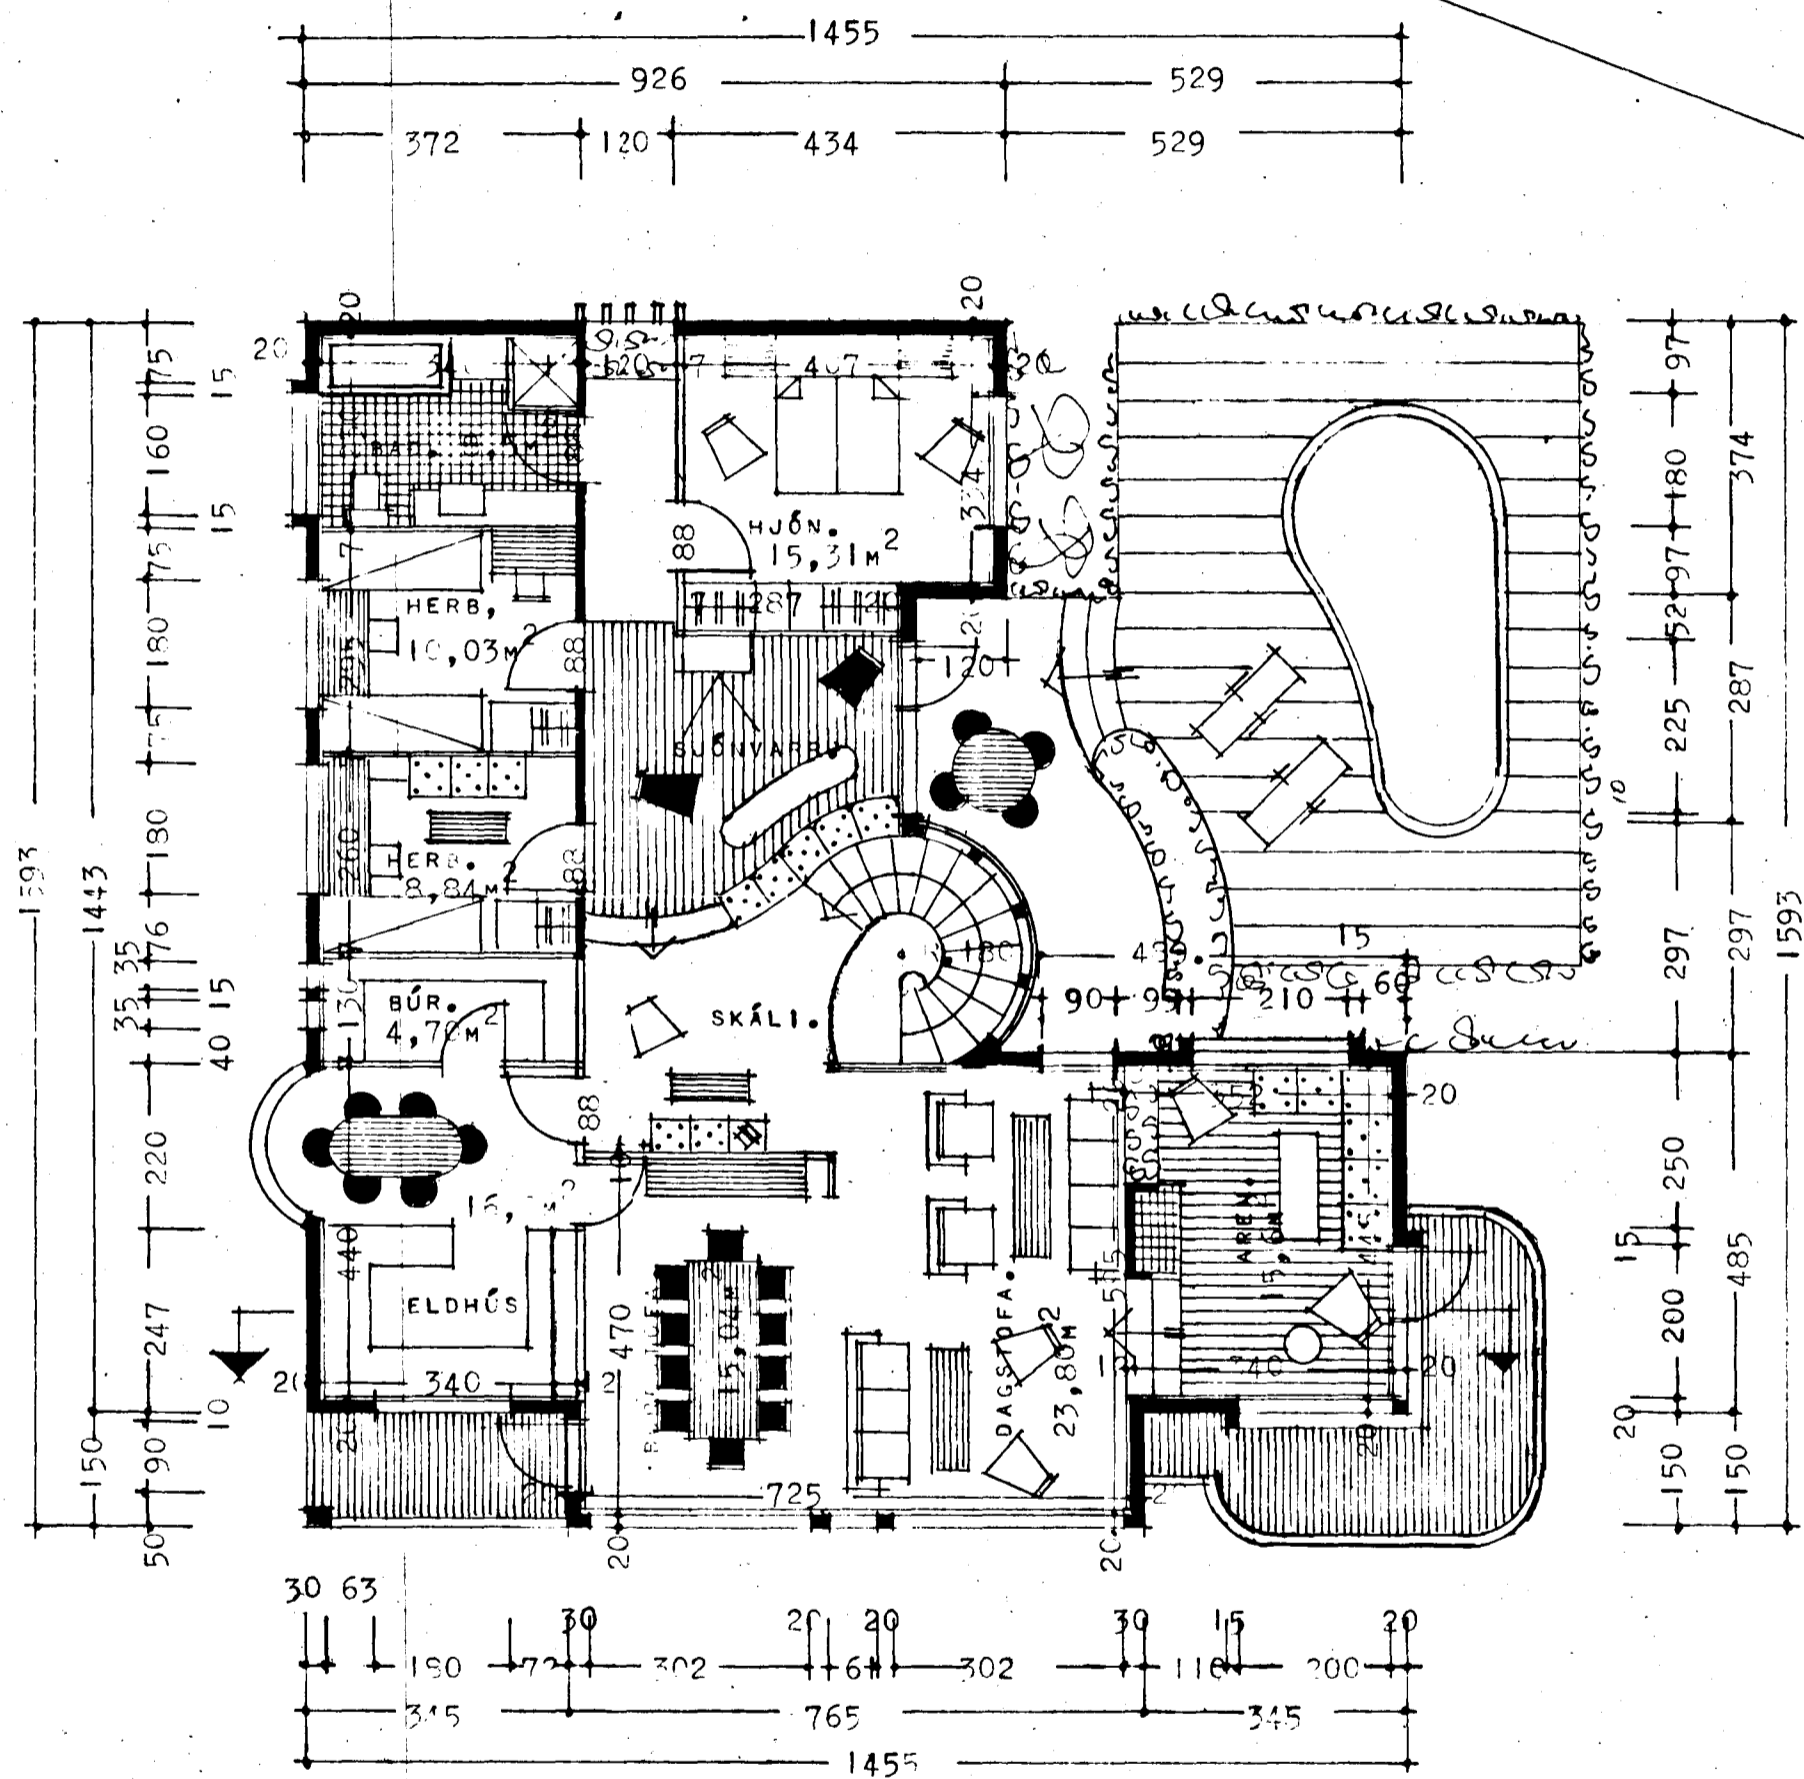

FLATARMÁL HÉÐAR. 167,20 m²
FLATARMÁL ÞILGEYMSLU 29,24 m²
FLATARMÁL KJALLARA. 74,48 m²

NÝTINGATALA LÓÐAR. 0,20

KÖLNUNARTÖLUR.

ÞAK. 0,30 W/m²C°
ÚTVEGGIR. 1,00.----
GÖLF. 0,40.----

Þreytt í apríl 1980
J. Gartan Þeirnsson

REYKJAVÍK 1. AUGÚST. 1979.

J. Gartan Þeirnsson