


### SKÝRINGAR:

FRÁGANGUR Á LÓÐAMÖRKUM VERÐI GERÐUR Í SAMRÁÐI VIÐ LÓÐARHAFA AÐLIGGJANDI LÓÐA. STÆRD OG STAÐSETNING LÓÐA, BYGGINGARREITA OG BILASTÆÐA ERU SÝND Á MÆLIBLÖÐUM.

2h= HÚS Á TVEIMUR HÆÐUM  
 G= REIKNUD HÆÐ Á GÖTU, GANGSTÉTT, -STÍG EDA LÓÐAMÖRKUM  
 L= LANDHÆÐ VIÐ LÓÐAMÖRK (LEIÐBEINANDI)  
 H= HÆÐ Á AÐKOMUGÓLF - SJÁ SKILMÁLA  
 Fr= TENGIHÆÐ Á OFANVATNSFRÁRÆSI  
 Fs= TENGIHÆÐ Á SKÓLPFRÁRÆSI

BAKRÁRARVATN HITAVEITU SKAL VEITA Í REGNVATNSFRÁRÆSI. NEYSLUVATNSHEIMÆÐAR ERU Ø32 mm PE100, NEMA ANNAD SÉ SÝNT Á TEIKNINGU. TENGIHÆÐ NEYSLUVATNSHEIMÆÐAR ER AÐ ÖLLU JÖFNU 1,2 m UNDIR YFIRBORÐI LANDS.

- ÓSNORTIÐ LAND SAMKVÆMT SKILMÁLUM, SJÁ KAFLA 4.7 OG 4.8
- NEYSLUVATNSHEIMÆÐ (MEÐ LOKA)
- REGNVATNSFRÁRÆSI
- SKÓLPFRÁRÆSI
- NÚMER LÓÐAR
- HÚSAGERÐ, SJÁ SKILMÁLA
- NÚMER AÐLIGGJANDI LÓÐABLAÐA

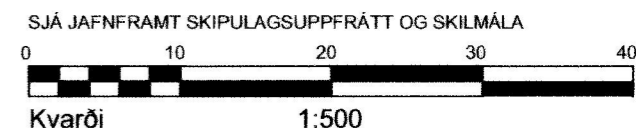

## HAFNARFJARÐARBÆR SKIPULAGS- OG BYGGINGARSVIÐ

FJÓLUVELLIR 1-9 FLÉTTUVELLIR 6-26 HÆÐABLAÐ 25,217,2	
Teikn.nr.: 411.084	
VELLIR 4. ÁFANGI	
Mælt: VSB	Samþykkt: ASK
Hannað: VSB	M.kv.: 1:500
Teiknað: EJ	Dags.: 29.03.2011
Breytt: MARS 2011, MÆLIBLAÐ FRÁ VSB DAGS.25.01.05	
UPPFÆRT HJÁ SKIPULAGS- OG BYGGINGARSVIÐI	
HAFNARFJARÐAR	Blaðst.: A3

### BREYTINGAR:

Breyting B:29.03.11/EJ. Lóðamörkum Fléttuvöllum 6 breytt, samþ. bæjarráði 19.11.2009/bæjarstj. 24.11.2009.  
 Breyting A:22.05.06/RBS. Lóð og byggingarreitur Fléttuvalla 6 stækkaður