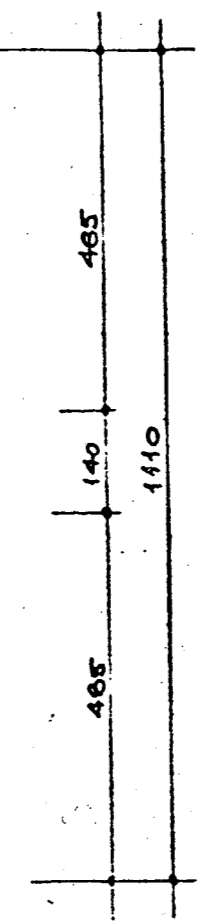

**Byggingarfulltrúi samþykkir erindiö.**  
 19 JAN. 2004  
 Bent skal á að samþykkt þessi verður ekki virk, fyrr en eftir þinglýsingu eignaskiptafrýðingarinna og skráningu hennar hjá Fasteignamat ríkisins.  
 Byggingarfulltrúinn í Hafnarfirði  
 Fh. Kristján Þóráðsson

**ASKILID, SJÁ BÓKUN**

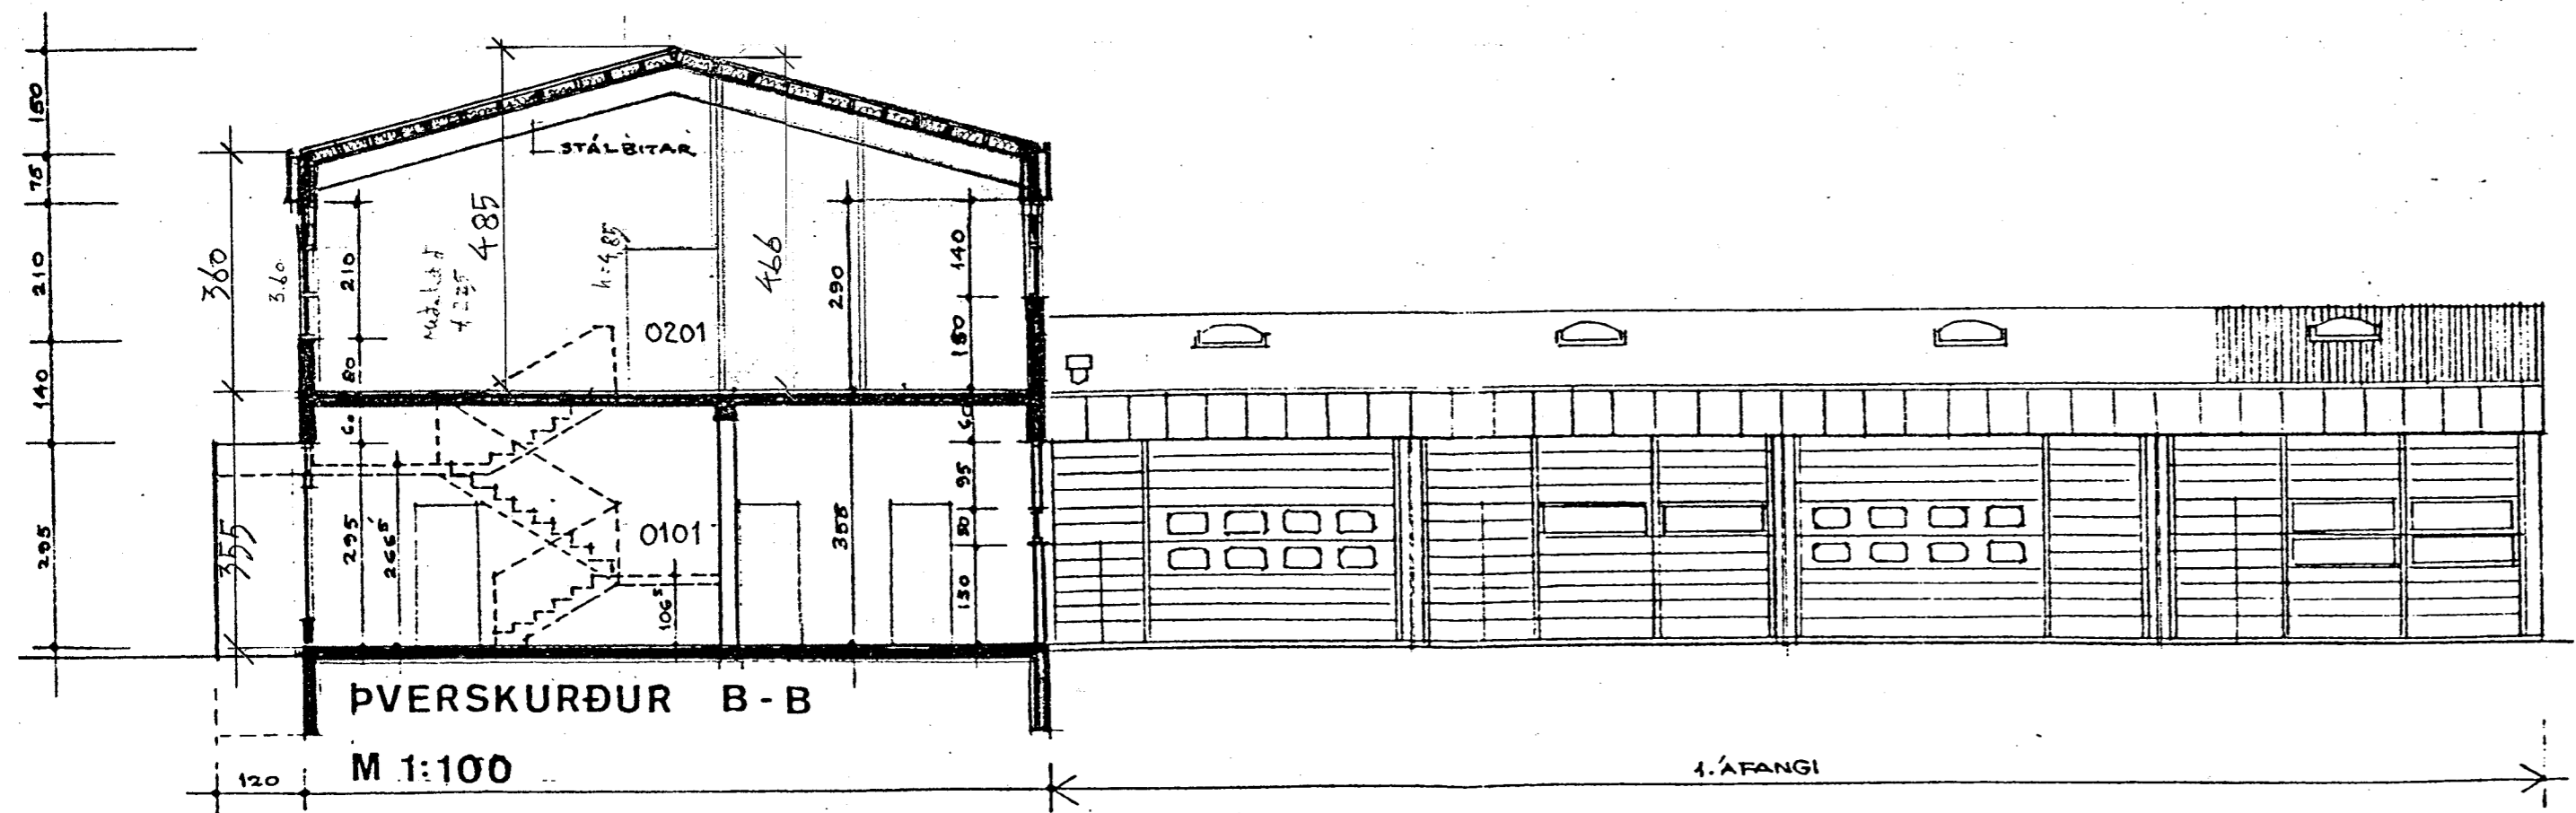


HEILBRIGDISEFFTIRI  
 HAFNARFJARÐAR  
 OG KÓPAVOGSSVÆÐIS  
 Garðatorgi 7 - 210 Garðabæ  
 19. desember 2003  
 Guðmúnd Kr.


- BR. 17.12.2003 Ný skráningarnúmer á skrifstofum, ný skruningartafla
- BR. 18.04.2002: SKRÁNINGARTAFLA MHL 02, HÚSVARÐARÍBÚÐ
- BR. 10.06.2001 SKRÁNINGARTAFLA MHL 02, EIGNARHALD
- BR. 20.02.2001 SKRÁNINGARTAFLA

Upphafleg teikning af Flatahrauni 21-23 er eftir Guðmund Kr. Kristinsson og Ferdinand Alfreðsson dags. 1 janúar 1988, breytt 1 des. 1988, samþ. í byggingarnefnd Hafnarfjarðar 12.01.1989.

Sígfur Adalsteinsson  
 FLATAHRAUN 23, HAFNARFIRÐI 001



BREYTT:	DAGS:	LÝSING:


**ÞRIÐJA HÆÐIN, ARKITEKTAR – SIGURÞÓR AÐALSTEINSSON FAI**  
**MHL 02**  
**GRUNNMYND, SKRIFST. ÍBÚÐ**  
 STRANDGÖTU 28 220 HAFNARFIRÐI  
 Sími: 555 46 10 FAX: 565 48 31  
 KT: 250144-3939  
 NETFANG: al@landio.is  
 HANNAD: SA TEIKNAD: SA DAGS: 2002.2001 MKV: 1:100 VERKNR: 1-1