



Samþykki á fundi byggingar-
nefndar þ. 22. 2. 1984
BYGGINGAFULLTRÚÐIN
Í HAFNARFIRÐI

[Signature]

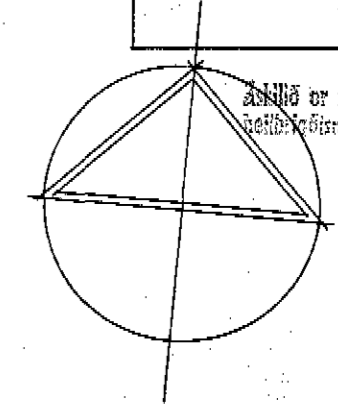



Áskilið er samþykki
Heilbrigðisráðs Hafnarfirðar

Áskilið er samþykki
Brunamálastofnunar Ríkisins

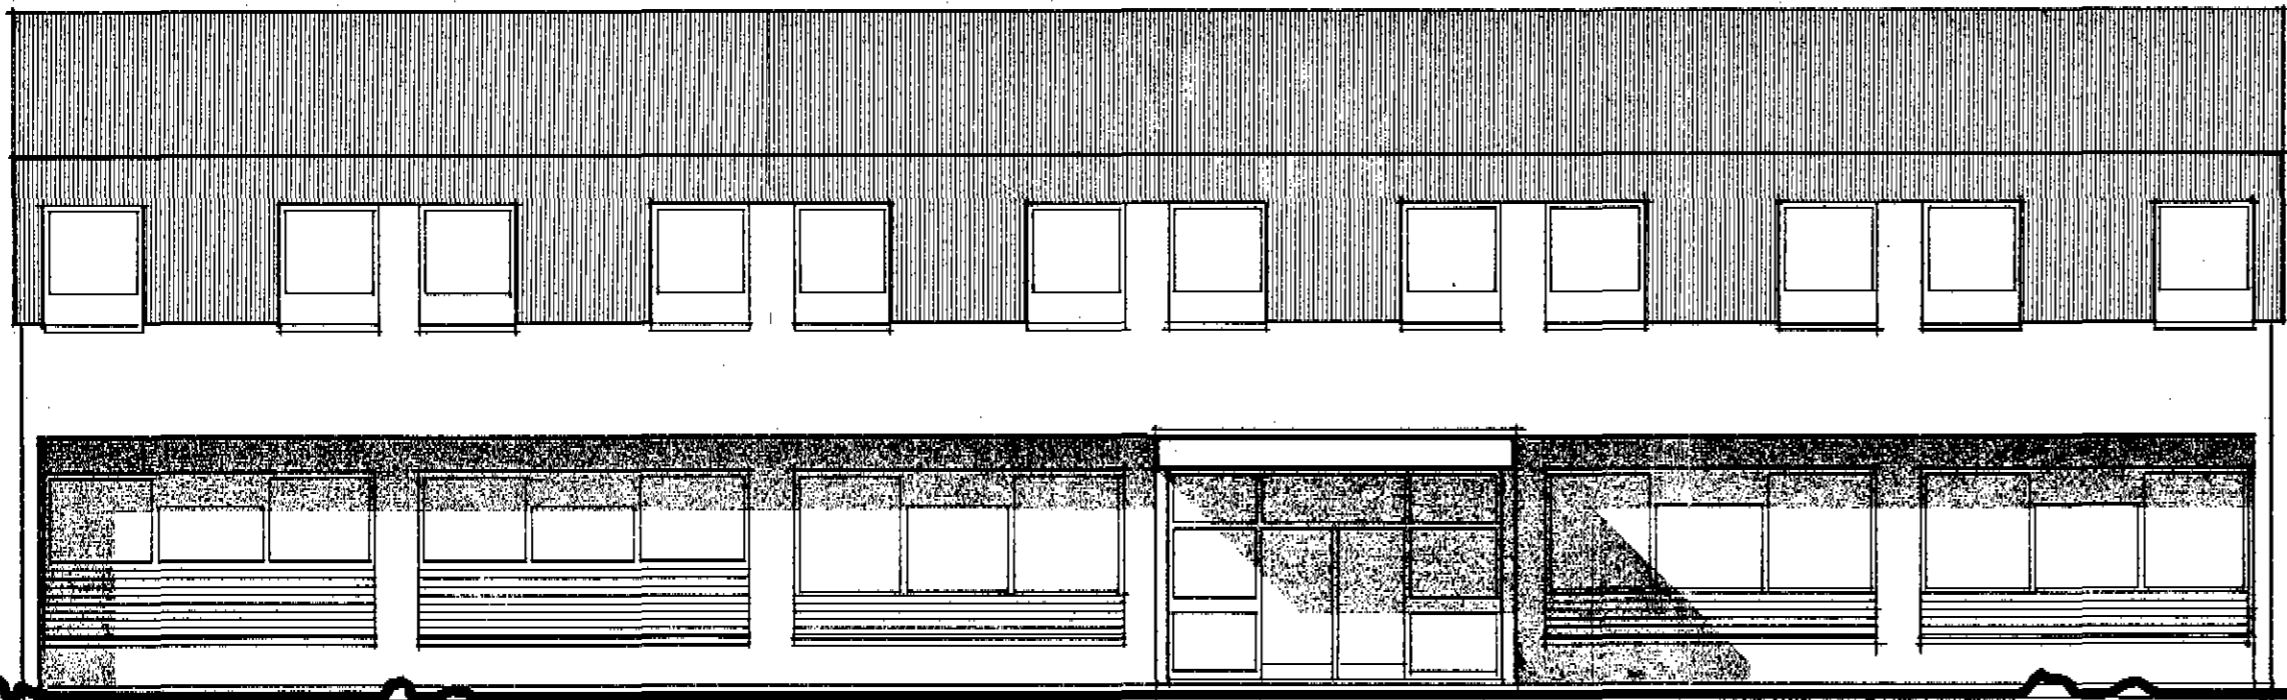

S U D U R .

AFSTÖÐUMYND M. 1:500.

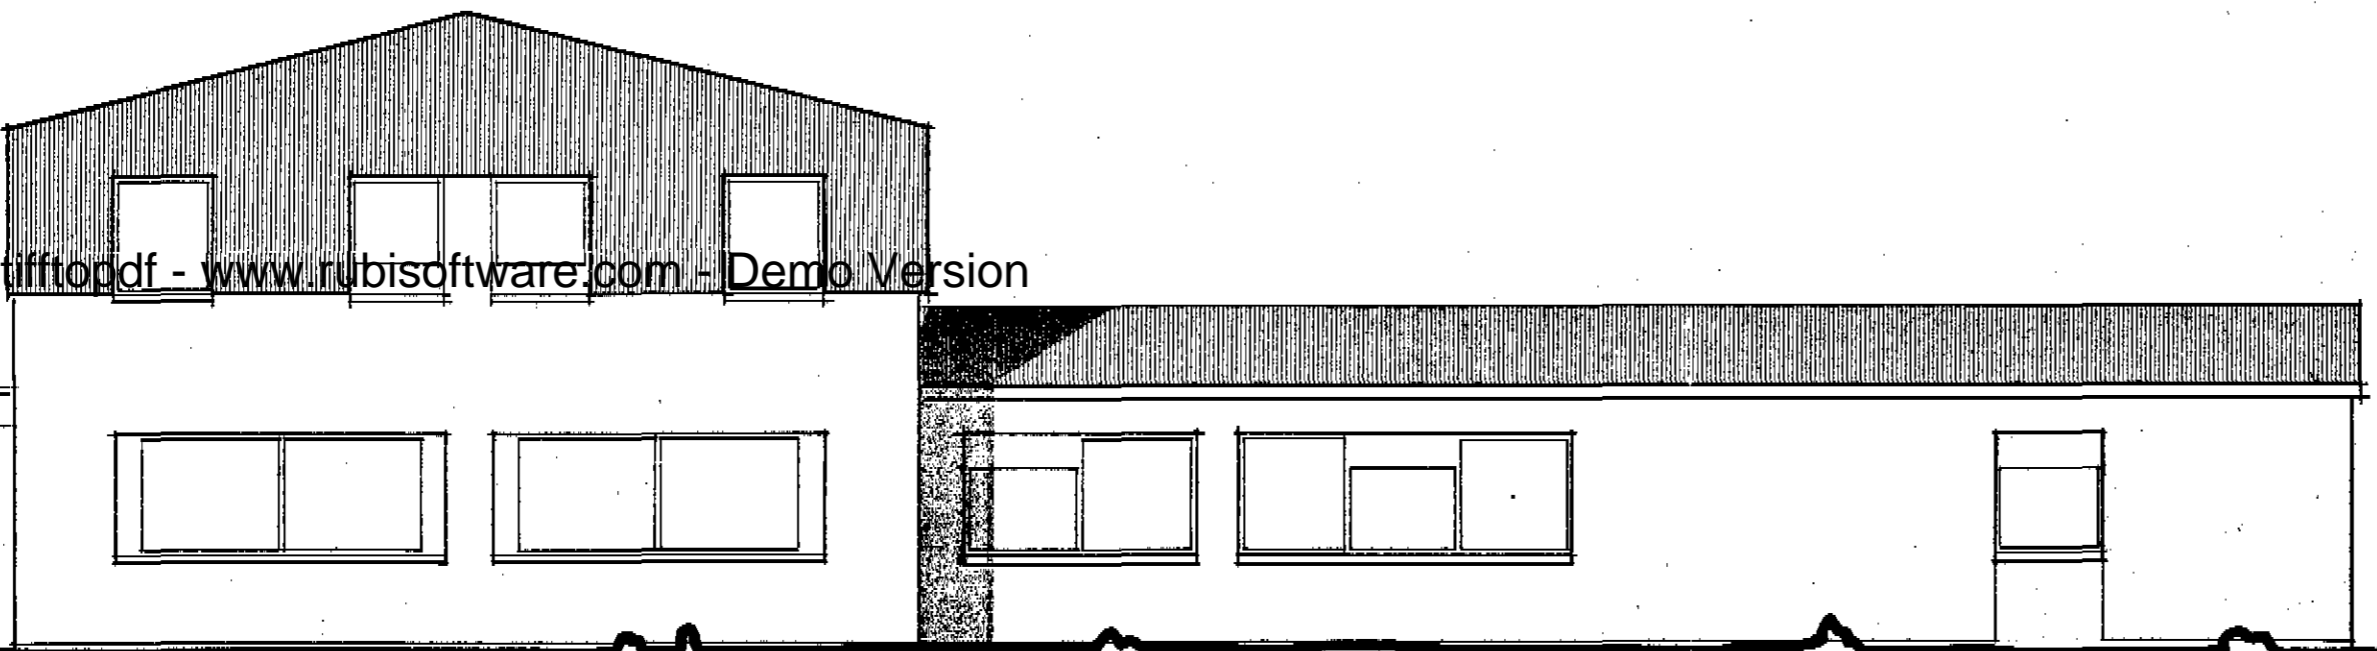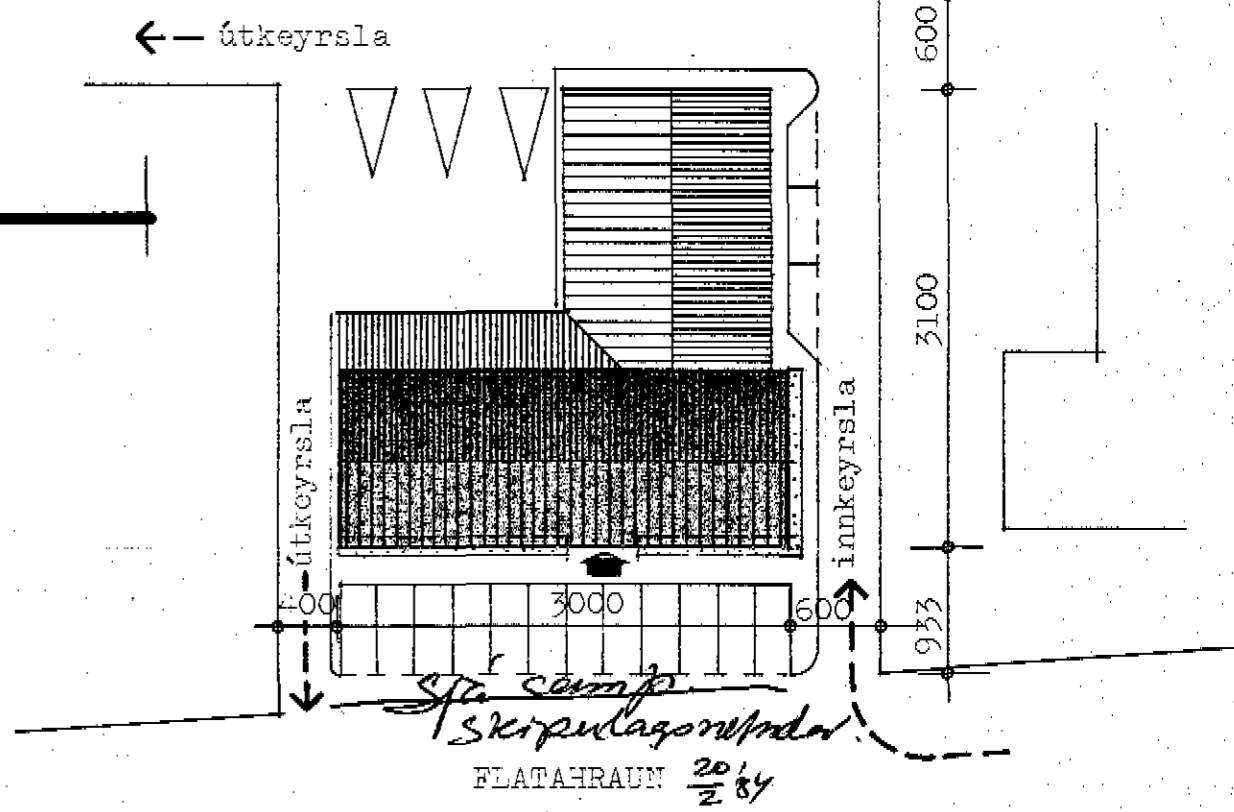

A U S T U R .

tiffopdf - www.rubissoftware.com - Demo Version

SAMÞYKKT 16.02.1984
SBR BRÉF DAGS 19
[Signature]
BRUNAMÁLASTOFNUN RÍKISINS

3680-0022-01

TEIKNISTOFA		HELLUHRAUN 2 • Hafnarfirði.	
GYLFI GUDJÓNSSON		ADALTEIKNING.	
ARKITEKT FAÍ DSA		Útlitsmyndir, afstöðumynd.	
SKÓLAHÖRÐUSTÍG 3, 101 REYKJAVÍK SÍMI 28740		VERK 83-208	
HANNAD EY		REYKJAVÍK 1983-11-25.	
TEIKNAD EY		BLAD 103	
KVAFDI 1:100, 1:500		BREYTT	