






Samþykkt á fundi bygginga-
nefndar þ. 12. 1. 1977
BYGGINGAFULLTRÚINN
Í HAFNARFIRDI
F.h. Einar Sævarsson

II. Skemmi samþ. 17/575
III. Skemmi sp. 4/1181

Fullnægja skal húsnæðisþing
samráðum með byggingarsamþ.
E. Sævarsson

Áskilið er samþykki
Branamálaáskvæðna ríkisins
Áskilið er samþykki
heilbrigðisráðs Hafnarfjarðar

Úr Gildi

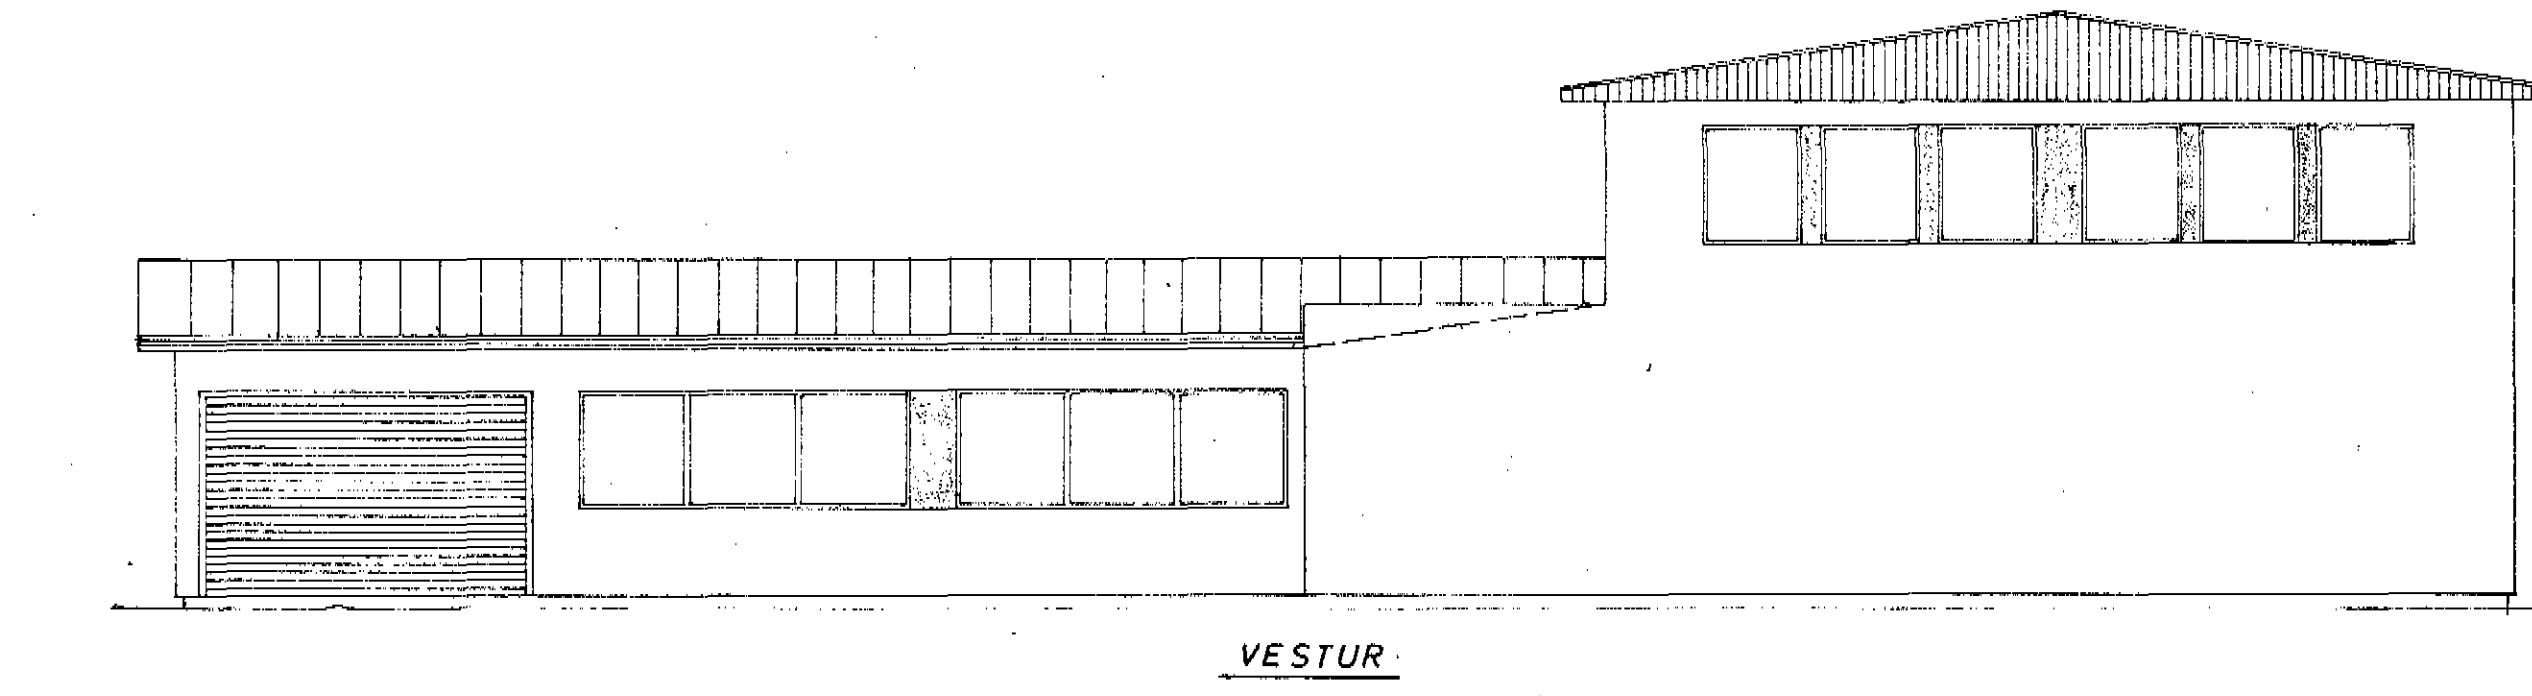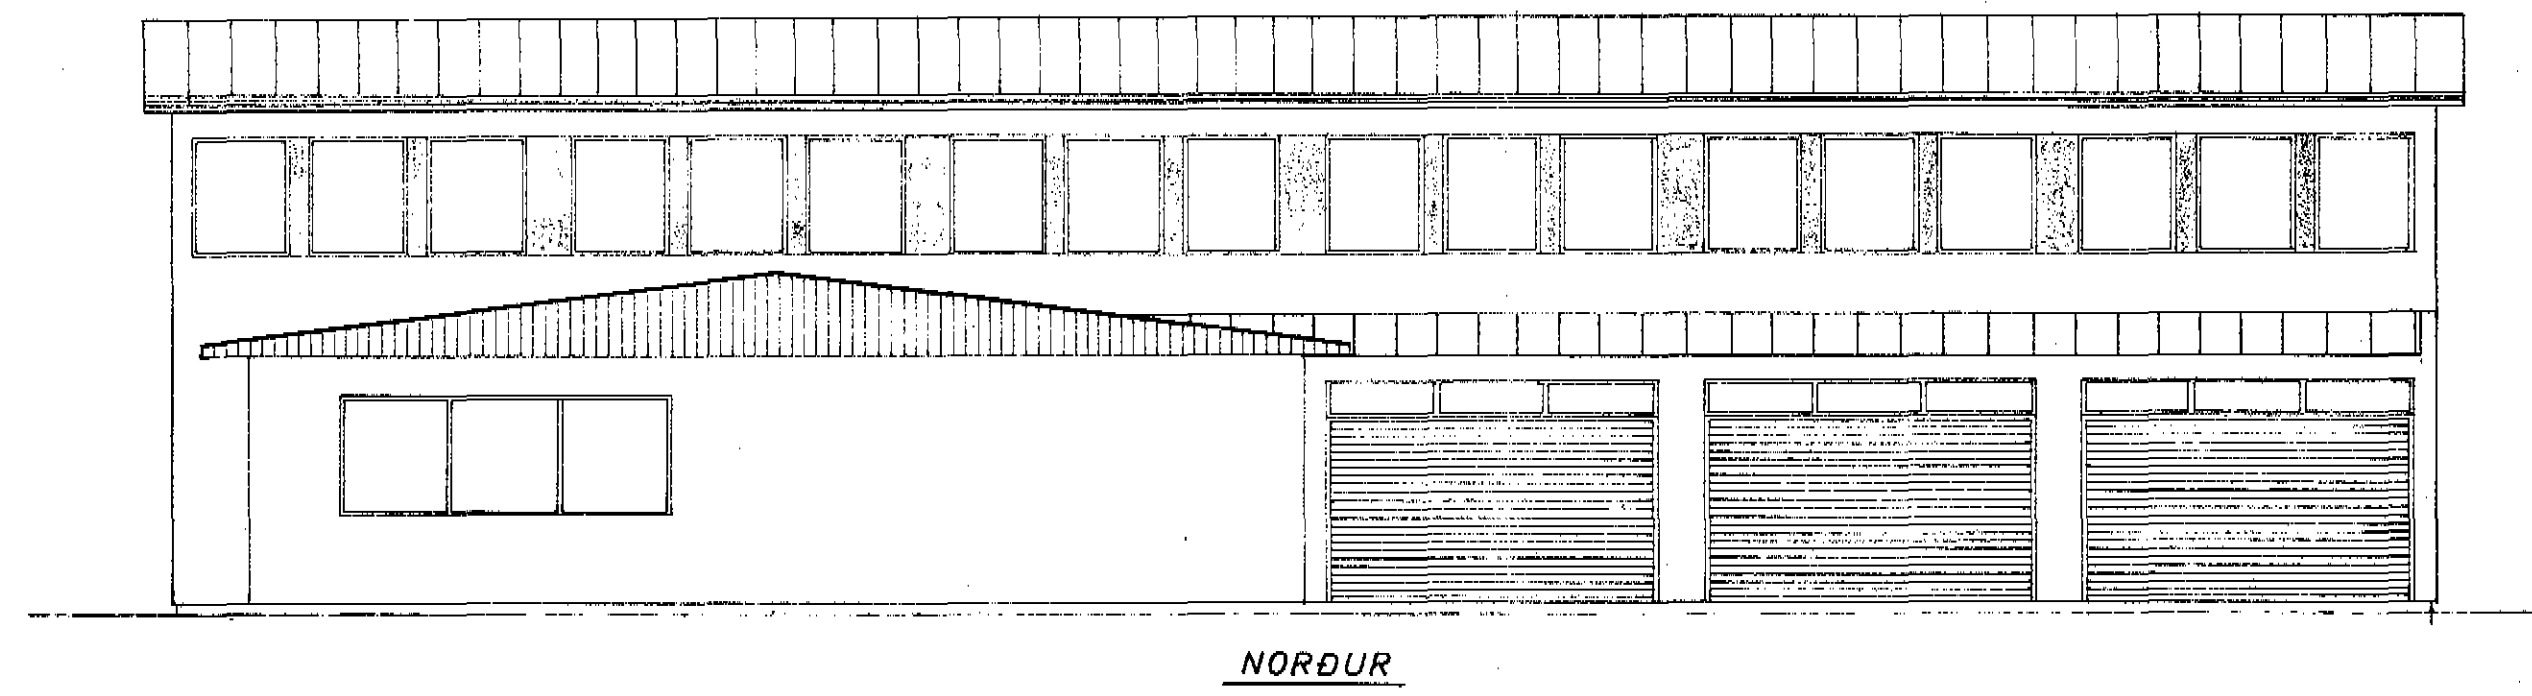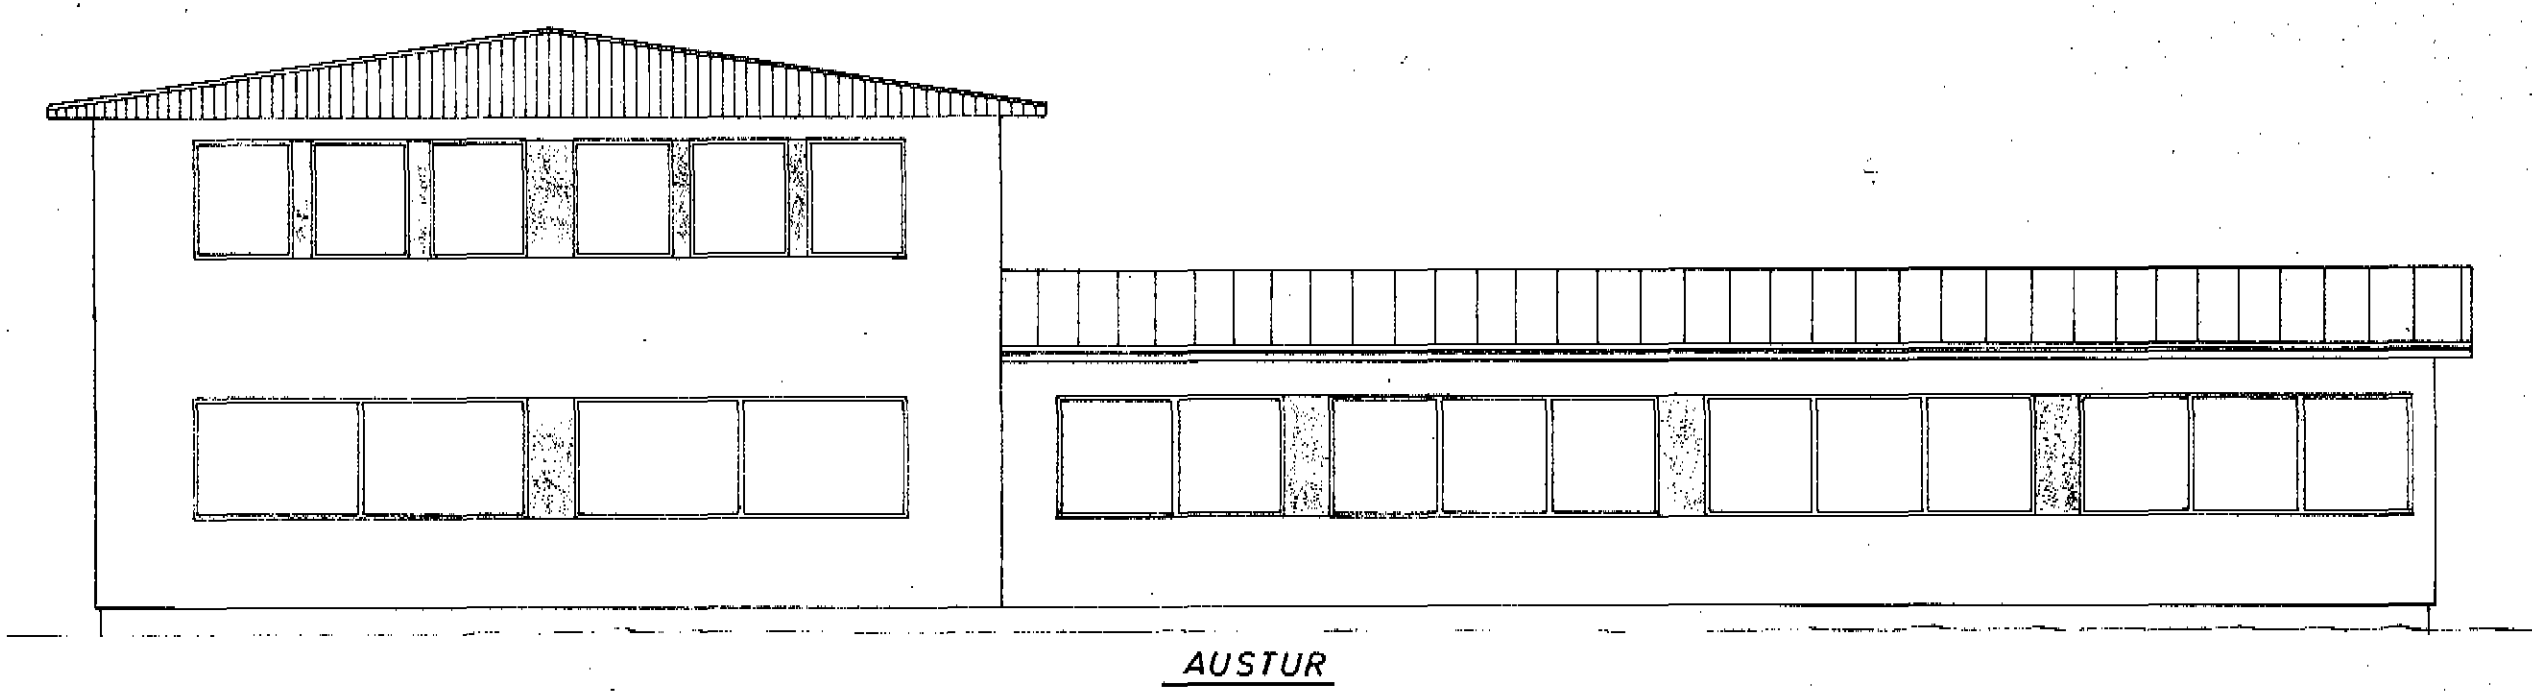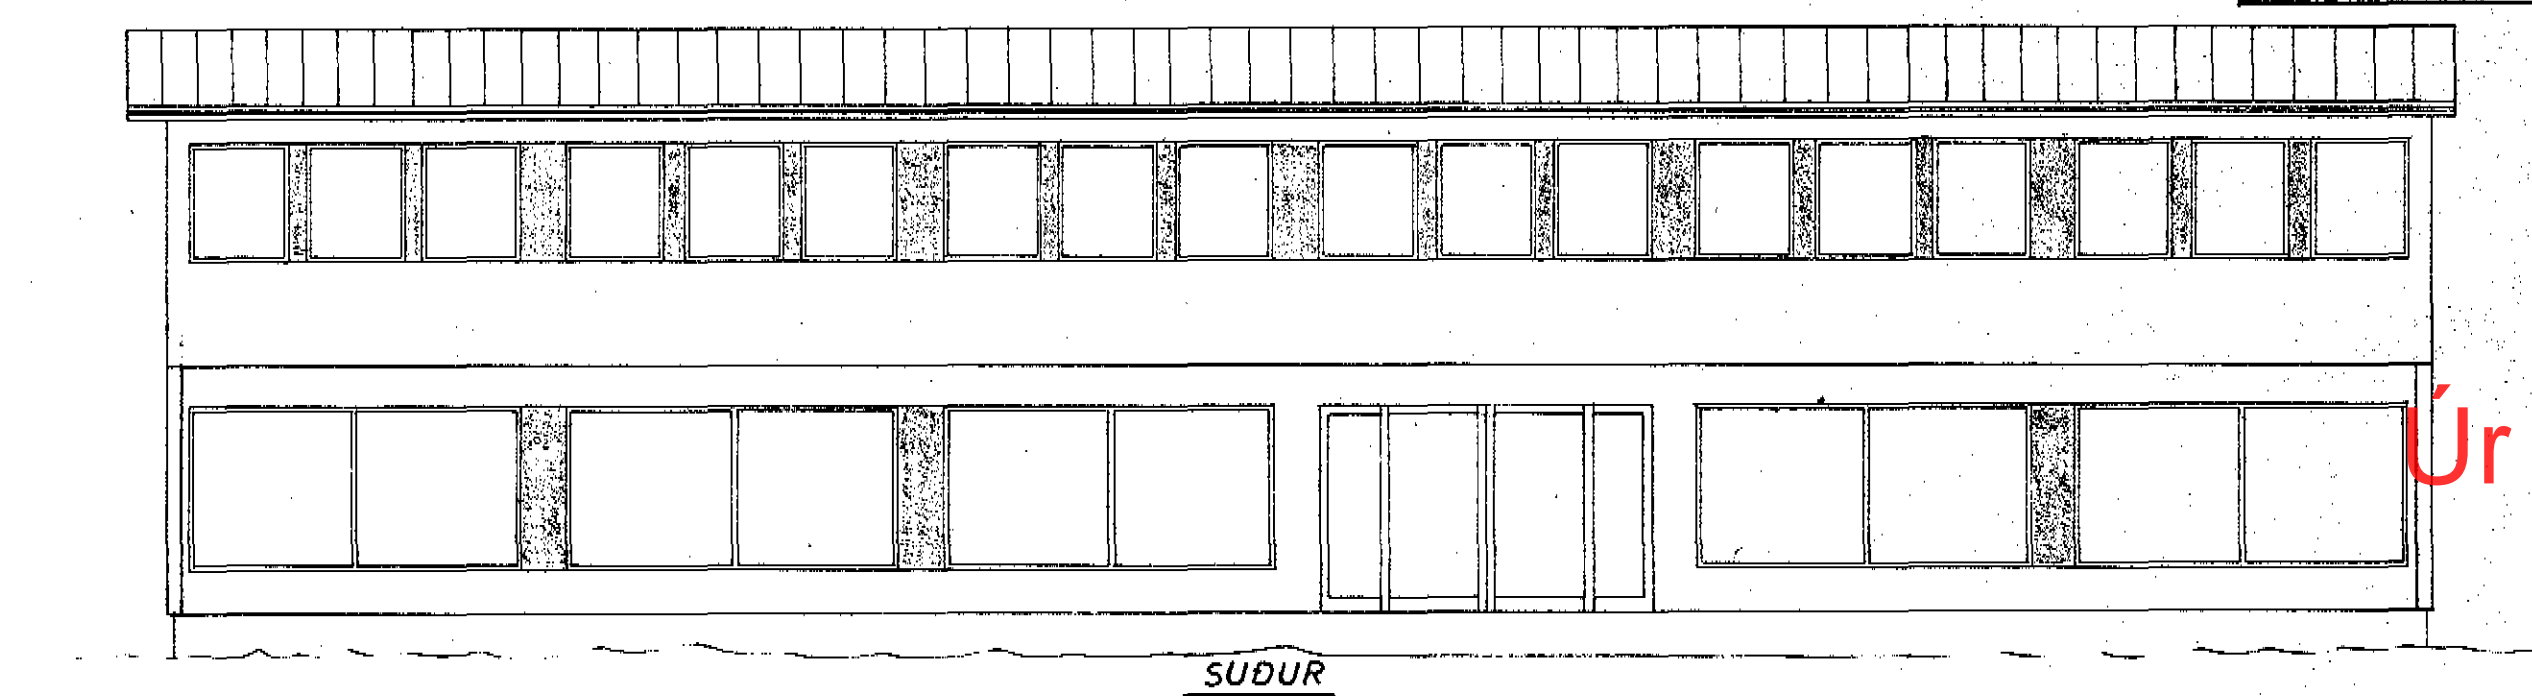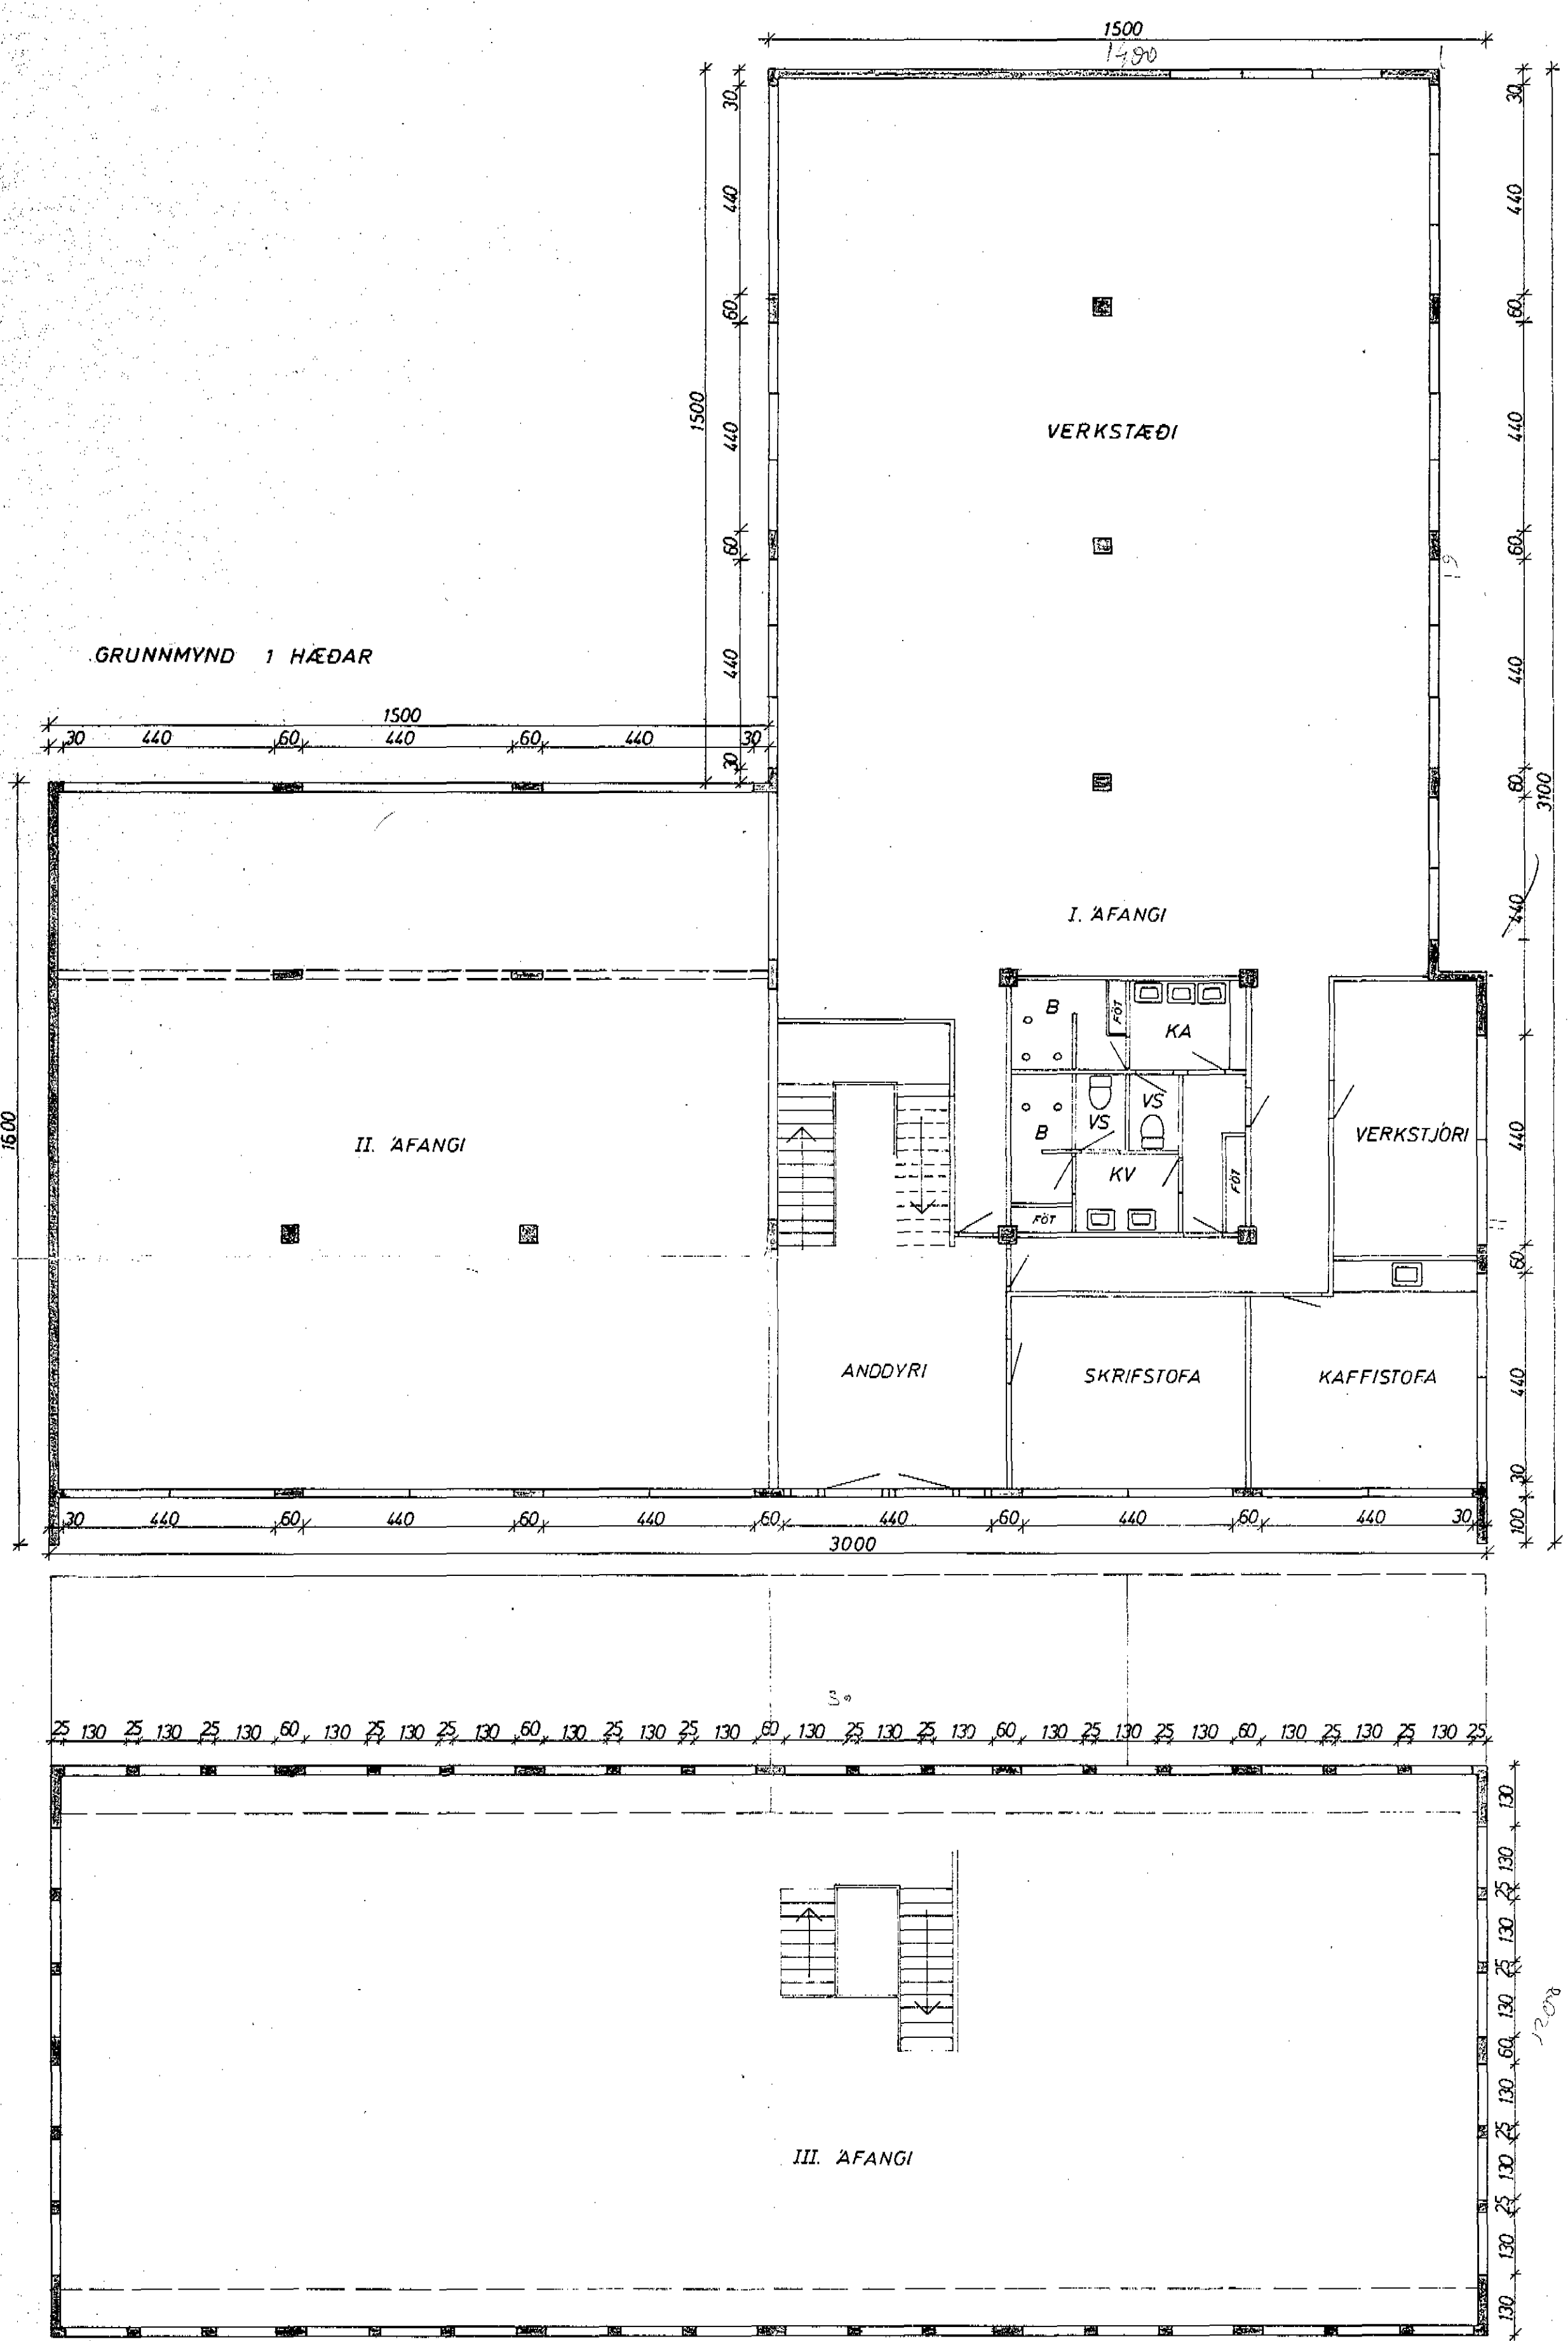

FLATAFRAMHOLD 11

| | | | |
|---|-------------------------|-----------------------|------------------|
| HELLUHRAUN 2-AT | MÆLIKVARDI 1:100 | VERK 7320 | TEIKN NR 1 |
| GRUNNMYND OG ÚTLIT | Hanna: FB Teikna: MB | Yfirar: FB Sam: FB | DAGS DES. '73 |
| JÓHANN GUNNAR BERGPÓRSSON VERKFR MVFI STRANDGÖTU 11 - HAFNARFIRDI - SÍMI 53315 | BREYTT 15/6.74 | | |

GRUNNMYND 2 HÆÐAR

GRUNNMYND 1 HÆÐAR

SUDUR

AUSTUR

NORÐUR

VESTUR