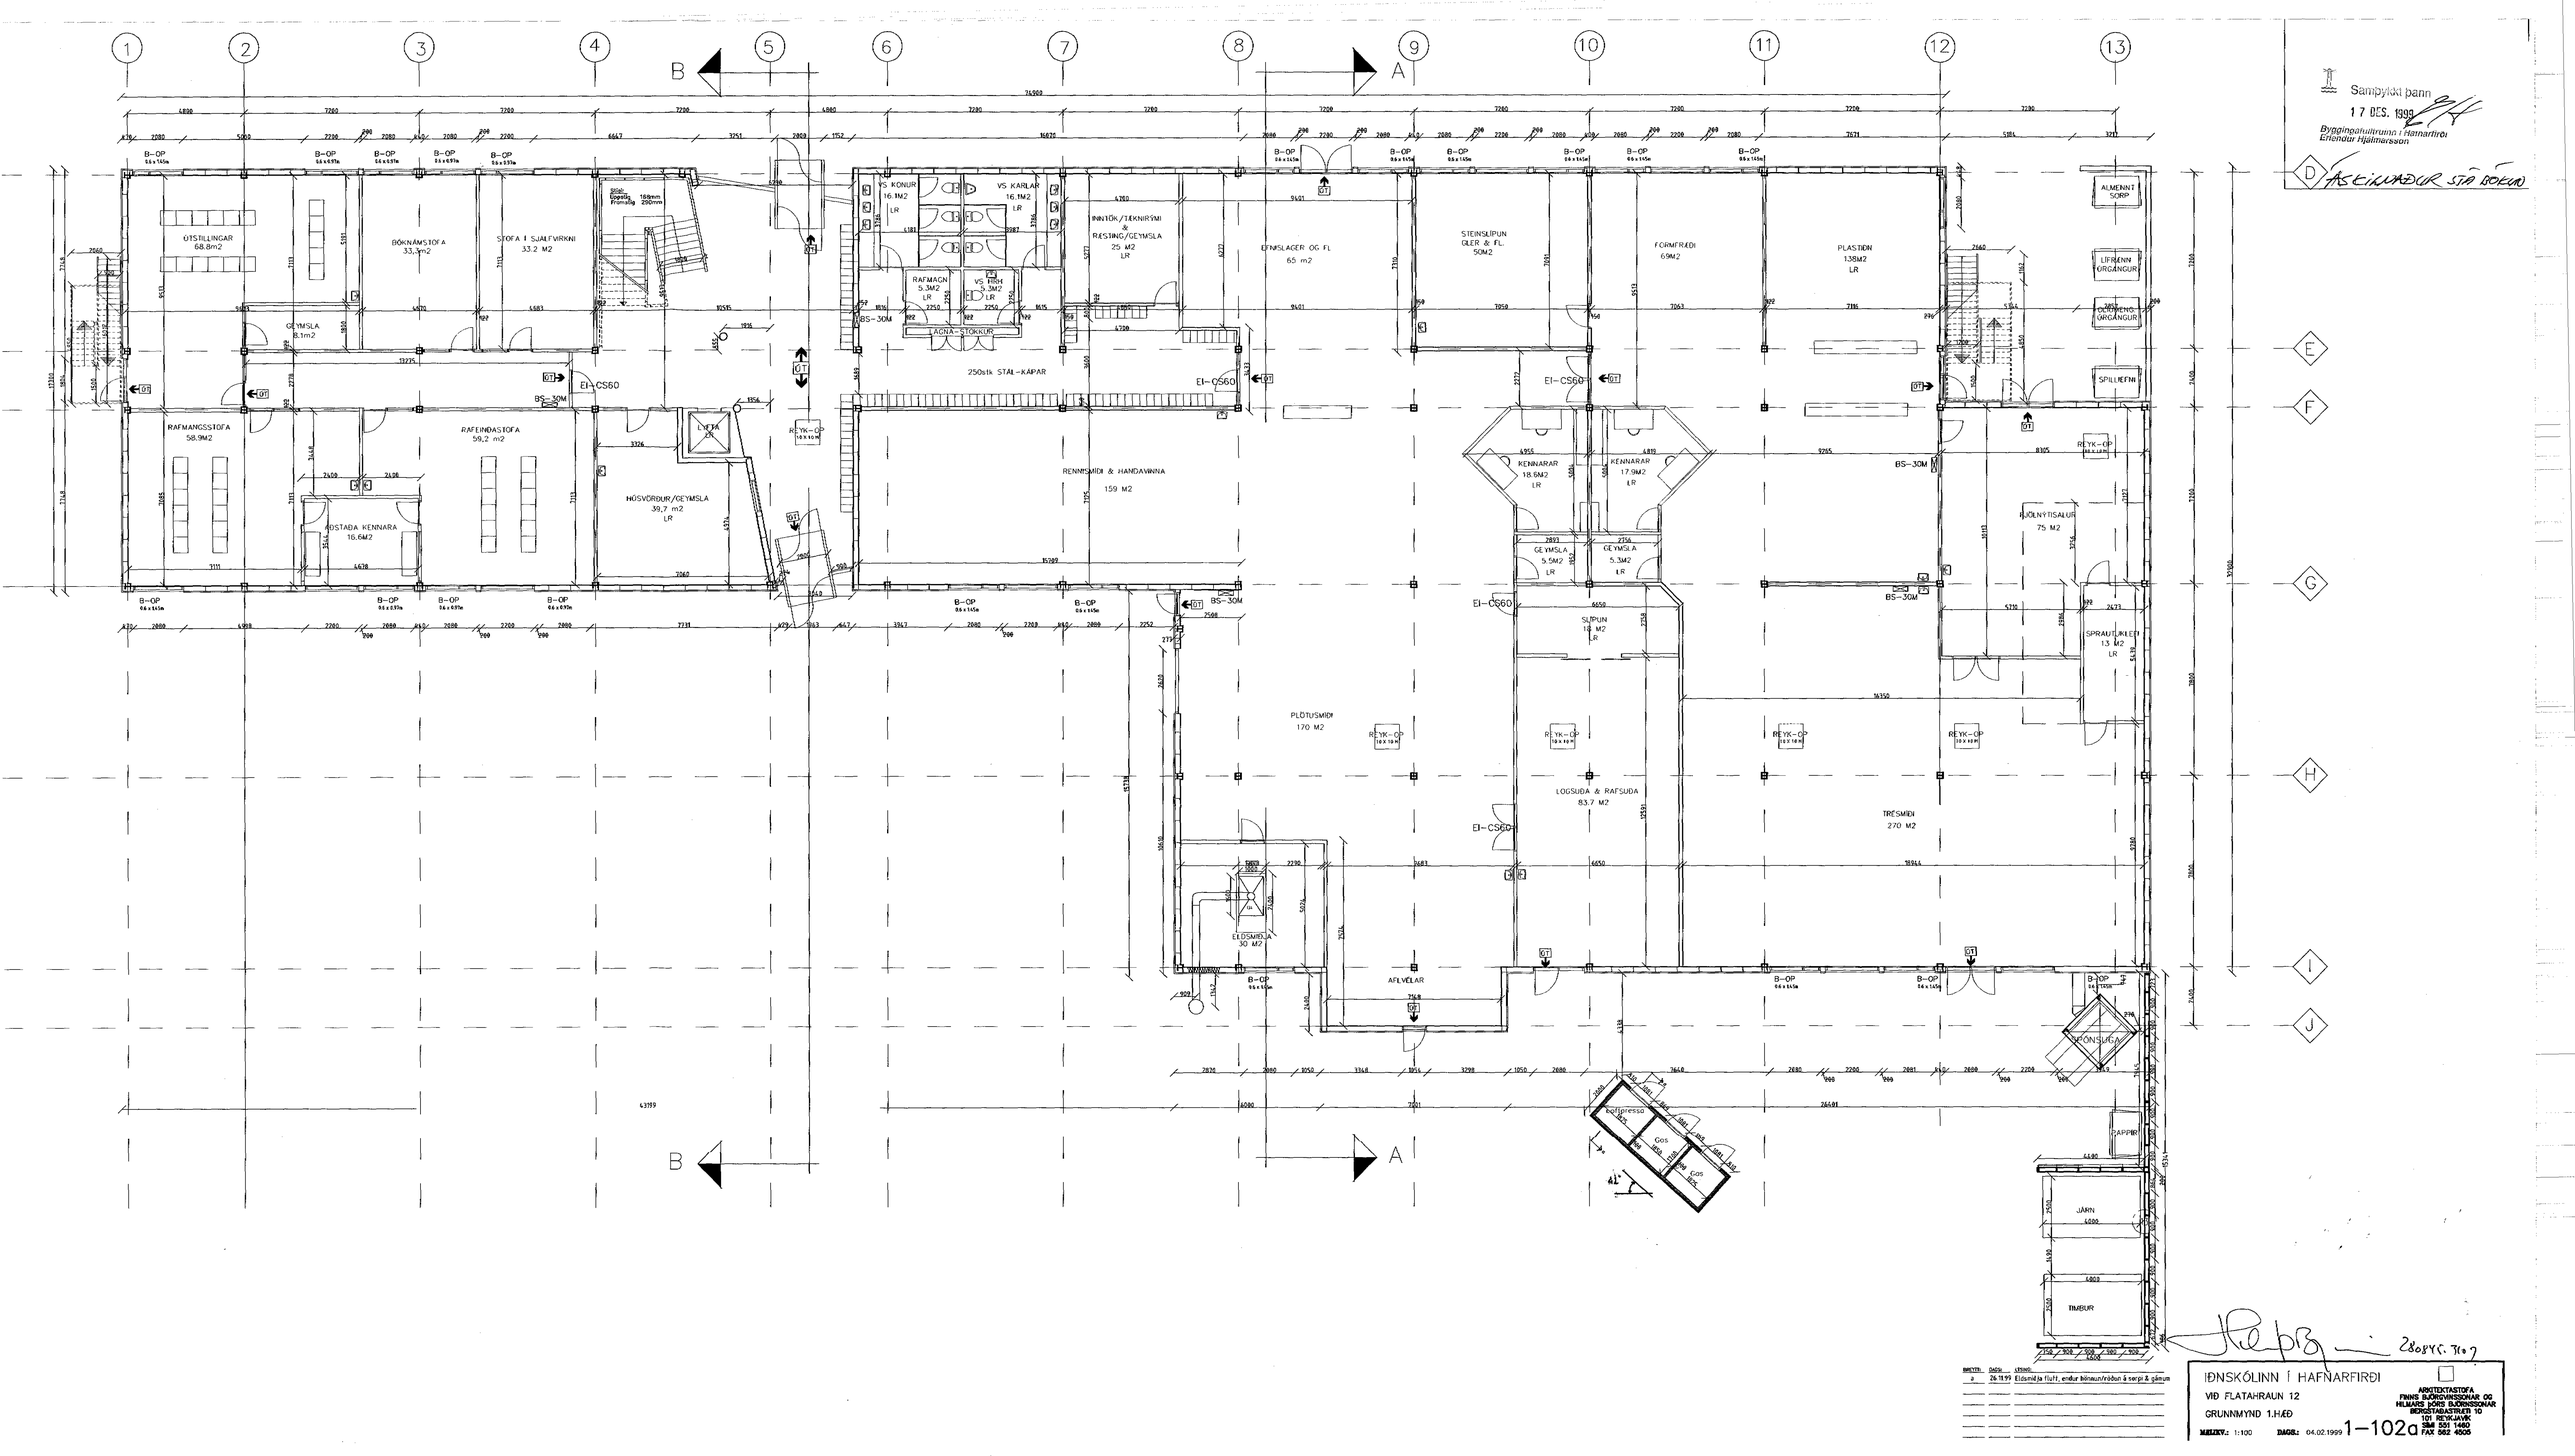
Samþykkt þann
17 DES. 1999
Byggingafulltrúinn í Hafnarfirði
Erlendur Hjálmarsson
D ÁSETNINGUR STÁ BÓKUM
OTSTILLINGAR 58.8m2
BÓKNÁMSTOFA 33.3m2
STOFA Í SJÁLFVIRKNI 33.2 M2
GEYMSLA 8.1m2
RAFMANGSSTOFA 58.9M2
RAFEINDASTOFA 59.2 m2
KOSTADA KENNARA 16.6M2
HÖSVÖRÐUR/GEYMSLA 39.7 m2 LR
LYFTA
VS KONUR 16.1M2 LR
VS KARLAR 16.1M2 LR
INNTÖK/TÆKNIRÝMI & RÆSTING/GEYMSLA 25 M2 LR
RAFMAGN 5.3M2 LR
VS HRH 5.3M2 LR
LAGNA-STOKKUR
250stk STÁL-KÁPAR
RENNSMÍÐI & HANDAVINNA 159 M2
EFNISLAGER OG FL 65 m2
STEINSLÍPUN GLER & FL 50M2
FORMFRÁÐI 69M2
PLASTIÐN 138M2 LR
KENNARAR 18.6M2 LR
KENNARAR 17.9M2 LR
GEYMSLA 5.5M2 LR
GEYMSLA 5.3M2 LR
SLÍPUN 18 M2 LR
PLÖTUSMÍÐI 170 M2
LOGSUÐA & RAFSUÐA 83.7 M2
TRÉSMÍÐI 270 M2
ELDSNEIÐJA 30 M2
AFLVÉLAR
ALMENNT SORP
LÍFRÆNN ÚRGANGUR
SPILLIEFNI
SPRAUTUKLEFI 13 M2 LR
ÞRÓNSUGA
PAPPÍR
JÁRN
TIMBUR
Beltipressa
Gas
Gas
B-OP
REYK-OP
EI-CS60
BS-30M
GT
LR
A
B
E
F
G
H
I
J
28.09.99.
BREYTT: a
DAGS: 26.11.99
LÝSING: Eldsmiðja flutt, endur bónaun/viðgun á sorpi & gámum
IÐNSKÓLINN Í HAFNARFIRÐI
VIÐ FLATAHRAUN 12
GRUNNMYND 1.HÆÐ
101 REYKJAVÍK
SÍMI 551 1480
FAX 562 4005
MÆLIKV.: 1:100
DAGS.: 04.02.1999
1-102a