


Langsneiðing

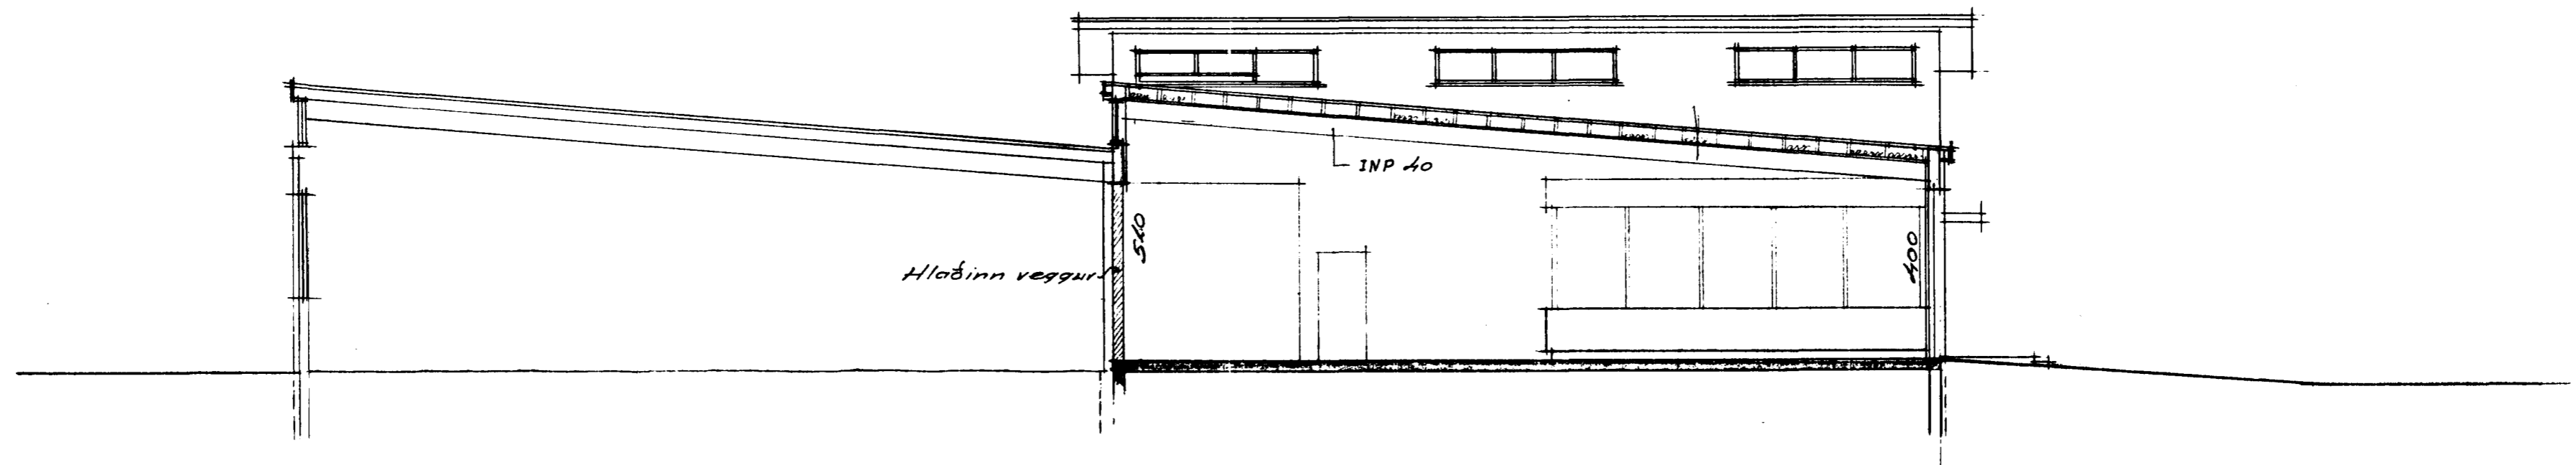

Þversneiðing

Slökkvistöð við Flatahraun	
1:100	Sneiðingar
8/10-1972	effir breytingu
Bl. 4	Stefan Ljósveitsson