

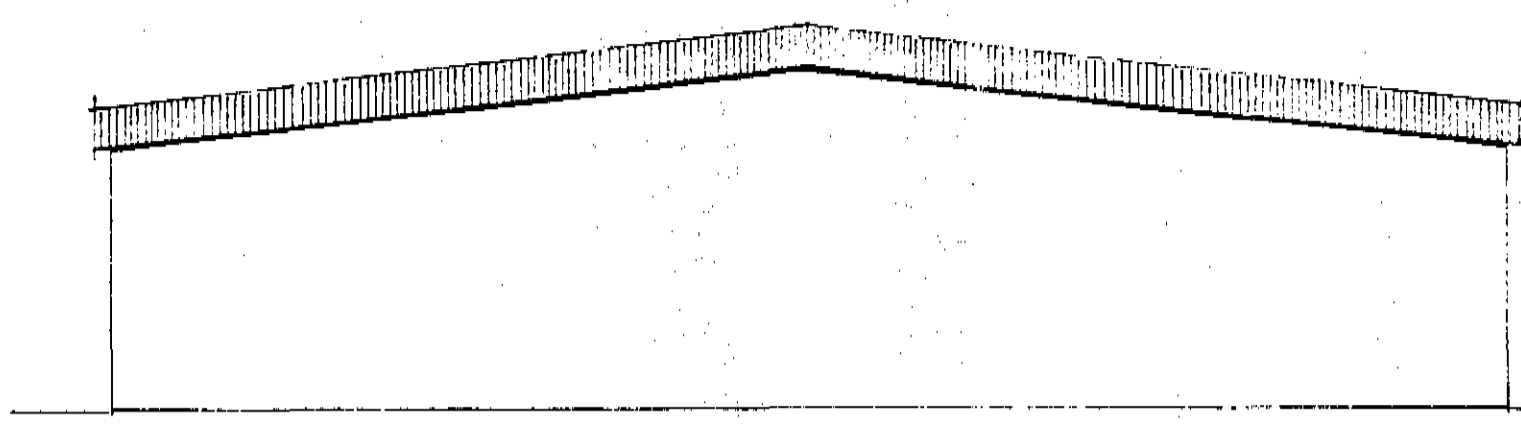


Samþykkt á fundi bygginga-
nefndar þ. 18.8. 1993.
BYGGINGAFLUTUNIN
I HAFNARFIRÐI
Sigurðinn

Afskipti af eð fylgst verði
jöndingun byggingaflutna

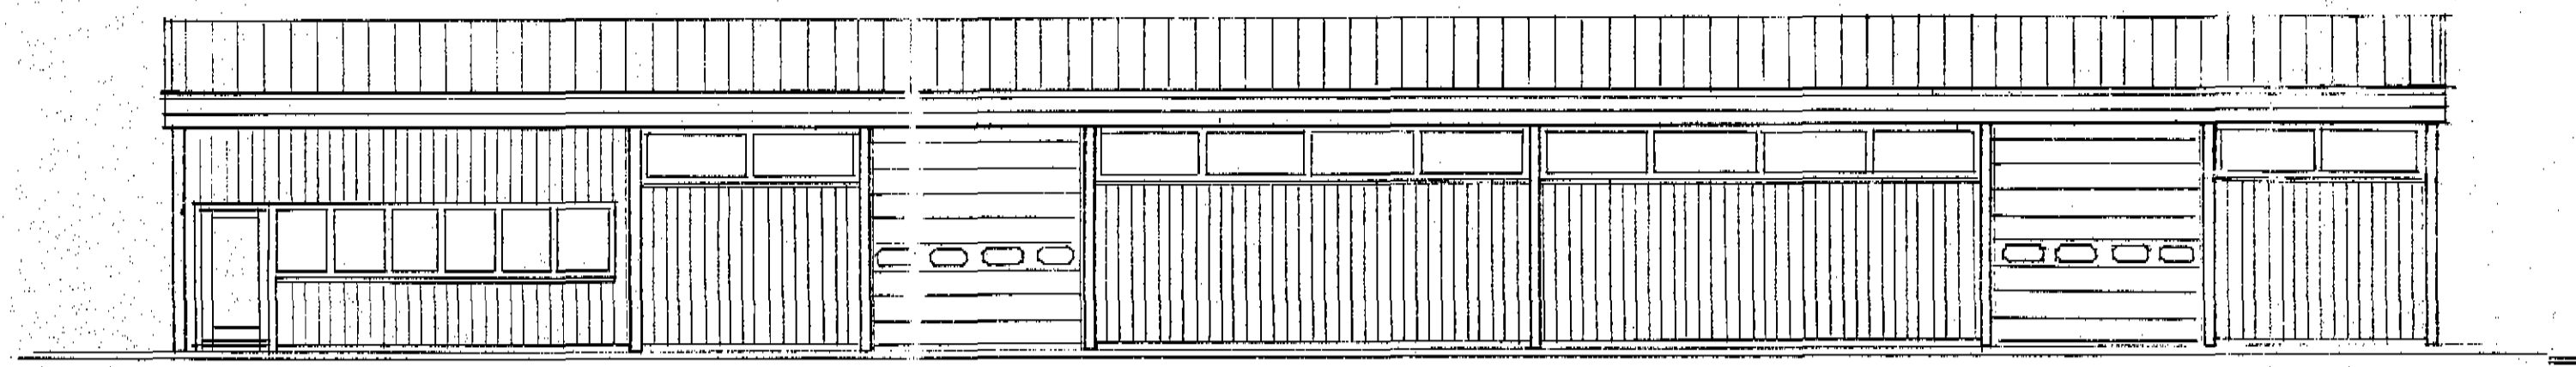


FRÉYTT SUÐURHLÍÐ

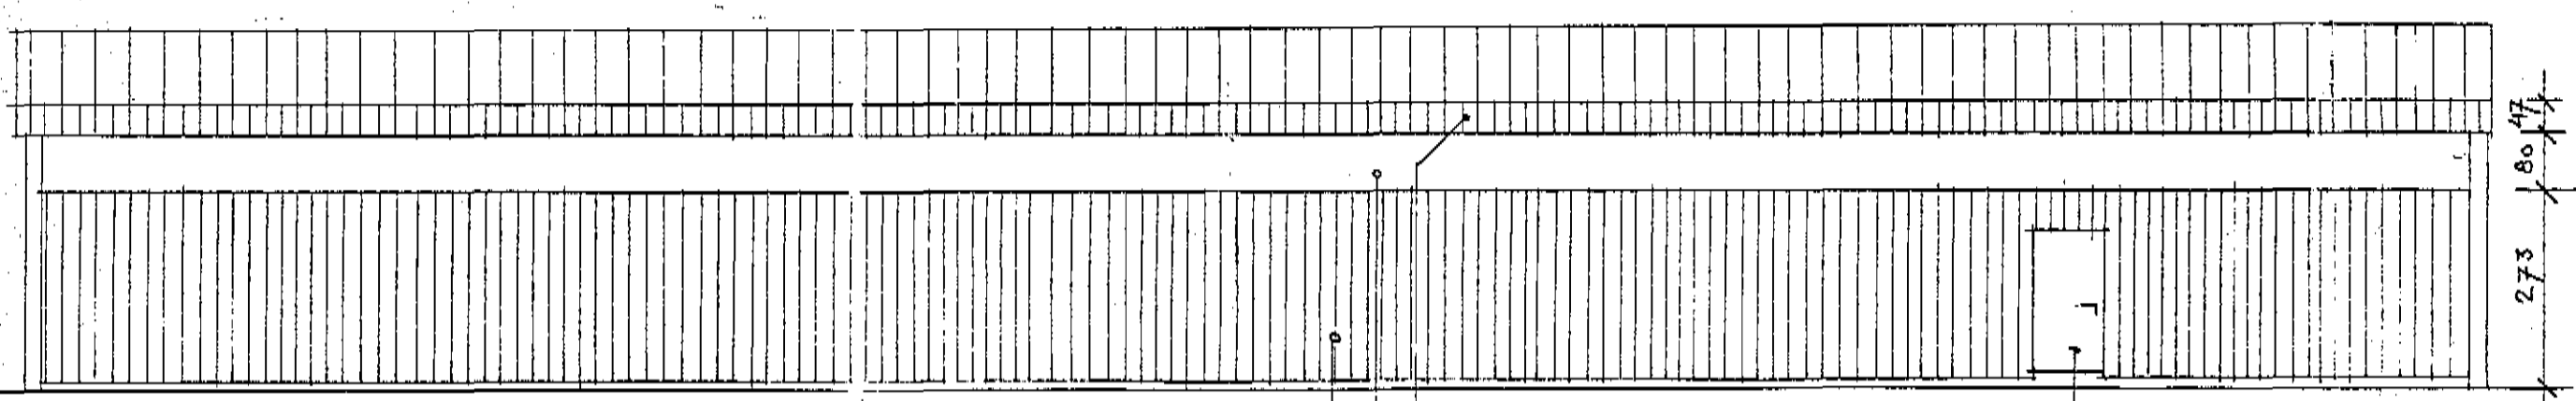


FRÉYTT SUÐURHLÍÐ

AKRÚN
DÝRAB PLAST
SARFATL A TÍMBURERND
TÖNGUHURÐ

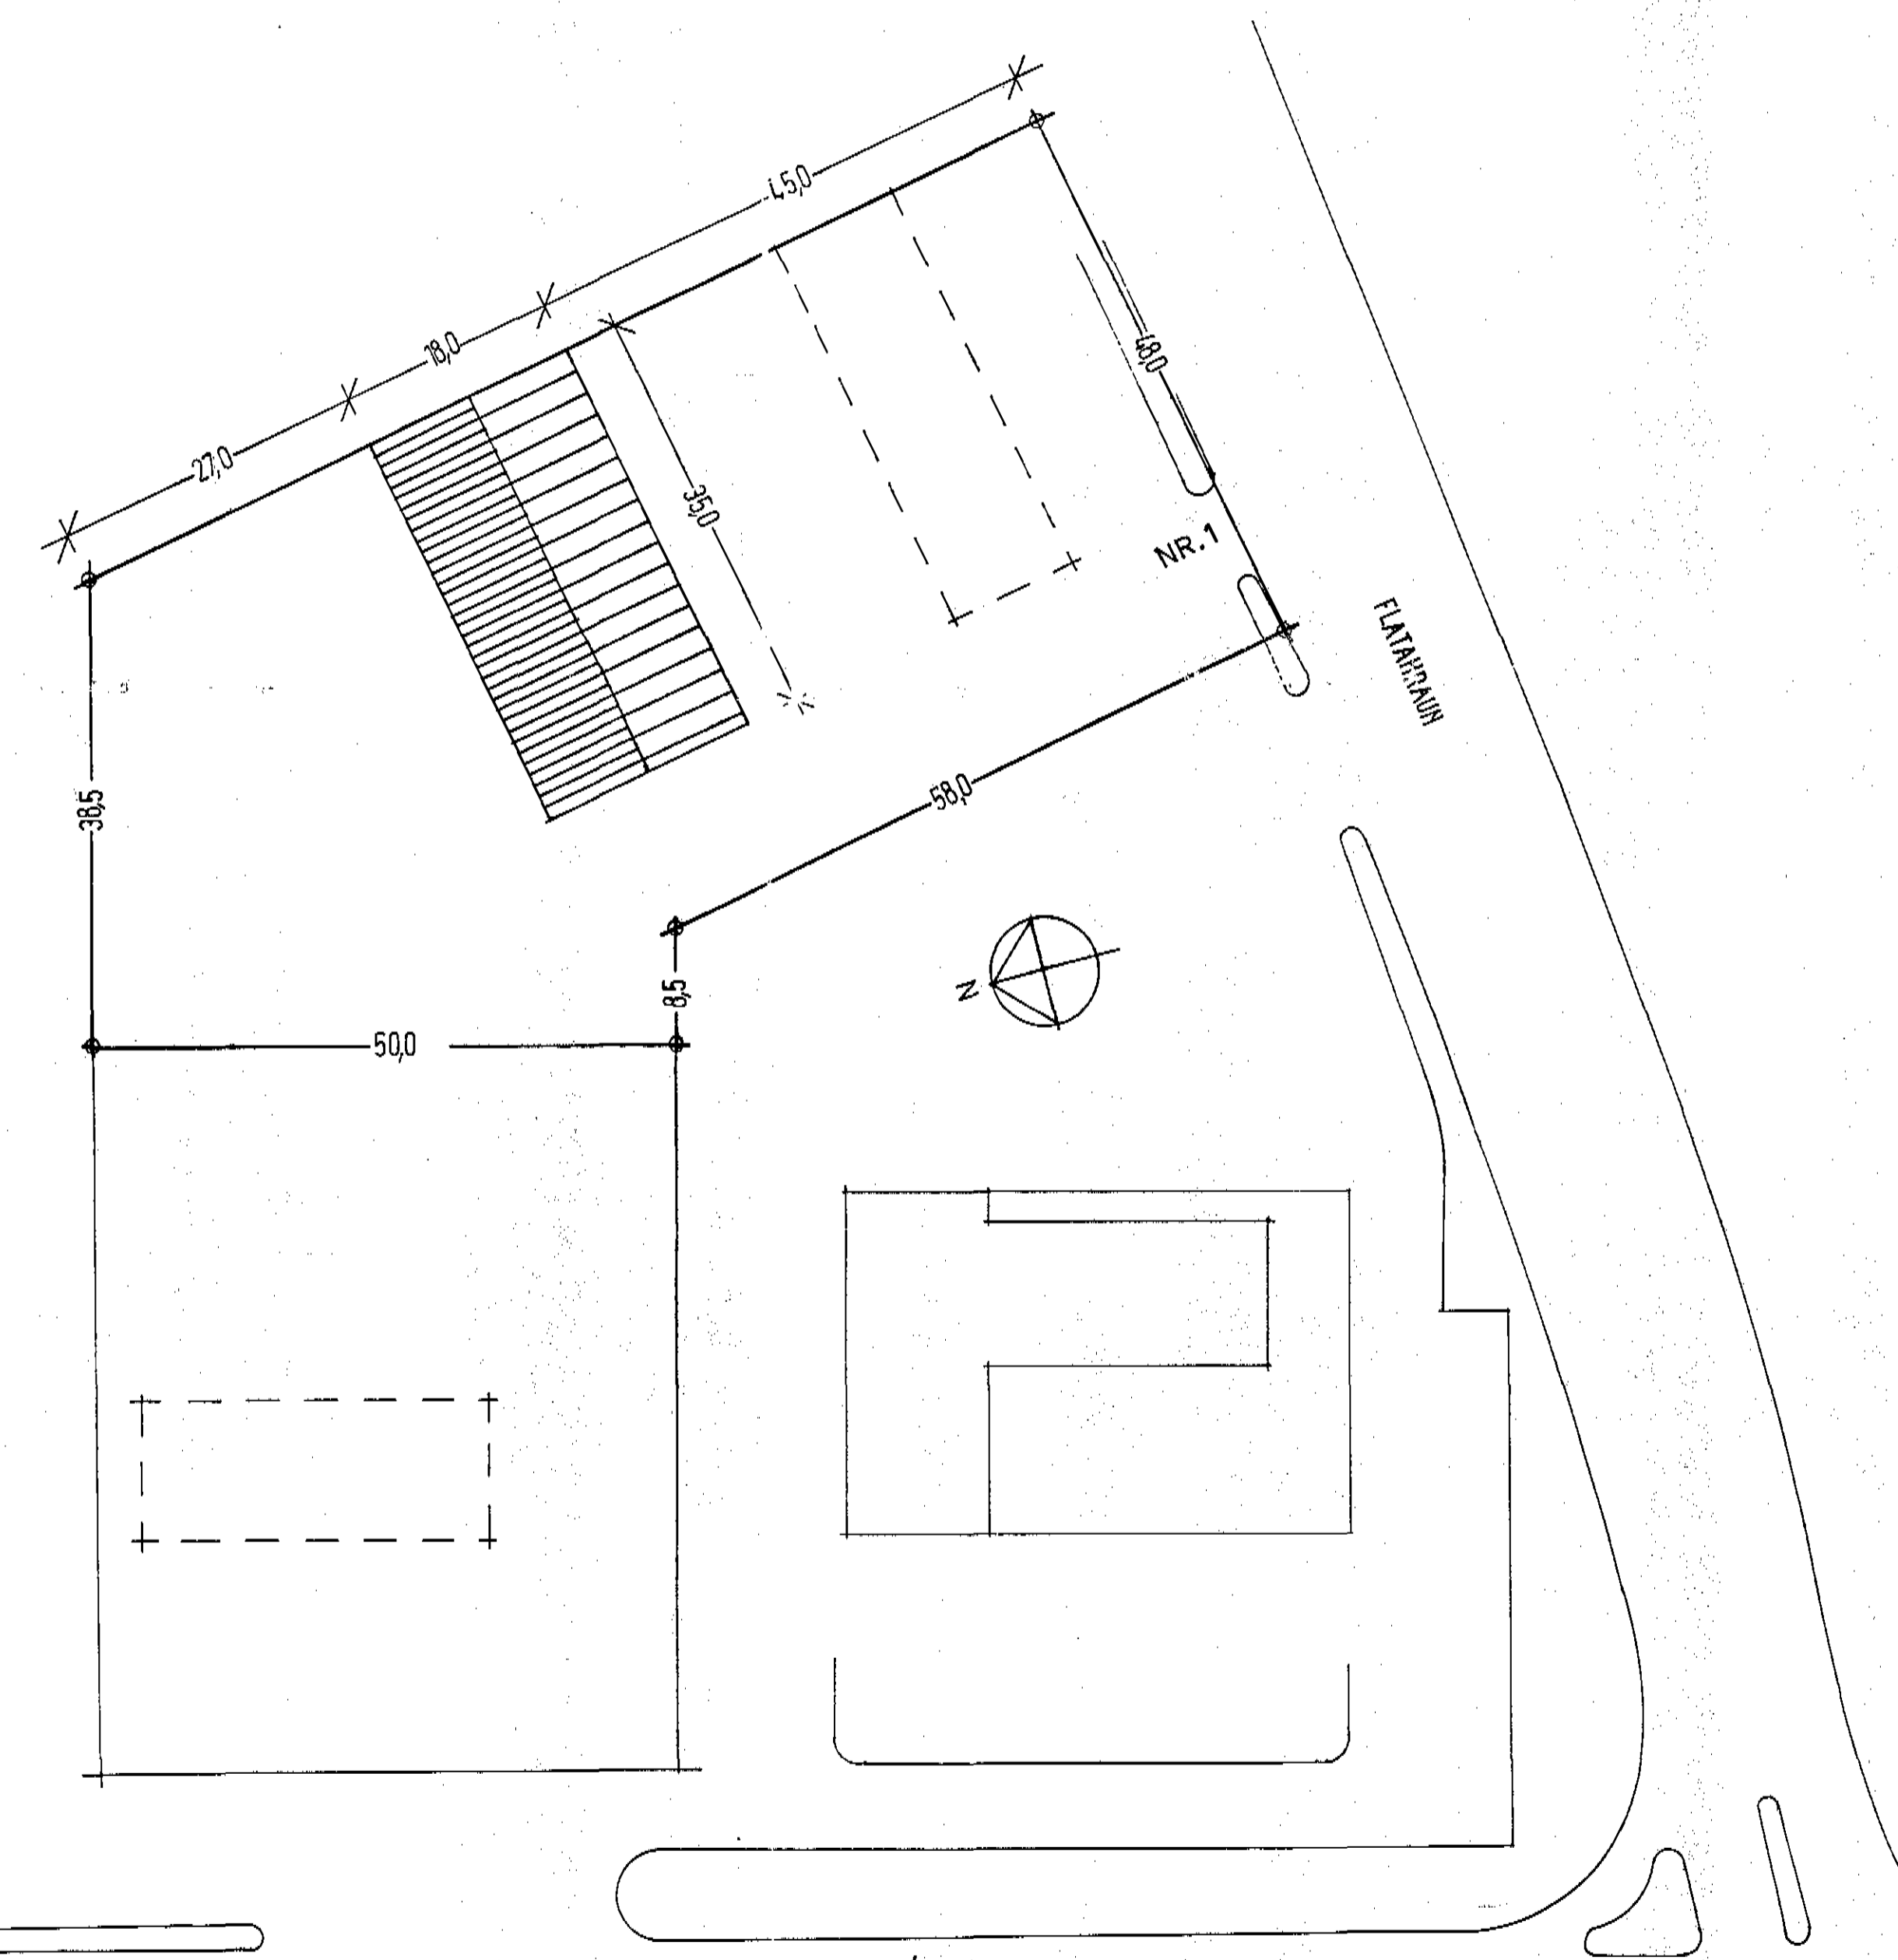

REYKJAVÍKURVEGUR

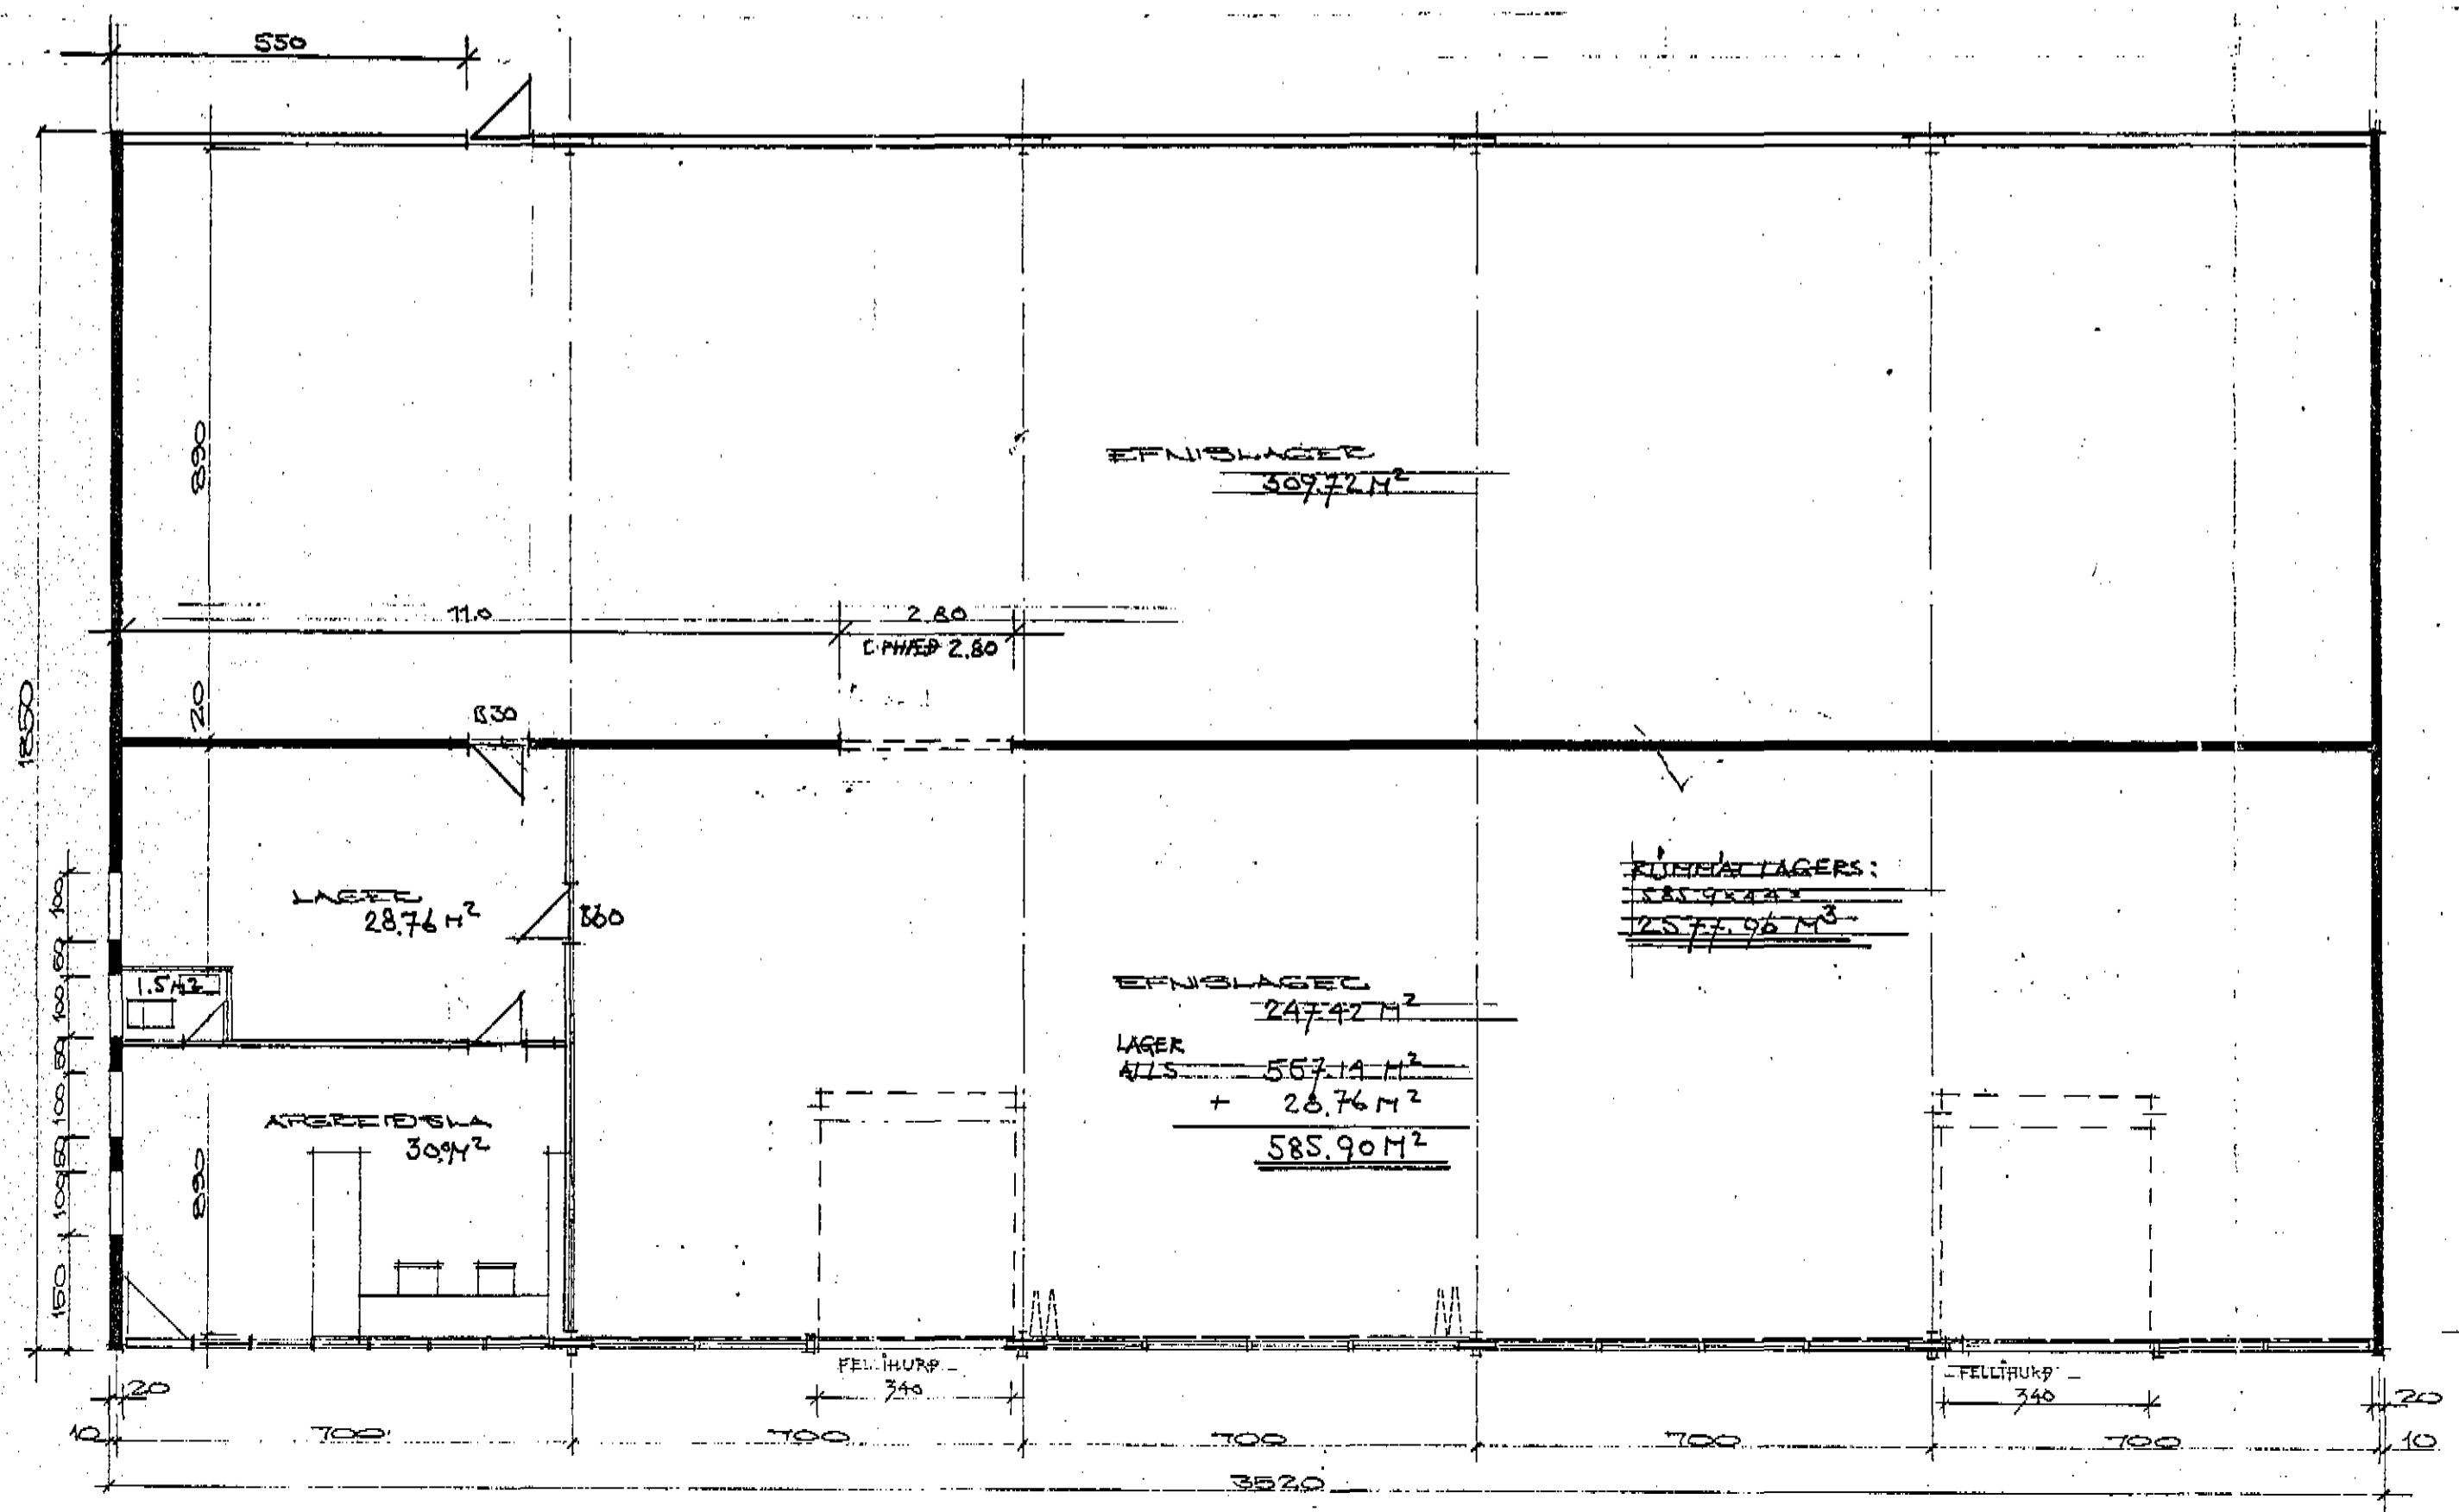

GEUNMYND 1:100

AFSTÖBUMYND 1:500

e.u. 1/1	18.8.88	NORÐURHLÍÐ LONAP	FLATAHAUN 1 HAFNARFIRÐI EFNIBLAGER
e.u. 1/1	JULÍ 89	GRÝPING	
e.u. 1/1	20.9.92	SKIPTING LÖÐAR	
e.u. 1/1	01.07.93	FRÉYTT SUÐURHLÍÐ	
BR DAGS	BREYTING		HANNAÐ KVARDI 1:100 TEIKNAD DAGS MÍN. 74 YFIRFARID NR. 15 74 BL. AF.
VERKFRÆÐISTOFA ÁRMÚLA 1 REYKJAVÍK - Sími 83844 <i>Sigurður Þorsteinsson</i>			