




SNID 1:100

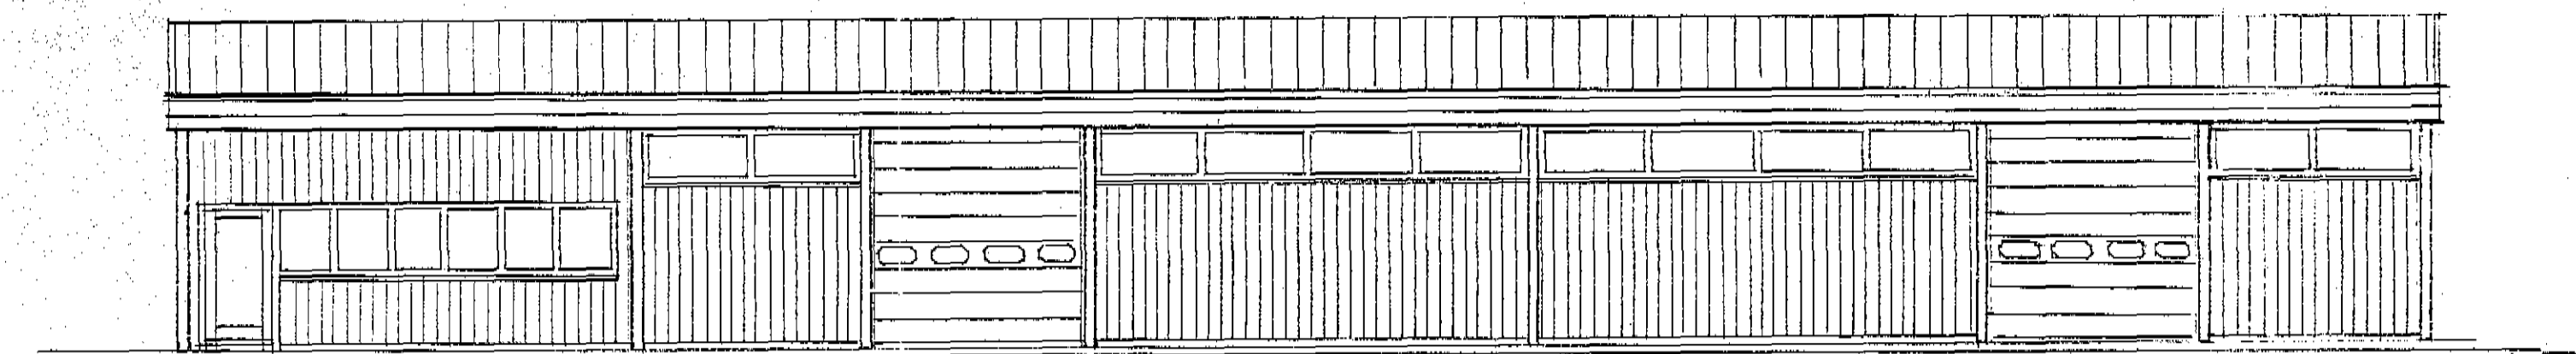


BREYTT SUÐURHLÍÐ

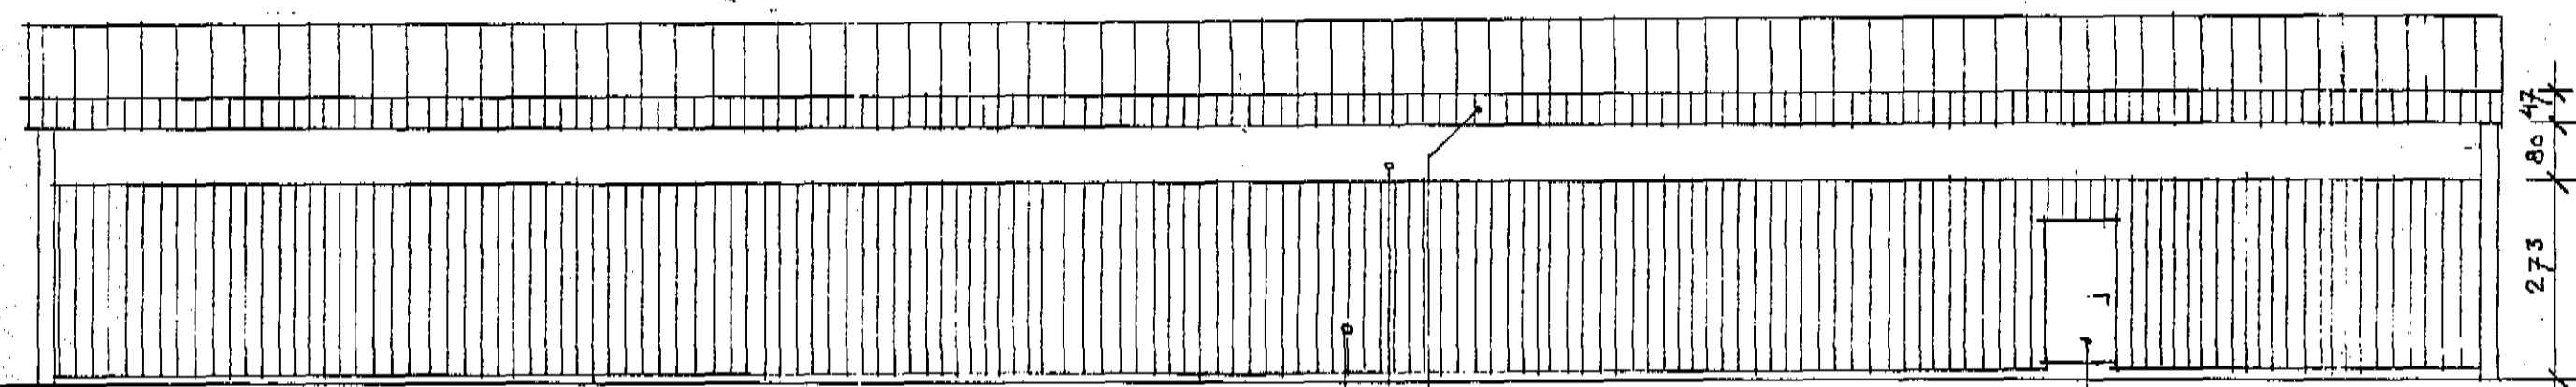


BREYTT NORÐURHLÍÐ

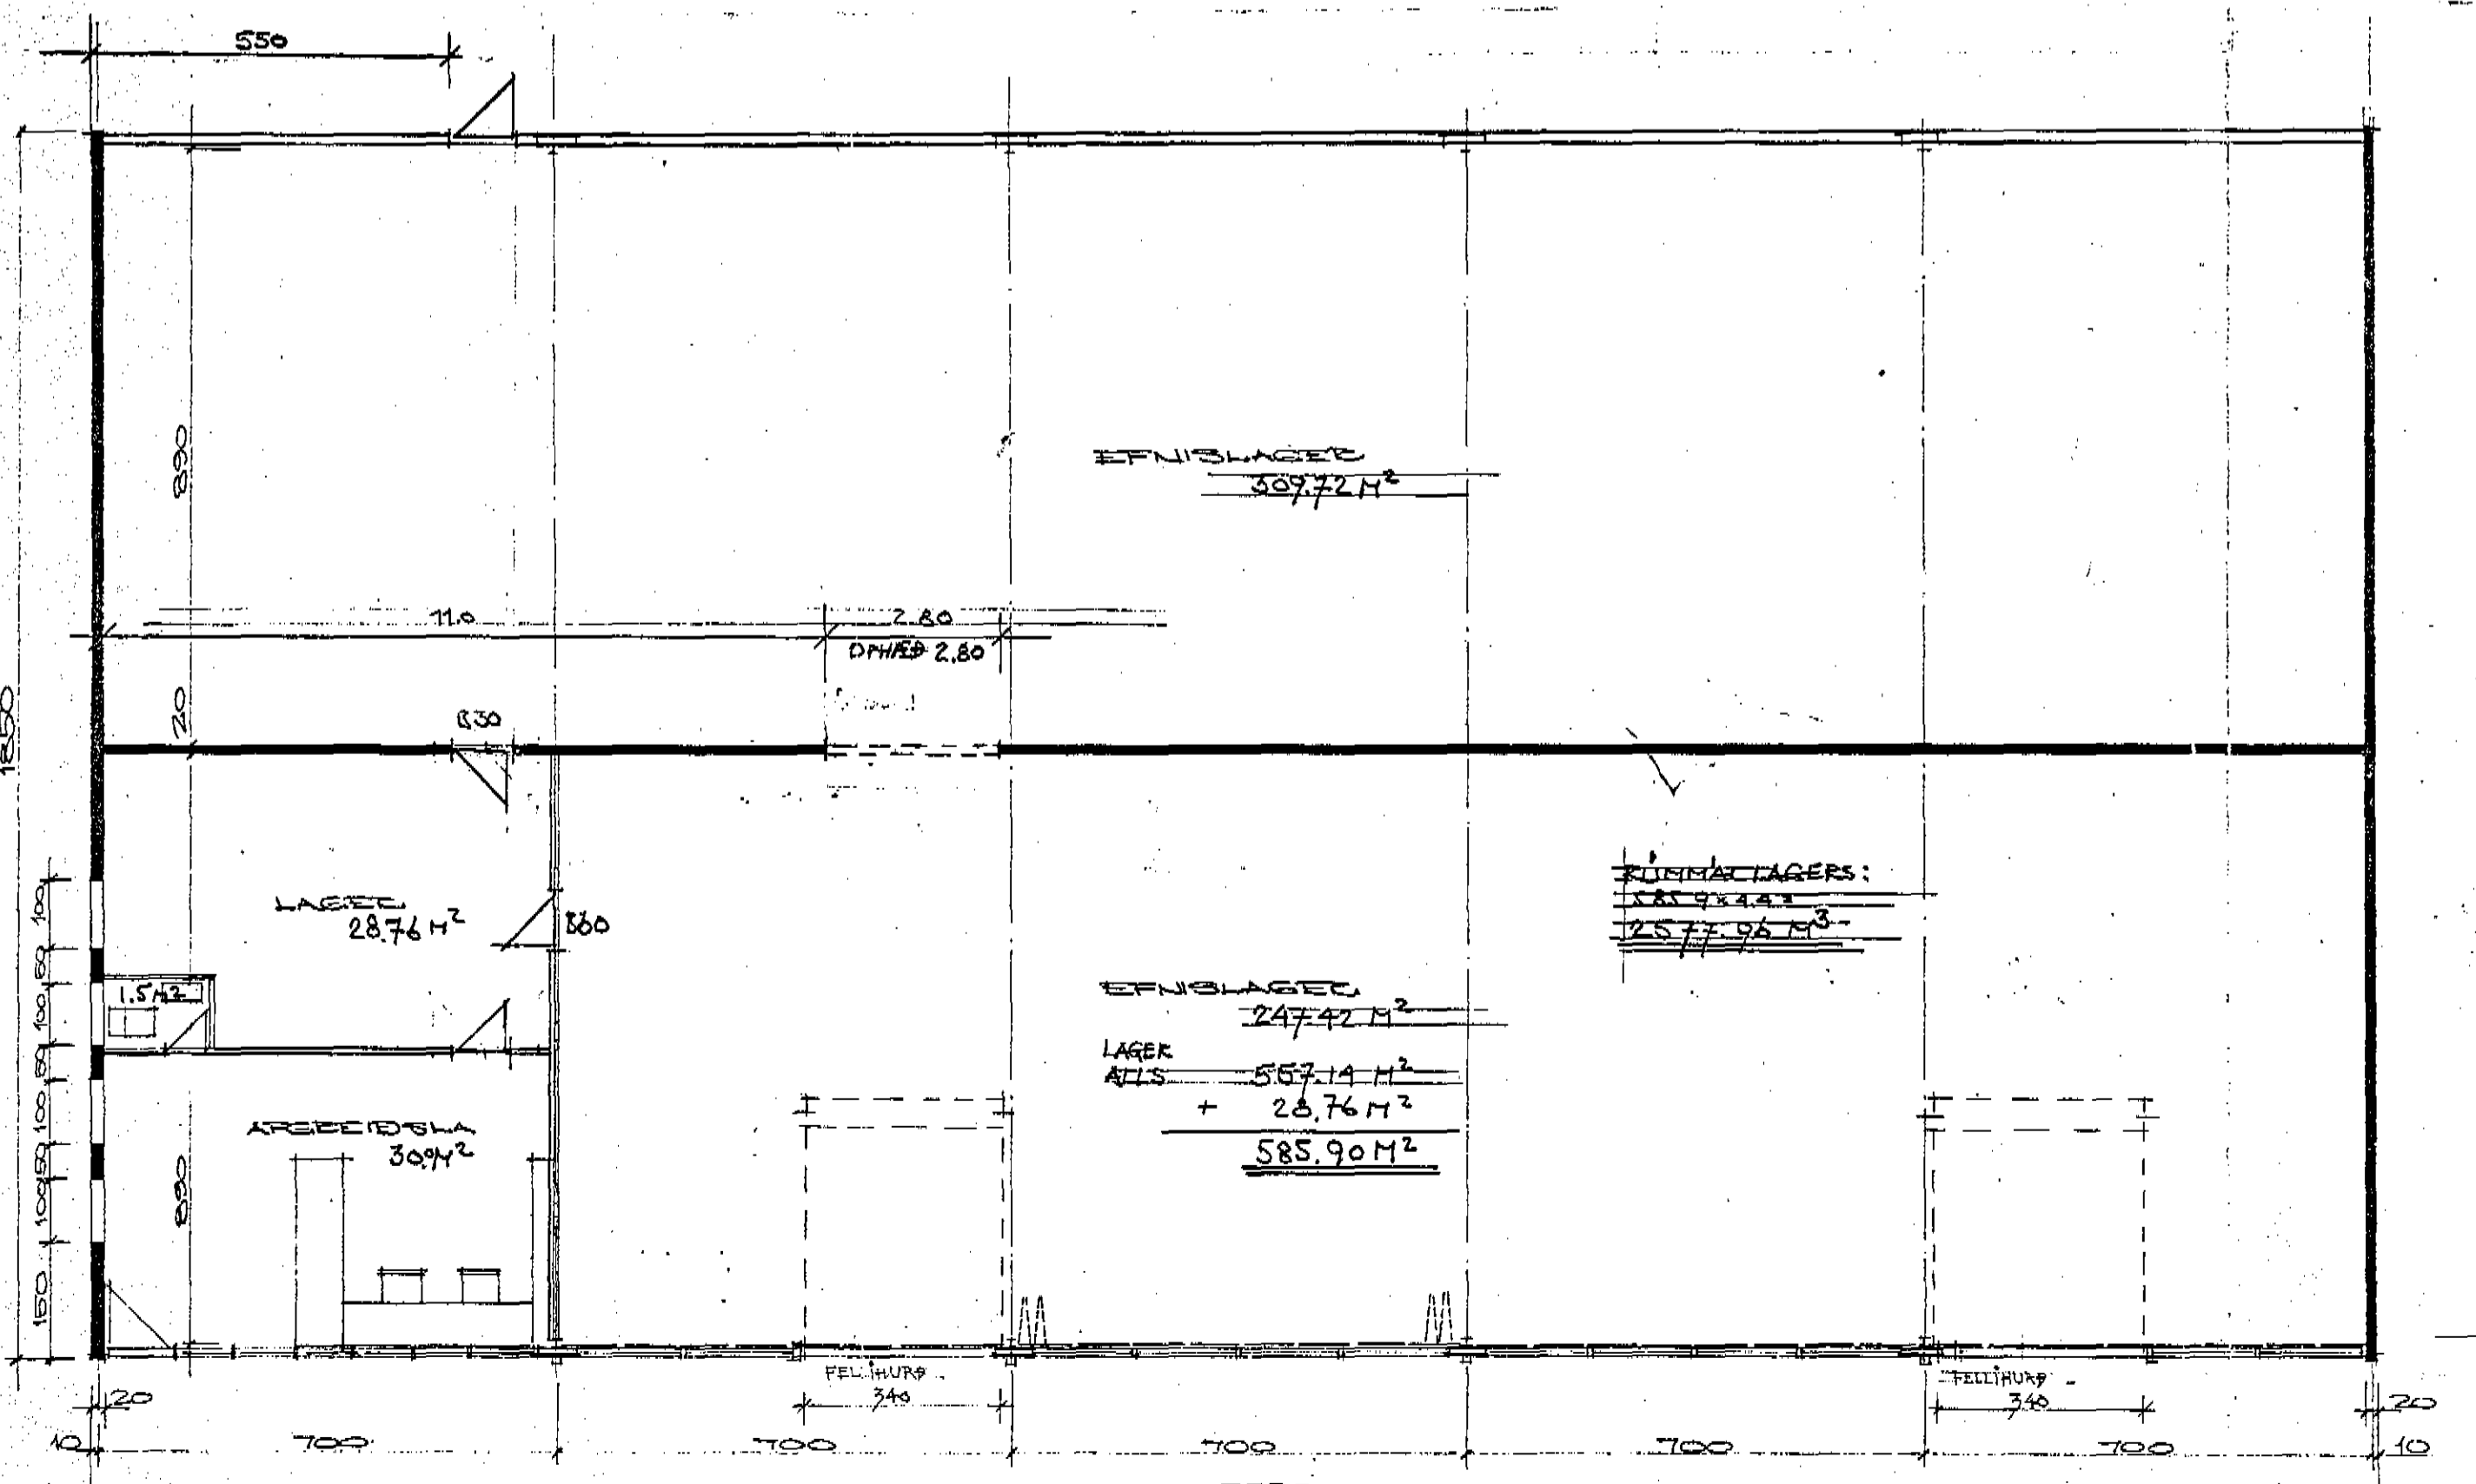

GRUNNMYND 1:100

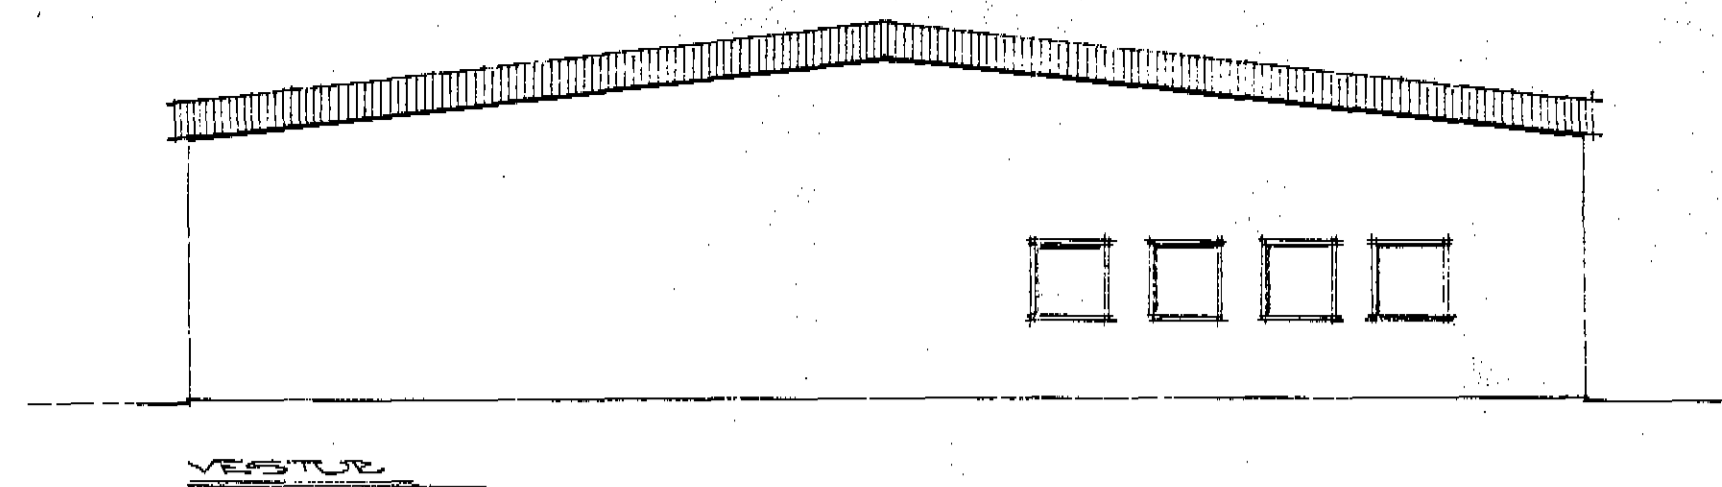


VESTUR

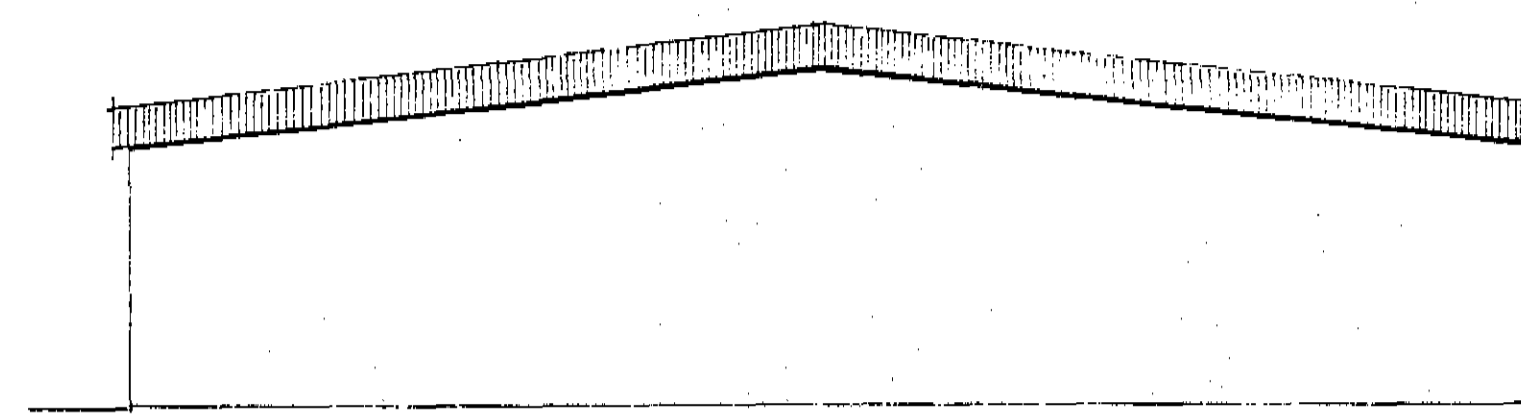

Samþykkt á fundi bygginga-
neindar p. 18.8. 1993.
BYGGINGAFULLTRÚINN
Í HAFNARFIRDI
Sigurður Halldór

Askilið er að fylgt verði
bendingu byggingafræðis.

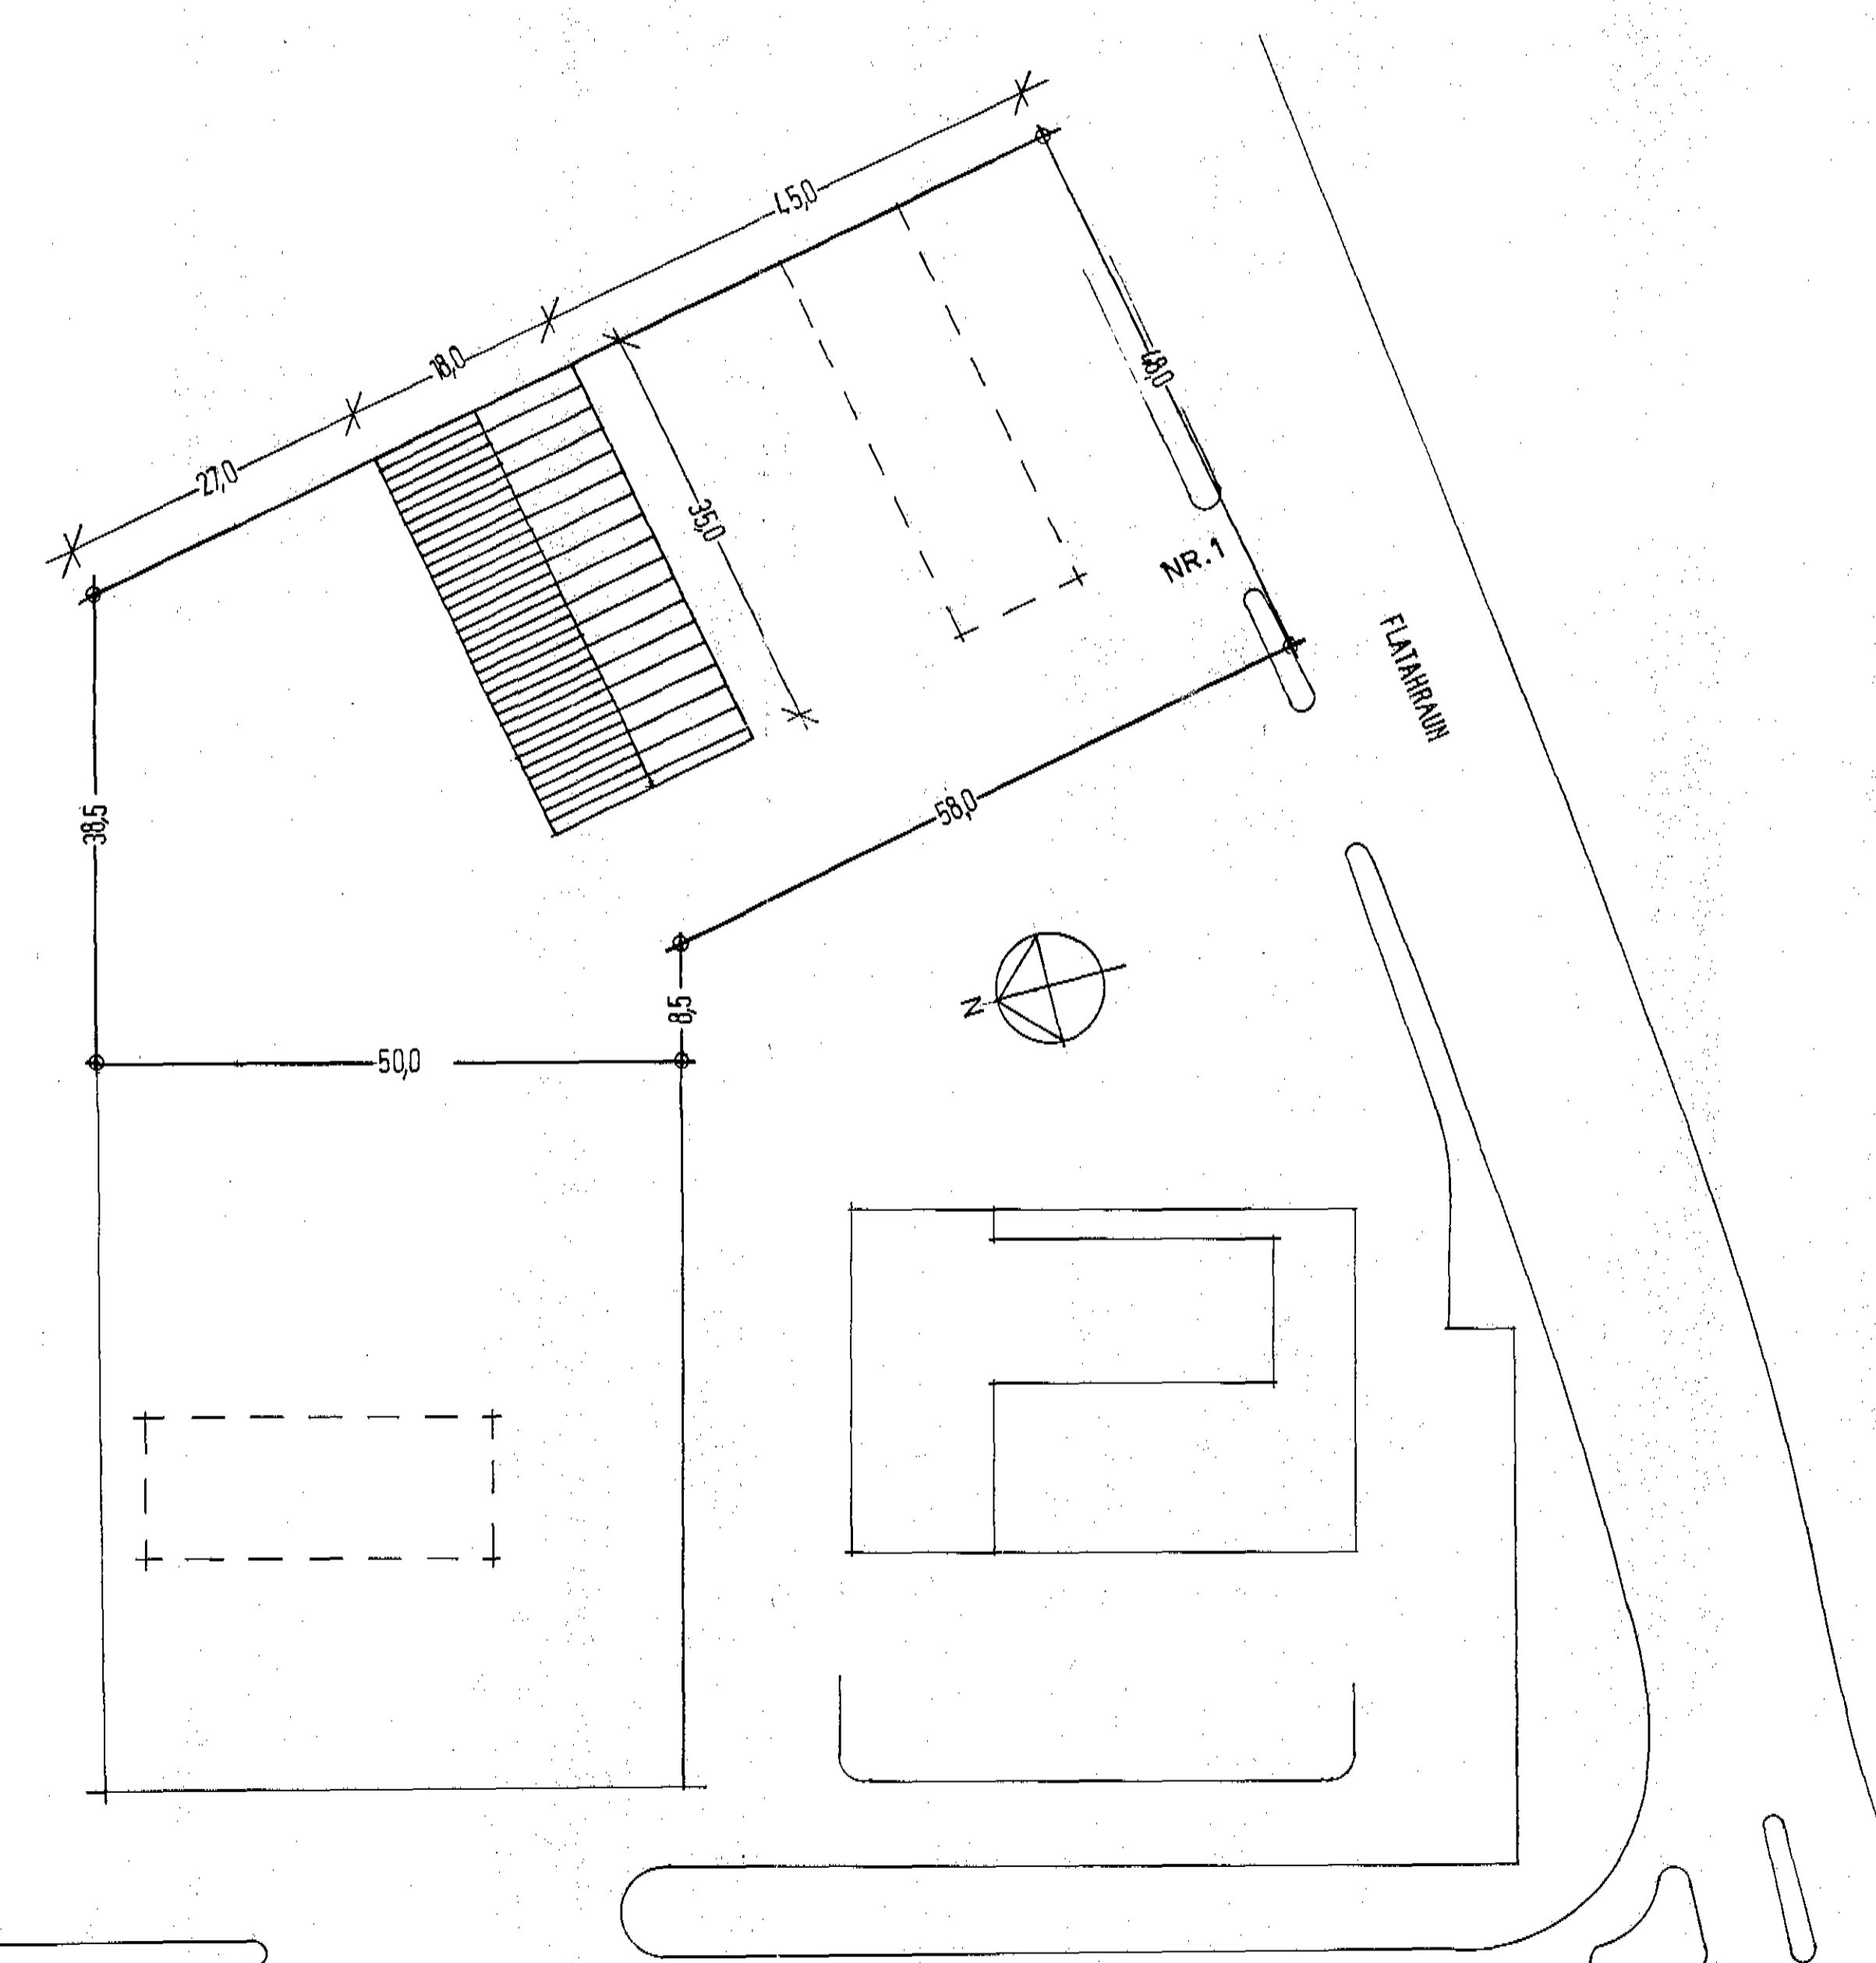

REYKJAVÍKURVEGUR

AFSTÖBMYND 1:500

| | | |
|------------------|------------------|--|
| e.u. h. 1.8.88 | NORÐURHLÍÐ LOKAD | FLATAHRAUN 1 HAFNARFIRDI EFNI- og FURNACI-LAGERS |
| e.u. h. 1.10.88 | SKIPING | |
| e.u. h. 3.10.92 | SKIPTING LOKAD | |
| e.u. h. 01.07.93 | BREYTT SUÐURHLÍÐ | HANNAÐ 1:100 TEIKNAD DAGS. VÍS. 74 VEIÐFARID NR. 15 74 BL. AF. |
| BR. 1 DAGS | BREYTING | VERKFRÆÐISTOFA ARMÓLA 1 REYKJAVÍK - Sími 63844 Sigurður Ólafsson |