


Samþykkt á fundi bygginga-
nefndar þ. 3/3 1988


BYGGINGAFULLTRÚINN
Í HAFNARFIRÐI

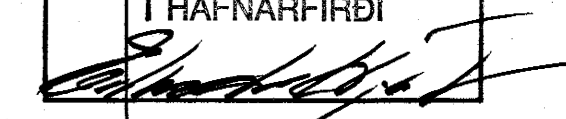

Áskilið er samþykki
hefningisráðs Hafnarjarðar

Áskilið er samþykki
Brunamáisstofnunar ríkisins

ÚT GILDI
BLAD NR. 5

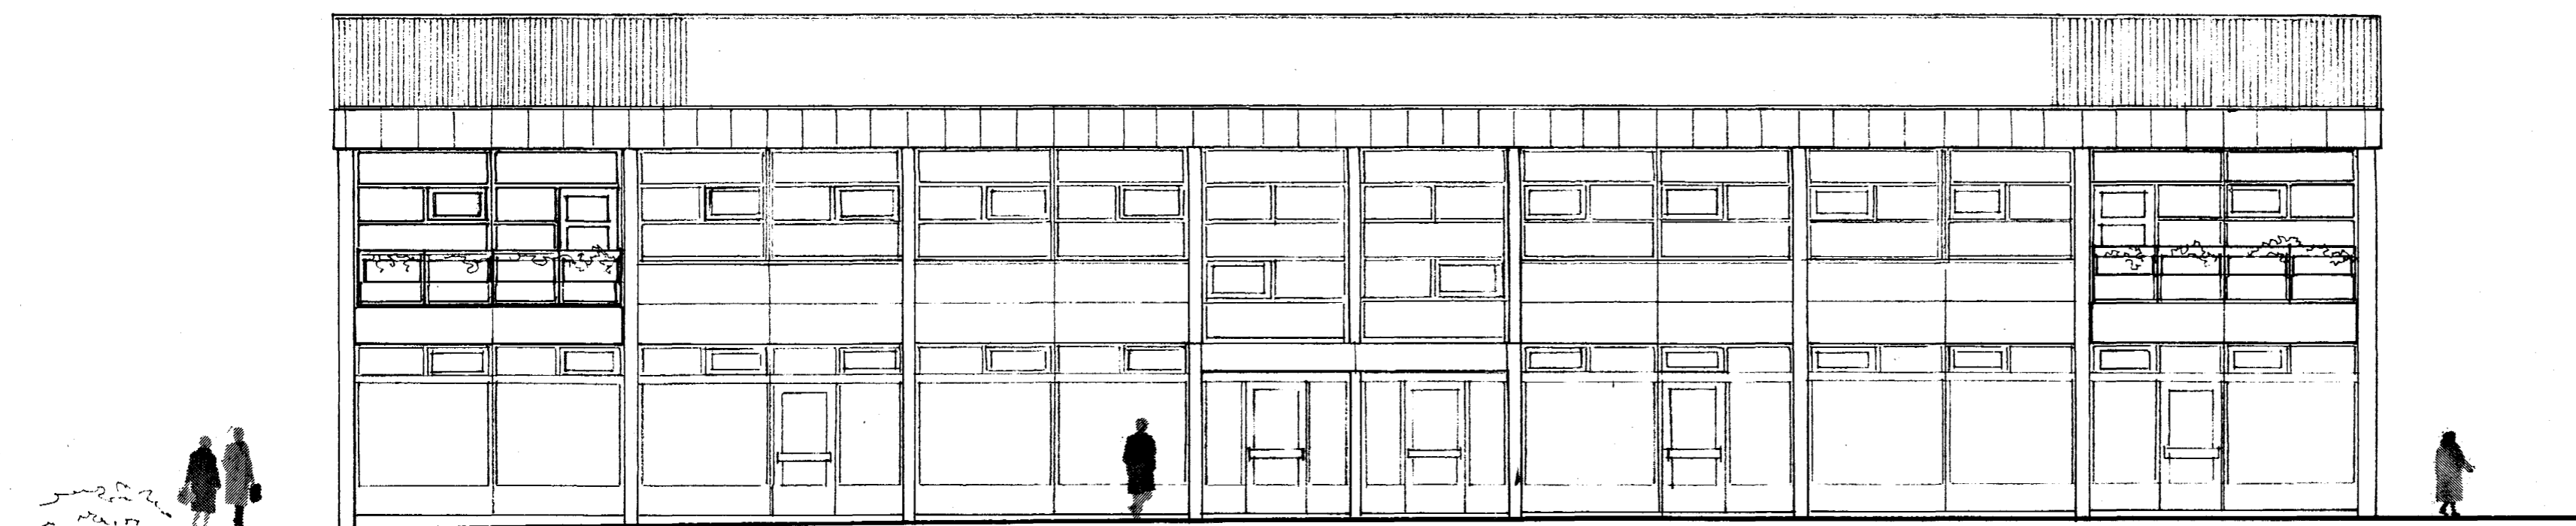


SUÐURHLIÐ

M. 1:100



VESTURHLIÐ

M. 1:100

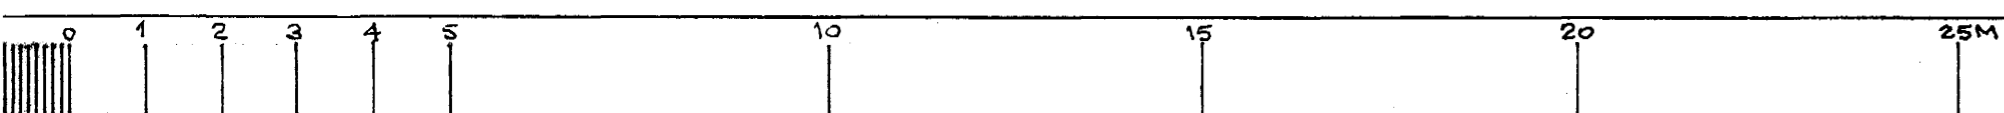

M 1:100

FLATAHRAUN 21 OG 23, 2. ÁFANGI
ÚTLIT M 1:100

REYKJAVÍK Í JANÚAR 1988
Lárus Á. Þurkellsson, Sævar, Alþýða & Mál