

Samykkt á fundi bygginga-
nefndar þ. 18.16 1987


BYGGINGAFULLTRÚINN
Í HAFNARFIRDI

Edvardur Pálsson


Áskilið er samþykki
Brunamálastofnunar ríkisins

Áskilið er samþykki
Hafnaráráðs Hafnarfjarðar

Úr Gildi

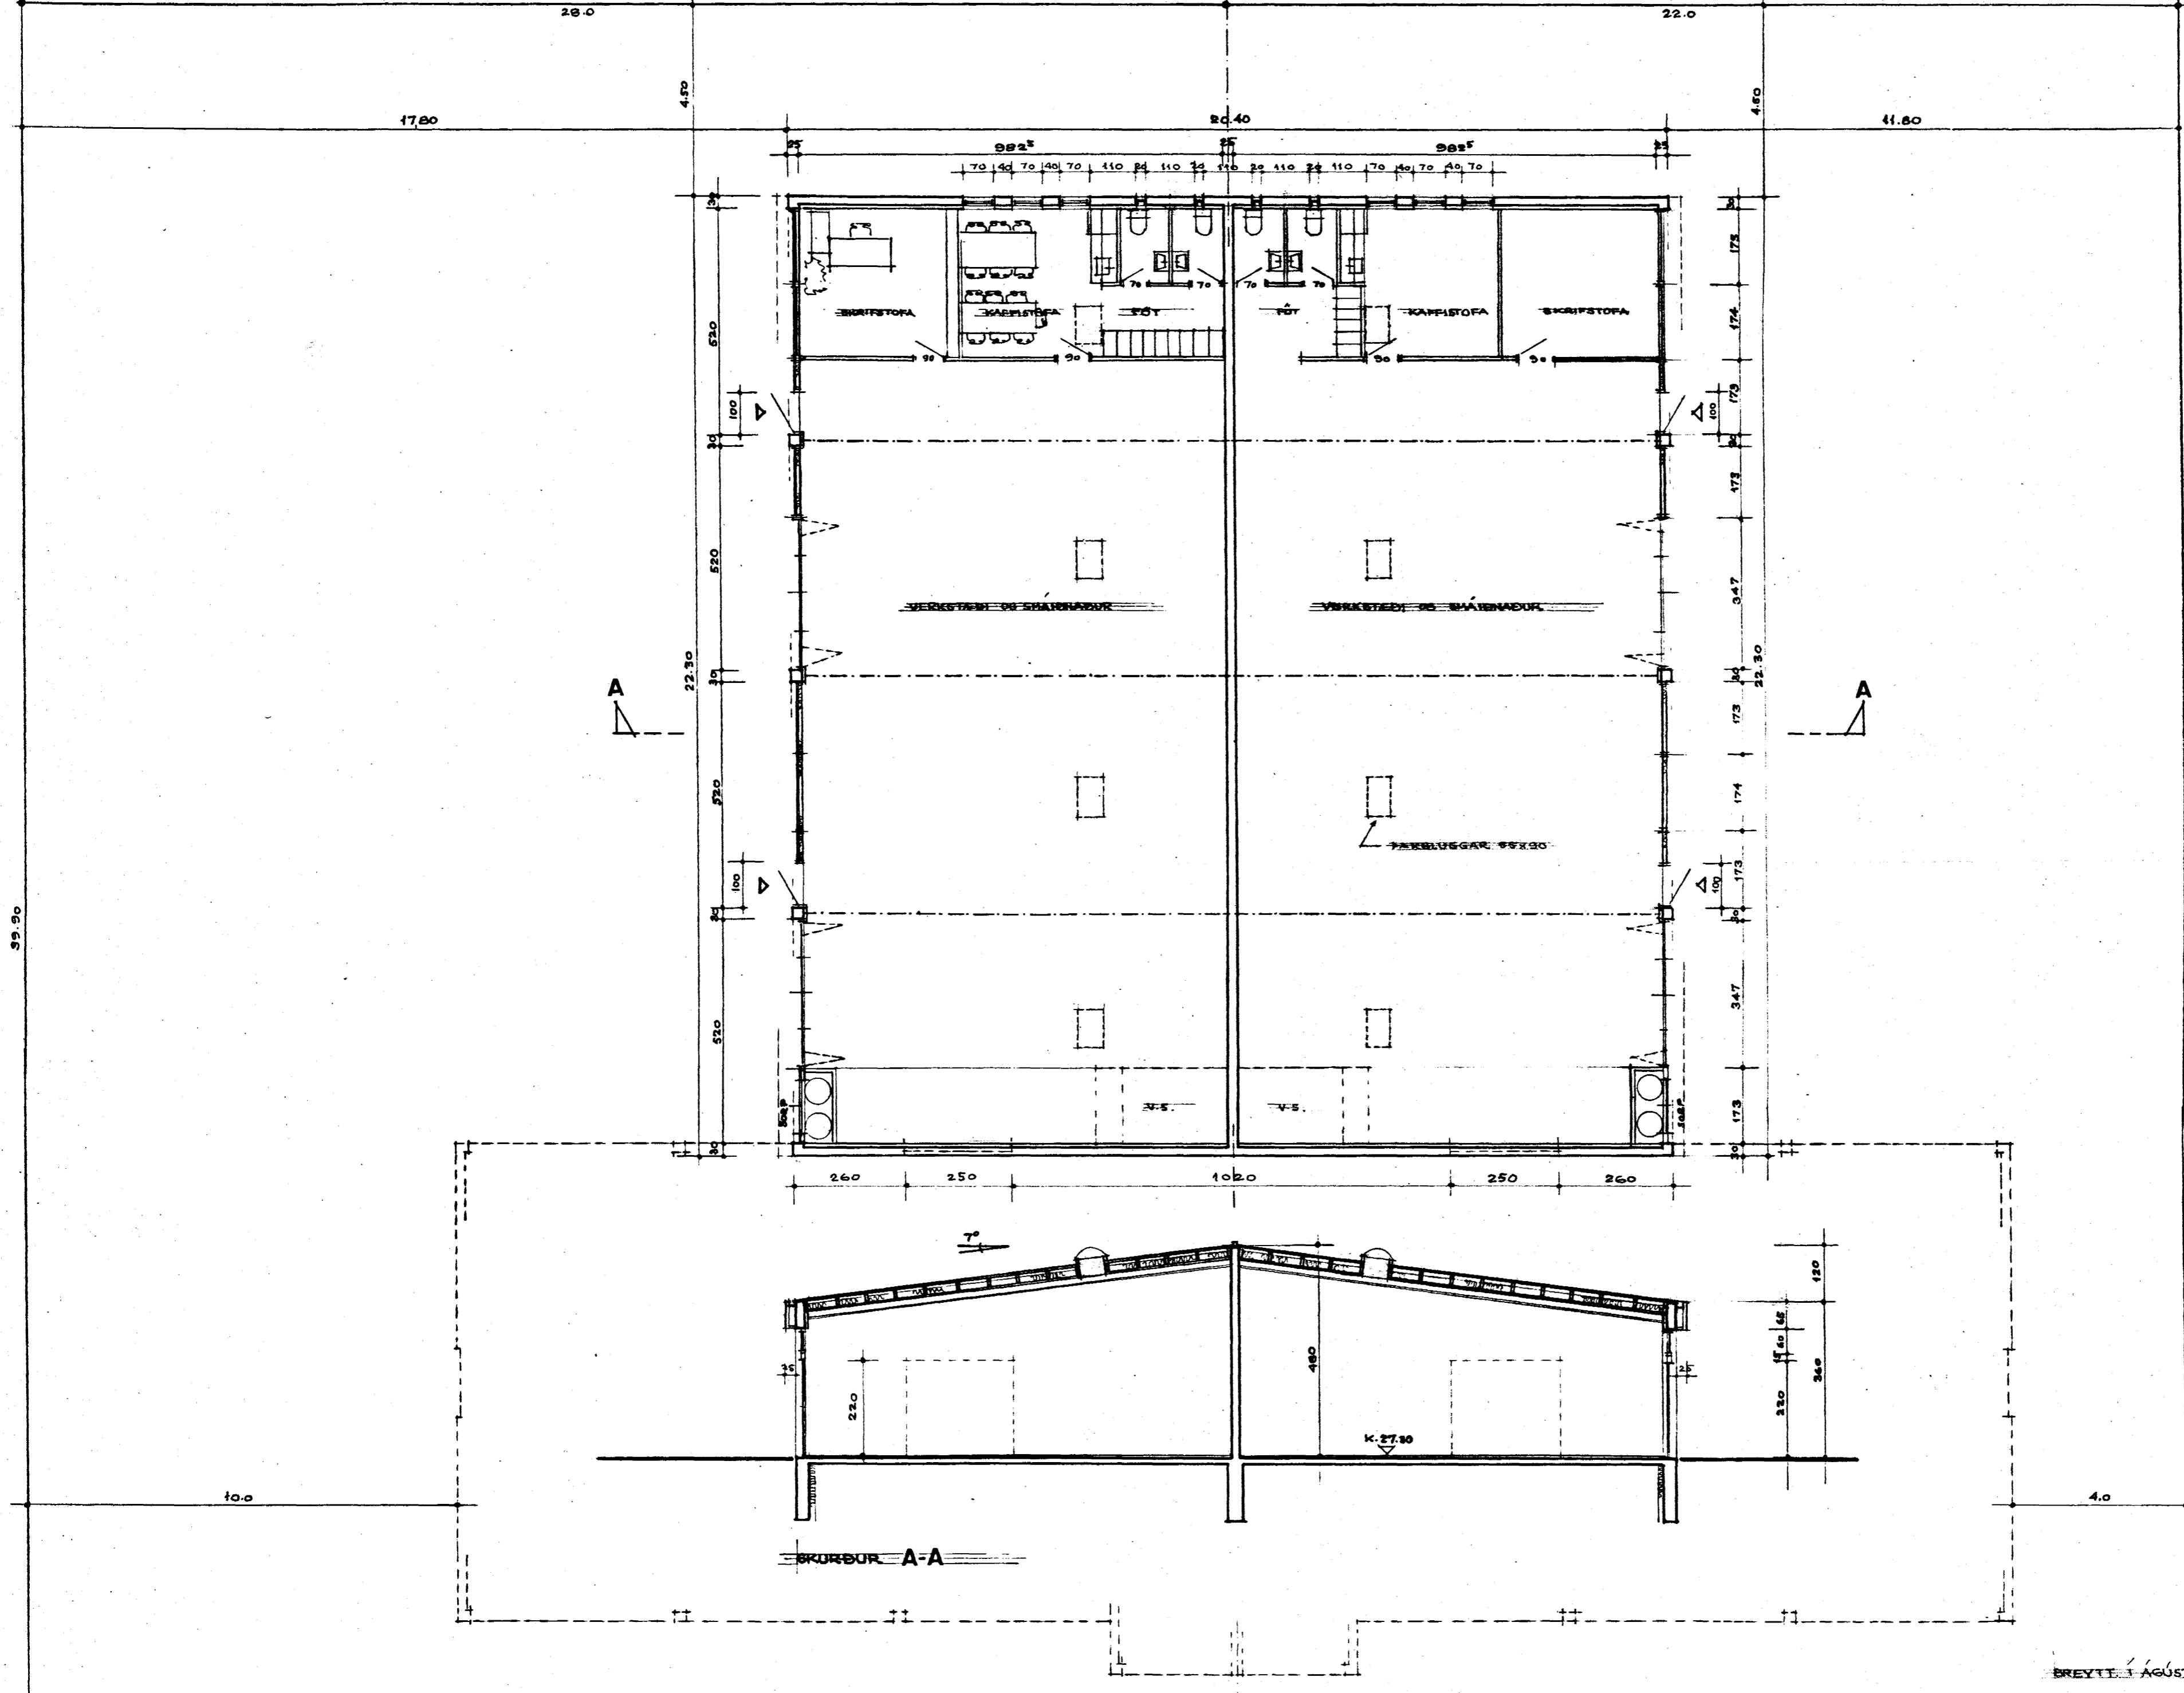

BREYTT 1. AGÚST 1986, G. KR. KR. *Edvardur Pálsson*

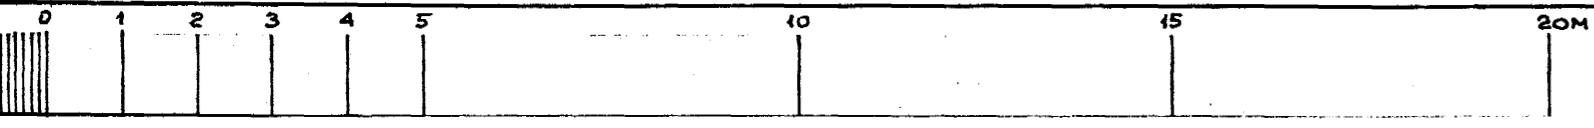

FLATAHRAUN 21 OG 23 1. ÁFANGI
GRUNNMÝND OG SKURÐUR M 1:100

REYKJAVÍK Í MAÍ 1986
Edvardur Pálsson *Edvardur Pálsson*