

Samþykkt á fundi bygginga-
nefndar þ. 18/6 1987


BYGGINGAFULLTRÚINN
Í HAFNARFIRÐI

[Signature]


Áskilið er samþykki
Brucamálastofnunar ríkisins

Áskilið er samþykki
hefingisráðs Hafnarfjarðar


Úr Gildi

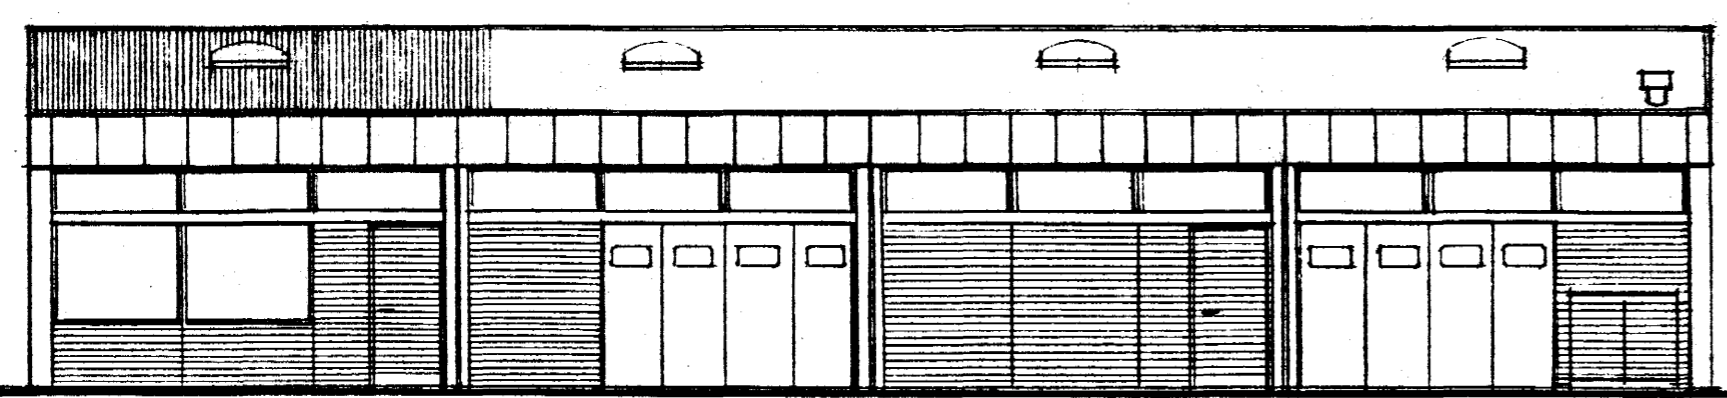

VESTURHLÍÐ M 1:100

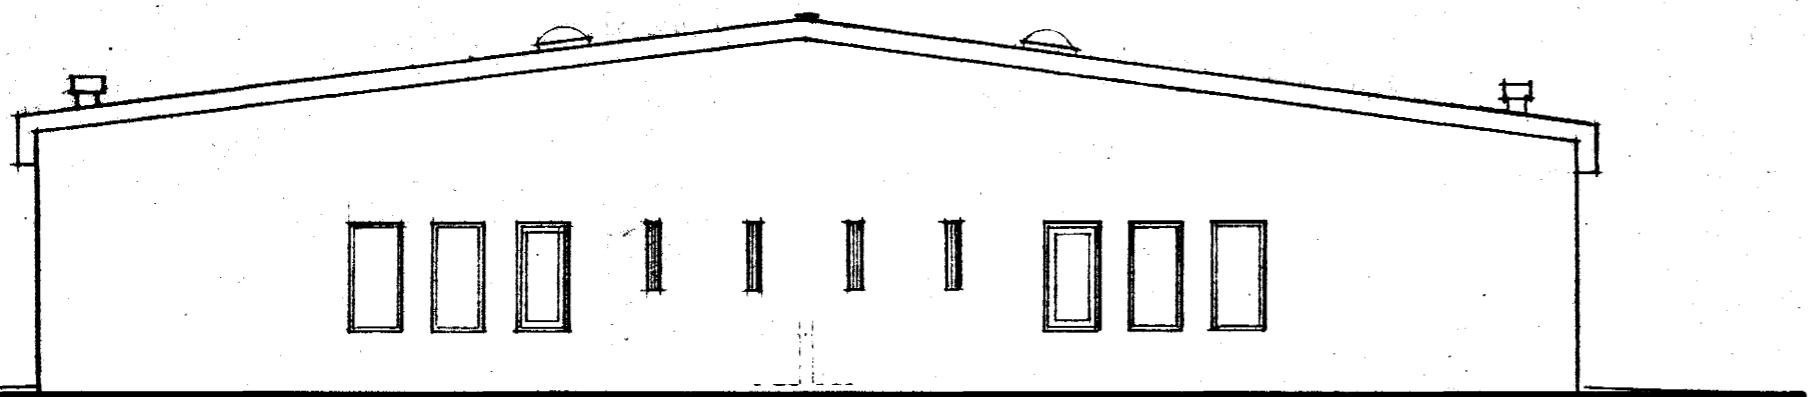


NORÐURGAFLL M 1:100 (SÚÐURGAFLL ÁN GLUGGA)

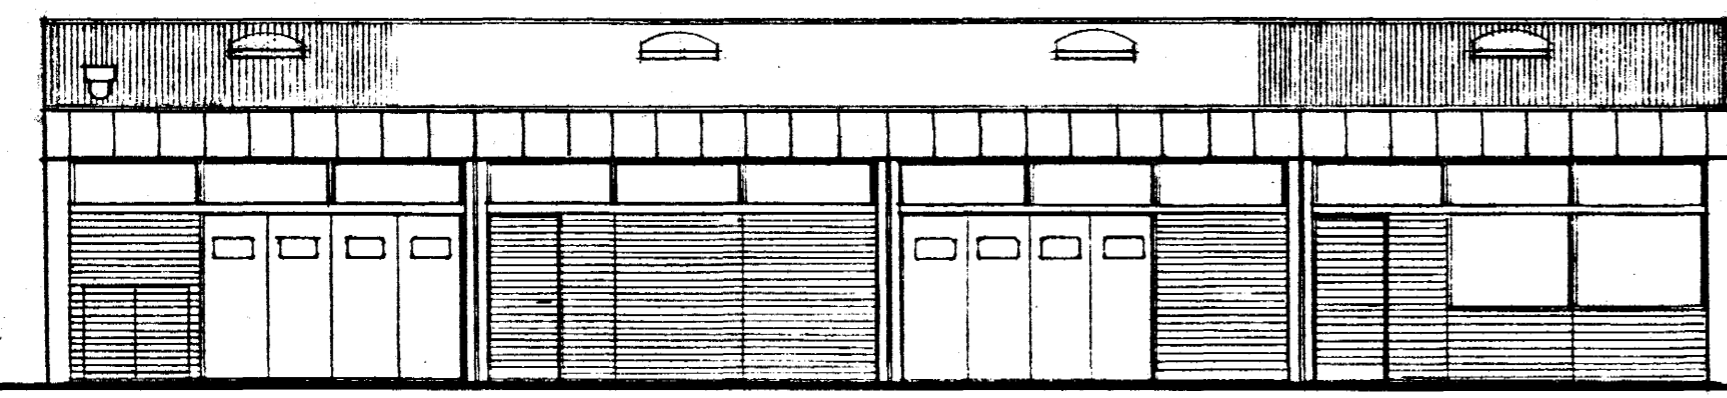

AUSTURHLÍÐ M 1:100



STAPAHRAUN

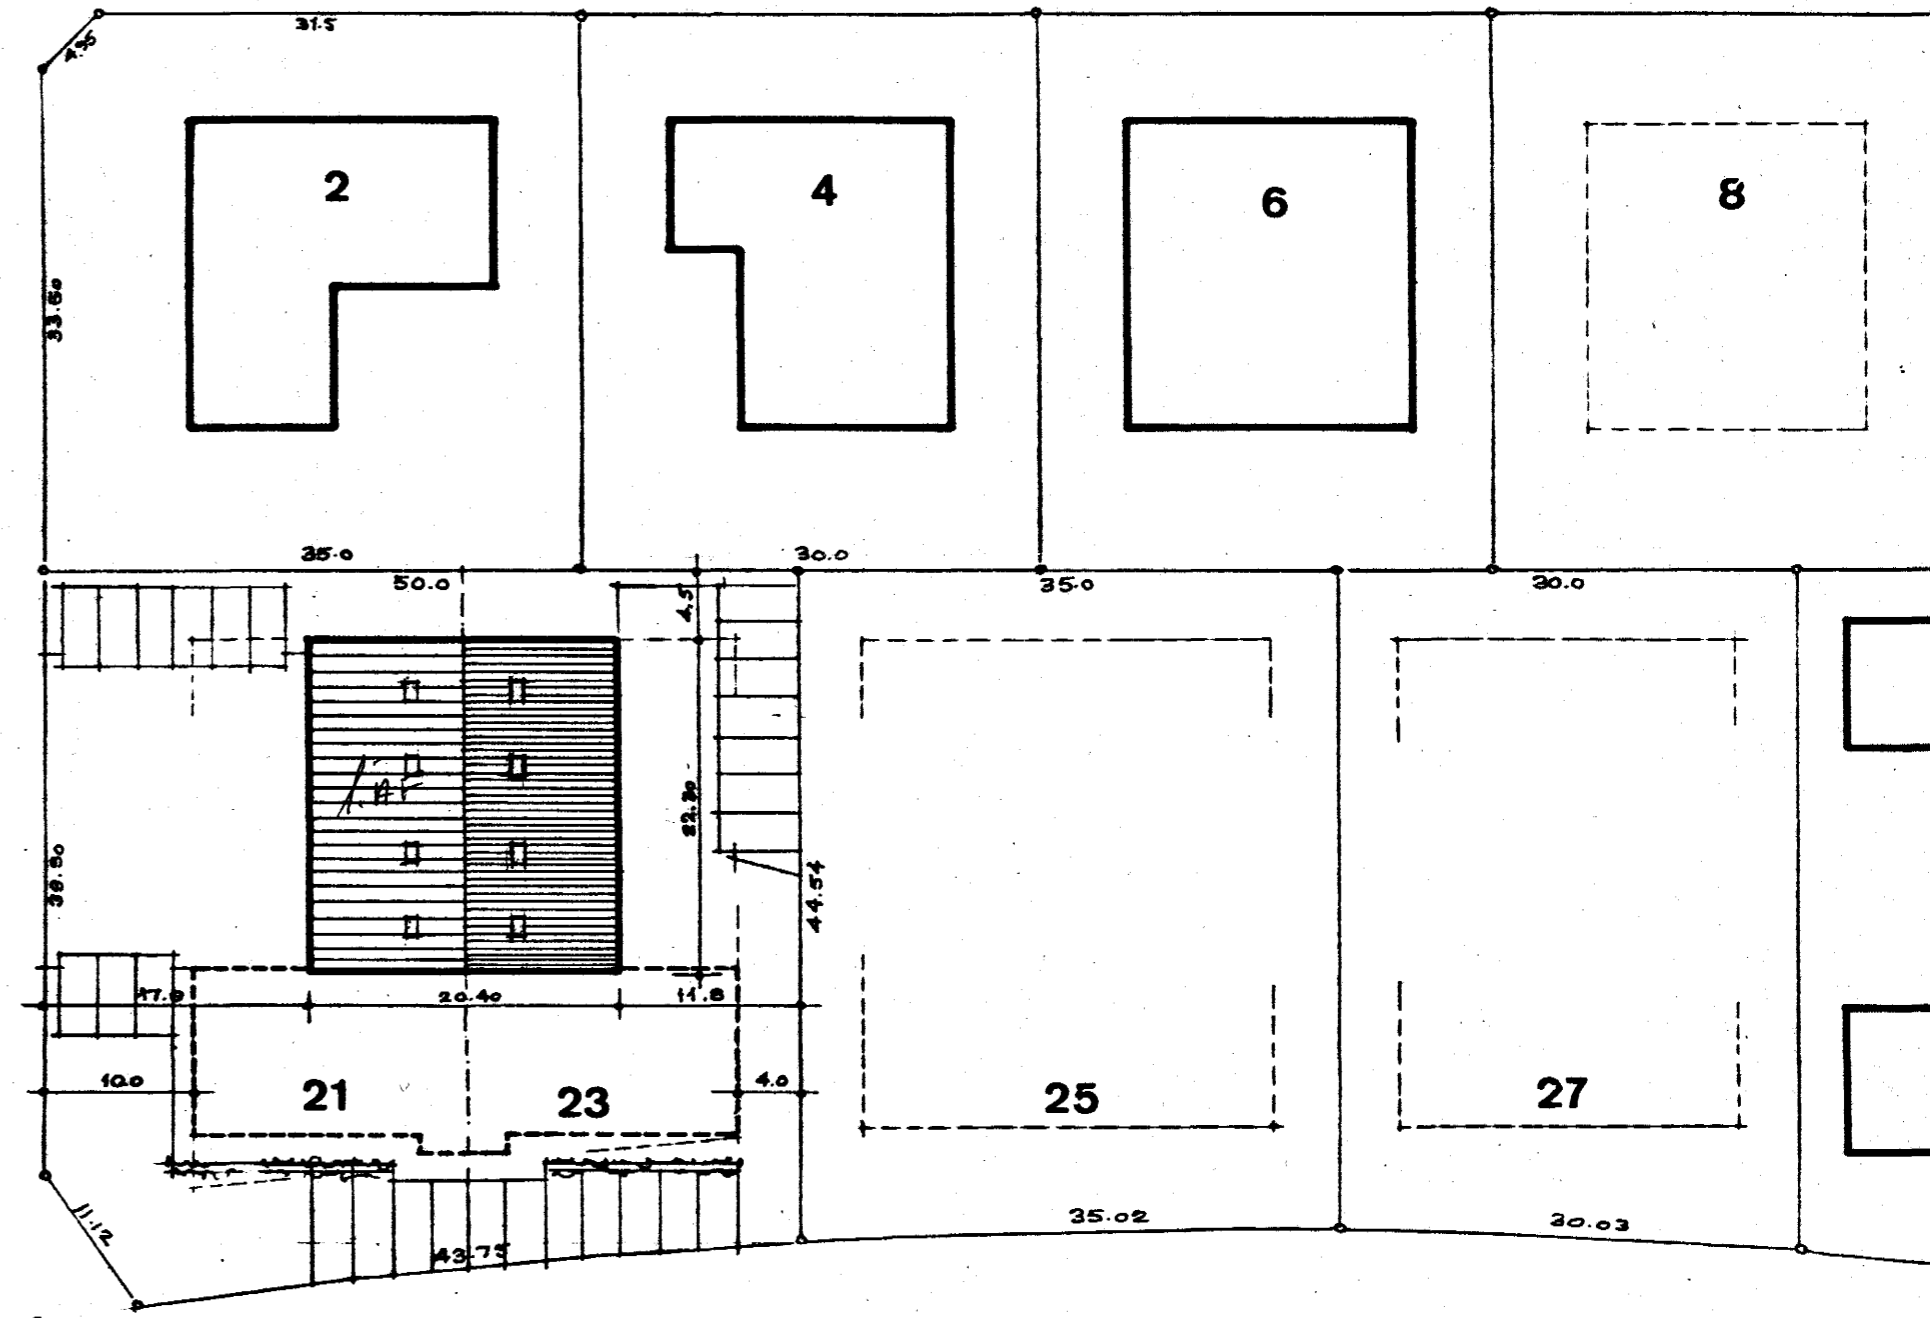

FLATAHRAUN

AFSTÖÐUMYND M 1:500

BTÆRDIR:

LÓÐ	2018,8M ²
FLATAHRAUN	21 06 23
GRUNNFLÓTUR 1.ÁFANGA	227M ² 227M ²
RÚMMÁL	855M ³ 855M ³



BREYTT Í ÁGÚST 1988 G. KR. KR. & S. R. KR.

REYKJAVÍK Í MAÍ 1986

[Signature] Sverrir Magnússon

FLATAHRAUN 21 06 23 1.ÁFANGI
ÚTLIT M 1:100 OG AFSTÖÐUMYND M 1:500

