



Byggingarfulltrúi
samþykkir erindið.
07 MAI 2002
Bent skal á að samþykkt þessi verður ekki
virk, fyrr en eftir skráningu eignaskipta-
yfirlýsingarinnar hjá Fasteignamáli
ríkisins og þinglýsingu hennar.

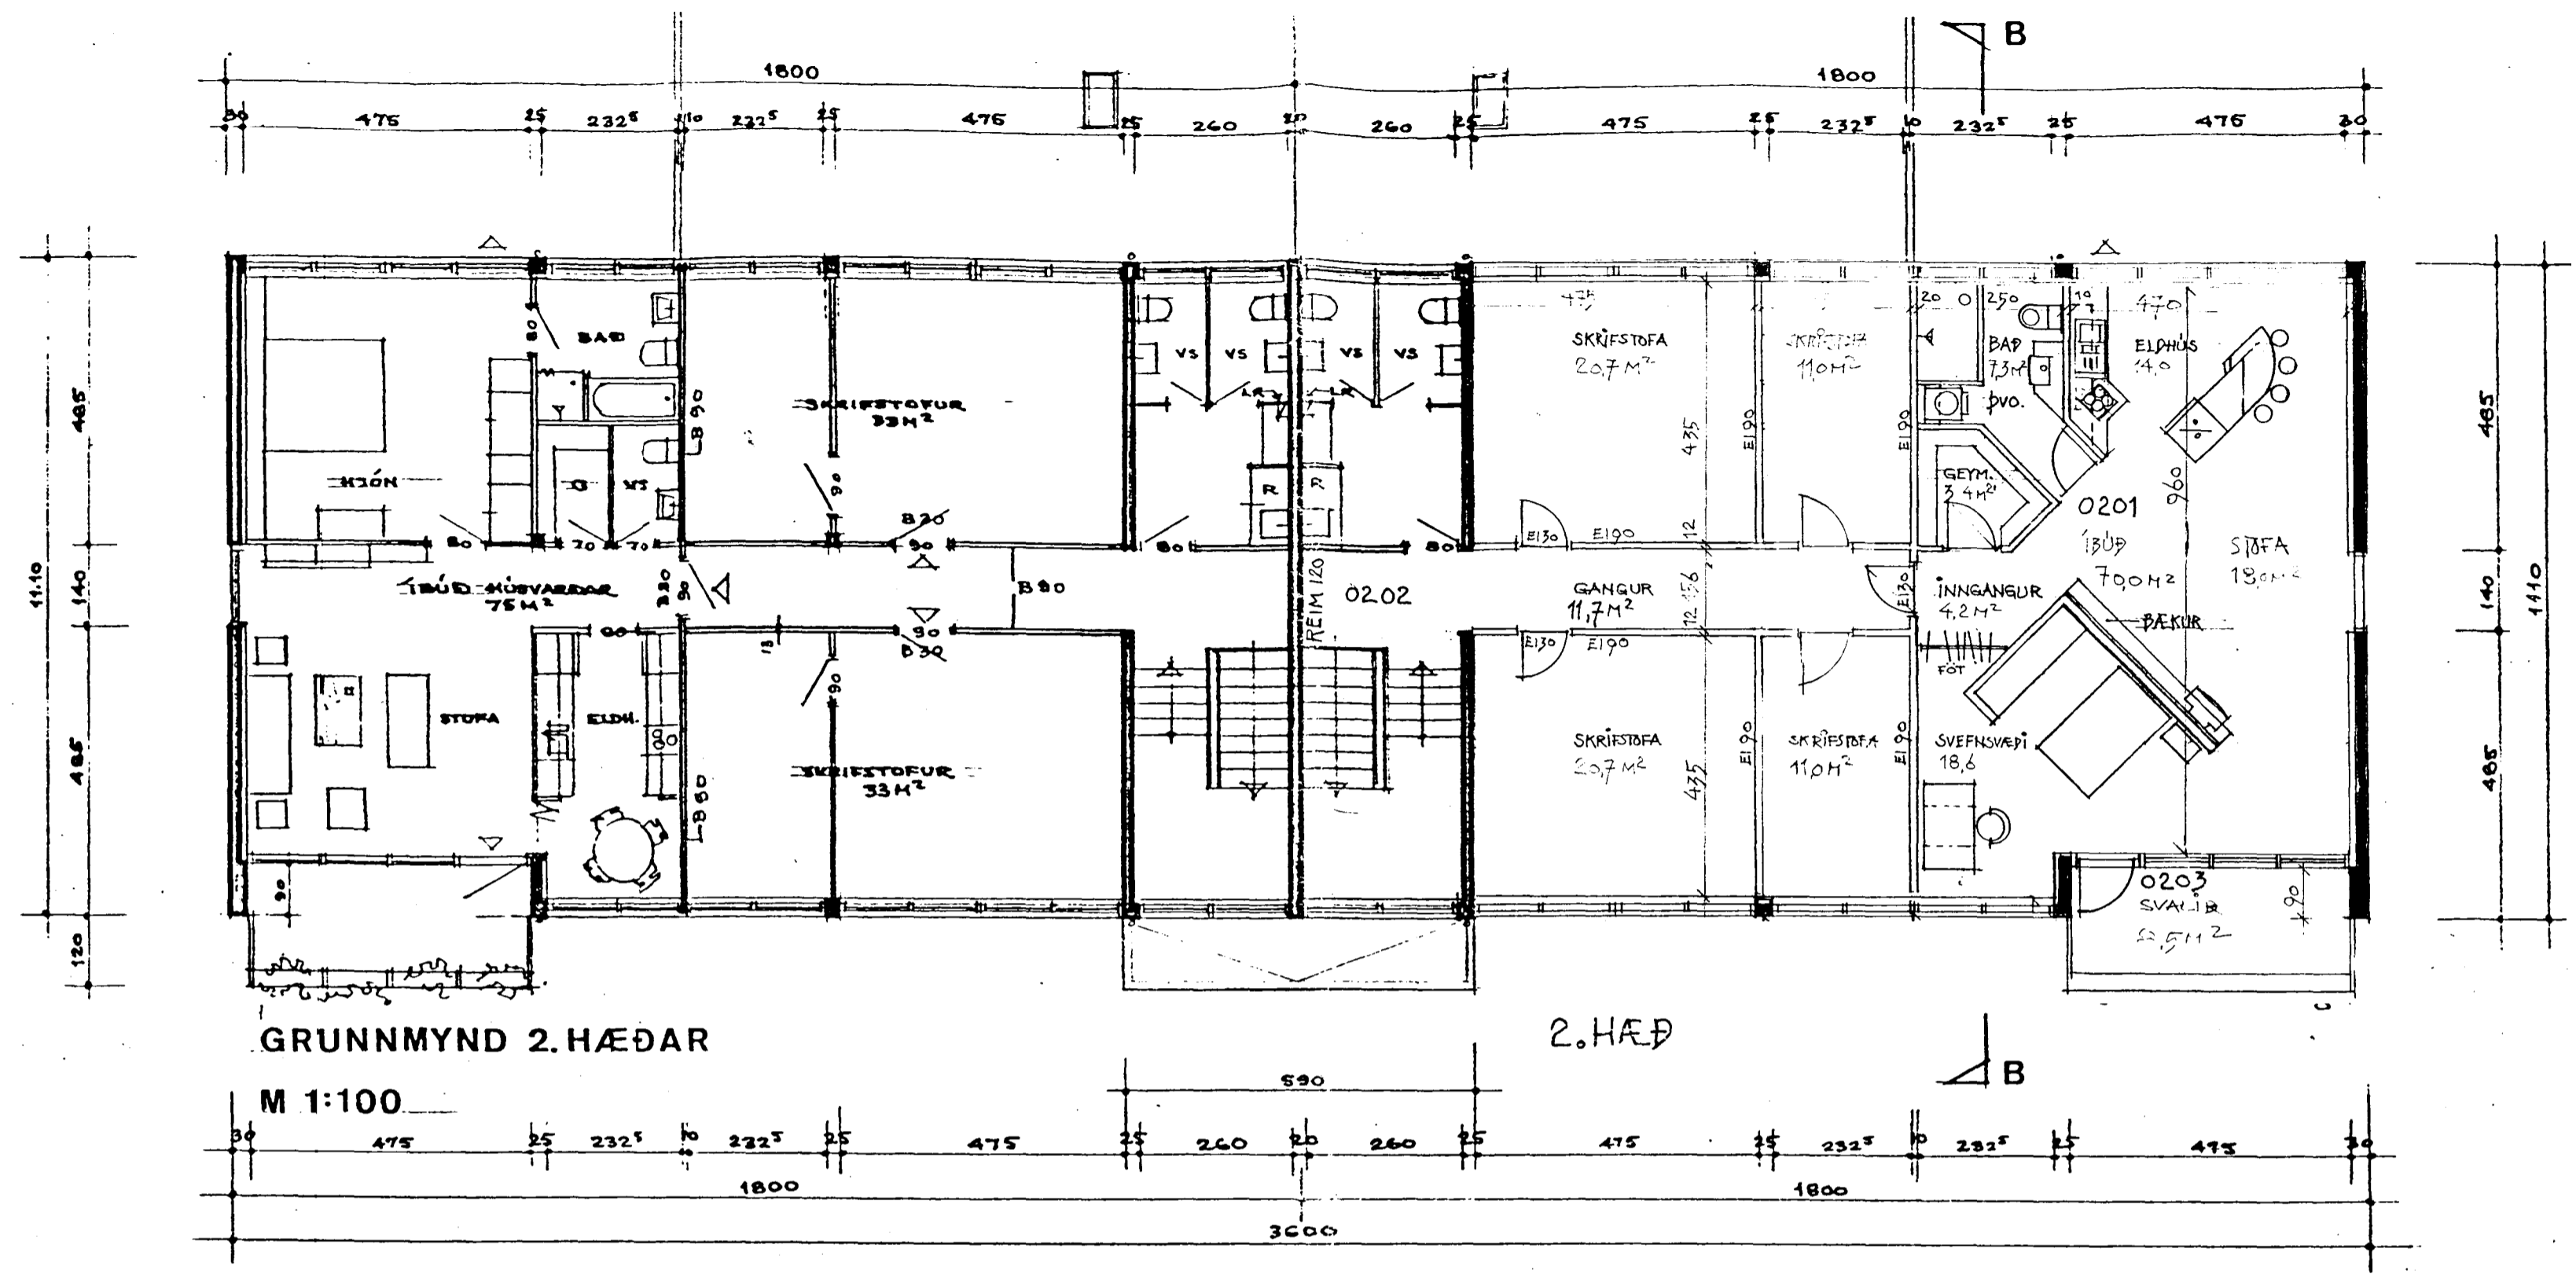

GRUNNMYND 2. HÆÐAR
M 1:100

2. HÆÐ

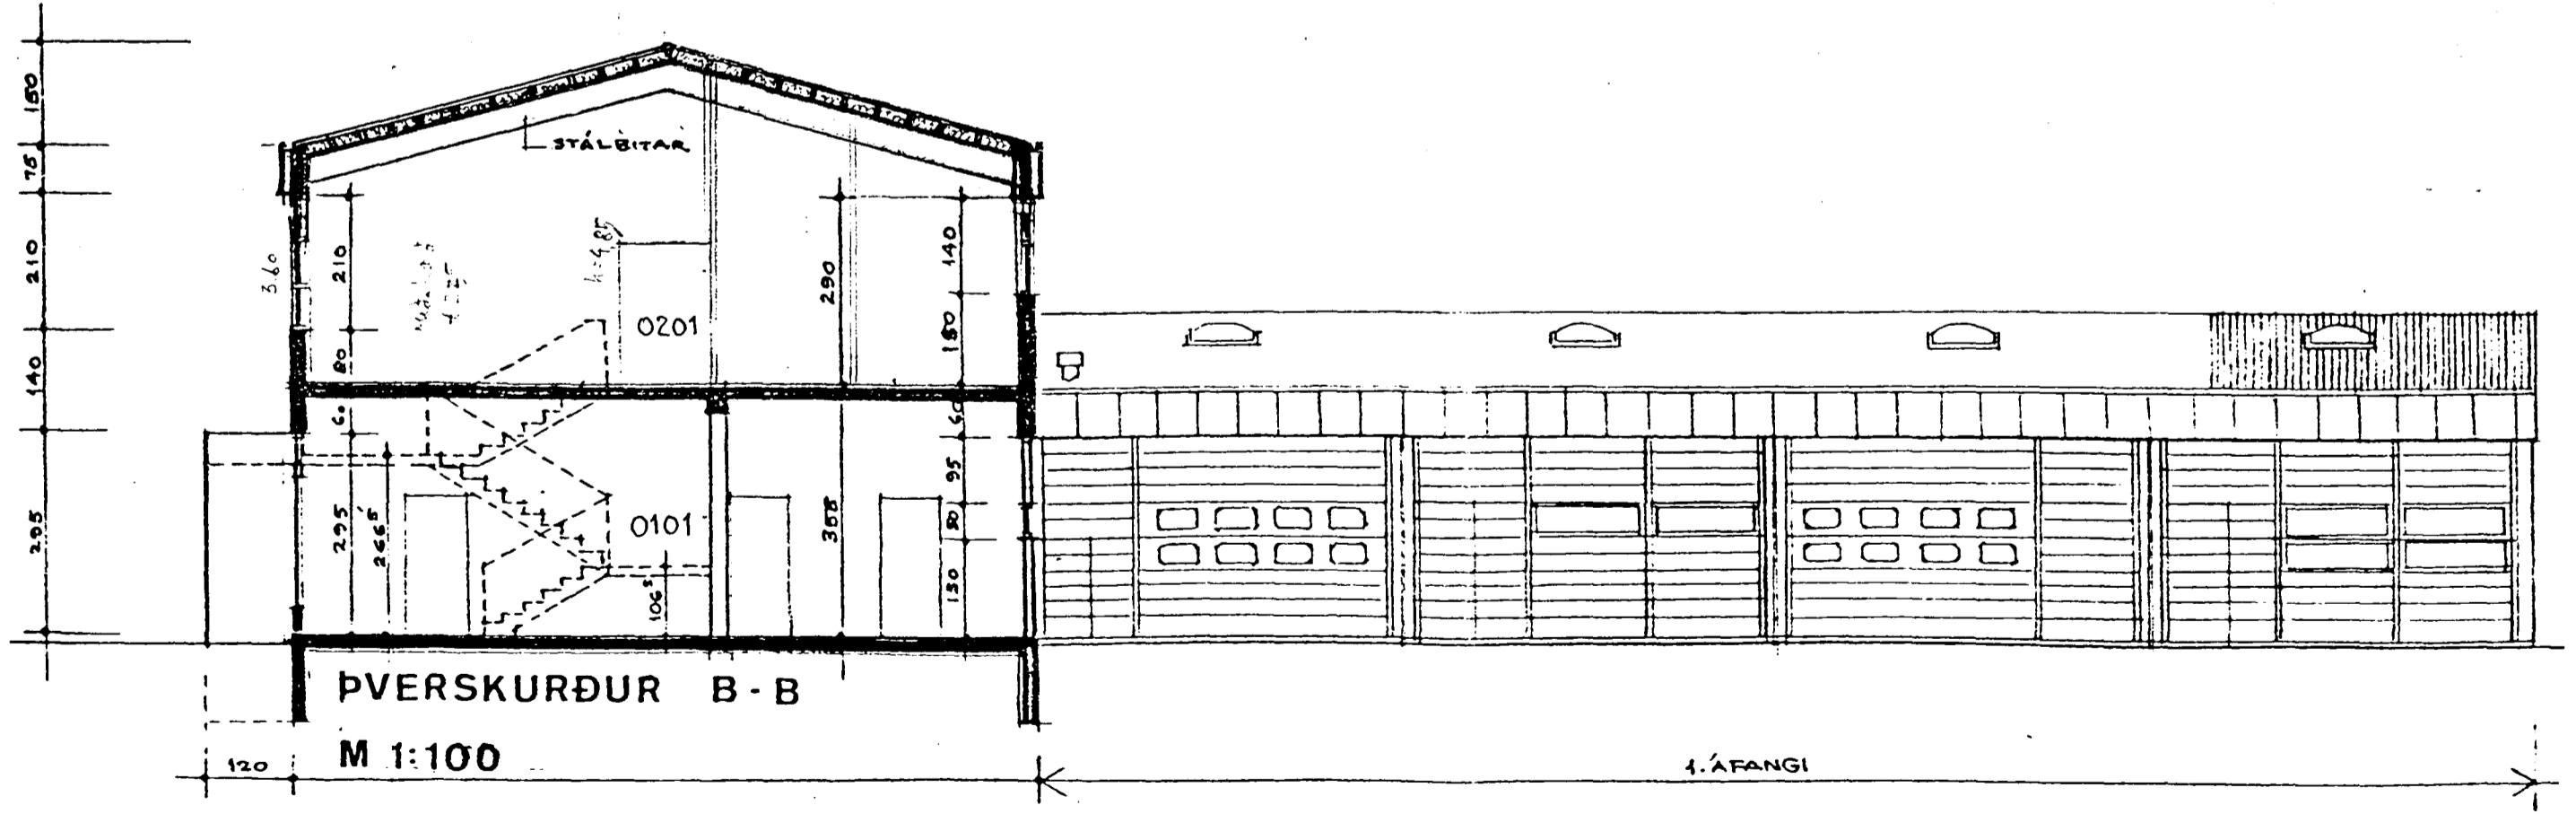


PVERSKURÐUR B-B
M 1:100

BR. 18.04.2002: SKRÁNINGARTAFLA MHL 02, HÚSVARÐARÍBÚÐ
BR. 10.06.2001 SKRÁNINGARTAFLA MHL 02, EIGNARHALD
BR. 20.02.2001 SKRÁNINGARTAFLA

Upphafleg teikning af Flatahrauni 21-23 er eftir Guðmund Kr.
Kristinsson og Ferdinand Alfreðsson dags. 1 janúar 1988,
breytt 1 des. 1988, samþ. í byggingarnefnd Hafnarfjarðar
12.01.1989.

Guðmundur Kristinsson
FLATAHRAUN 23, HAFNARFIRÐI 001

BREYTT: _____ DAGS: _____ LÝSING: _____

 ÞRÍÐJA HÆÐIN, ARKITEKTAR – SIGURÞÓR AÐALSTEINSSON FAI
MHL 02
GRUNNMYND, SKRIFST. ÍBÚÐ
STRANDGÖTU 28 220 HAFNARFIRÐI
SÍMI: 555 46 10 FAX: 565 48 31
NETFANG: el@alandia.is
HANNAD: SA TEIKNAD: SA DAGS: 20.02.2001 MKV: 1:100 VERKNR: 1-1