



07 MAI 2002

Þent skal á að samþykkt þessi verður ekki virk, fyrr en eftir skráningu eignarhalds- og fjárlýsingarinnar hjá Fastiðgamaal ríkisins og þinglýsingu þennar.

[Handwritten signature]

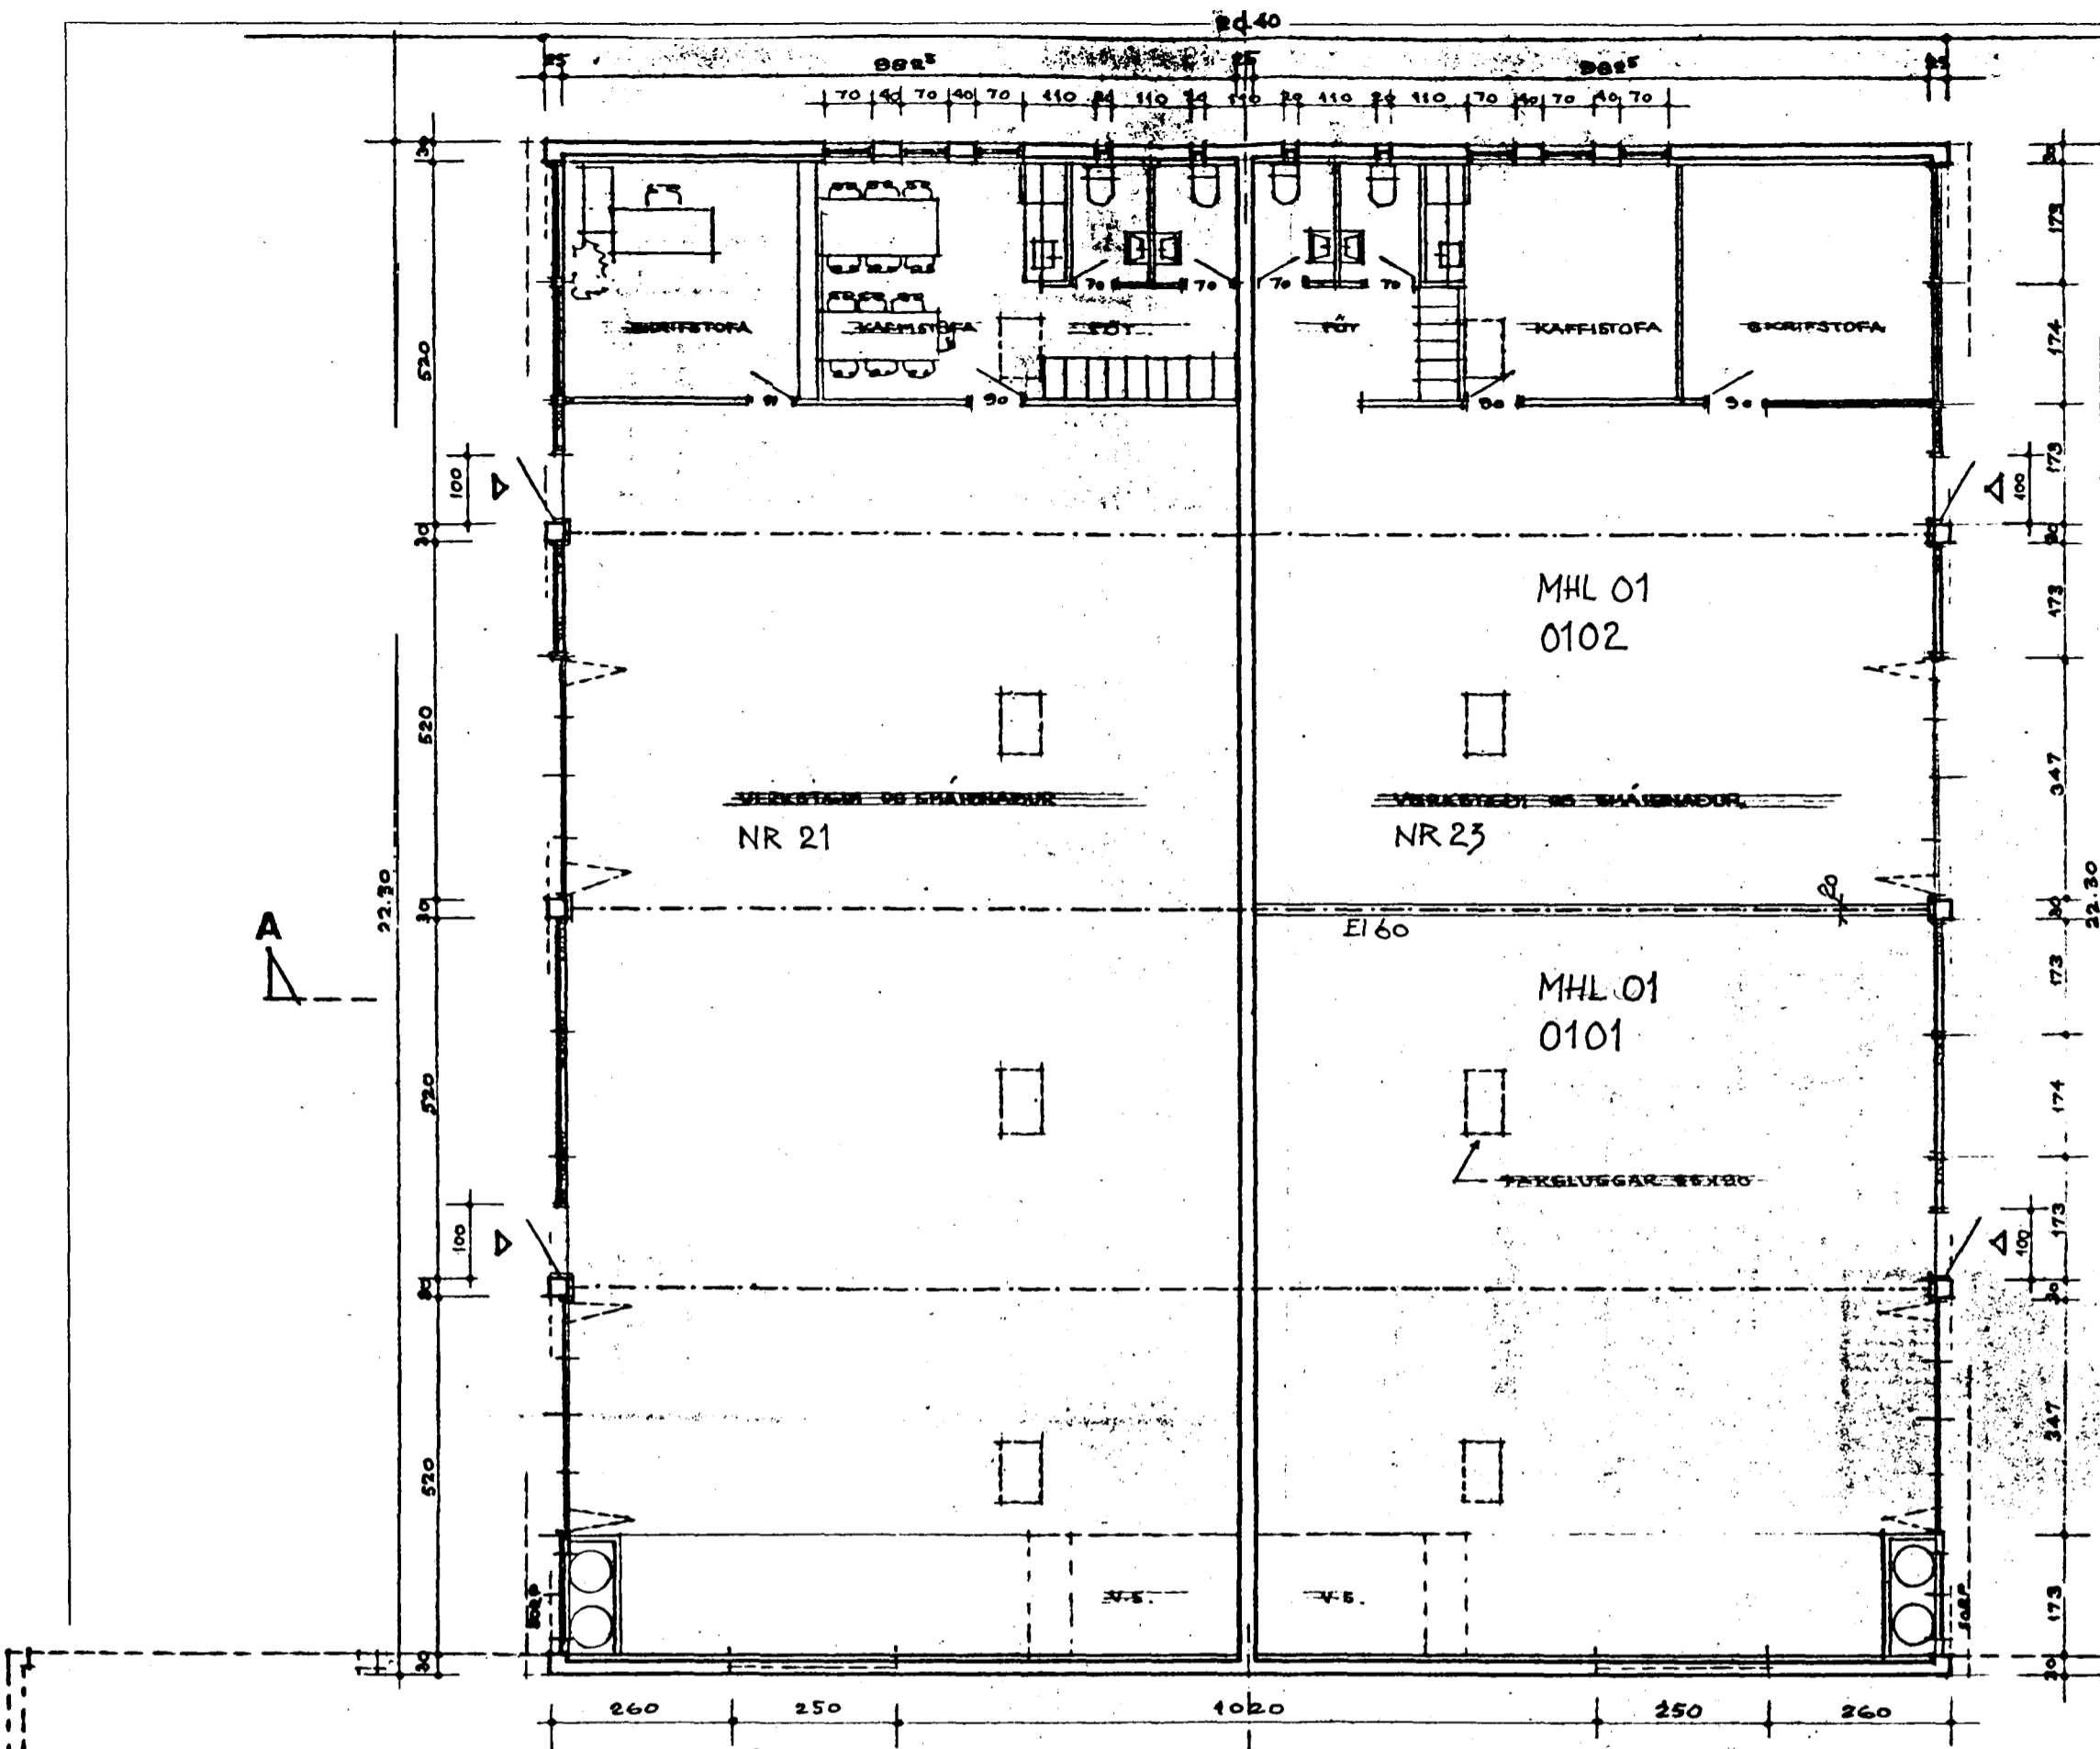

Skráningartafli: Flatahraun 23, Hafnarfirði		Skrásetjari: Sigurþór Aðalsteinsson															
Landnúmer: 120483		Kennitala: 250144-3939															
Matshlutanúmer: 01		Útgáfa: 4.0															
Uppskipting og lýsing		Dags.: 20.2.2001															
D0	D1	D2	D3	D4	Stærðir		D6	D7	D8	D9	D10a	D10b	D11	D12	D16	D17	
Lokun	Rými hæð-00	Höskun texti	Höfuð-flokkun	Eignar-hald	D5 Brúttó m²	DSM Máláttur m²	Sígeir m²	Op m²	Brúttó m²	Brúttó m² sh < 1,8	Sakarhæð min	Sakarhæð max	Brúttó rúmmál m³	Nettó m²	Birt flatarmál m²	Reknlata skiptarúmmál m³	
		Matshluti			226,4	0,0	0,0	0,0	226,4	0,0			996,3	211,4	226,4	887,880	
		Botn											45,3				
A	0101	1. hæð atvinnuhúsnæði	N	0101	226,4	0,0	0,0	0,0	226,4	0,0			951,0	211,4	226,4	443,940	
A	0102	atvinnuhúsnæði	N	0102	113,2				113,2		3,60	4,80	475,5	105,7	113,2	443,940	
		Alls			226,4								1426,8	428,4	443,2	1776,620	

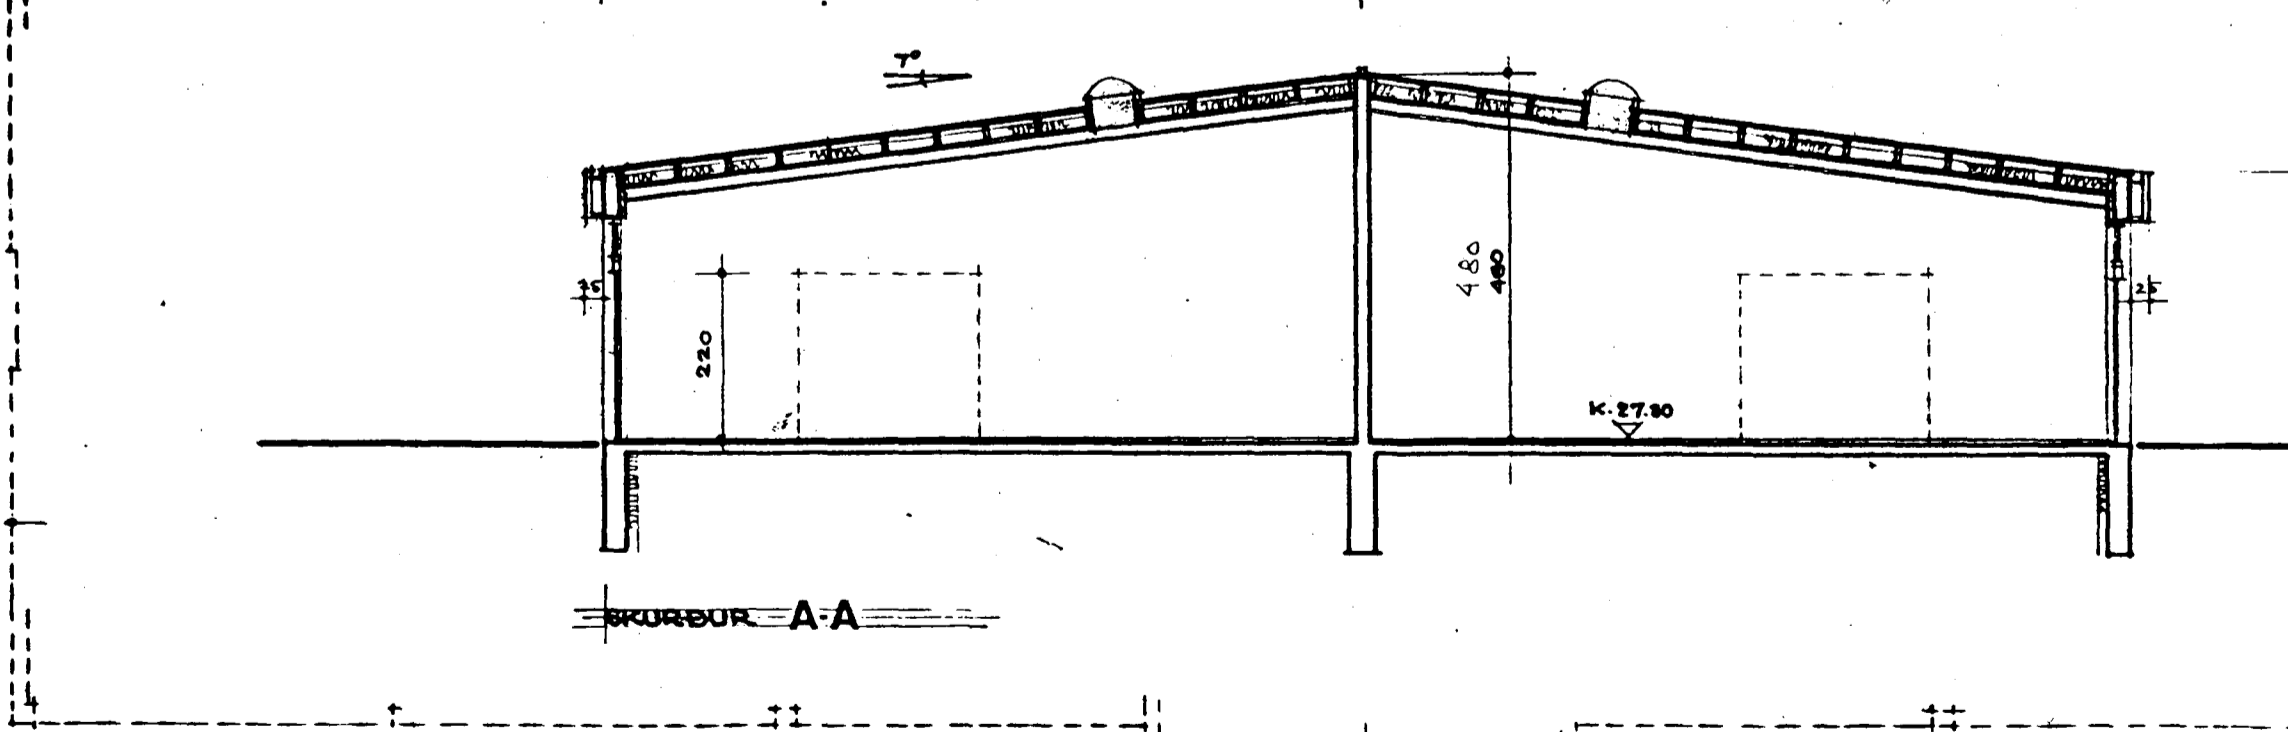

BREYTT:	DAGS:	LÝSING:
BREYTT:	DAGS:	LÝSING:

BR. 18.04.2002: SKRÁNINGARTAFLA MHL 02, HÚSVARÐARÍBÚÐ
 BR. 10.06.2001: SKRÁNINGARTAFLA MHL 02, EIGNARHALD
 BR. 20.02.2001: SKRÁNINGARTAFLA

Upphafleg teikning af Flatahrauni 21-23 er eftir Guðmund Kr. Kristinsson og Ferdinand Alfreðsson dags. 1. janúar 1988, breytt í des. 1988, samþ. í byggingarnefnd Hafnarfjarðar 12/01, 1989.

[Handwritten signature]

FLATAHRAUN 23 HAFN BL.003

ÞRÍÐJA HÆÐIN, ARKITEKTAR – SIGURÞÓR AÐALSTEINSSON FAI
 GRUNNMYND VERKSTÆÐISÁLMU MHL 01
 STRANDGÖTU 28 220 HAFNARFIRÐI
 Sími: 555 46 10 Fax: 565 48 31
 KT: 250144-3939
 NETFANG: sl@slanda.is
 HANNAD: GK/FA/SADAGS: 20.02.2001 MKV: 1:100 VERKNR: