
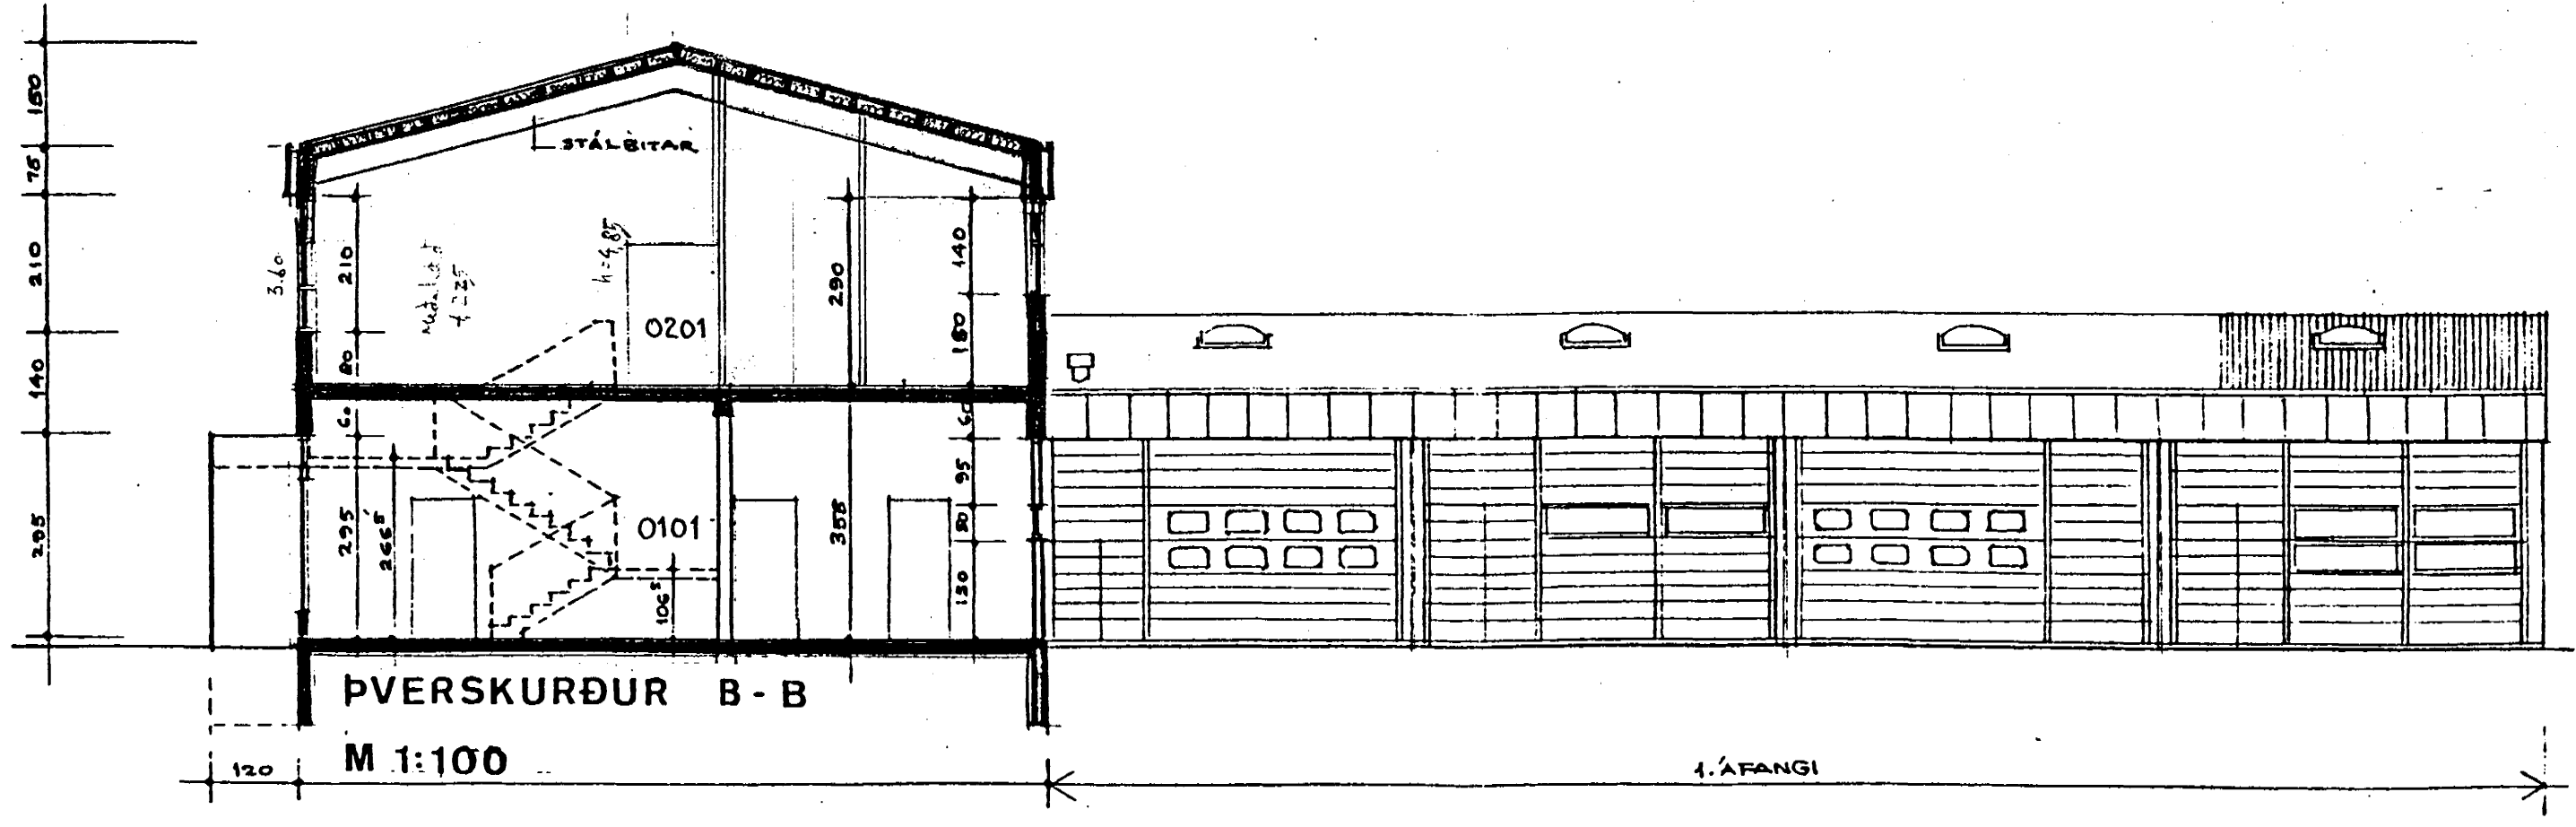


Samþykkt þann
 1. 2001
 Byggingarstjórnir Hafnarfirði
 Erlingur Magnússon

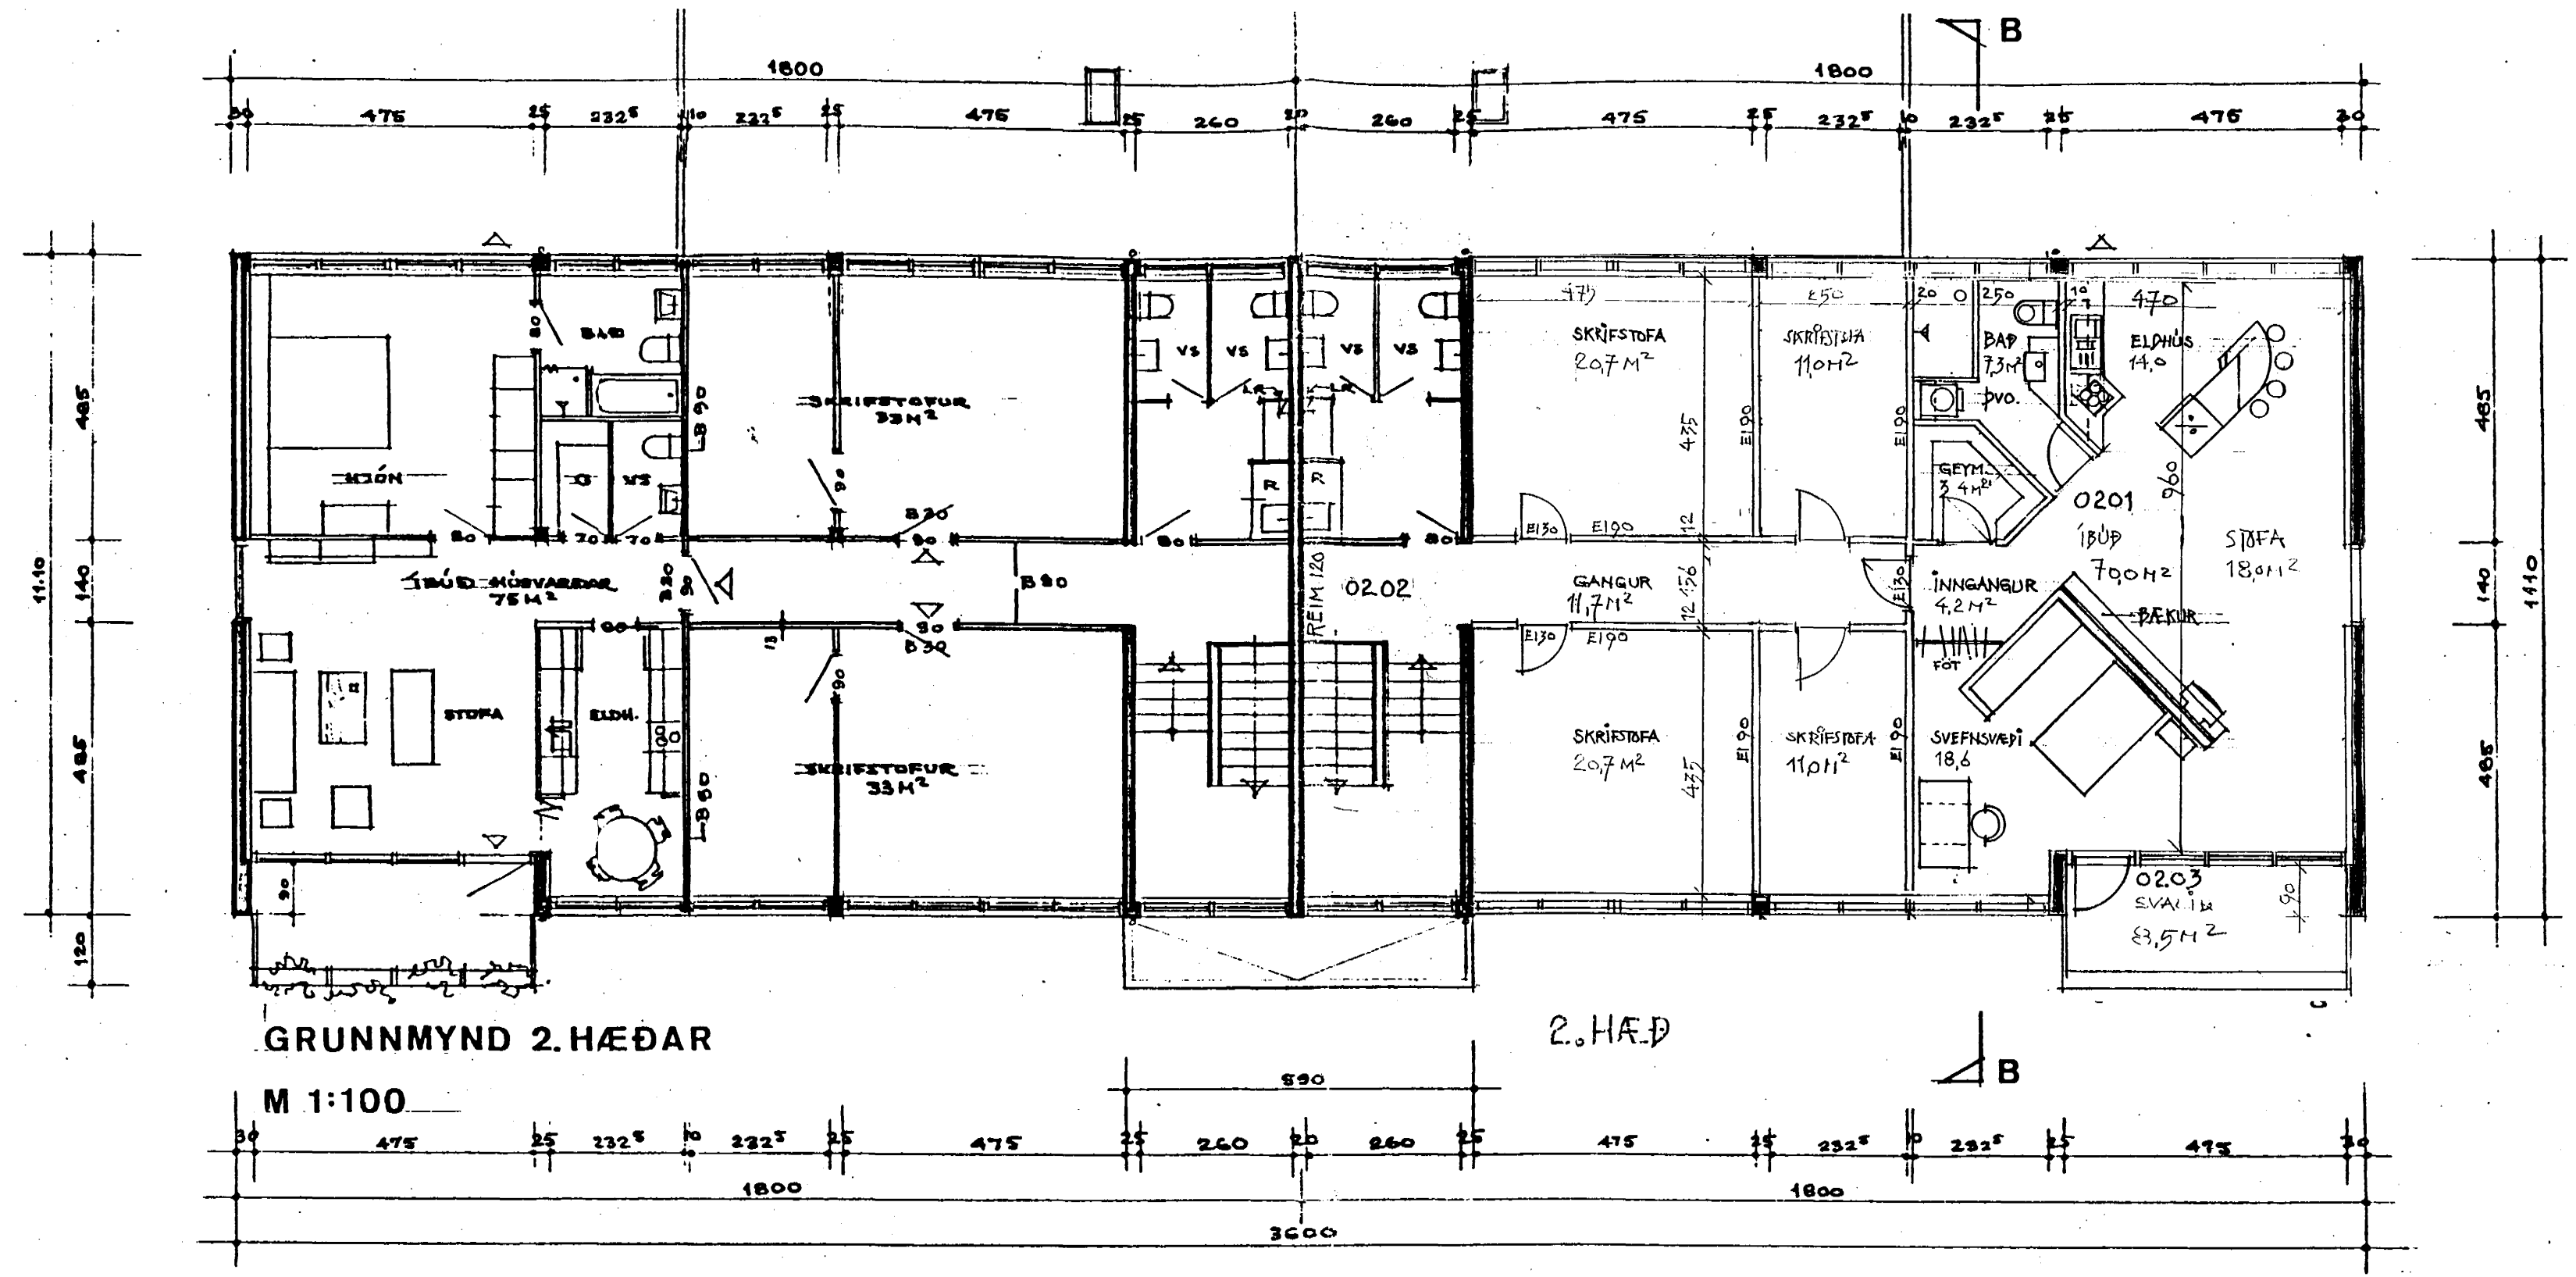


BR. 10.06.2001 SKRÁNINGARTAFLA MHL 02, EIGNARHALD
 BR. 20.02.2001 SKRÁNINGARTAFLA

Upphafleg teikning af Flatahraun 21-23 er eftir Guðmund Kr. Kristinsson og Ferdinand Alfreðsson dags. 1. janúar 1988, breytt 1. des. 1988, samþ. 1 byggingarnefnd Hafnarfjarðar 12.01.1989.

Sigurður Adalsteinsson
 FLATAHRAUN 23, HAFNARFIRÐI 001

BREYTT: _____ DAGS: _____ LÝSING: _____

 ÞRÍÐJA HÆÐIN, ARKITEKTAR – SIGURÐÓR AÐALSTEINSSON FAI
 MHL 02
 GRUNNMYND, SKRIFST. ÍBÚÐ
 STRANDGÖTU 28 220 HAFNARFIRÐI
 Sími: 555 46 10 FAX: 565 48 31
 KT: 250144-3939
 NETFANG: al@landia.is
 HANNAÐ: SA TEIKNAD: SA DAGS: 2002.2001 MKV: 1:100 VERKNR: 1-1