



Samþykkt bann
 1. des. 1988
 Byggingarnefnd Hafnarfjarðar
 Erlendur Bjarnarsson

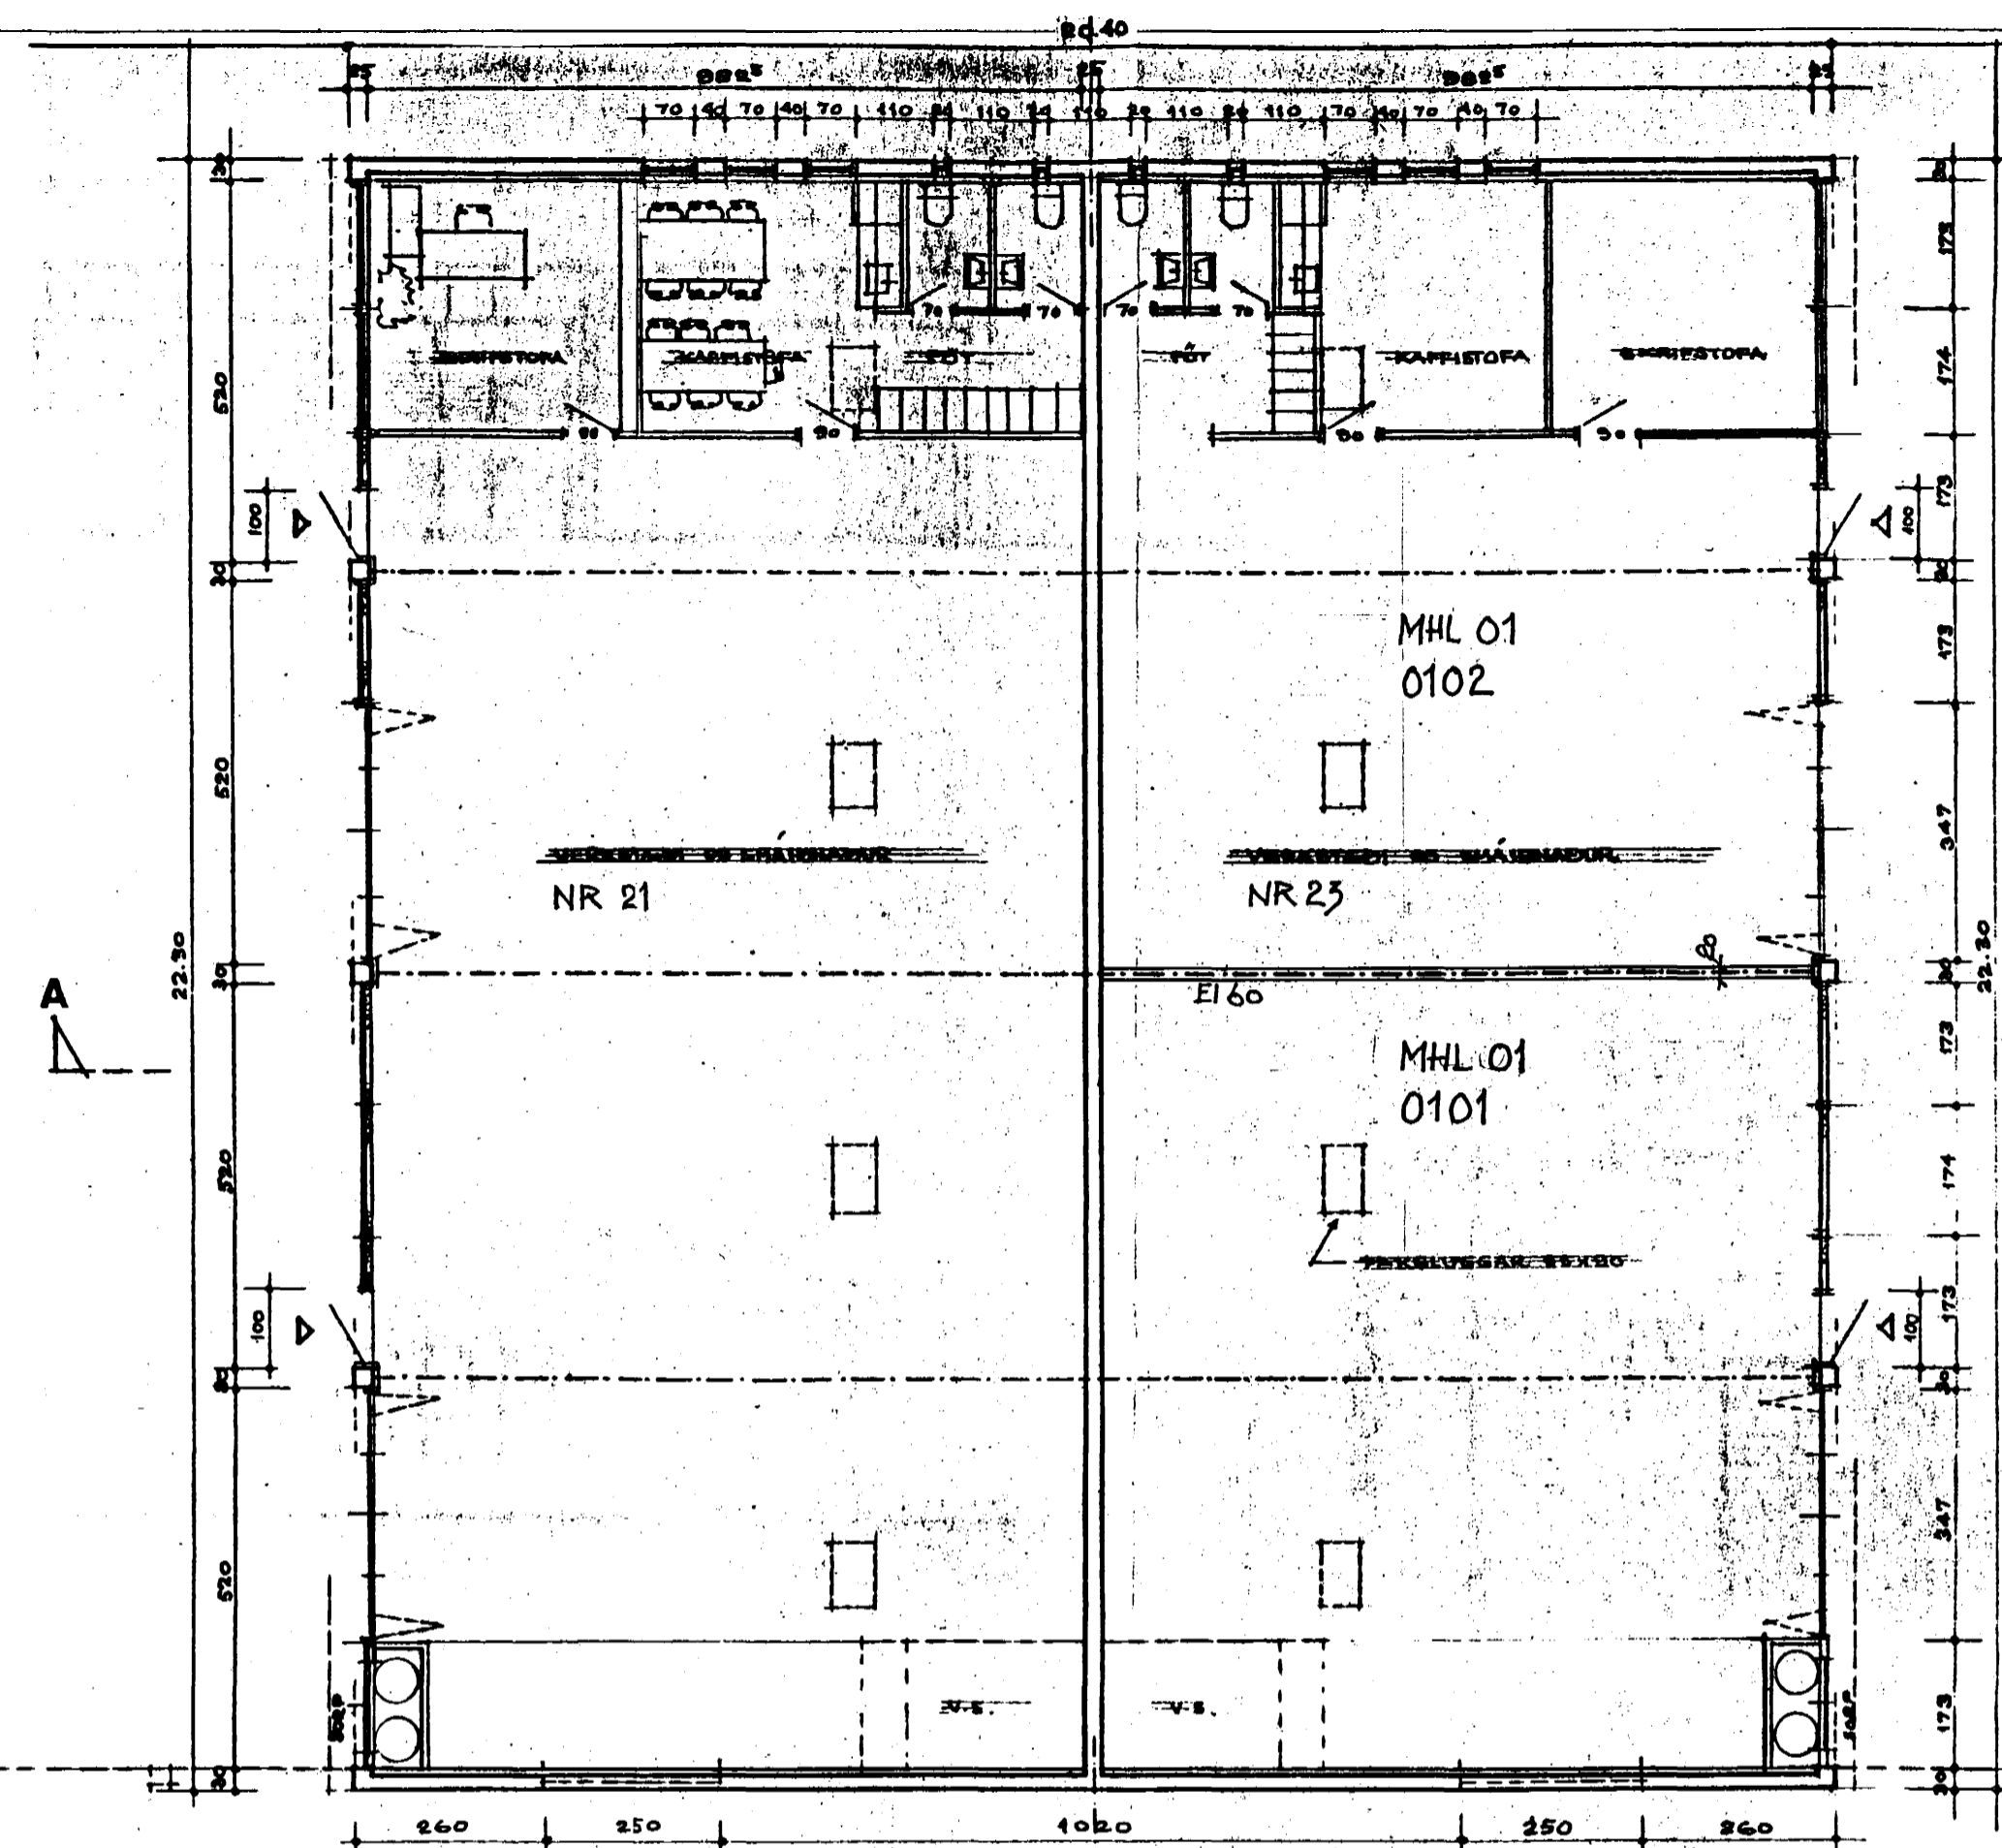

Skráningartafa: Flatahraun 23, Hafnarfjörður				Skrásetjari: Sigurbjör Aðalsteinsson													
Landnúmer: 120483				Kennitala: 250144-3939													
Matahlutanúmer: 01				Útgáfa: 4.0		Dags.: 20.2.2001											
Uppskipting og lýsing				Stærðir													
D0	D1	D2	D3	D4	D5	D5M	D6	D7	D8	D9	D10a	D10b	D11	D12	D16	D17	
Lökun	Rými hæð-röð	Nöfnun texti	Höfuð-tekun	Eignar-hald	Botnfl. m²	Millifl. m²	Sígar m²	Op m²	Brúðfl. m²	Brúðfl. sh < 1,8	Salarhæð mín	Salarhæð max	Brúð rúmhl. m³	Netfl. m²	Birt flatarmál m²	Reiknitala skiptarúmmál	Skiptarúmmál m³
Matahluti					226,4	0,0	0,0	0,0	226,4	0,0			996,3	211,4	226,4		887,880
Botn													45,3				
01 1. hæð					226,4	0,0	0,0	0,0	226,4	0,0			951,0	211,4	226,4		
A	0101	atvinnuhúsnæði	N	0101	113,2				113,2		3,60	4,80	475,5	105,7	113,2	4,20	443,940
A	0102	atvinnuhúsnæði	N	0102	113,2				113,2		3,60	4,80	475,5	105,7	113,2	4,20	443,940
Athugasemdir																	
Samsæmningur summa																	
Eignarhald																	
Eignar-hald		Nöfnun texti	Birt flatarmál m²	Skiptarúmmál													
				Sérleg m²	Sérleg og samsæmning m²												
0101		atvinnuhúsnæði	113,2	443,940	443,940												
0102		atvinnuhúsnæði	113,2	443,940	443,940												
Allt			226,4	887,880	887,880												

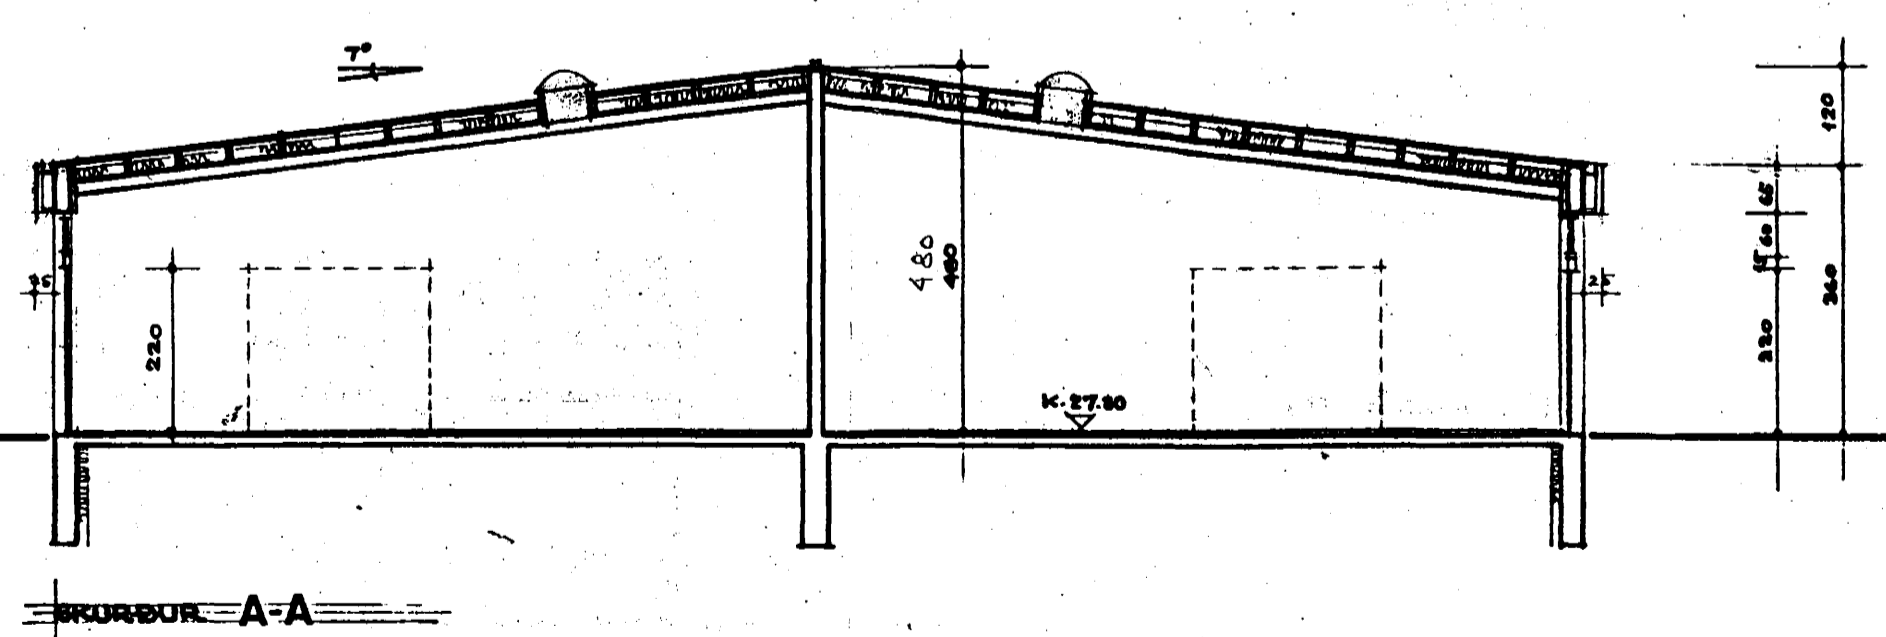

BR. 10.06.2001 SKRÁNINGARTAFLA MHL 02, EIGNARHALD
 BR. 20.02.2001: SKRÁNINGARTAFLA
 Upphafleg teikning af Flatahrauni 21-23 er eftir Guðmund Kr. Kristinsson og Ferdinand Alfreðsson dags. 1. janúar 1988, breytt 1. des. 1988, samþ. í byggingarnefnd Hafnarfjarðar 12.01.1989.
Sigurbjör Aðalsteinsson
 FLATAHRAUN 23 HAFN BL.003

BREYTT:	DAGS:	LÝSING:

ÞRÍÐJA HÆÐIN, ARKITEKTAR - SIGURBJÖR AÐALSTEINSSON FAI
 GRUNNMYND VERKSTÆÐISÁLMU
 MHL 01
 STRANDGÖTU 28 220 HAFNARFJÖRÐUR
 Sími: 555 46 10 FAX: 565 48 31
 KT: 250144-3939
 NETFANG: sl@slondio.is
 HANNAÐ: GKR/FÆIKNAD: GKR/FA/SA DACS: 20.02.2001 MKV: 1:100 VERKNR: