


FLATAHRAUN 25 HAFNARFIRÐI.


2370-0250-01

F. P. Hwangi
Samþykkt á fundi bygginga-
nefndar þ. 24. 4. 1985
BYGGINGAFULLTRÚINN
Í HAFNARFIRÐI

Áskilið er samþykki
teiknaábyrgðs Hafnarfjarðar Áskilið er samþykki
Brúnamálastofnunar Ríkisins

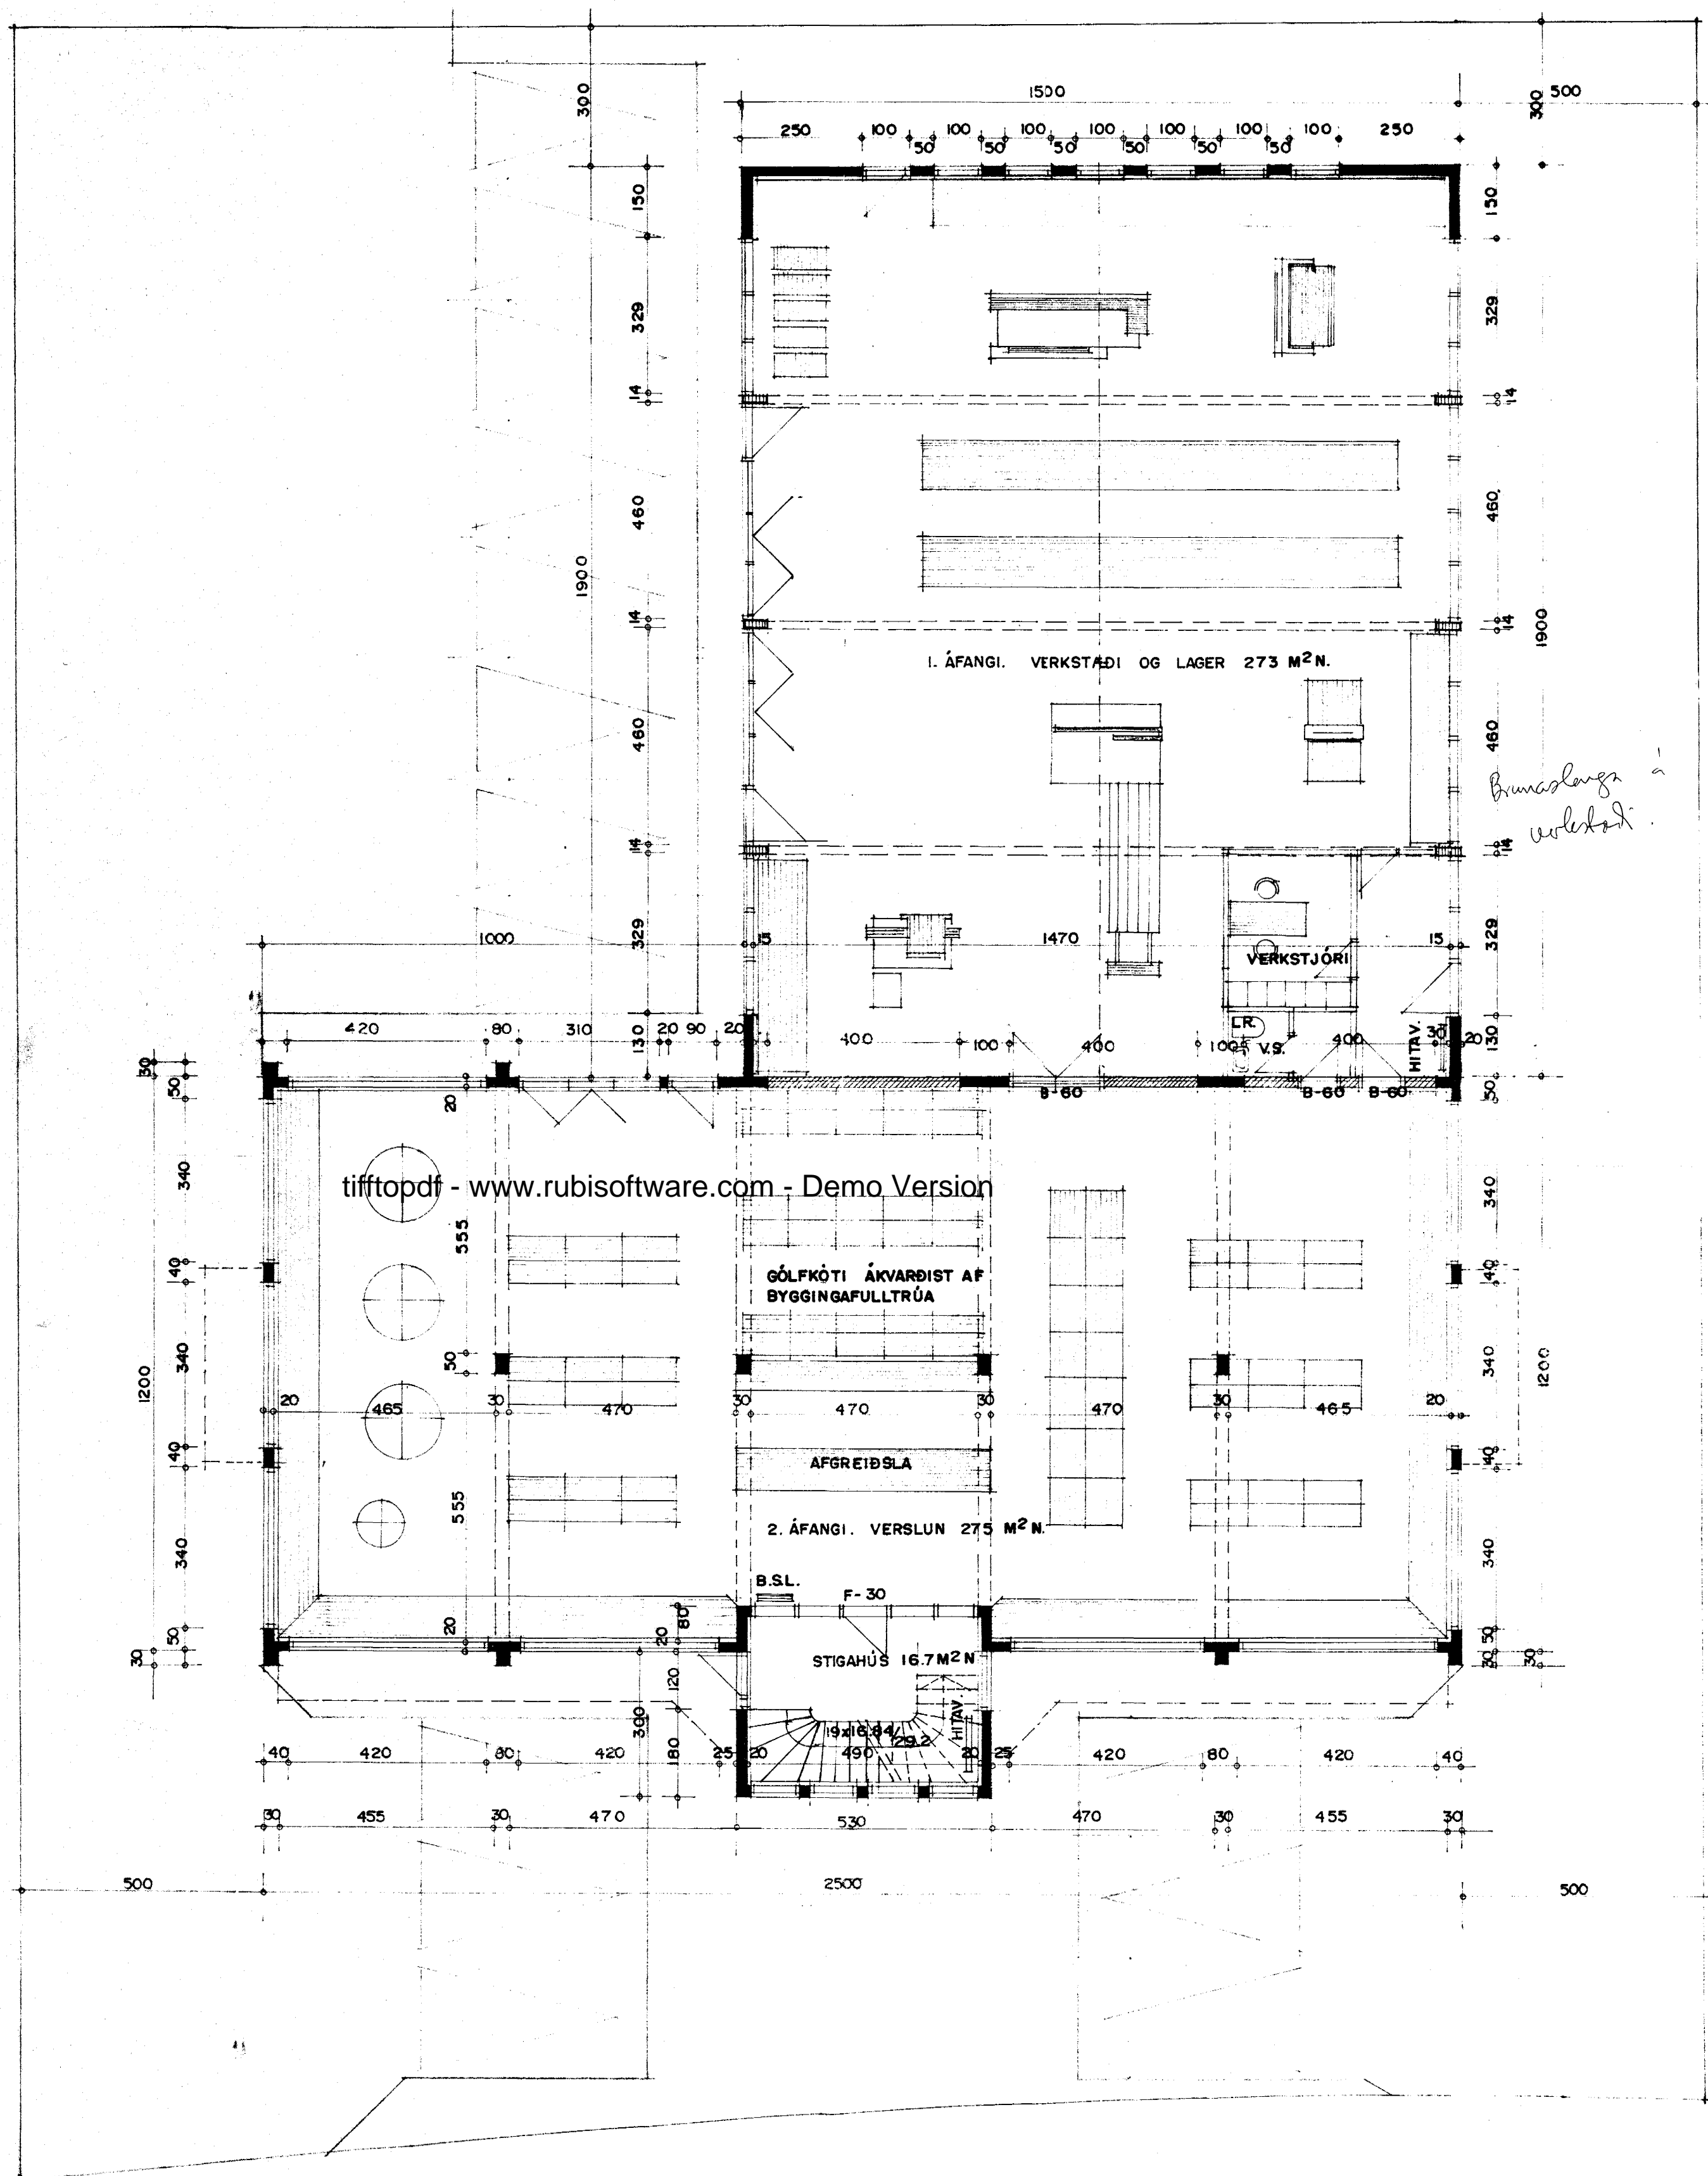

GRUNNMYND 1. HÆÐ. M. 1:100

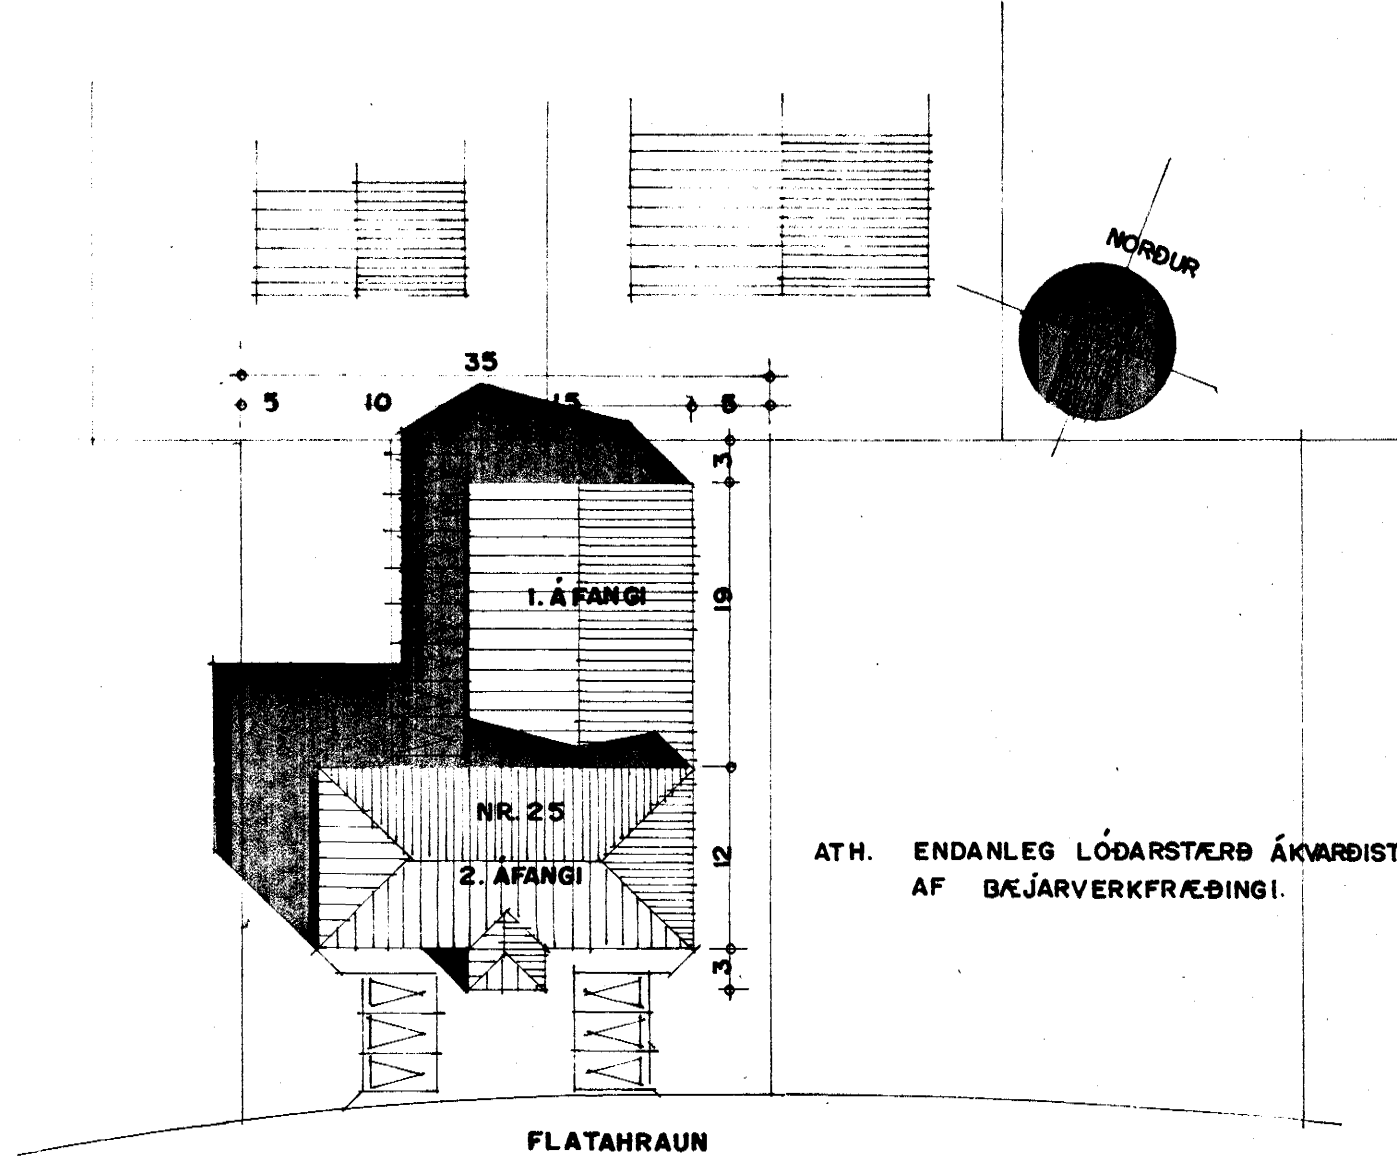


FLATAHRAUN
AFSTÖÐUMYND M. 1:500

SKÝRINGAR:

1. ÁFANGI VERKSTÆÐI / LAGER.
UNDIRSTÖÐUR OG BOTNPLATA STAÐSTEYPT Á HRAUNFYLLINGU.
ÚTVEGGIR: GAFLAR, STAÐSTEYPTIR, 20 SM. 7SM EINANGRUN, 2 SM. MÚRHÚÐ LANGHLÍBAR, 50x150 MM
TIMBURGRIND, BÁRUJARN, TRÉTEX, 100 MM STEINULL, 16 MM SPÓNARPLÖTUR.
ÞAK: BURÐARBITAR ÚR LÍMTRÉ, TIMBURÁSAR, HEILKLÆTT 1X6", ÞAKPAPPI, BÁRUJARN, 15 SM. STEINULL
LOFTAKLÆÐNING 16 MM. SPÓNARPLÖTUR. K.GILDI SAMKV. Í.S.T. 66.
2. ÁFANGI VERSLUN / SKRIFSTOFA / HÓSVARBARÍBÚÐ.
UNDIRSTÖÐUR OG BOTNPLATA STAÐSTEYPT Á HRAUNFYLLINGU.
ÚTVEGGIR STAÐSTEYPTIR 20 SM, 7 SM EINANGRUN, 2 SM. MÚRHÚÐ. GÓLF OG LOFTPLATA STAÐSTEYPT,
VELSLÍPAB.
ÞAK: STOLADAR SPERRUR, HEILKL. 1X6", ÞAKPAPPI, BÁRUJARN, EINANGRUN 15 SM. STEINULL.
K-GILDI SAMKV. Í.S.T. 66.

ELDVARNIR: FRAGANGUR OG VINNA VÍÐ ELDV. VEGGI OG ÞÓK SKAL VERA Í SAMRÁMI VÍÐ REGLUGERDIR (ÞÓK: B-60)
GLER Í F-30 HURÐUM OG GLUGGUM SKAL VERA SAMÞYKKT AF BRUNAMÁLASTOFNUN RÍKISINS
STAÐSETNING ELDVARNABÚNADAR SKAL VERA SAMKV. FYRIRMÆLLUM SLÖKKVILÐISSTJÓRA
REYKRÆSTING 1. ÁFANGA: 2. STK. ÞAKKÚPLAR (1.2 x 1.2) = 2,88 M² = 1.2% AF GÓLF FL.
B.S.L. = 25 M BRUNASLANGA.
B-30, B-60 & F-30 ERU ELDVARNA- HURÐIR OG VEGGIR.
LR = LOFTRÆSTING.

	STÆRDIR.	M ²	M ³
1. ÁFANGI		285-	1354-
2. ÁFANGI	1. HÆÐ	315,9	1011-
	2. HÆÐ	315,9	948-
	ÞAK.		337-
2.ÁFANGI =		631,8 M ²	2296-M ³
I. & 2. ÁFANGI SAMTALS:		916,8 M ²	≈ 3650 M ³

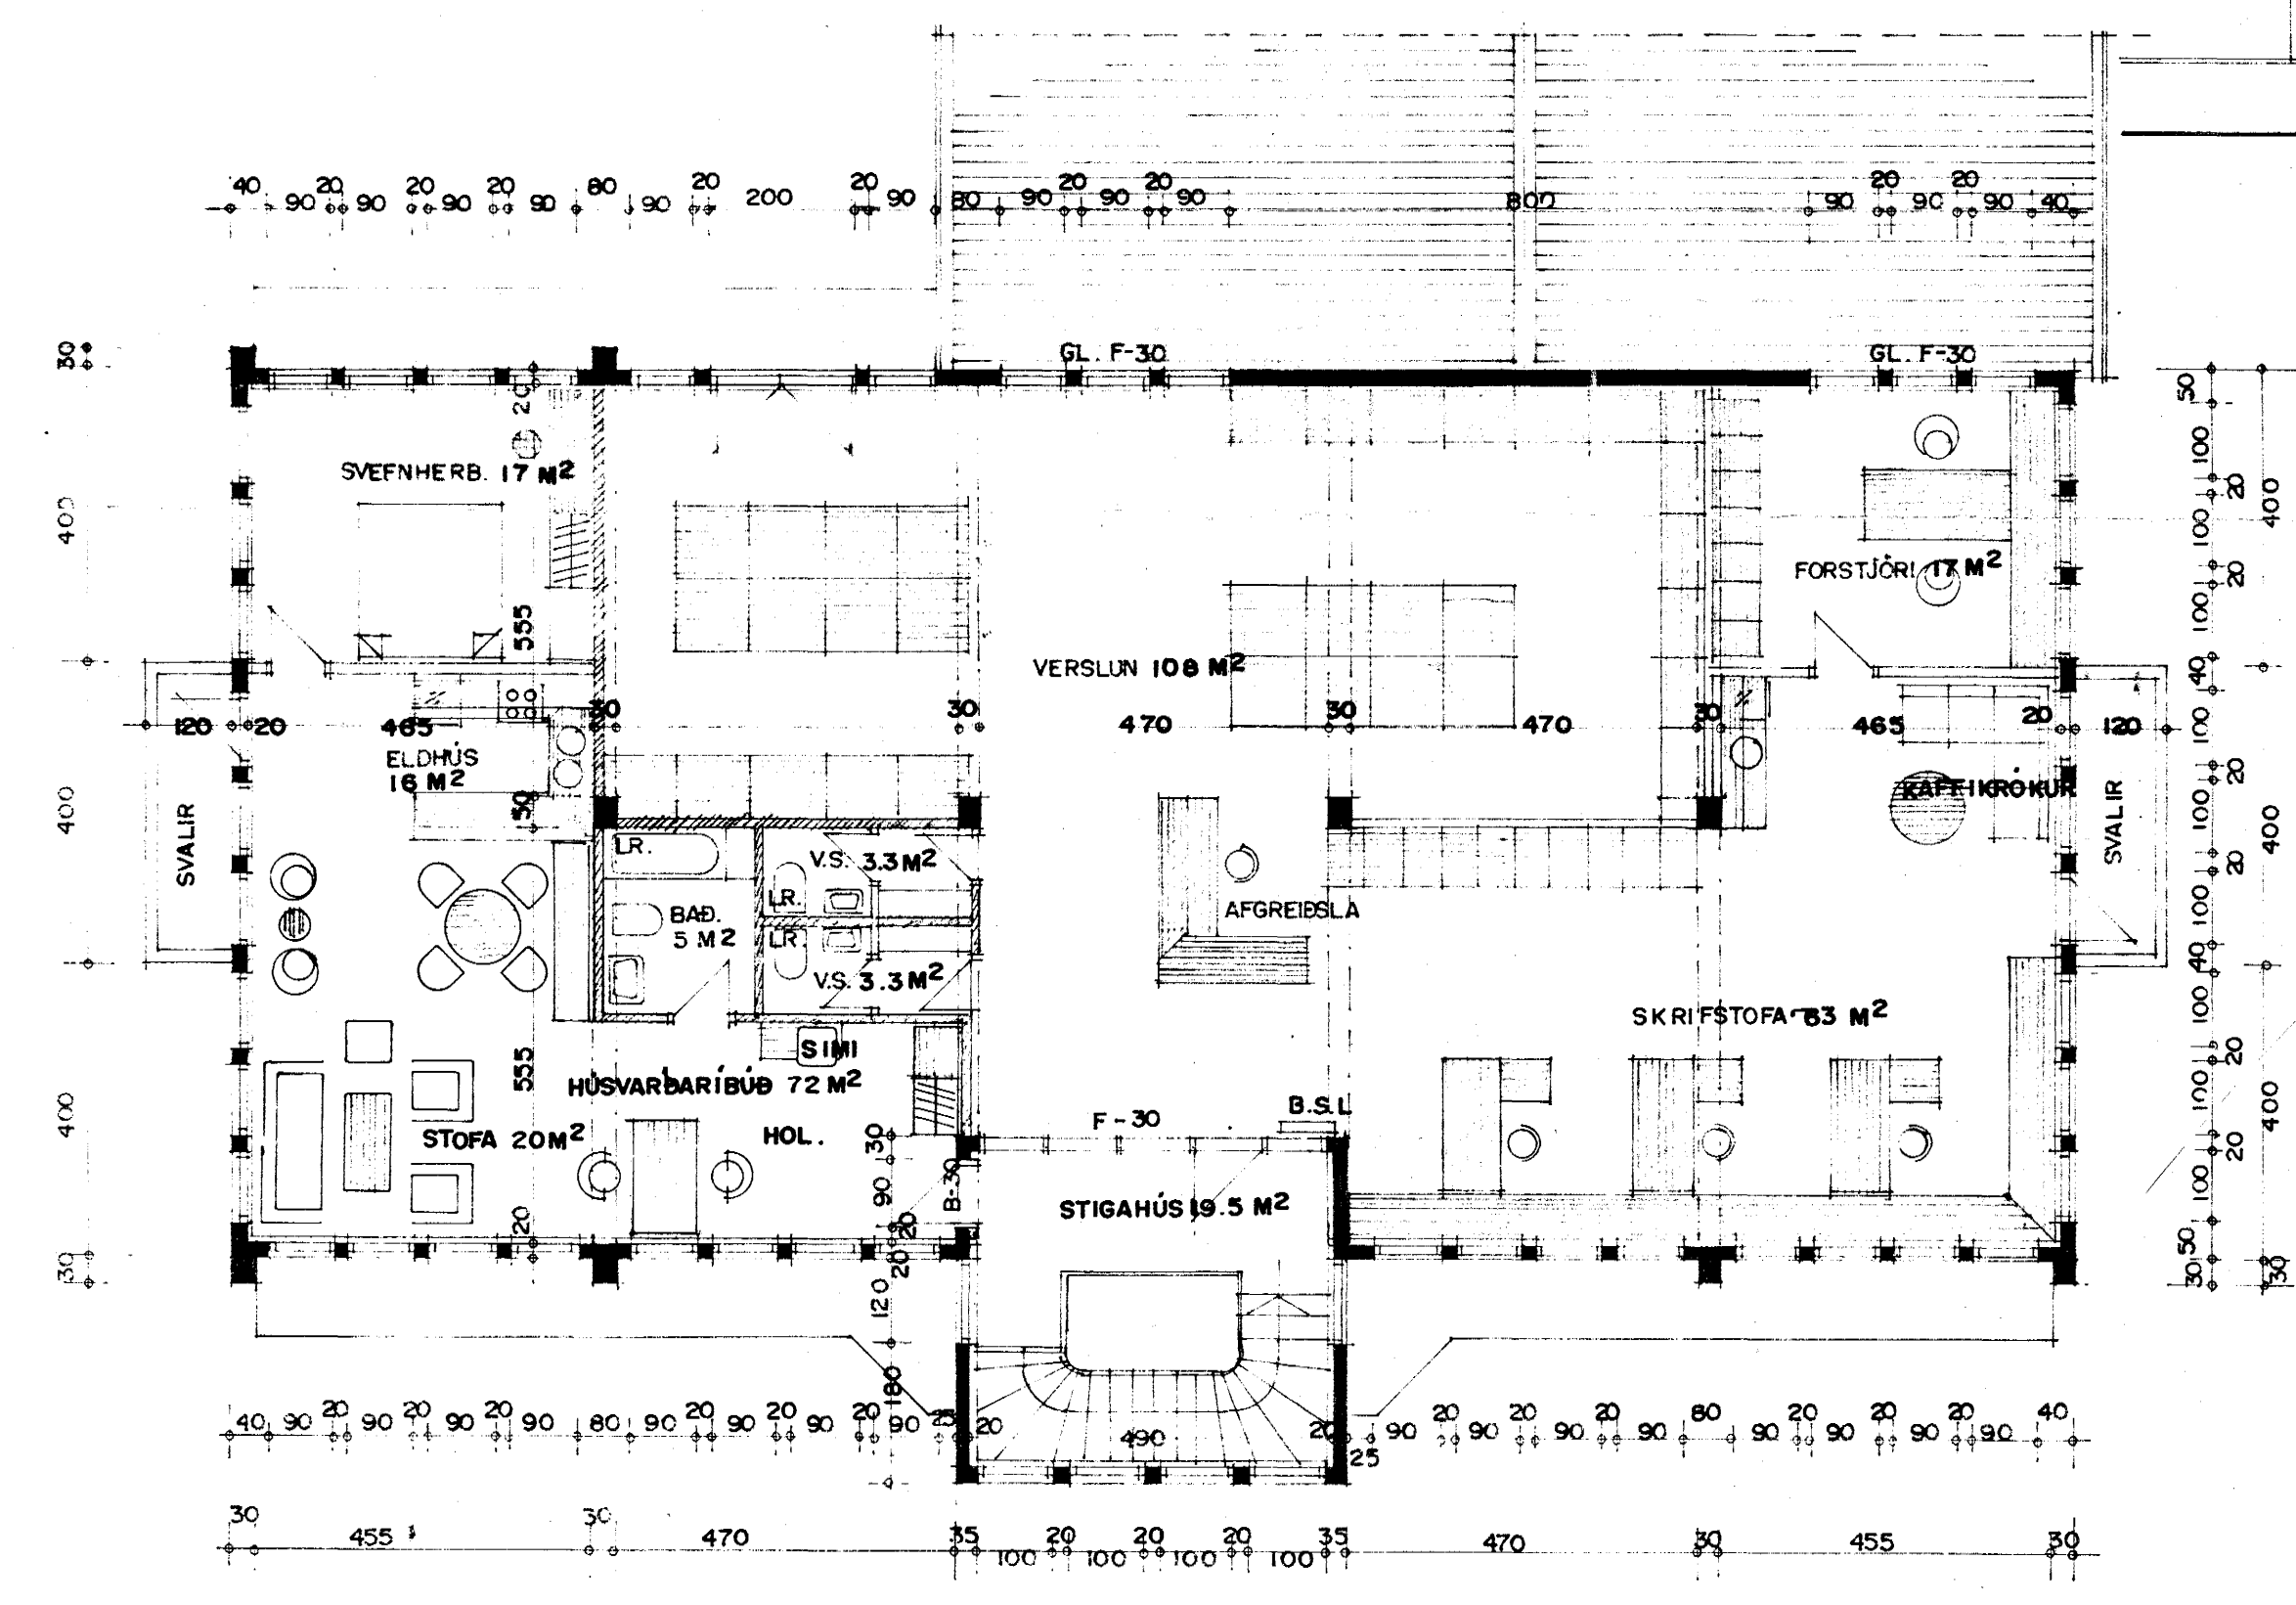

GRUNNMYND 2. HÆÐ. M. 1:100

SAMÞYKKT 18/4 19 85
SBR. BRÉF DAGS. 19

BRUNAMÁLASTOFNUN RÍKISINS
Sigurður Þorvarðarson

SIGURÐUR ÞORVARÐARSON BYGGINGAFRÆÐINGUR B.F.Í.
STRANDGÖTU II HAFNARFIRÐI. SÍMI 651510.
TEIKNABÍ MARS 1985. *Sigurður Þorvarðarson*