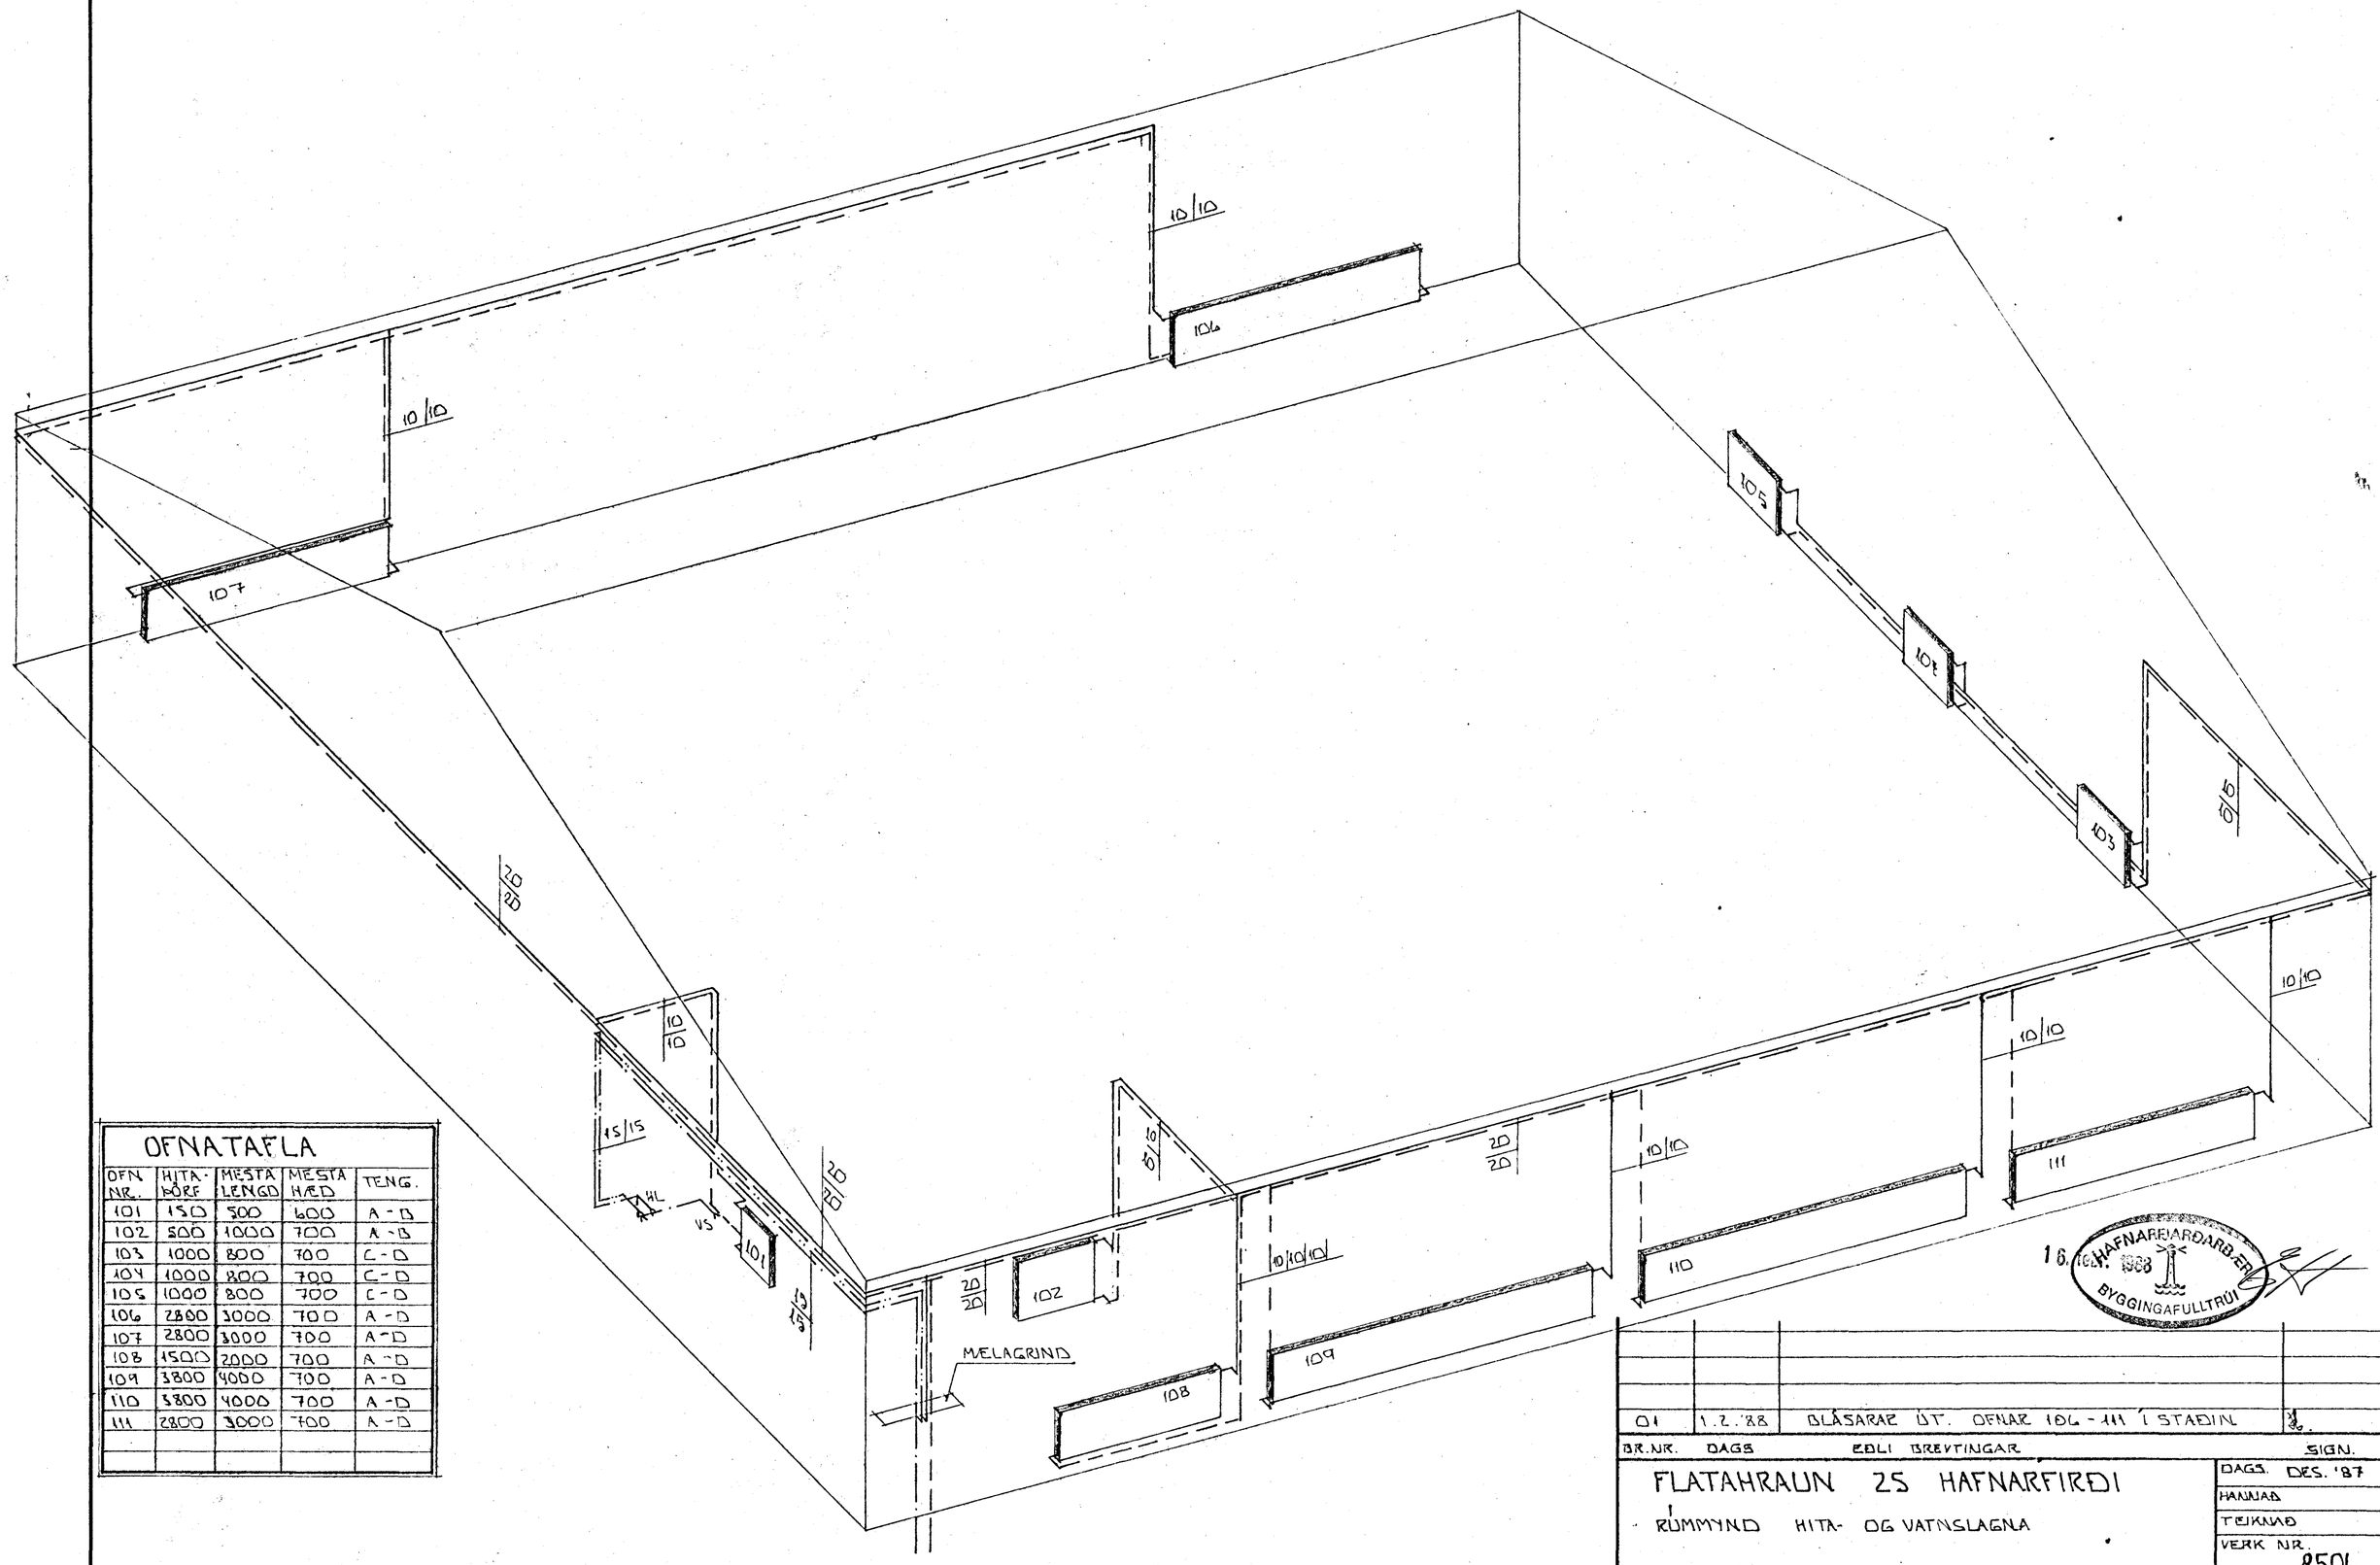

OFNATAFLA

OFN NR.	HITA-ÞÖRF	MESTA LENGD	MESTA HÆÐ	TENG.
102	500	1000	700	A-B
103	1000	800	700	C-D
104	1000	800	700	C-D
105	1000	800	700	C-D
106	2800	3000	700	A-B
107	2800	3000	700	A-B
108	1500	2000	700	A-B
109	3800	4000	700	A-B
110	3800	4000	700	A-B
111	2800	3000	700	A-B

BR.NR.	DAGS	EÐLI BREYTINGAR	SIGN.
01	1.2.'88	BLÁSARAR ÚT. OFNAR 106-111 Í STAÐINN	

FLATAHRAUN 25 HAFNARFIRÐI

RÚMMYND HITA- OG VATNSLAGNA

MÆLIKV. 1:50

DAGS. DES. '87

HANNAÐ

TEIKNAÐ

VERK NR. 8506

BLAÐ NR.

SIGURÐUR ÞORLEIFSSON TÆKNIFRÆÐINGUR F.T.F.I.
STRANDGÖTU 11 HAFNARFIRÐI SÍMI 54751