


GRUNNMYND 1:50

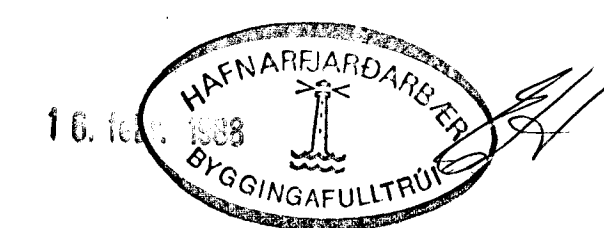

BR. NR.	DAGS	BLASARAR ÚT. OFNAR 106 - 111 Í STAÐIN	SIGN.
FLATAHVALN 25 HAFNARFIRÐI			DAGS APRIL 88
1. AFANGI			HAFNARFJÖRÐUR
HITA-VATNS OG FRÆNNISLAGNIE.			TEIKNAR
MELNIV. 1:50			VERK NR. 8506
SIGURÐUR ÞORLEIFSSON TEKNIFRÆÐINGUR F.T.T.F.I.			BLAD NR.
STRANDGÖTU 11 HAFNARFIRÐI SÍMI 54751			