


RÚMMYND HITALAGNA 1:50

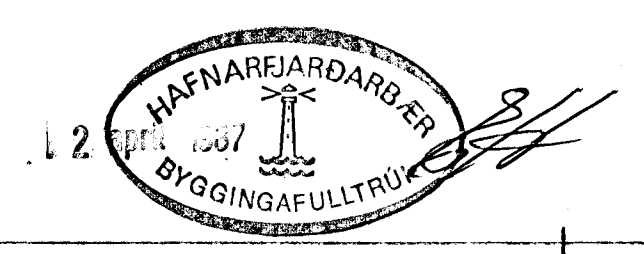

BR. NR.	DAGS	EDLI	BREYTINGAR	SIGN.
	30.3.87		SLASARAR FERJUR	
FLATAHRAUN 27 HAFNARFJEDI				DAGS JAN'87
RÚMMYND HITALAGNA.				HANNA
MÆLIV. 1:50				TEKNAÐ
SIGURÐUR ÞORLEIFSSON TEKNIFRÉÐINGUR F.T.F.I.				VERK NR. 8521
STRANDGÖTU 11 HAFNARFJEDI SÍMI 54151				BLAÐ NR. 2-05