


GRUNNMYND • 1:50
2. HÆÐ

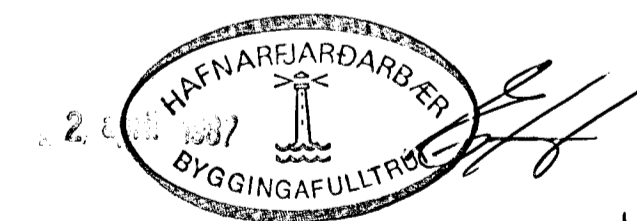

01	30. 3. '87	HANDLAGAR FLUTTAR.	
BR.NR.	DAGS	EDLI BREVTINGAR	SIGN.
FLATAHRAUN 27 HAFNARFJÖRÐI			DAGS. JAN '87.
HITA-VATNS OG FRÁRENNISLAGAUR			HANNAÐ
MELIKV. • 1:50			TEIKNAD <i>ab</i>
SIGURÐUR ÞORLEIFSSON TEKNIFRÆÐINGUR F.T.F.I.			VERK NR. 8521
STRANDGÖTU 11 HAFNARFJÖRÐI SÍMI 54751			BLAÐ NR. 2-04