

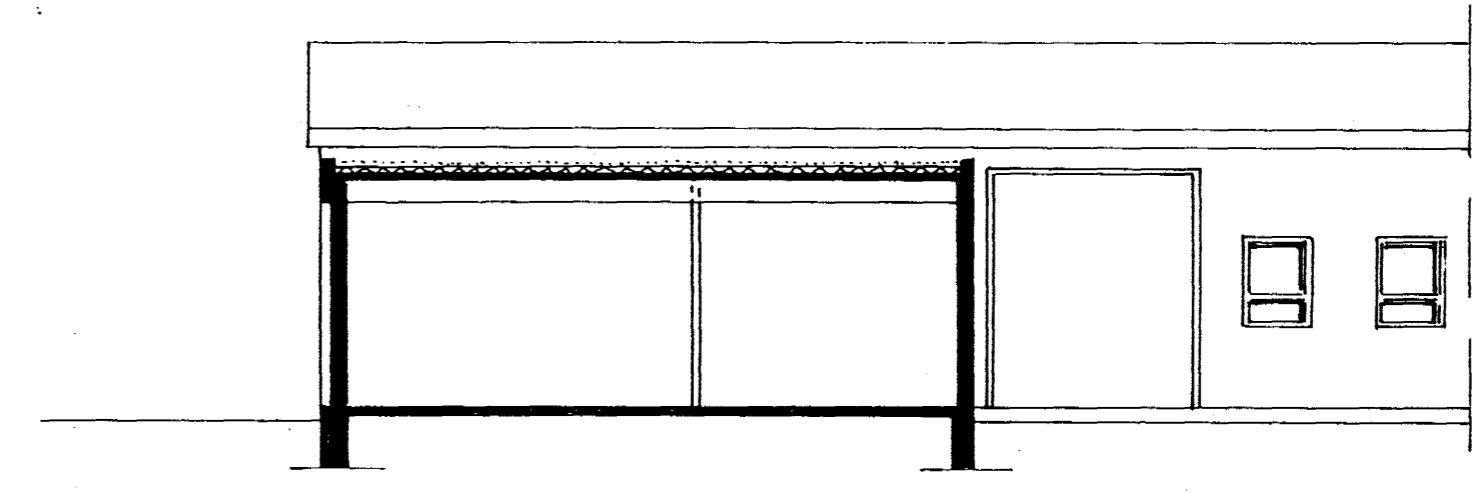
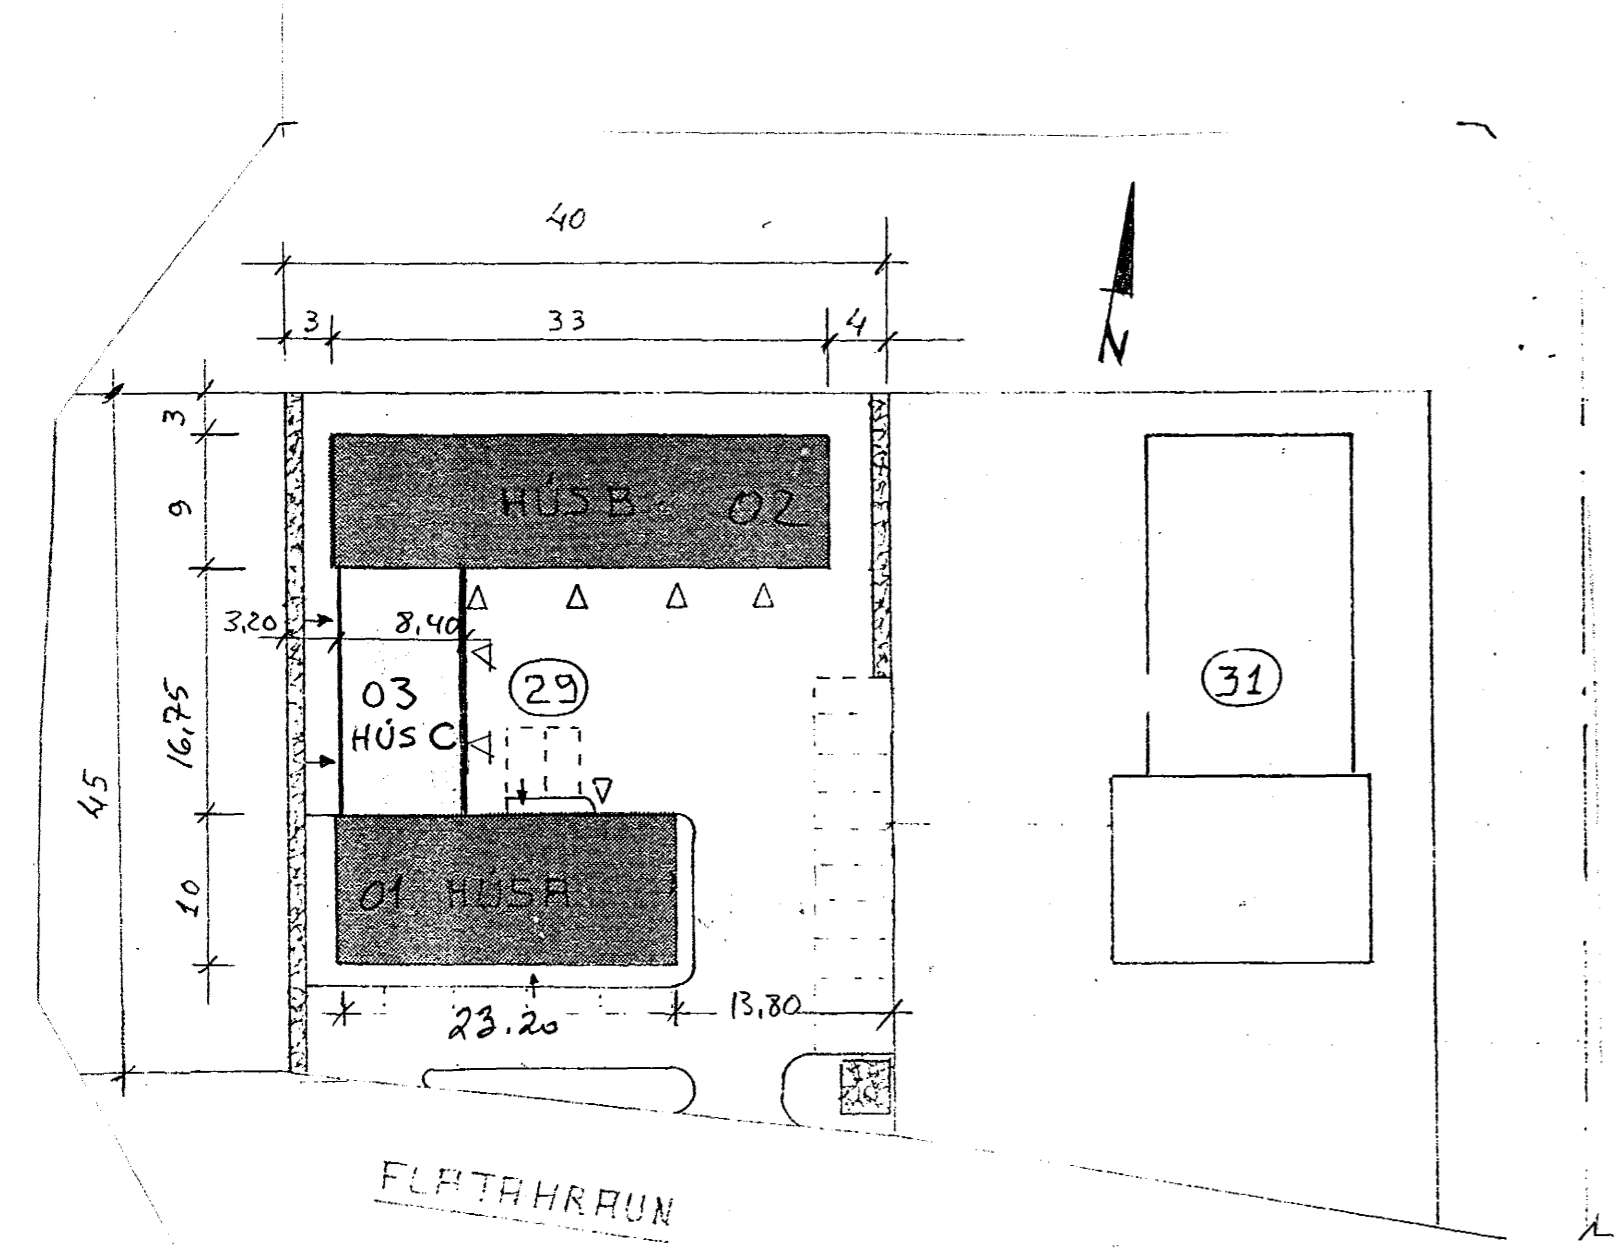


Samþykkt á fundi bygr
nefndar þ. 26. 9. 1995
BYGGINGAFULLTRÚINN
Í HAFNARFIRÐI
Kristján Þóro

snid A-A

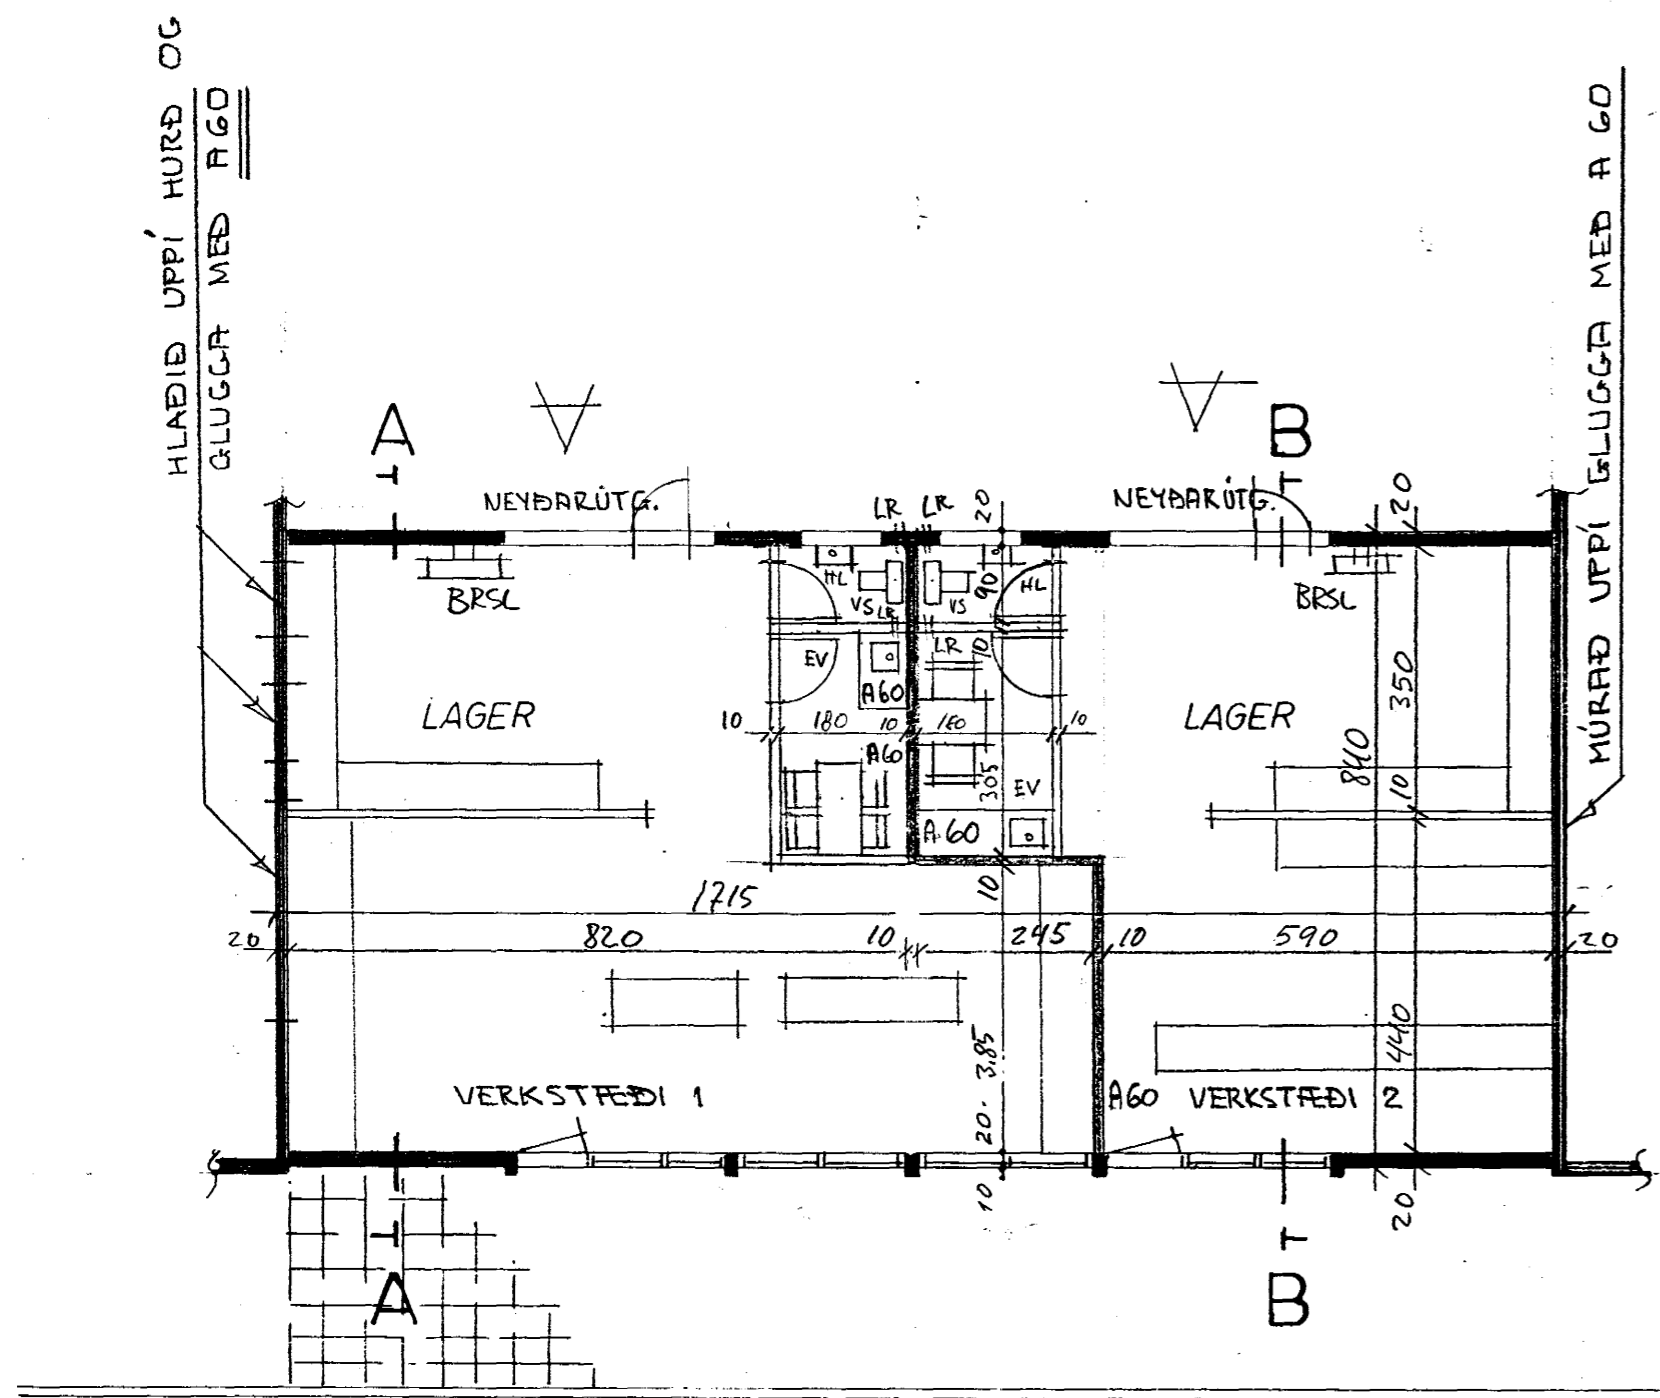

snid B-B

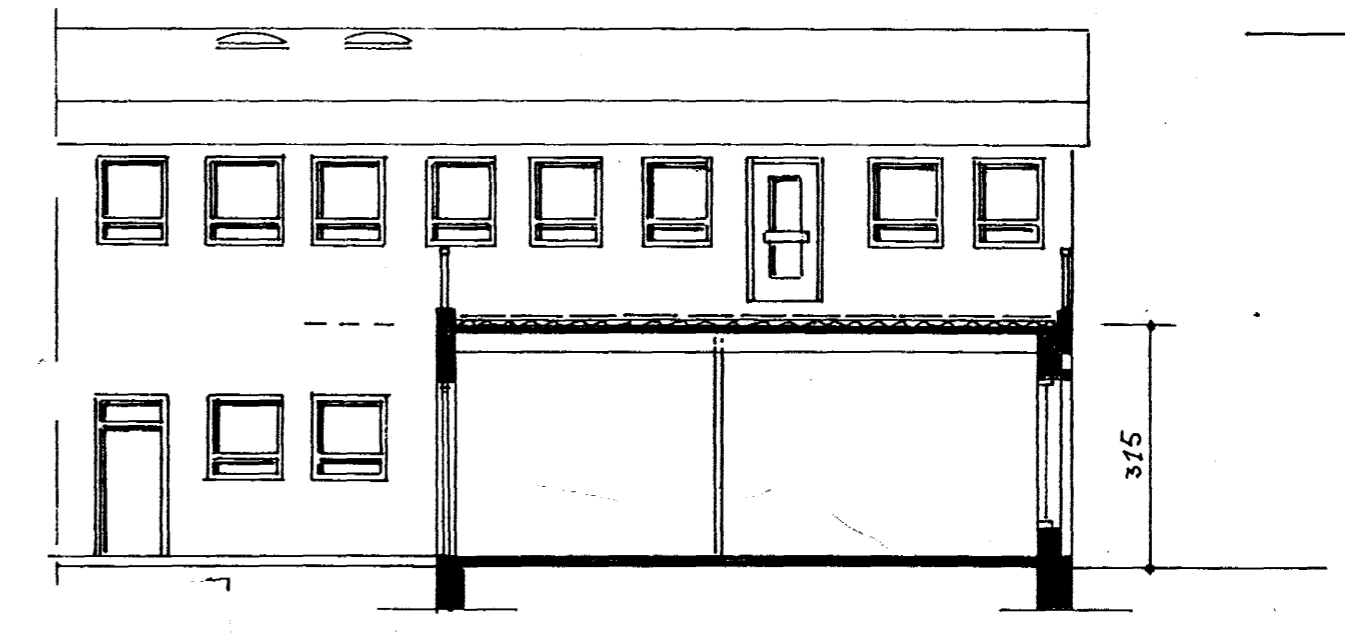

brúttó flatarmál 140,7 MÆLT AÐ VEGGJUM HÚSS A OG B
brúttó rúmmál 443,2

VERKSTÆÐI 1	80,6 M ²	56,6 %
VERKSTÆÐI 2	61,8 M ²	43,4 %
		100 %

BREYTT APRÍL '95 *slalleg*

Hallgrímur Axelsson EYFI

TEKJ NR 95-01	flatahraun 29	Mkv. 1:100
	útlit og snid	Dags. 07.03.85
	MILLIBYGGING 2370-0290-03	Samp.