



GRUNNMÝND 2. HÆÐAR 1:100


tifftopdf - www.rubissoftware.com - Demo Version

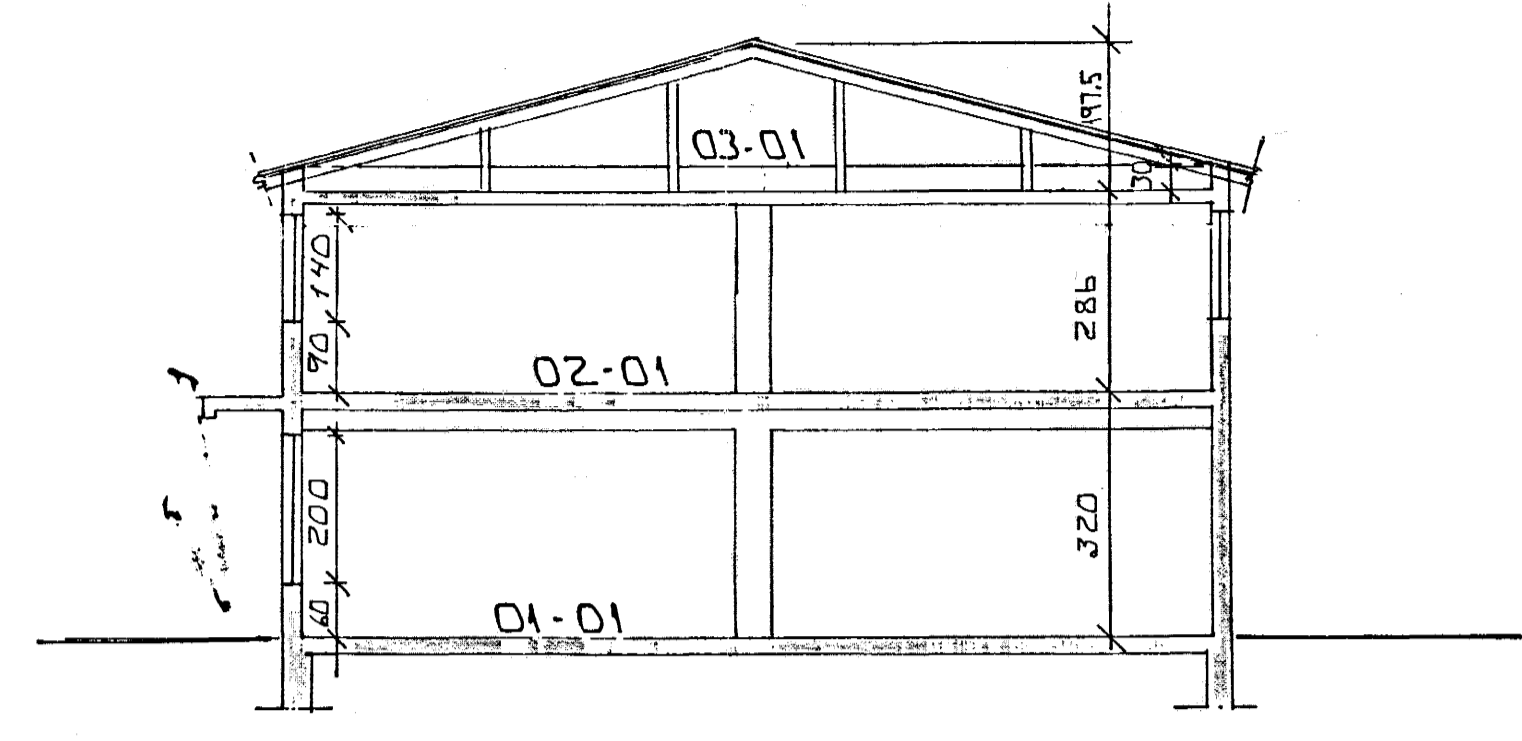

SNID A - A 1:100

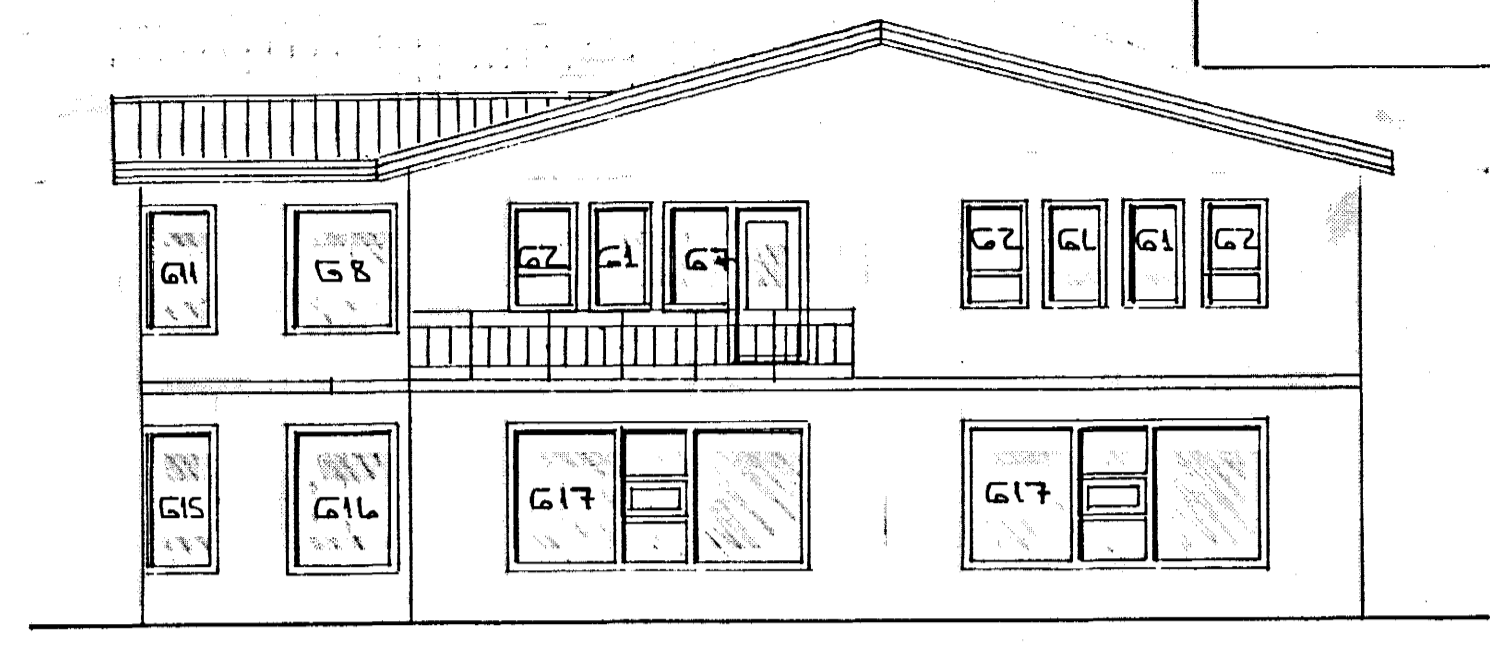


AUSTUR

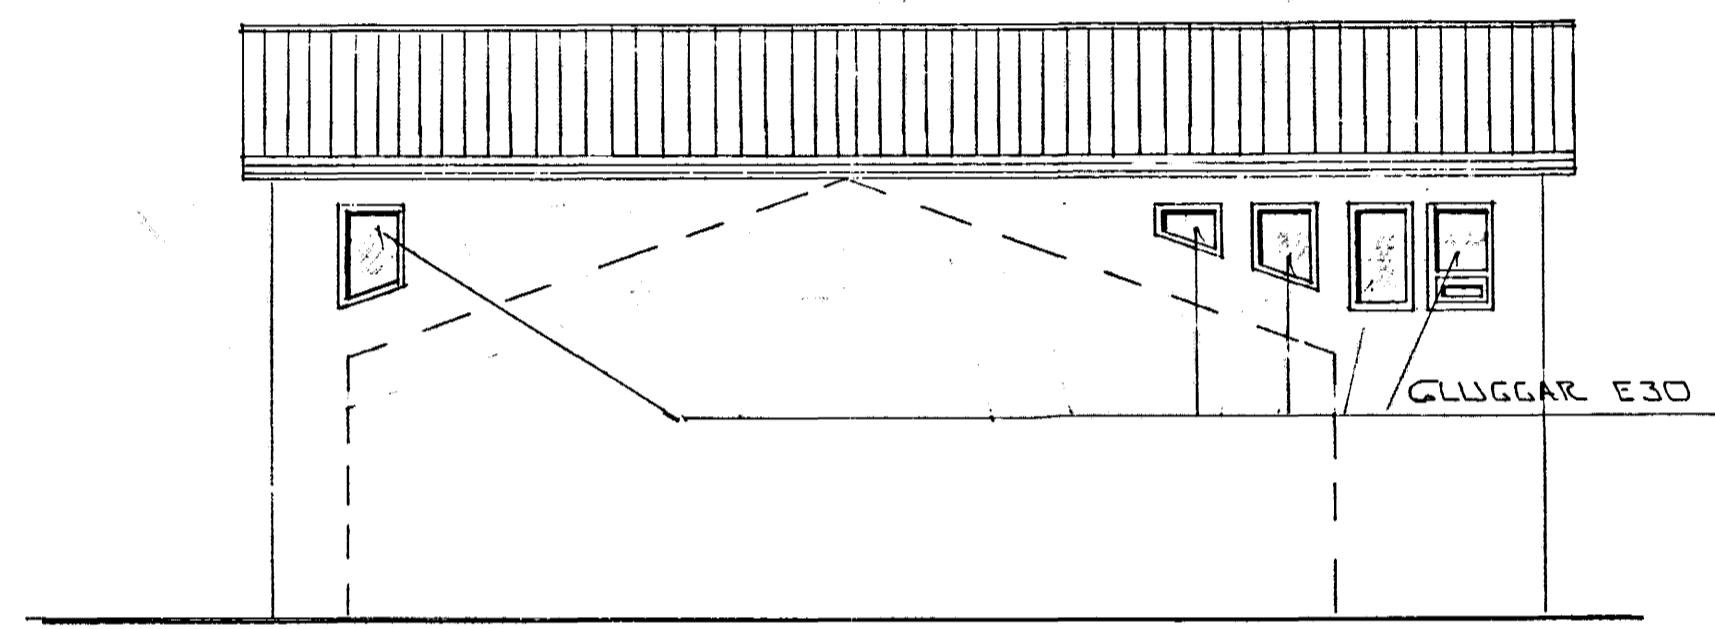


NORÐUR




VESTUR

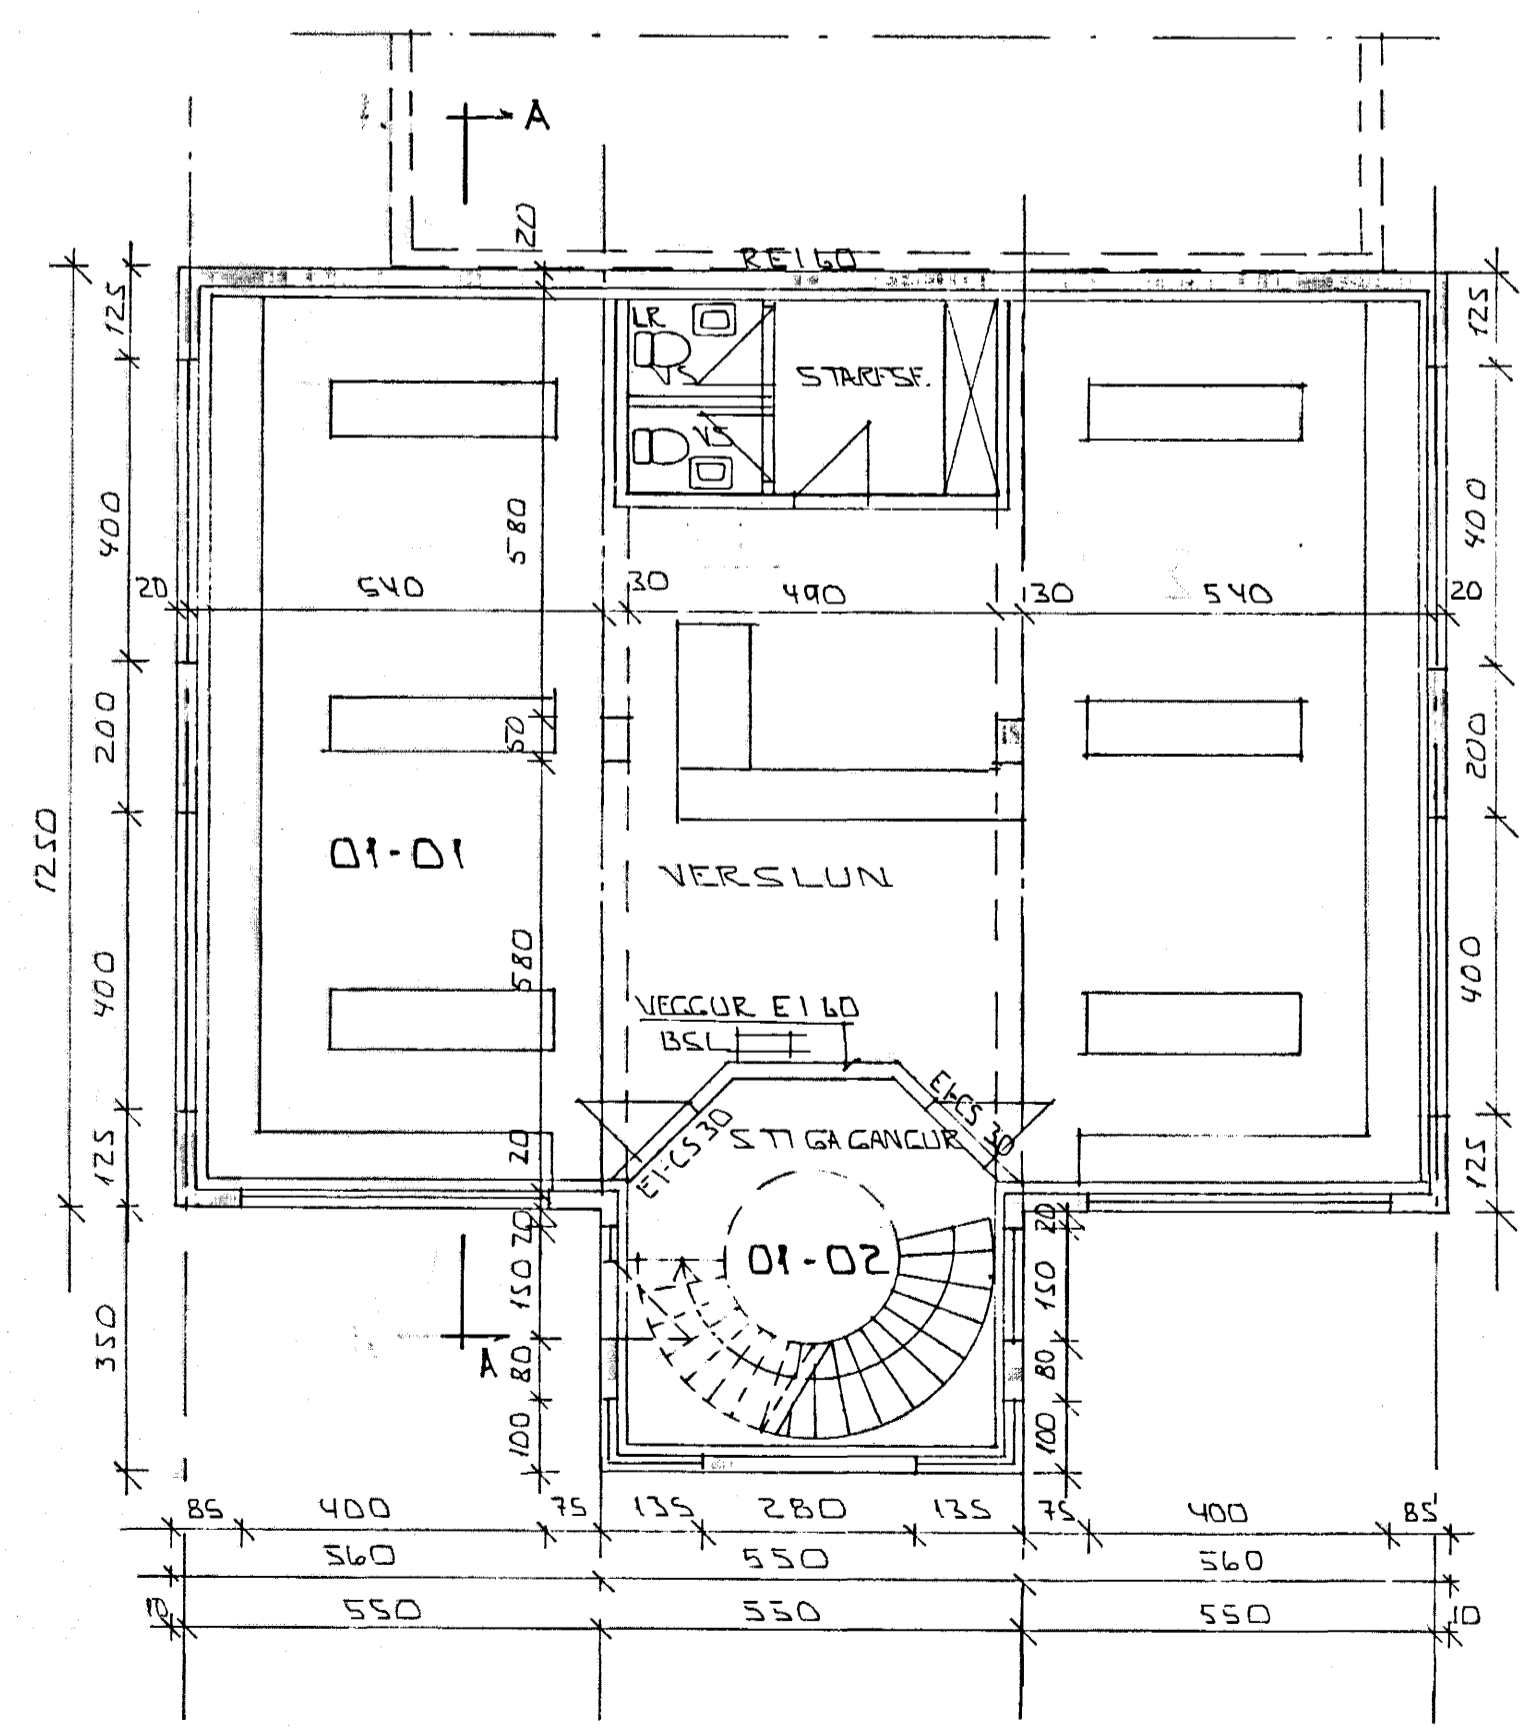

GRUNNMÝND 1. HÆÐAR 1:100

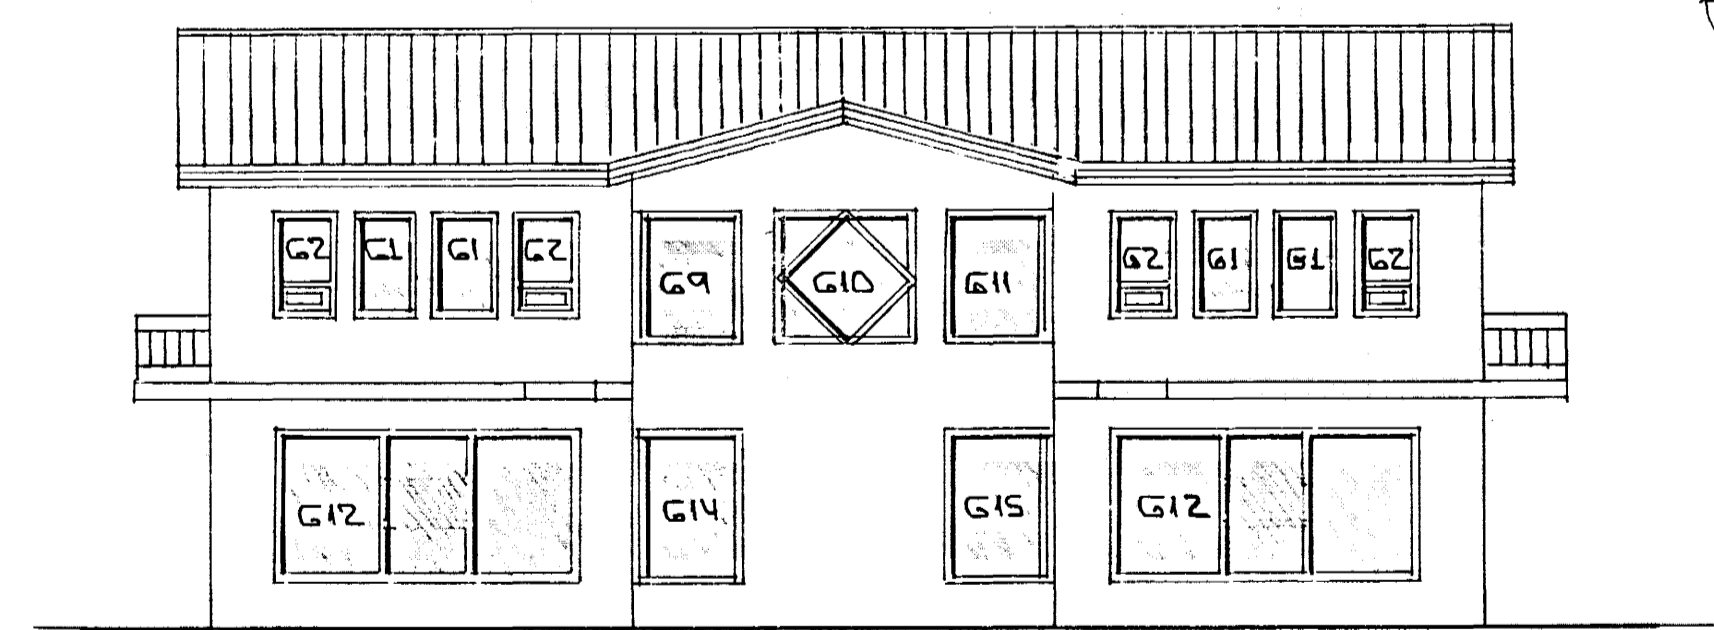

SUDUR

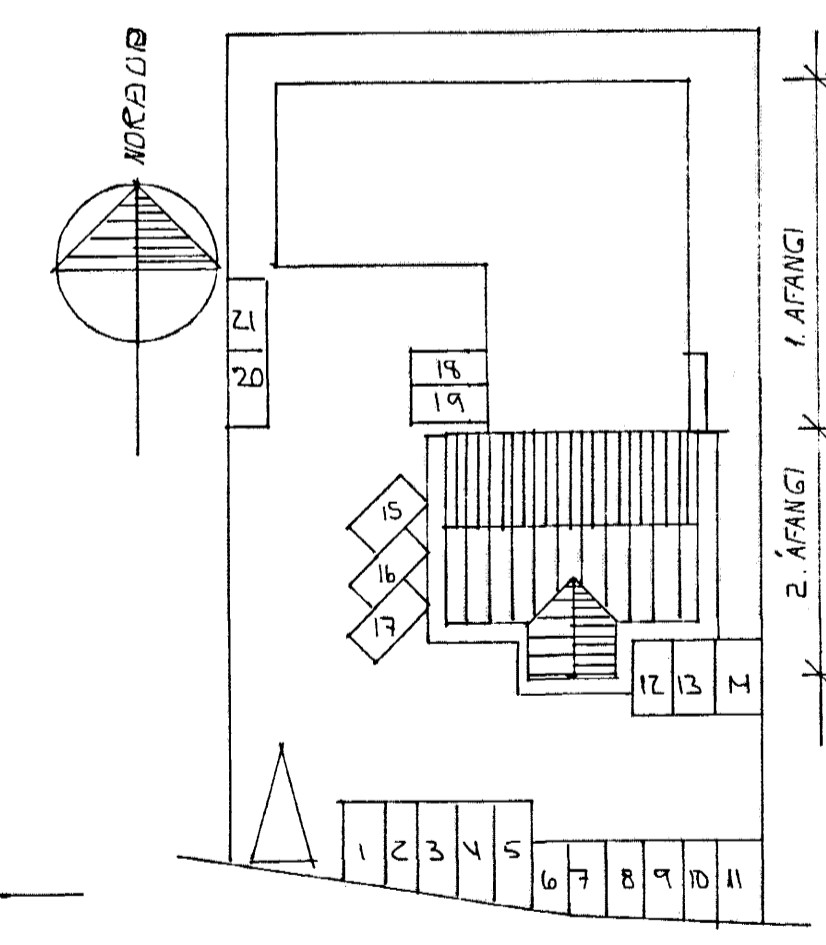

AFSTÖÐUMÝND 1:500

SKÝRINGAR/BYGGINGARLÝSING:
 UNDIRSTÖÐUR: STADSTEYPTAR
 BOTNPLATA: STADSTEYPT Á HRAUNFYLLINGU
 ÚTVEGGIR: STADSTEYPTIR 20 SM. 10 SM EINANGRUN,
 2SM MÚRHÚÐ
 LOFTPLATA JARÐHÆÐAR STADSTEYPT.
 ÞAK: HEILKETT MED 1"X6" BORDVID, ÞAKPAPPI
 OG ÞAKSTÁL, ÞAKEINANGRUN 20SM

LR. TAKNAR LOFTRÆSTINGU.
 KÓLNUNARTÖLUR EINSTAKRA BYGGINGAHLUTA SEU Í SAMRÆMI VIÐ
 Í.S.T. 66.

01	APRIL '99	ÞAK LEKKAD. GLUGGUM Á NORÐURHLIÐ BK	
		LOFTHÆÐ 2. HÆÐAR BK.	
BR.NR.	DAGS 5.5.1998	EÐLI BREVINGAR	SIGN.
			DAGS DEC '90
FLATARHRAUN 31 HAFNARFIRÐI			HANNAÐ
GRUNNMÝNDIR, ÚTLIT. AFSTÖÐUMÝND, SNID.			TEIKNAD
2. AFANGI			VERK NR.
MÆLUV. 1:100/1:500			9060
SIGURÐUR ÞORLEIFSSON TEKNIFRÉÐINGUR F.T.F.I.			BLAD NR.
STRANDGÖTU 11 HAFNARFIRÐI SÍMI 54751/54255			0-01