KAFFISTOFUR OG SKRIFSTOFUR TIL BRÁÐABIRGÐA Í 1. ÁFANGA VERÐA FLUTTAR Á 2. HÆÐ Í 2. ÁFANGA SÍÐAR.

Samþykkt á fundi byggingarnefndar þ. 14.5. 1986.
BYGGINGAFULLTRÚINN Í HAFNARFIRÐI

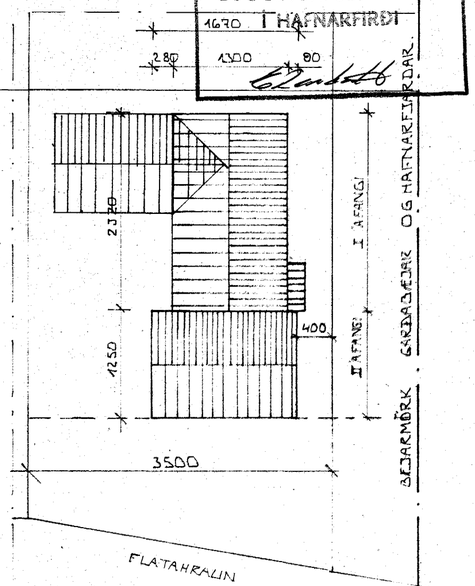

AFSTÖÐUMYND ~ 1:500

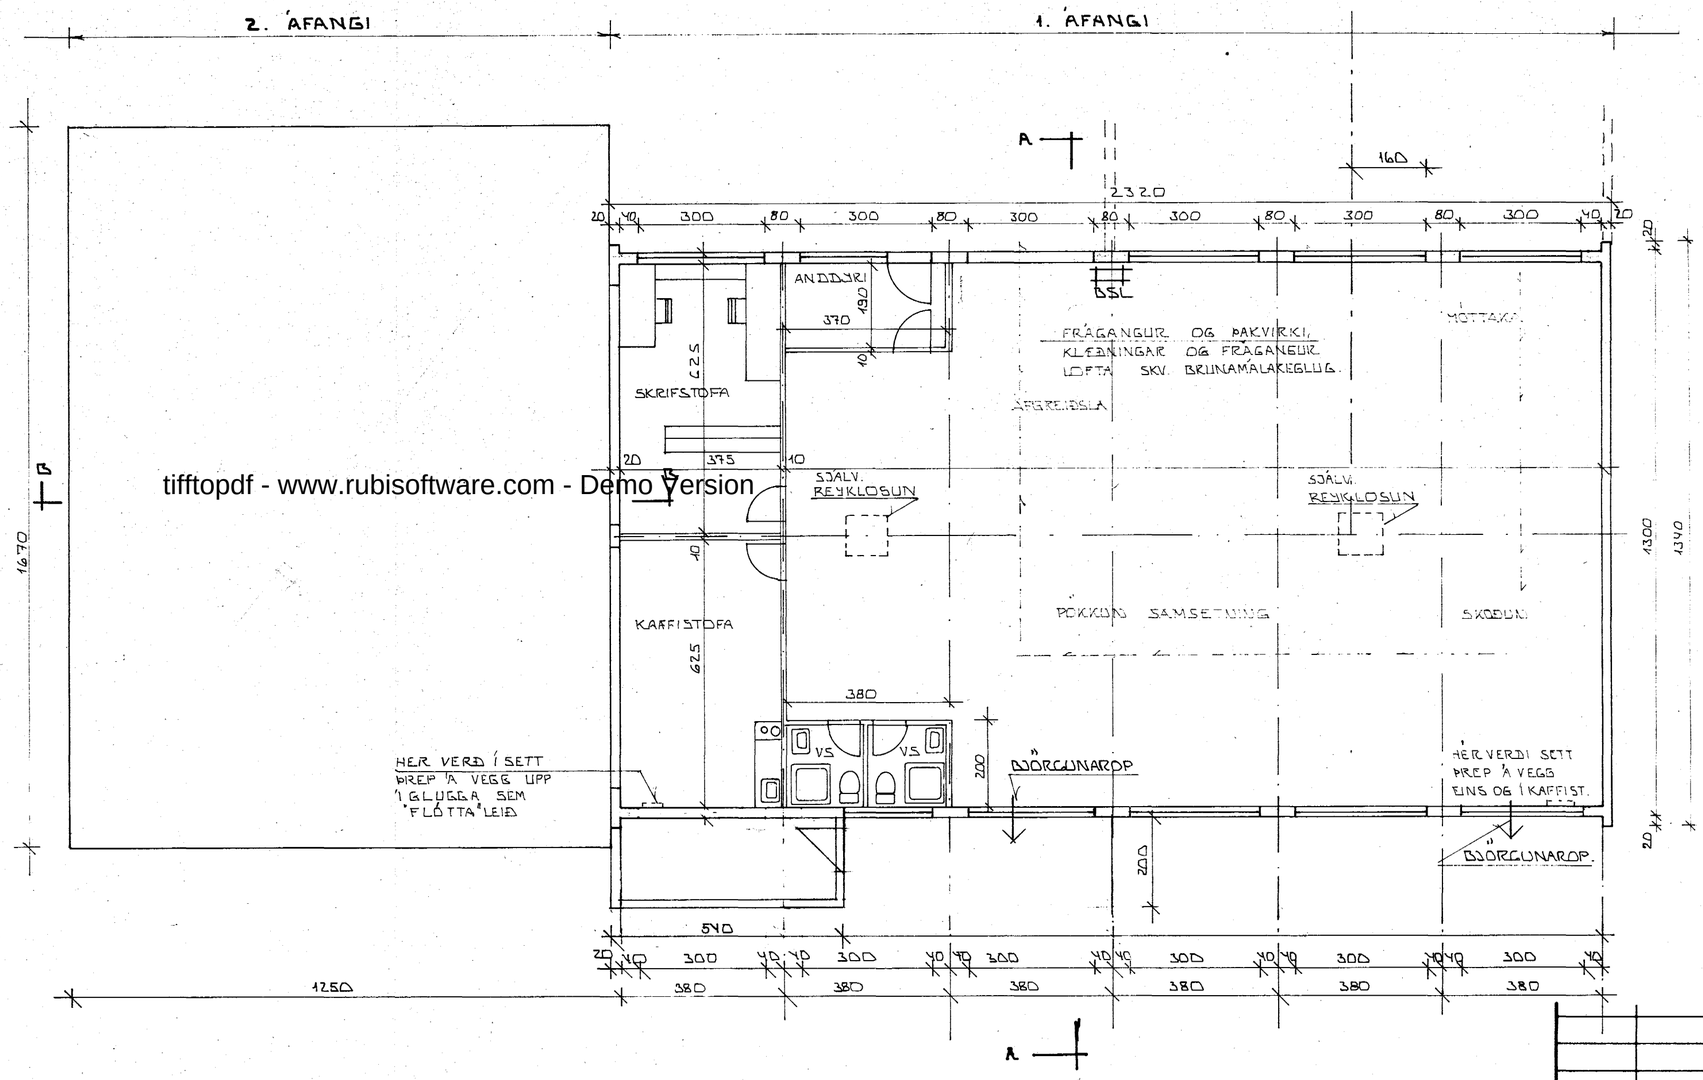

tifftopdf - www.rubisoftware.com - Demo Version

GRUNNMYND ~ 1:100

SAMÞYKKT 12/5 1986
SBR. BRÉF DAGS. 19
BRUNAMÁLASTOFNUN RÍKISINS

BR.NR.	DAGS.	EÐLI BREYTINGAR	SIGN.
1.	JÚLÍ '84	BÆTT VIÐ KETILHÚS	

FLATAHRAUN 31 HAFNARFIRÐI.

GRUNNMYND - AFSTÖÐUMYND.

MÆLIKV. 1:100 ~ 1:500

DAGS. MARS '83
HANNAÐ
TEIKNAÐ
VERK NR. 8306
BLAÐ NR.

SIGURÐUR ÞORLEIFSSON TÆKNIFRÆÐINGUR FTFÍ.
STRANDGÖTU 11 HAFNARFIRÐI SÍMI 54751