
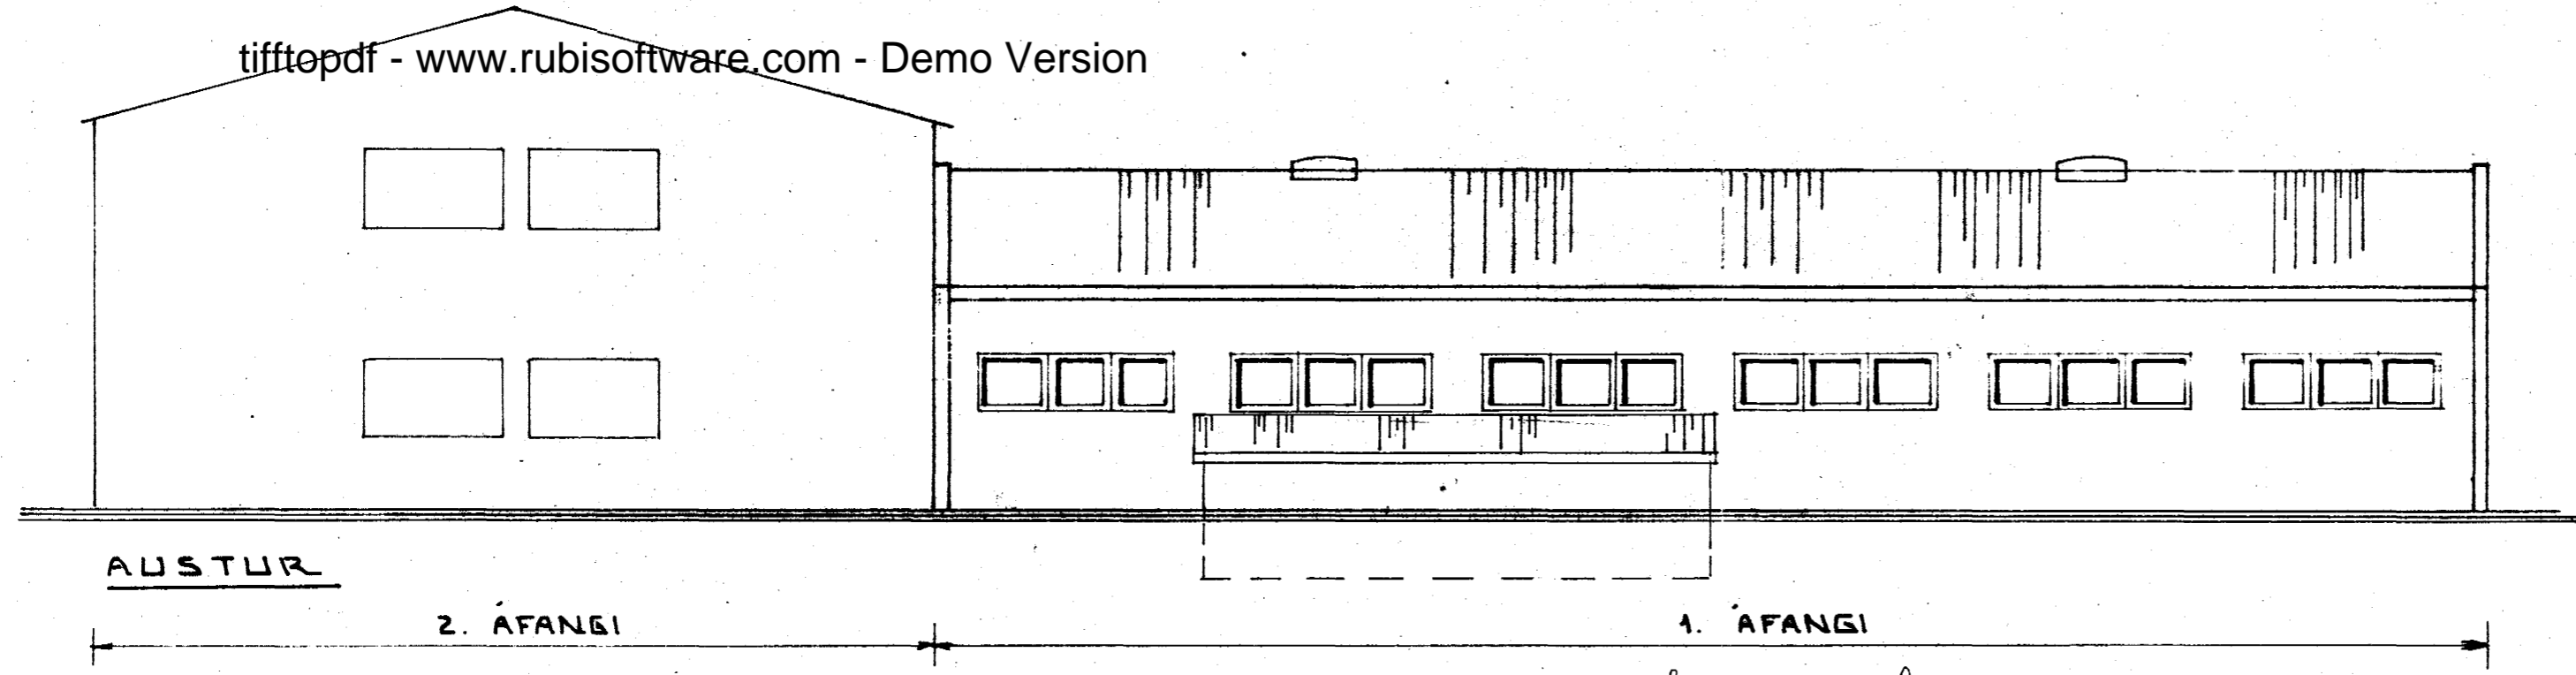


Áskilið er samþykki
Brunamálastofnunar ríkisins

Samþykkt á fundi bygginga-
nefndar þ. 19/9 1984
BYGGINGAFULLTRÚINN
Í HAFNARFIRÐI
[Signature]

Áskilið er samþykki
Hafnarfirðis Havnarjardar

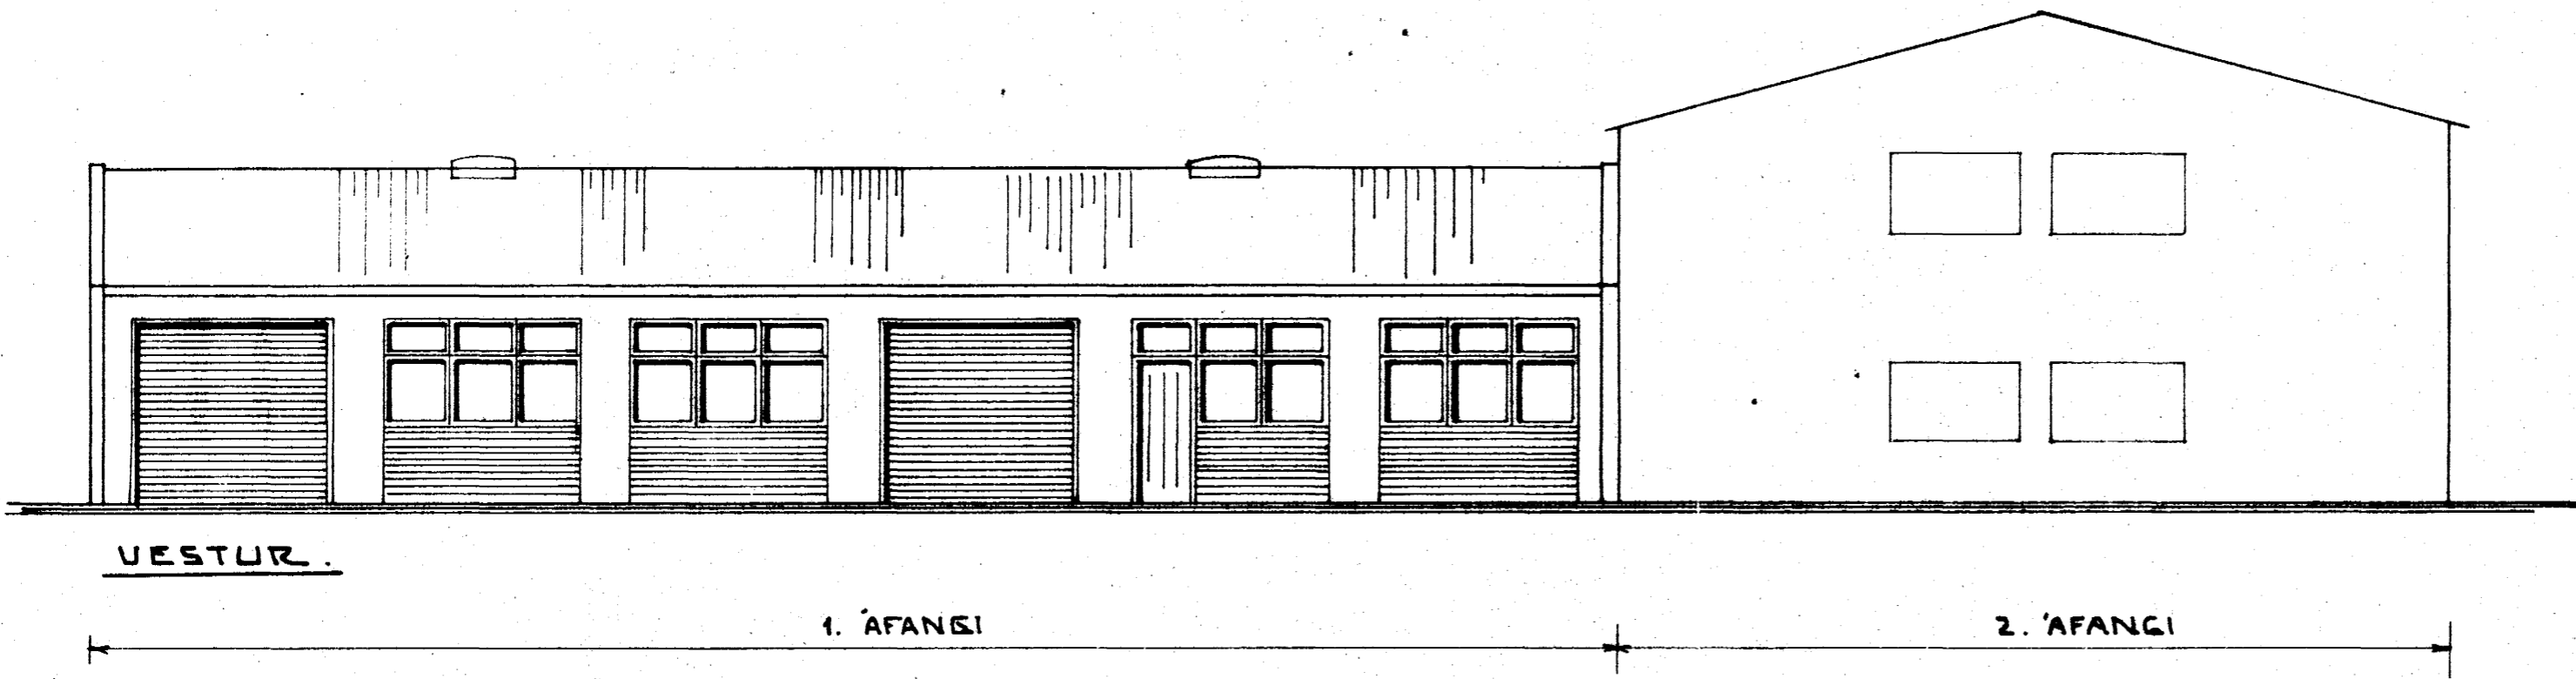

tifftepdf - www.rubissoftware.com - Demo Version

Varður að opna frjálsang
á slóð stævi?
Kefillfús slw. gr. 8.11 í
Brunavilaregluger. Veggir og
pöli. A-60 ef kehill er stævi
en 51.000 kehillst amms. B-60
SAMPYKKT 14/9 1984
SBR. BRÉF DAGS 19

A-60 veggir og pöli gótu
veit stílgjöld varn i 60 mínútur
(steinull og eða málning) en bit á milli
með fínd þrossaðri steinull. og
A-kladdur utan sem innan.
P.A.

BRUNAMÁLASTOFNUN RÍKISINS
[Signature]

2370-0310-02

1	JÚL '84	FLÆTT VÍÐ KETUHÓLS	
BR. NR.	DAGS	EDLI Breytingar	SIGN.
FLATAHRAUN 31		HAFNARFIRÐI	
ÚTLITSMYND		DAGS	MARS '83
MELIKV.		HANNAÐ	
SIGURÐUR ÞORLEIFSSON		TEIKNAD	
STRANDGÖTU 11 HAFNARFIRÐI SÍMI 54751		VERK NR.	8306
		BLAD NR.	1

1/1000