


Áskilið er samþykkt
Brunamálastofnunar ráðsins


Áskilið er samþykkt
heilbrigðisráðs Hafnarfjarðar

Samþykkt á fundi bygginga-
nefndar þ. 19. 9. 1984
BYGGINGAFULLTRÚÐIN
Í HAFNARFIRÐI

E. Sigurðsson

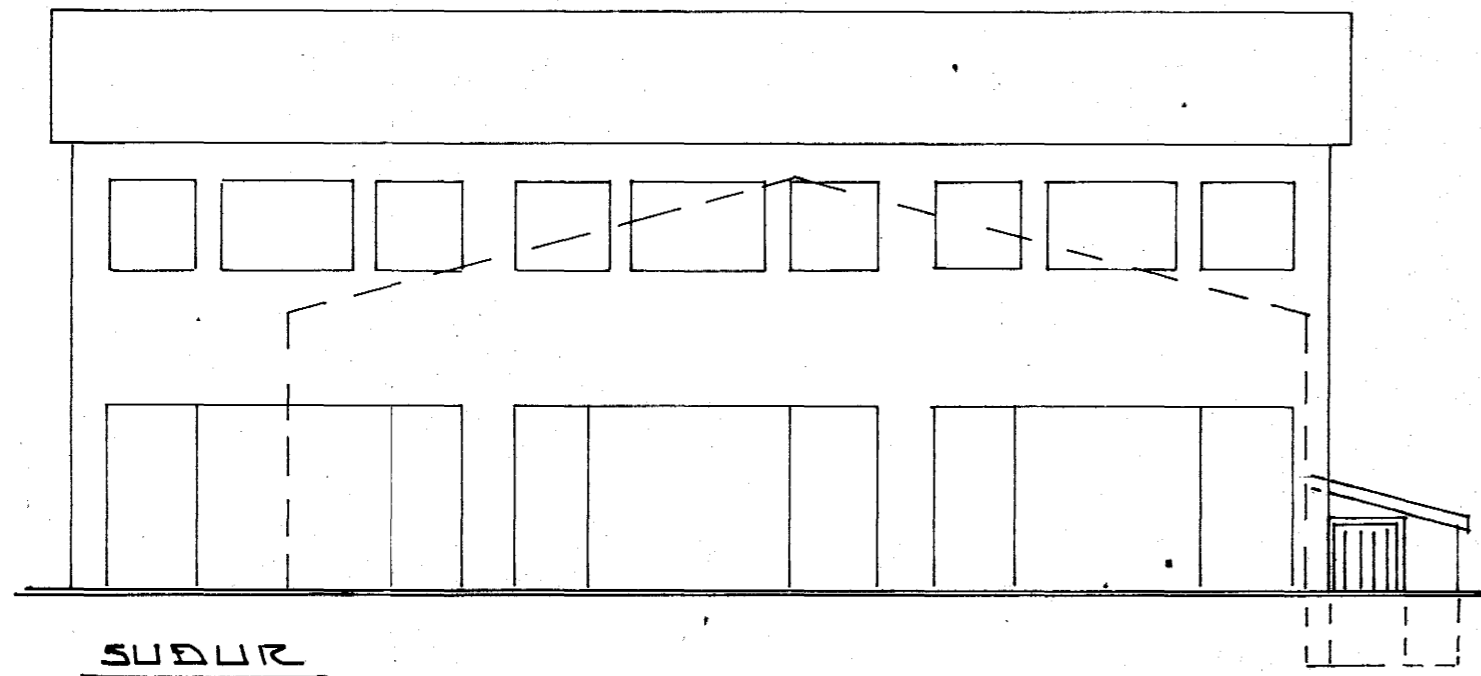


SUÐUR

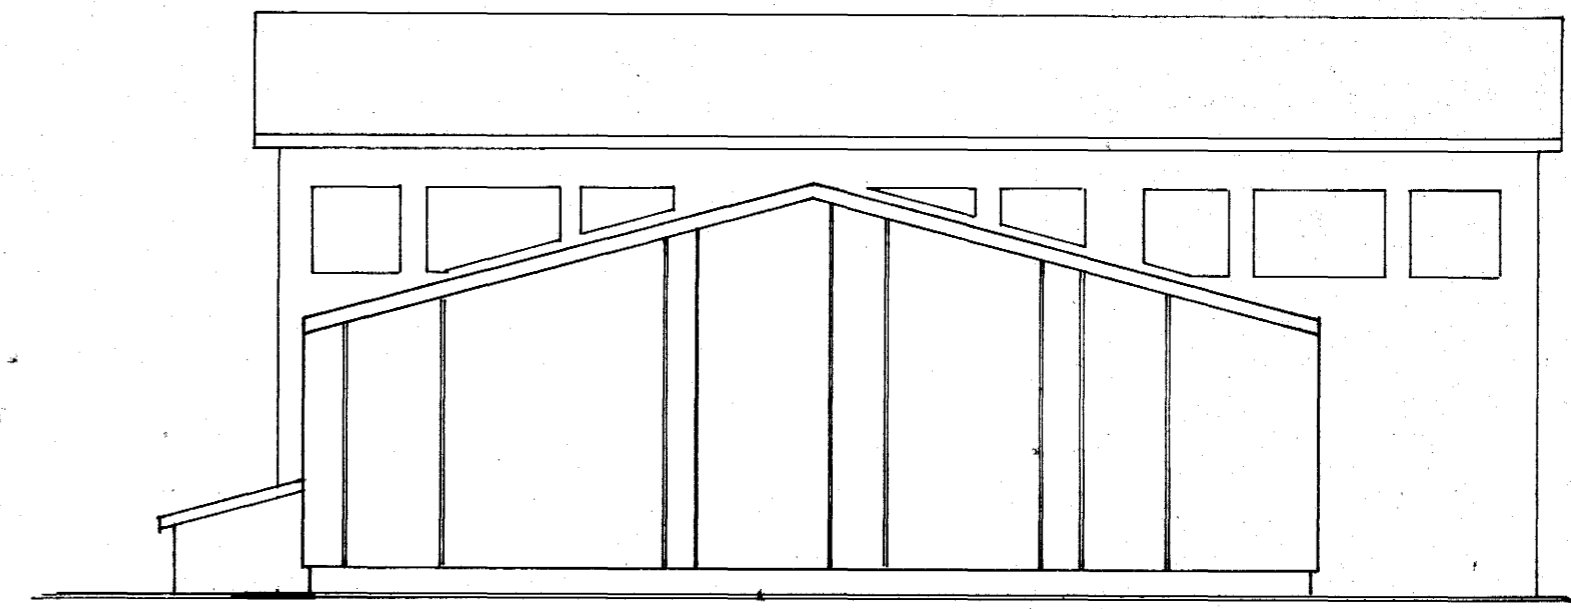


NORÐUR

tifftopdf - www.rubissoftware.com - Demo Version

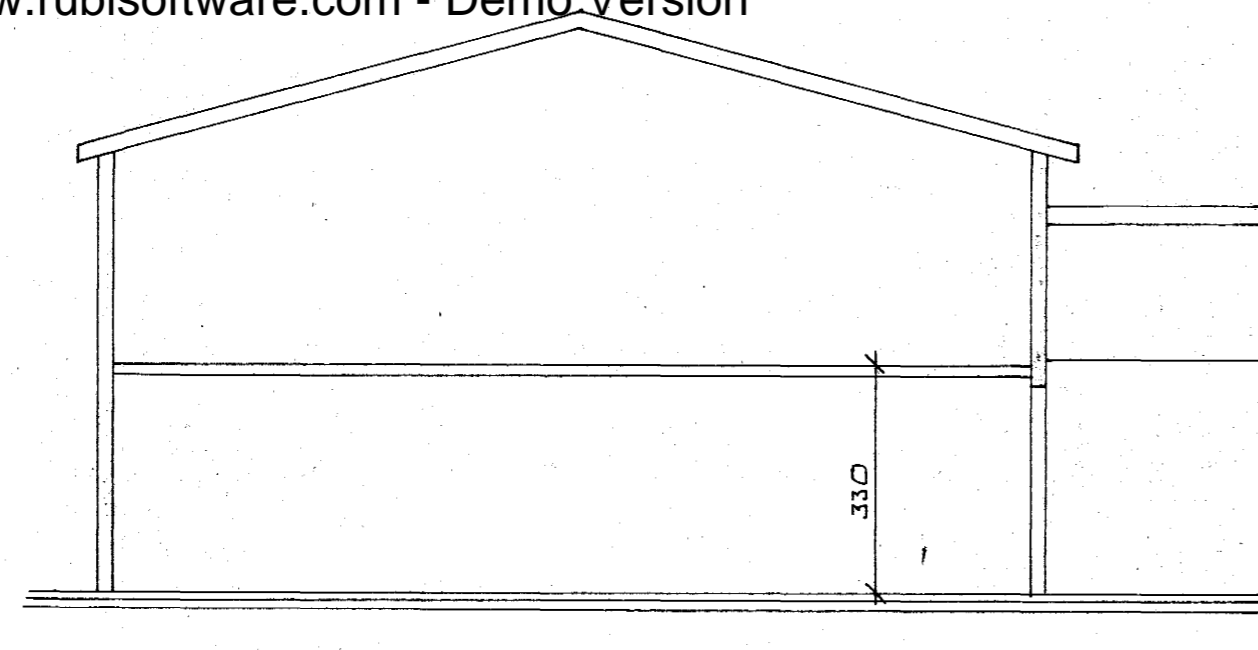

SNIED B - D 1:100.

LOFTKLÆÐNING SKV.
KRÓFLIM Í BRUNAMÁLAREGLLIGERÐ

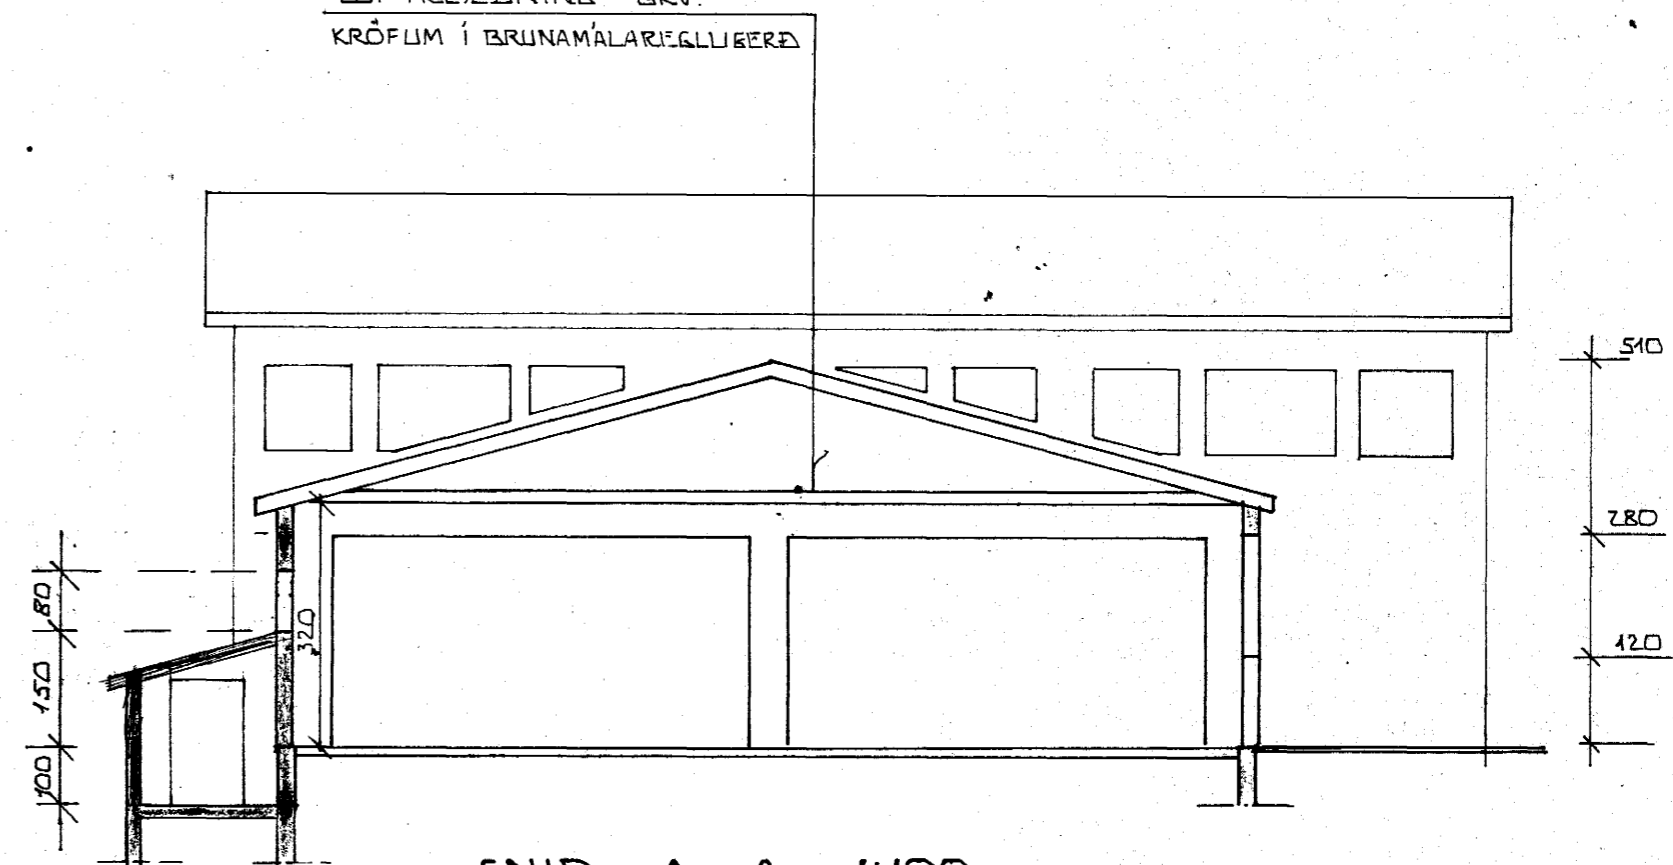

SNIED A - A 1:100

2370-0310-02

1	JÚLÍ '84	BETT VIÐ KETILHÚS		<i>176</i>
BR.NR.	DAGS	EBLI BREVTINGAR	SIGN.	
		FLATAHRAUN 31 HAFNARFIRÐI	DAGS.	MARS '83
		ÚTLIT OG SNIED	HANNAÐ	
		MÆLIKV. ~ 1:100	TEIKNAD	
		SIGURÐUR ÞORLEIFSSON TEKNIFRÆÐINGUR F.T.F.I.	VERK NR.	8306
		STRANDGÖTU 11 HAFNARFIRÐI SÍMI 54751	BLAD NR.	2

SAMÞYKKT
SBR-BRÉF DAGS. 19
19/9 1984
Skv. Sigurðsson á bl. nr. 1.
BRUNAMÁLASTOFNUN RÍKISINS
Sigurður Þorleifsson