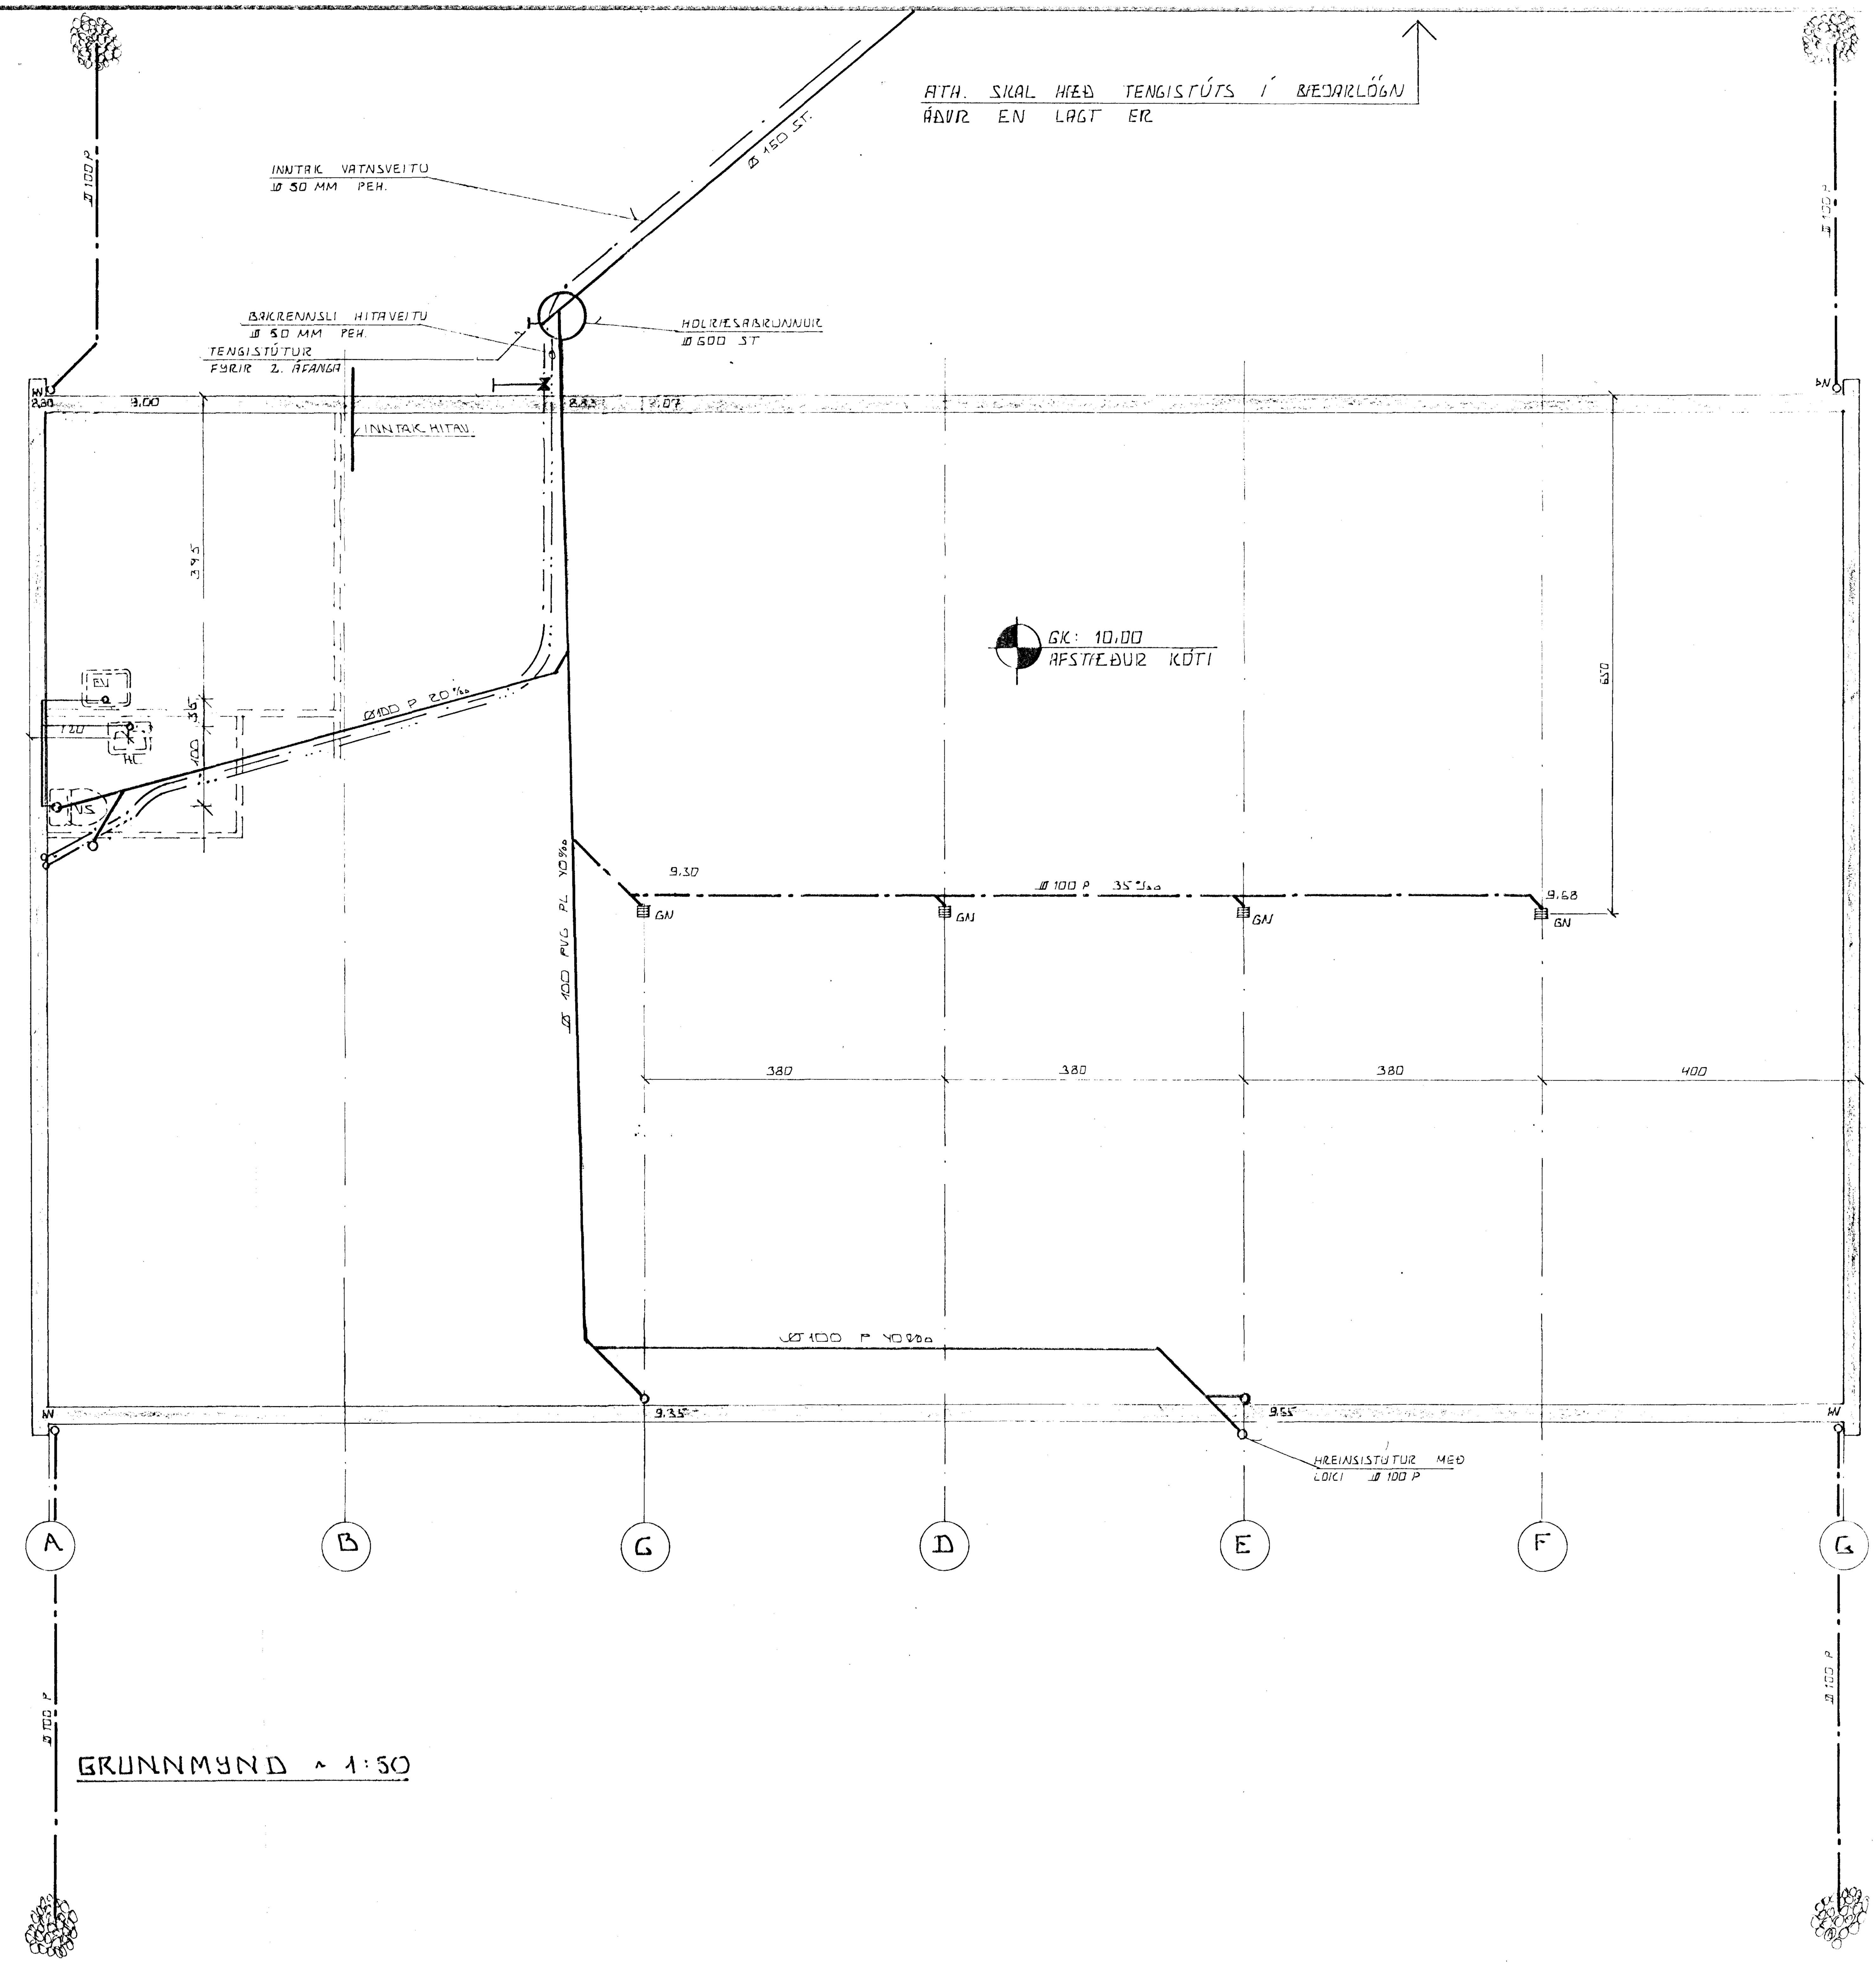

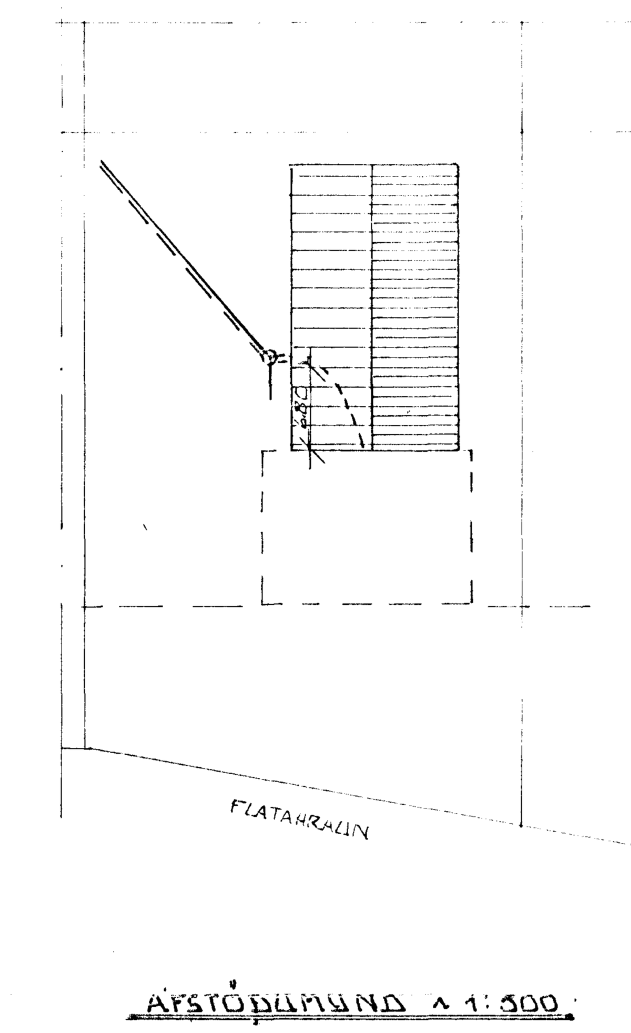

SKÝRINGAR.

ÖLL VINNA OG ALLT EFNI SKAL VERA SKV. GILDANDI STÖÐLUM OG REGLUGERÐUM.
ÞAKNIÐURFÖLL SKULU VERA MEÐ SANDFANGI
GÓLFNIÐURFÖLL Í IÐNAÐARHL SKULU VERA MEÐ SANDFANGI OG LÖGN FRÁ ÞEIM LÖGÐ Í GRJÓTSVELG ÞESSI GÓLFNIÐURFÖLL ERU EINUNGIS ÆTLUÐ ÓMENGUÐU VATNI.
GÓLFNIÐURFALL Á V.S SKAL HAFA GEGNUMSTREYMI FRÁ HANDLAUG.
KÓTAR ERU AFSTÆÐIR OG GEFNIR Í METRUM
SVERMÁL LAGNA Í MM.

BR. NR.	DAGS	EÐLI BREYTINGAR	SIGN.
1	ÁG '84	SKV. LÖGN PÍPULAGN. MANNS	Þ.

FLATAHRAUN 31 HAFNARFIRÐI

GRUNNLAGNIR - GRUNNMYND

MÆLIKV. ~ 1:50

DAGS. APRIL '83
HANNAÐ
TEIKNAÐ
VERK NR. 8306
BLAÐ NR. 2-01.

SIGURÐUR ÞORLEIFSSON TÆKNIFRÆÐINGUR F.T.
STRANDGÖTU 11 HAFNARFIRÐI SÍMI 54751