


FLATAHRAUN 3 HAFNARFIRÐI.

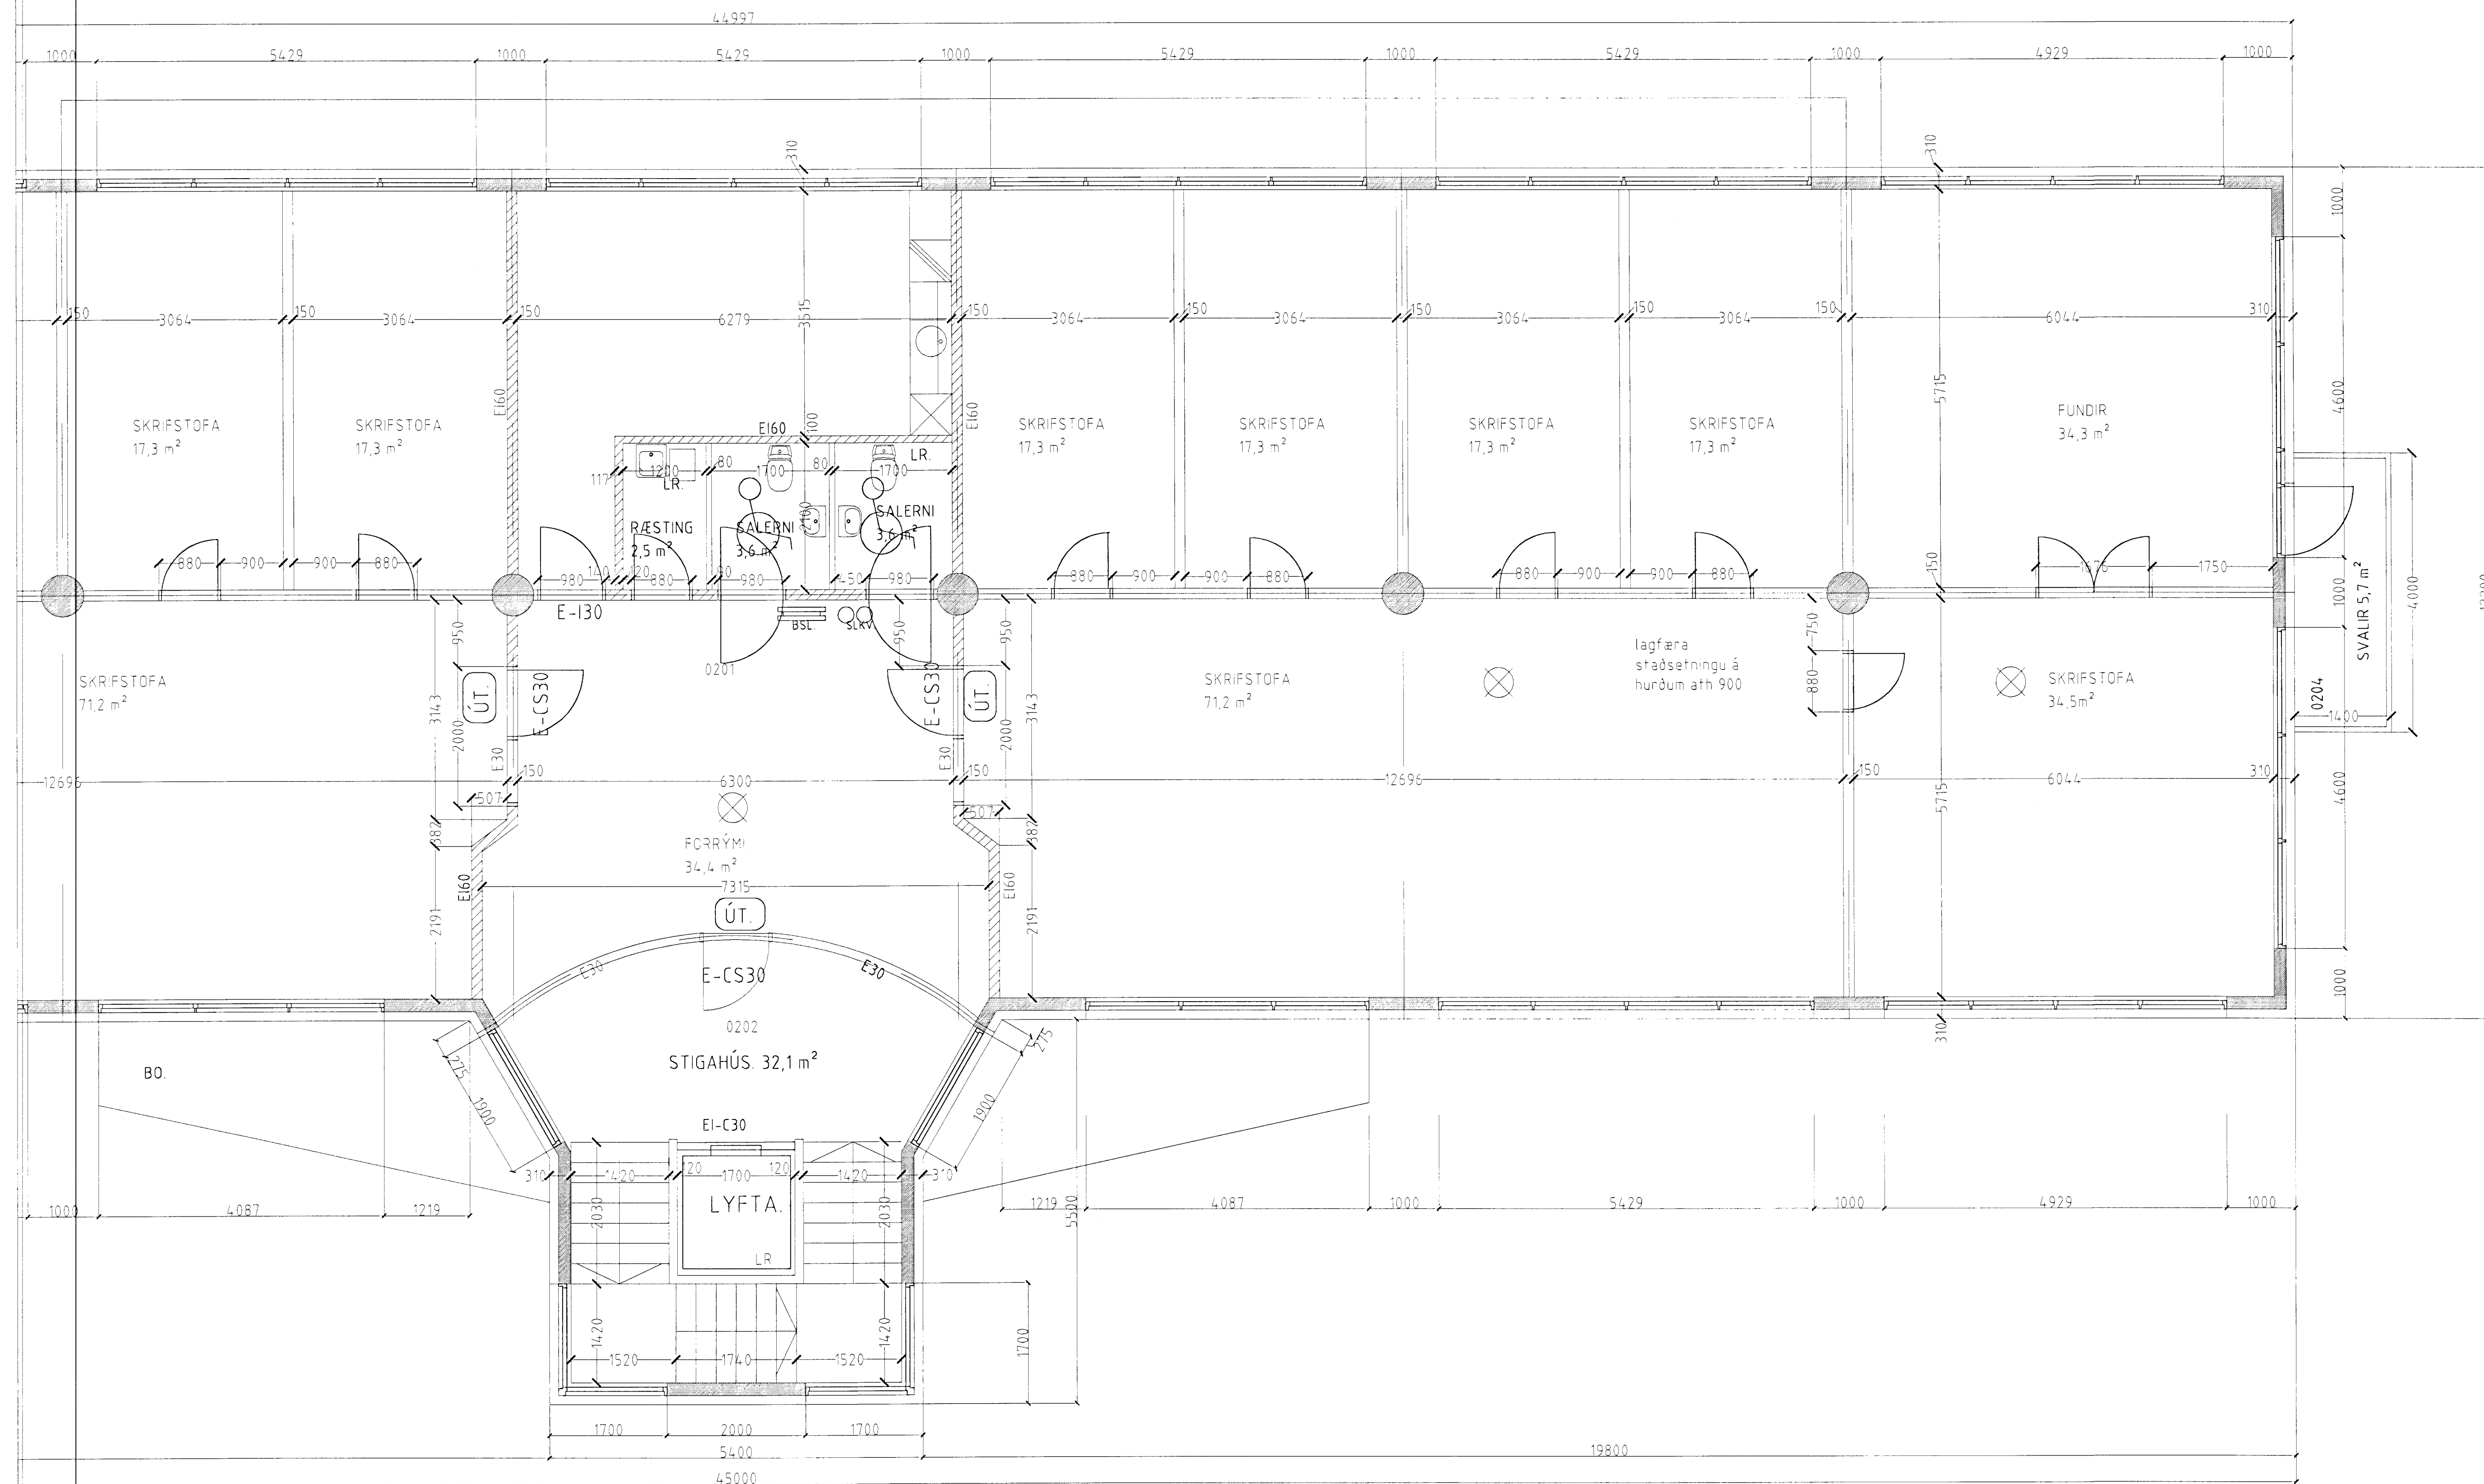

Grunnmynd 2. hæð. mkv. 1:50.

Samþykkt þann
23 JAN 2001
Byggingafulltrúi í Hafnarfirði
F.h. Sigurbjörgur Halldórssón

FLATAHRAUN 3 HAFNARFIRÐI	
Sigurður Þorvörðarson byggingafræðingur bfi. Teiknistofan Strandgötu 11 220 Hafnarfirði. STH teiknistofan ehf. kt. 570298-2769. Kf. aðalnúmer 14-1250-4189 Sími 5651510. Fax 5651299. Netfang teiknistofan@istandia.is	
Skýningar	Séruppráttur
Teikning	Grunnmynd 2. hæð
Mælikvæði	150
Undirskrift	<i>2001.07.15</i>
Blað nr. 6 af 8	Dagsetning 2. janúar 2001
Breytt	