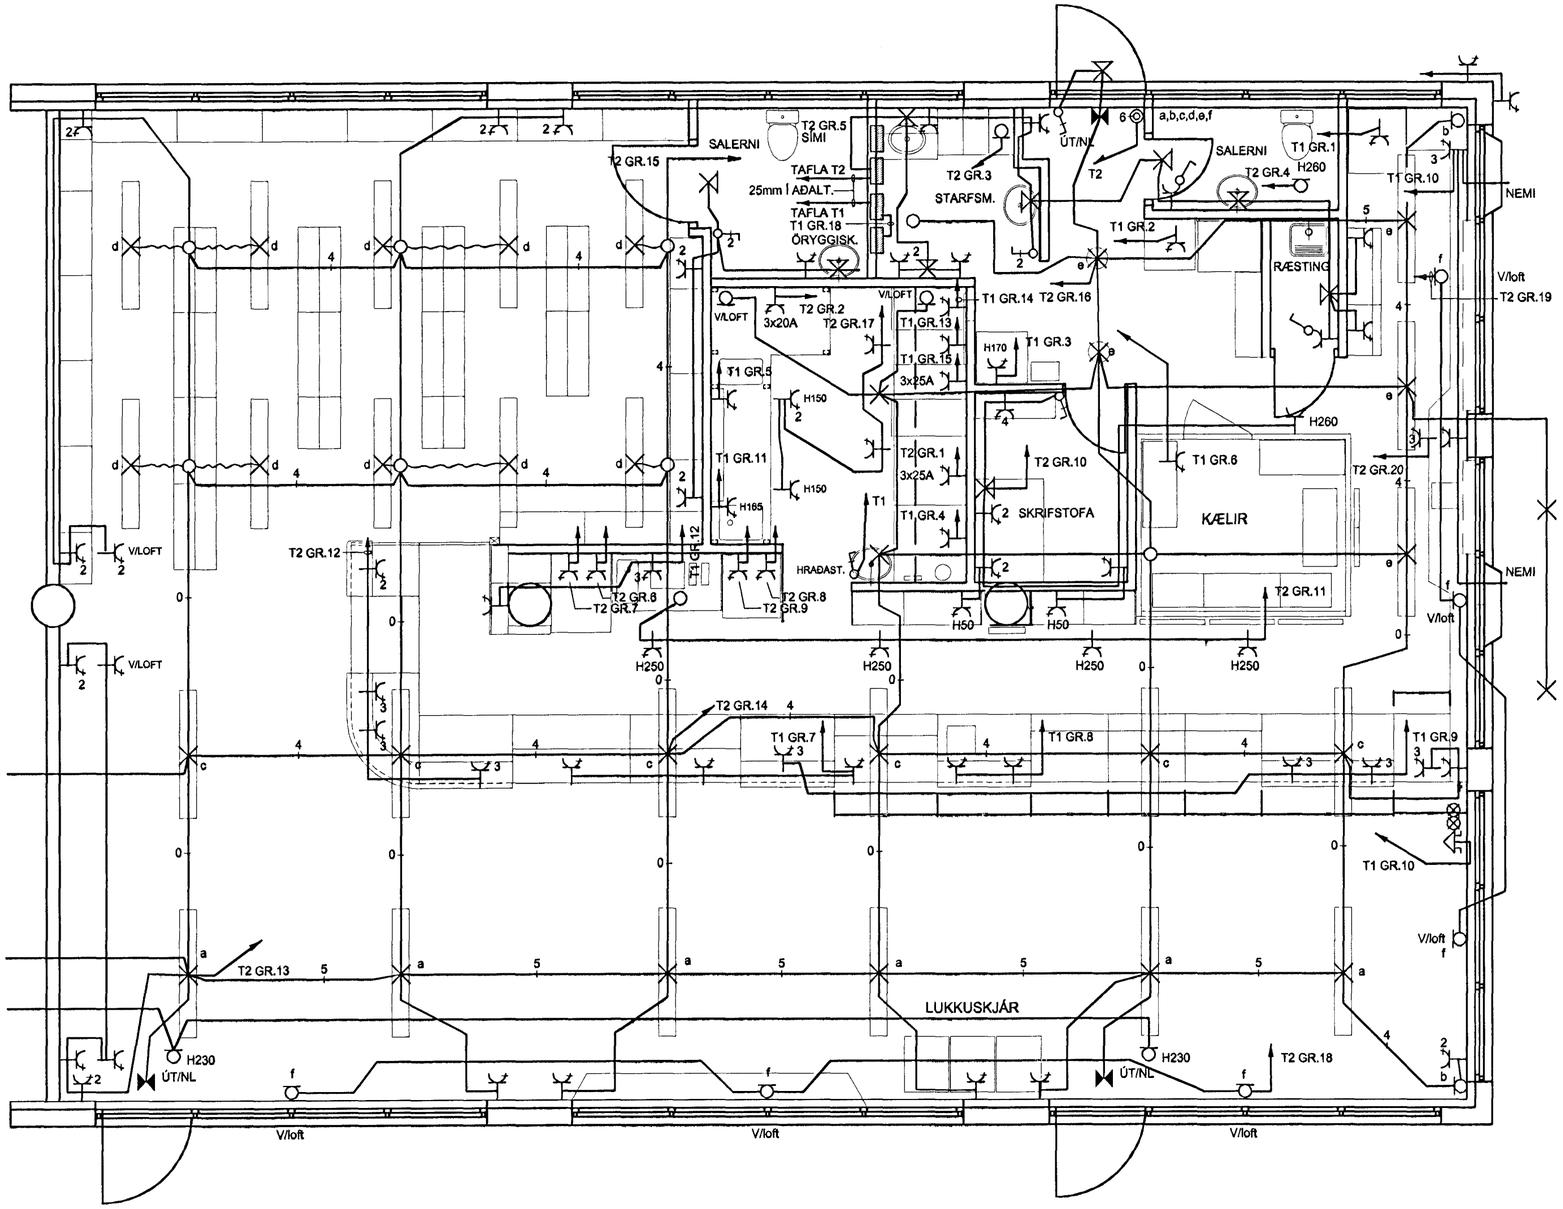

LÖGN TEIKNUÐ UPP EFTIRÁ

Breytingar

Nr.	Dags.	Breyting	Sþ.

Hönnuður
GUNNAR JÓNSSON
RAFIÐNFRÆÐINGUR
ÁLFASKEIÐI 33A
220 HAFNARFJÖRÐUR
KT: 040158-6509
SÍMI: 565-1169
GSM: 891-6858

Samþykkt Gunnar Jónsson

Verkheiti
FLATAHRAUN 5, BÆJARVIDEÓ
HAFNARFIÐI

Verkhluti
LÁGSPENNA 1.HÆÐ
Bæjarvideó

Kvarði
1:50

Dags.
MAÍ 2000

Teikning nr.
1

Teiknað af
G.J.

LYKILMYND