

LÖGN TEIKNUÐ UPP EFTIRÁ

Breytingar			
Nr.	Dags.	Breyting	Sp.

Hönnuður  
**GUNNAR JÓNSSON**  
 RAFIÐNFRÆÐINGUR  
 ÁLFASKEIÐI 33A  
 220 HAFNARFJÖRDUR SÍMI: 565-1169  
 KT: 040158-6509 GSM: 891-6858


Samþykkt *Gunnar Jónsson*

Verkheiti  
**FLATAHRAUN 5, BÆJARVIDEÓ**  
**HAFNARFIÐI**

Verkhúti  
**SMÁSPENNA 1.HÆÐ**

Kvarði  
 1:50

Dags. **MAÍ 2000** Teikning nr.  
 Teiknað af **G.J.** **2**

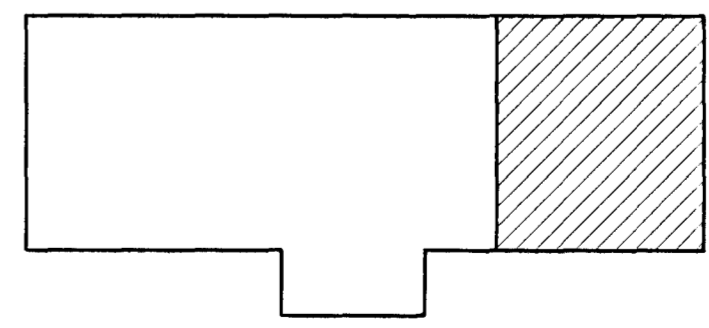

LYKILMYND