

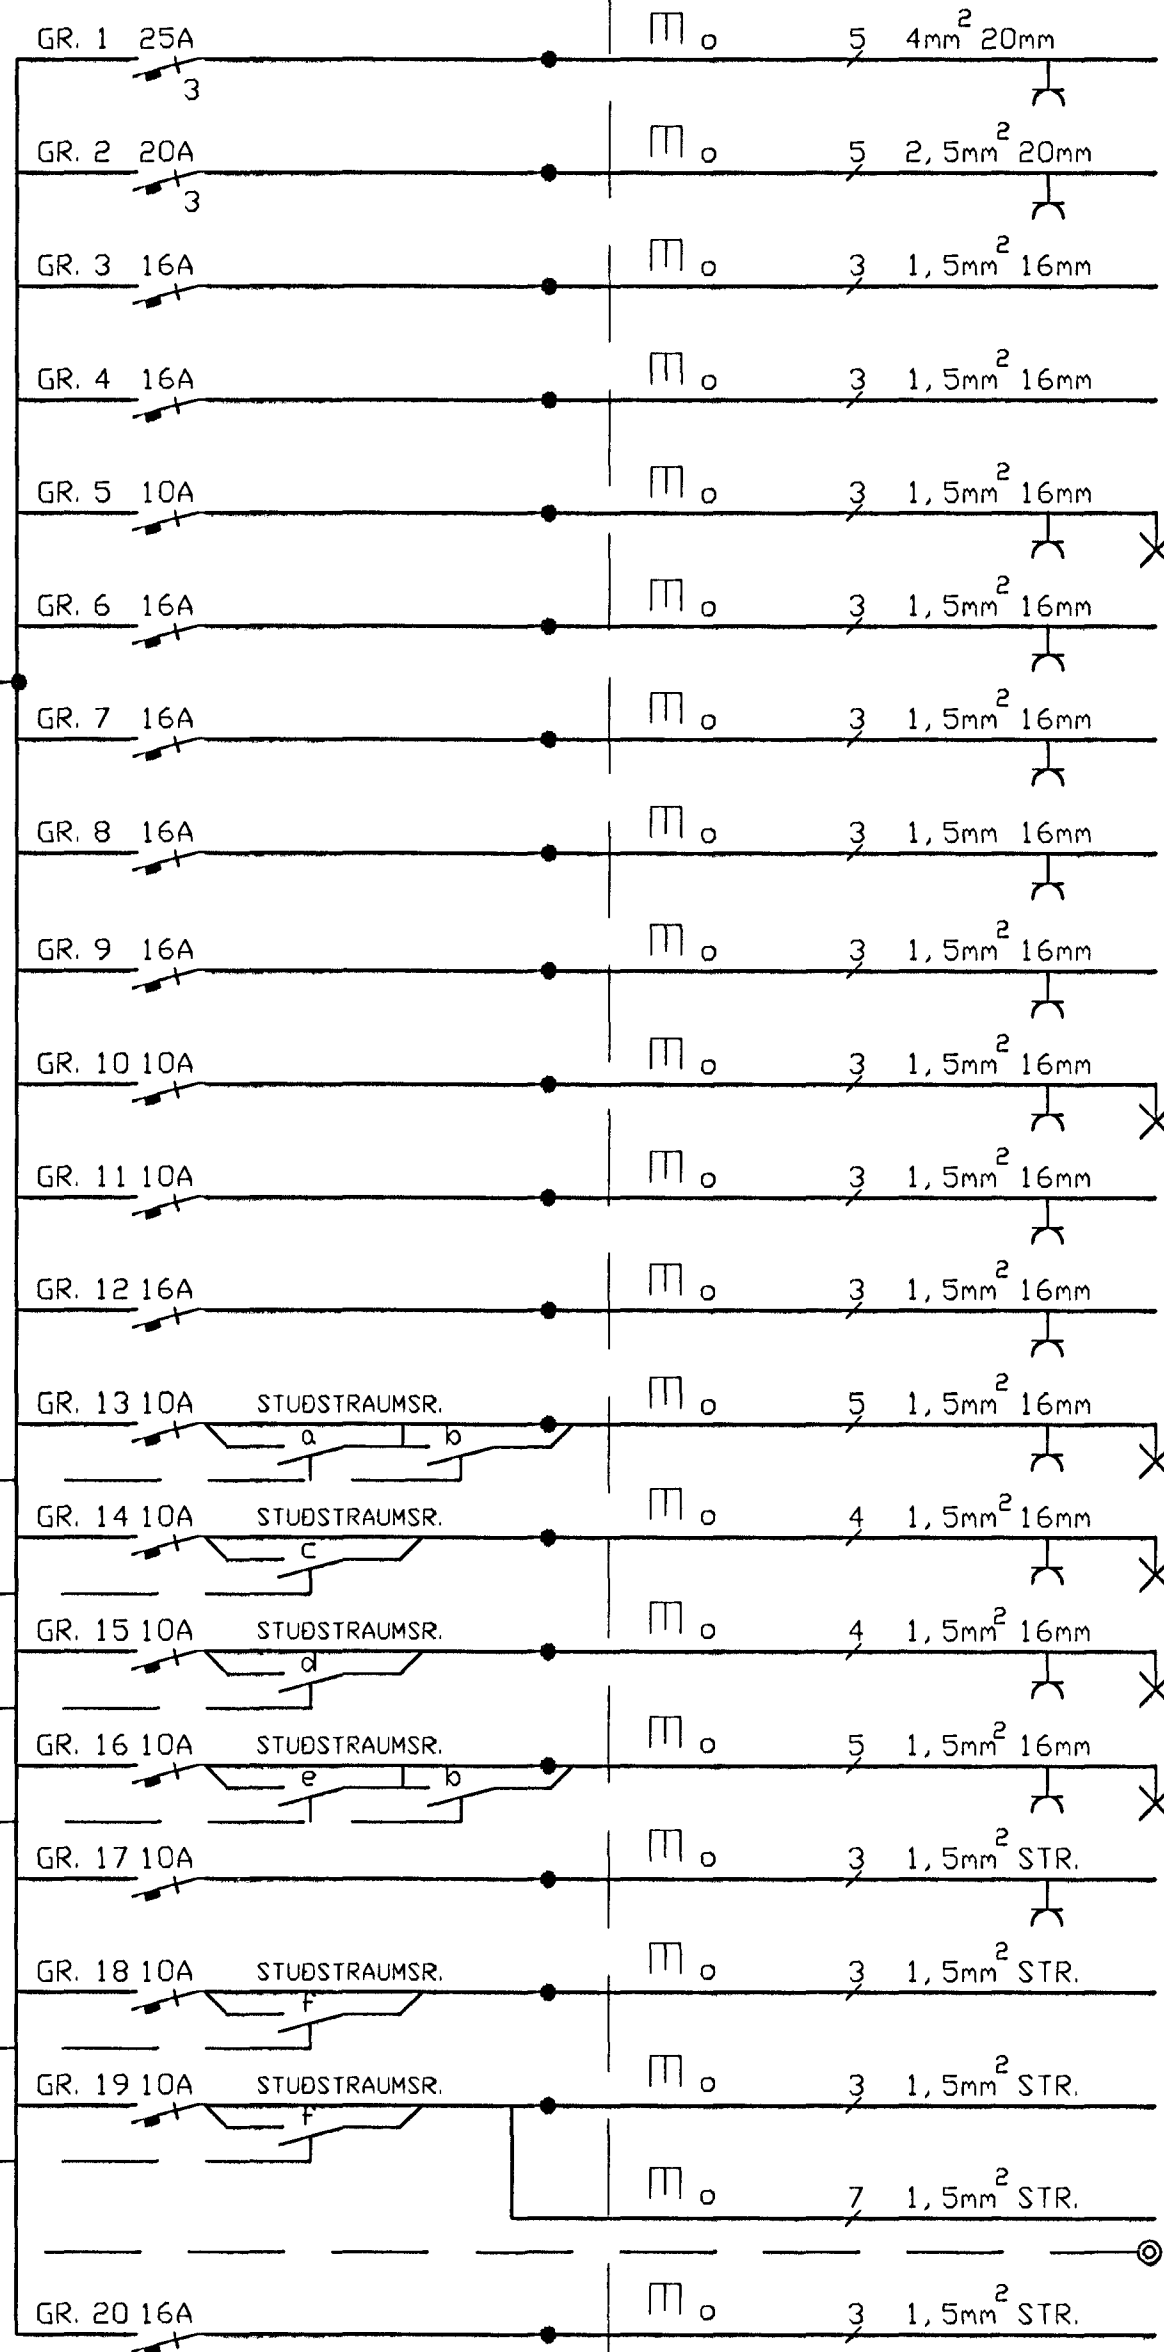


TAFLA T2
3x400/230V 50HZ

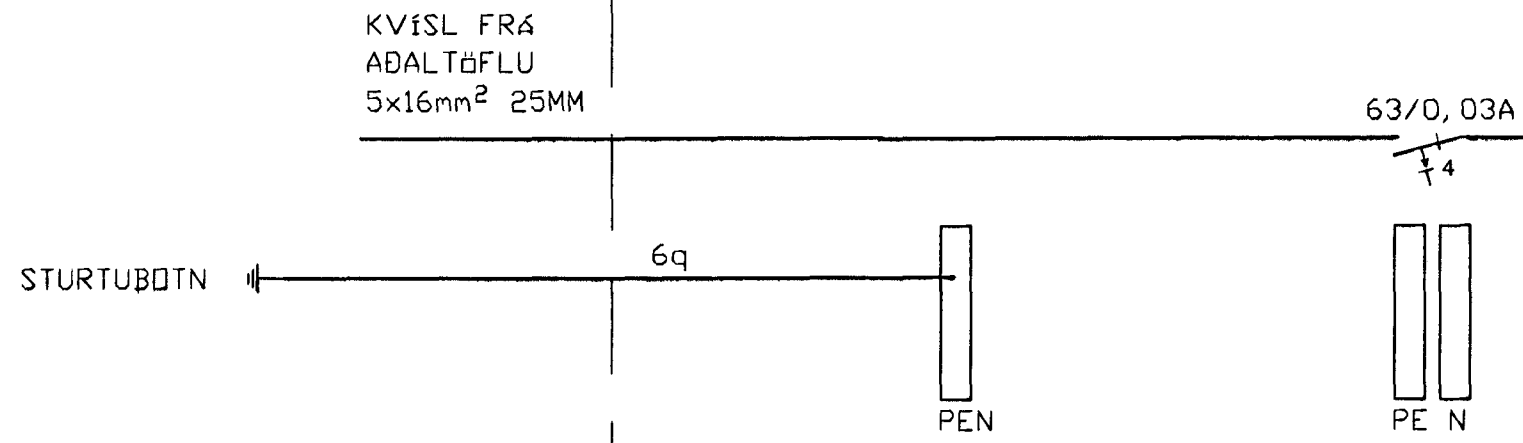

- TENGLAR STEIKARAPANNA GRILLI
- TENGLAR PIZZADFN
- ÚTÞAKBLÁSARI FRÁ GRILLI
- INNIBLÁSARI AÐ GRILLI
- LÝSING, TENGLAR STARFSMENN, SNYRTINGAR
- TENGLAR ÍSVÉL
- TENGLAR ÍSVÉL
- TENGLAR ÍSVÉL
- TENGLAR ÍSVÉL
- LÝSING, TENGLAR SKRIFSTOFA
- LJÓSAKILTI
- TENGLAR AFGREIÐSLUBORÐ TÖLVUR
- LÝSING, TENGLAR AFGREIÐSLUSALUR FREMSTA RÖÐ OG SKILTI Í GLUGGA
- LÝSING, TENGLAR AFGREIÐSLUSALUR RÖÐ TVÖ
- LÝSING, TENGLAR LJÓSA VIDEOLEIGA
- LÝSING, TENGLAR VID SÖLULÖGUR
- LÝSING GRILLHAFUM
- ÚTILJÓSAKILTI FRAMAN
- ÚTILJÓSAKILTI GAFL
- ÞRÝSTIÐFAR VID BAKINNGANG
- TENGLAR PILSUPOTTUR VID SÖLULÖGUR

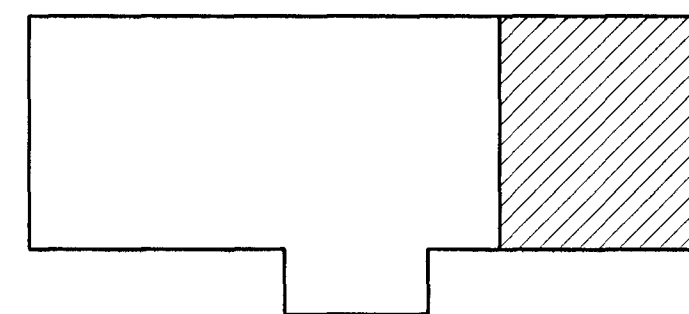

LYKILMYND

TAFLA TEIKNUÐ UPP EFTIRÁ

Breytingar			
Nr.	Dags.	Breyting	Sp.


Hönnuður
GUNNAR JÓNSSON
RAFÞENFRÆÐINGUR
ÁLFASKEIÐI 33A
220 HAFNARFJÖRÐUR
KT: 040158-6509

SÍMI: 565-1169
GSM: 891-6858

Samþykkt
Gunnar Jónsson

Verkhúti
FLATAHRAUN 5, BÆJARVIDEÓ
HAFNARFÍÐI

Verkhúti
TAFLA T2
EINLÍNUMYND

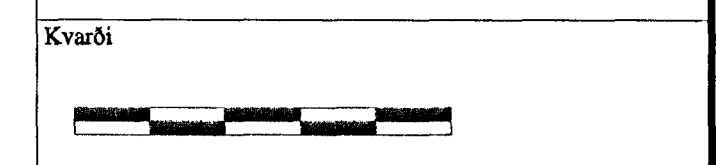

Dags. MAÍ 2000
Teiknað af G.J.

Teikning nr. 4