



Úr Gildi

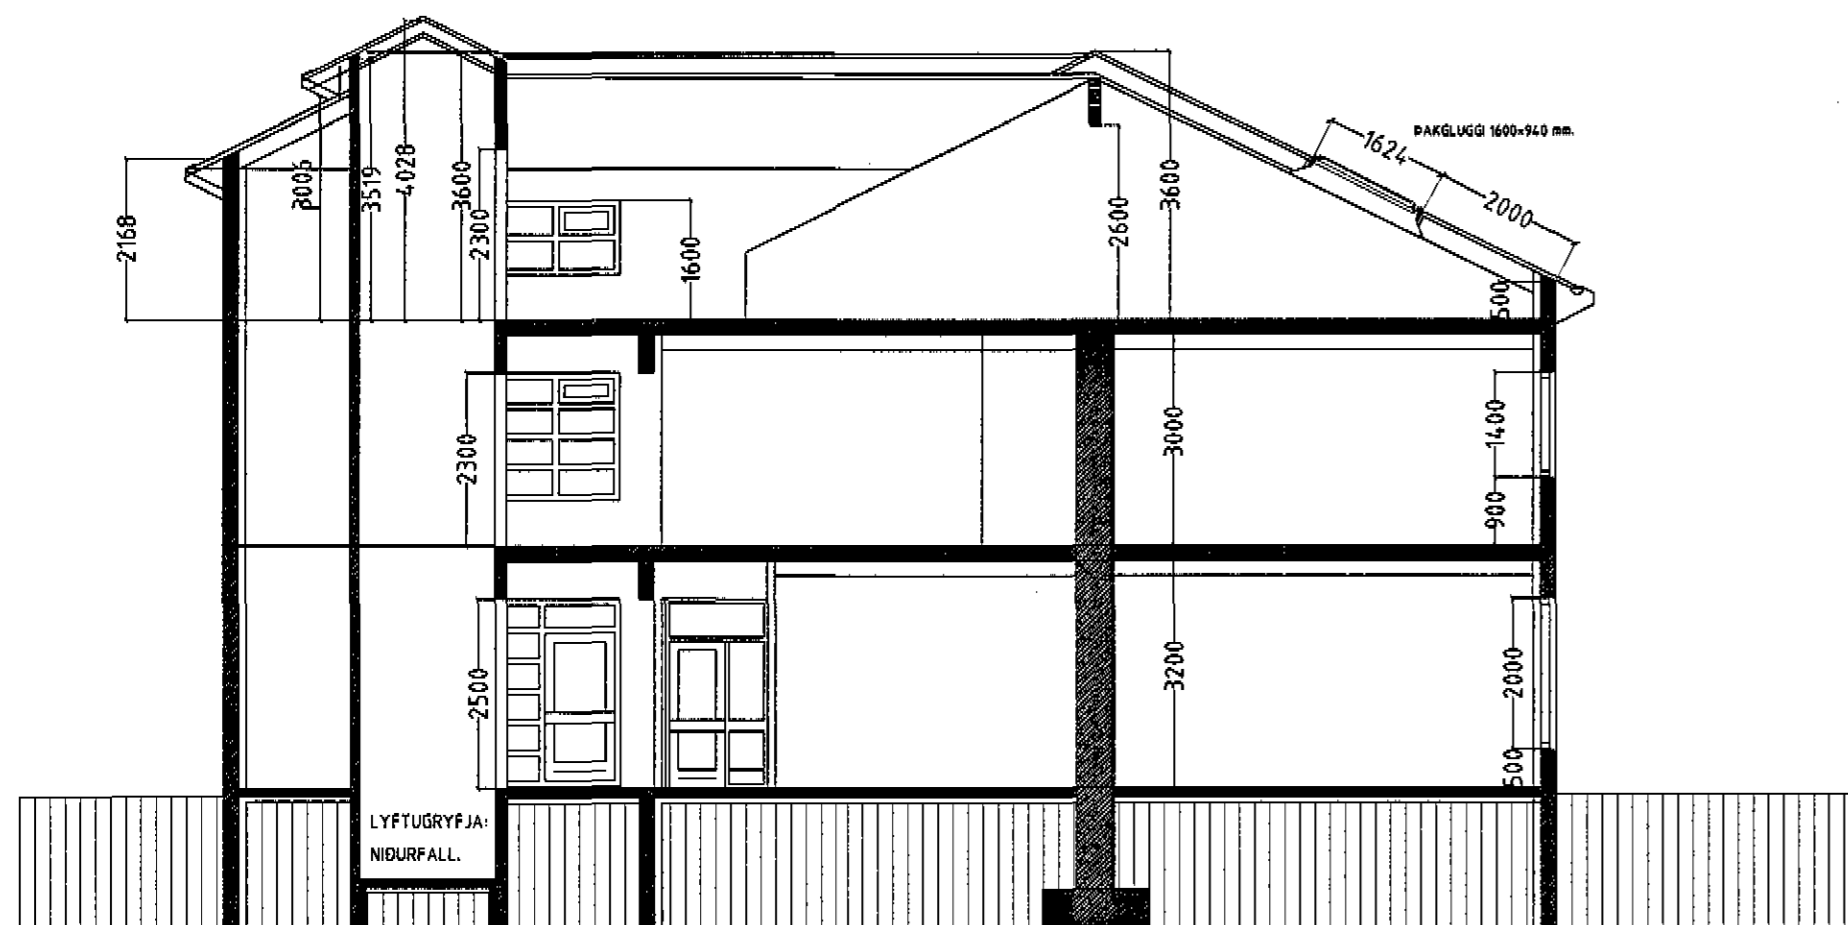

SNIDMYND. MKV. 1:100.

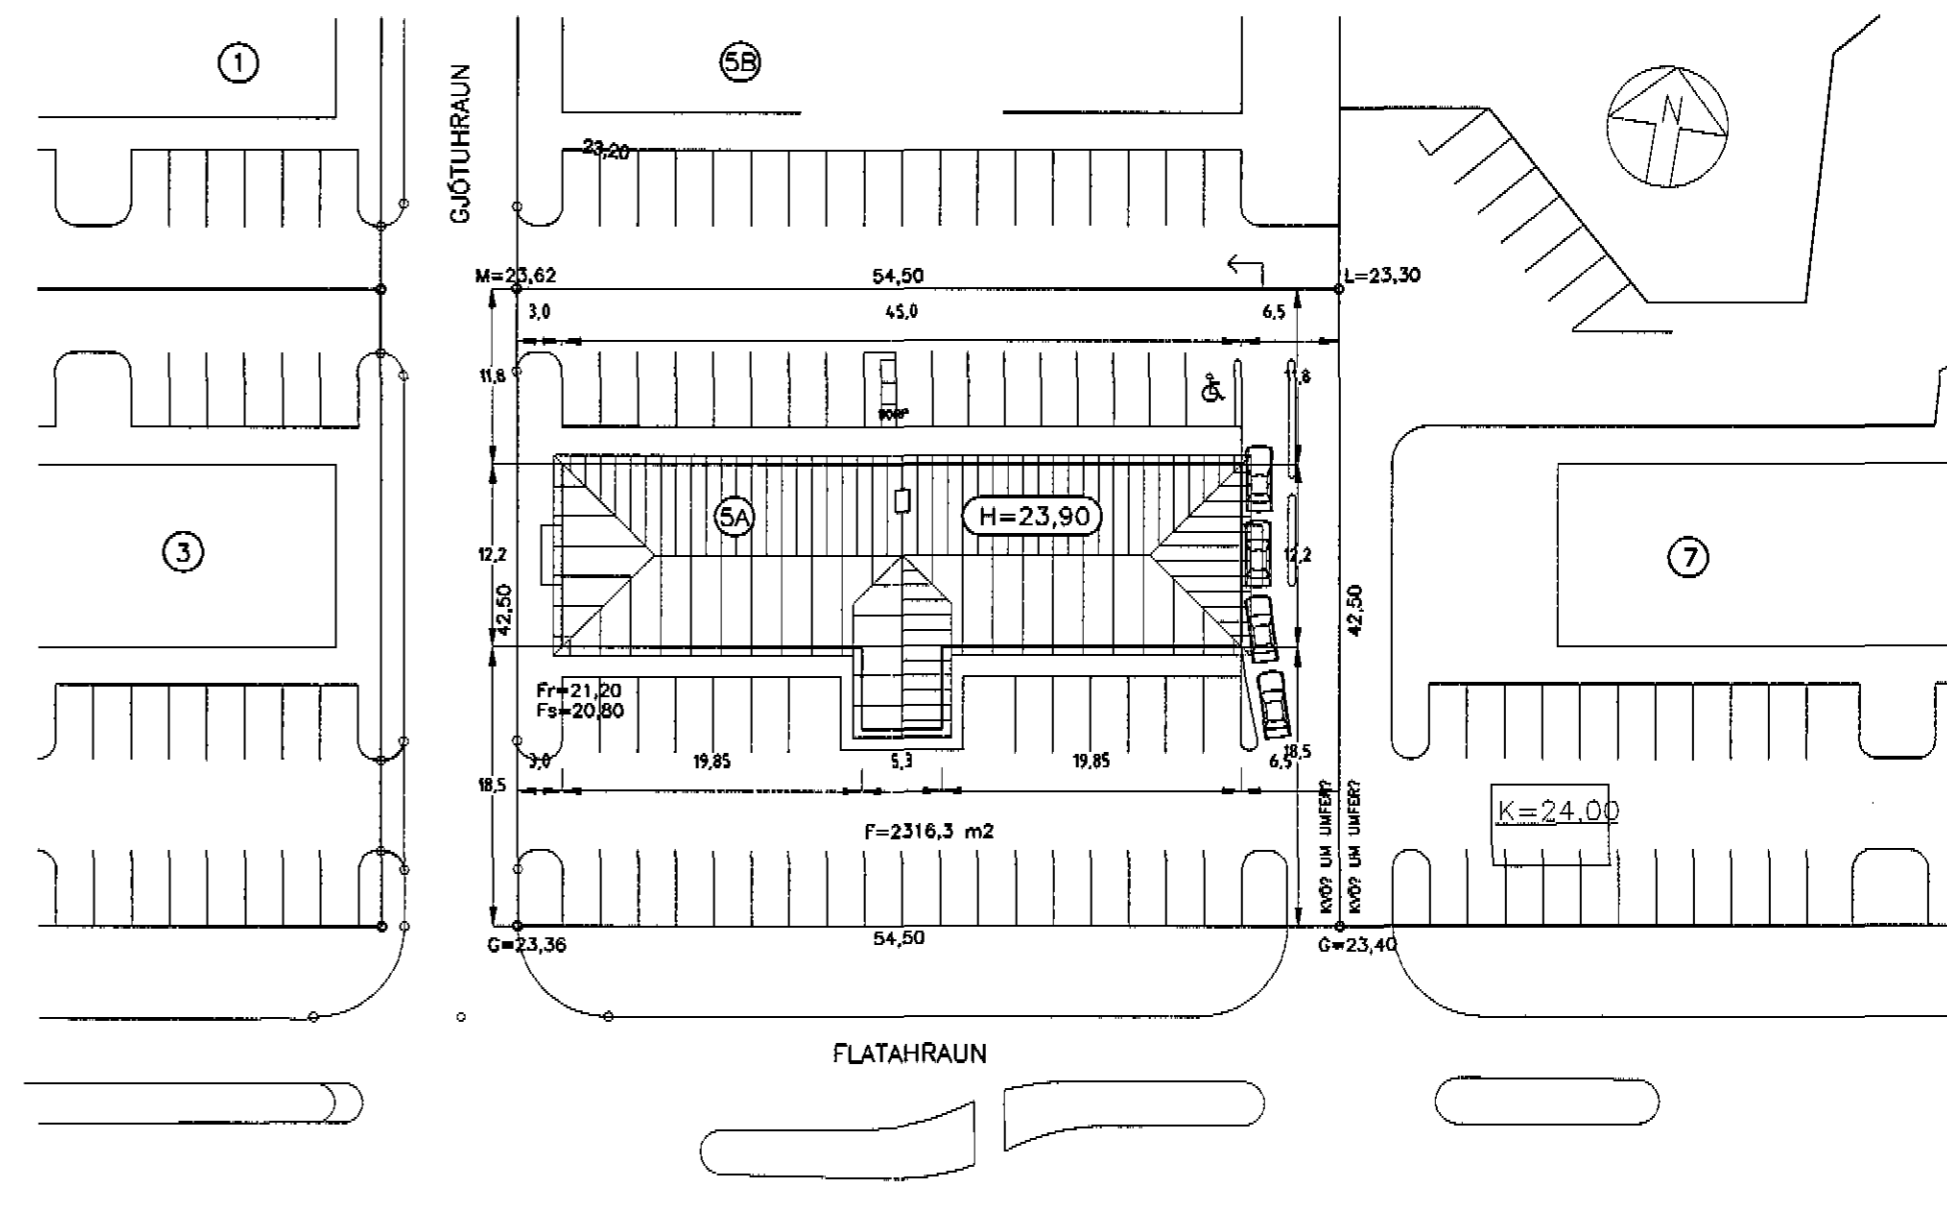

AFSTÖÐUMYND MKV. 1:500.

FLATAHRAUN 5a HAFNARFIRÐI.

Sigurður Þorvarðarson byggingafræðingur bfi.
Teiknistofan Strandgötu 11 220 Hafnarfirði.
Sími: 5651510. Fax: 5651299. Netfang: teiknistofan@islandia.is

Skýringar:	Adaluppdráttur.
Teikning:	Snidmynd / afstöðumynd.
Mælikvæði:	1: 100.
Undirskrift:	16/2 2000 <i>[Signature]</i>
Blað nr:	4 af 8. Dagsetning: 6 júlí 1999.
Breytt:	Afstöðumynd og snið breytt 29.10.1999.