


Byggingarfulltrúi samþykkir erindið.
28. NOV. 2002
Bent skal á að samþykki þessi verður ekki virk, fyrr en eftir skráningu eignaskipta- yfirlýsingarinnar hjá Fasteignamatli ríkisins og þinglýsingu hennar.

Úr Gildi

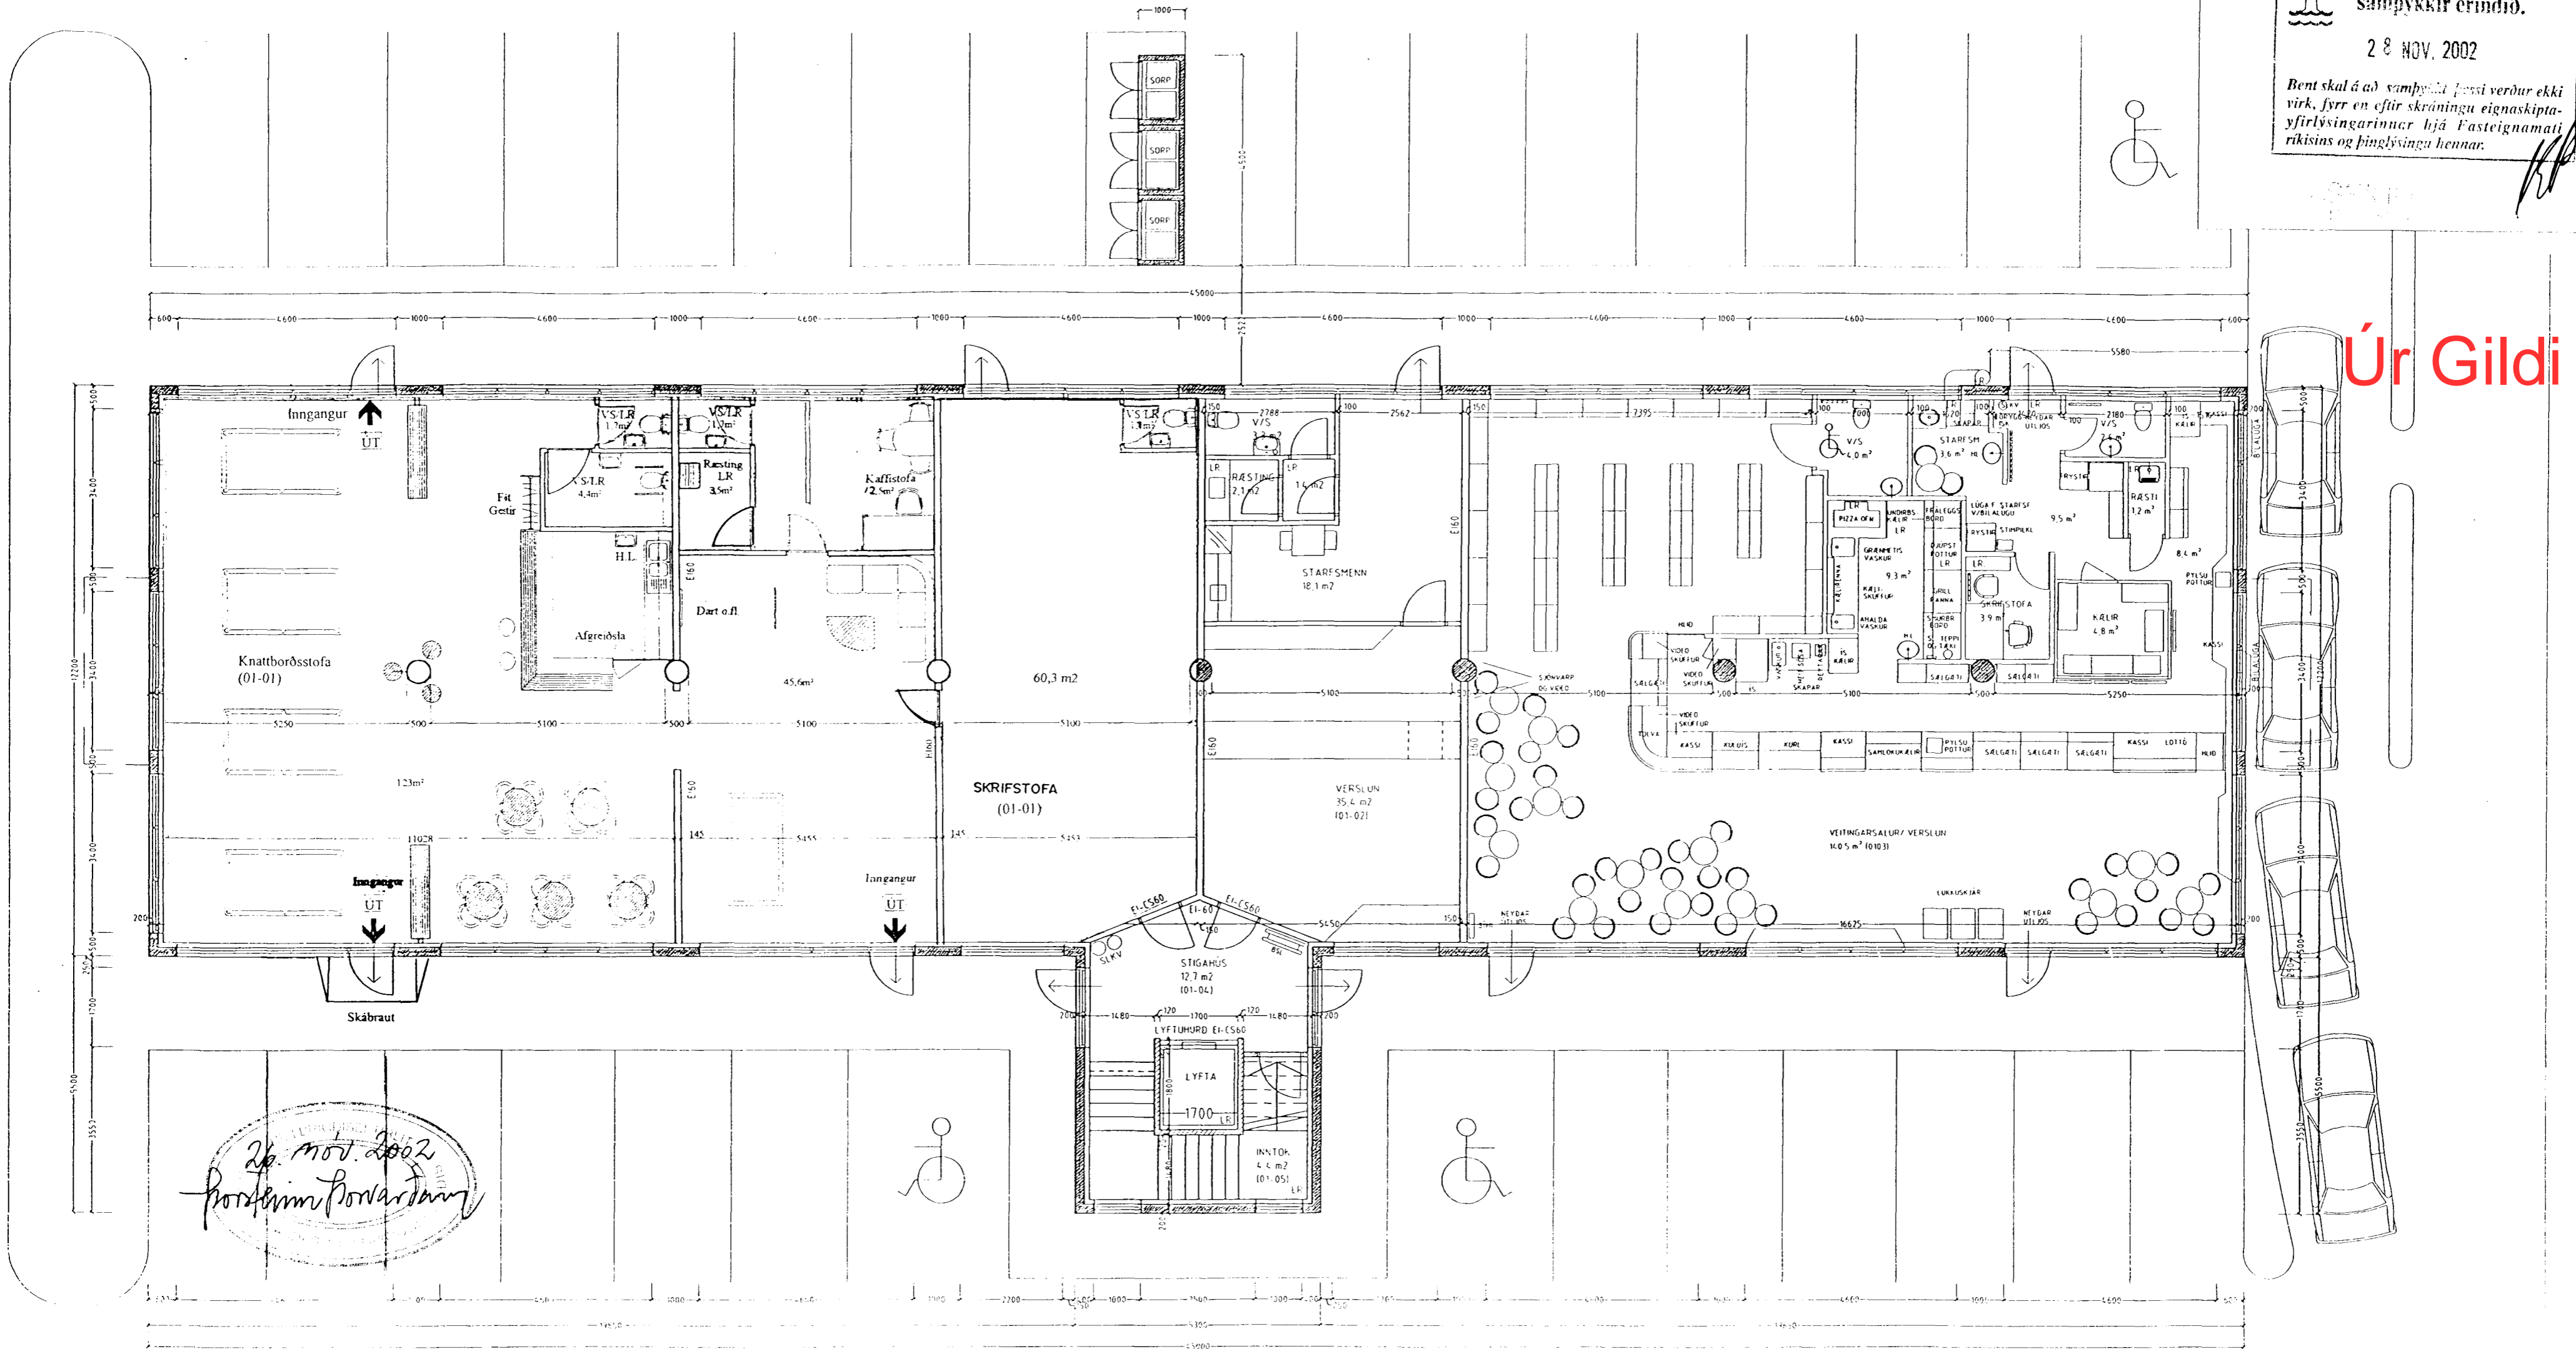

26. nov. 2002
Þorsteinn Þorvaldsson

GRUNNMATI 1100 MKV 1100

Skýringar:
Sótt er um leyfi til að setja upp léttu veggja kringum snyrtingar, ræstingu og starfsmannaöðdu í vesturenda 1. hæðar ásamt tilheyrandi lögnum. Allar klæðningar á veggjum verða í flokki I, engar klæðningar eru fyrirhugaðar neðan á steinsteypt loft. Hámarksfjöldi gesta í sal er áætlaður 48. Í rýminu er þjóf- og eldavarnarkerfi tengt stjórnstöð, komið verður fyrir handslökkvibúnaði í samráði við eldvarnareftirlit.

BRÉTINGAR: ÞEYRJA MÍLLI VEGGJA INNAN KAFFISTOÐU, HURD R. FERR TIL A' RÆSTINGAR, HURD A' SALENNI, PATTI LARJA SVINN INN
HÖNNUNARHÚSÍÐ
Reynir Sæmundsson arkitekt Fél. • tlf. 010656-575
Guðni Gíslason innanhússarkitekt F.H. • tlf. 161957-1119
Bæjarhraun 2 • 220 Hafnarjodur
Sími 565 4513 • Fars 895 4613
Fax 565 4514 • honnun@smnet.is
Verk FLATAHRAUN 5A
Heri GRUNNMÝND
Ántun *Reynir Sæmundsson*
Dags 13.09.2002 Mkv 1.100
Teiknað F.H.F. Nr.

BRÉTINGAR 26.11.02
FERRAN INN BRÉTINGAR FRA 26.11.02
BRÉTTI RÆSTINGARSLUBORD, SALENNI PATTI LARJA
R3 RÆSTING OG KAFFISTOFA