
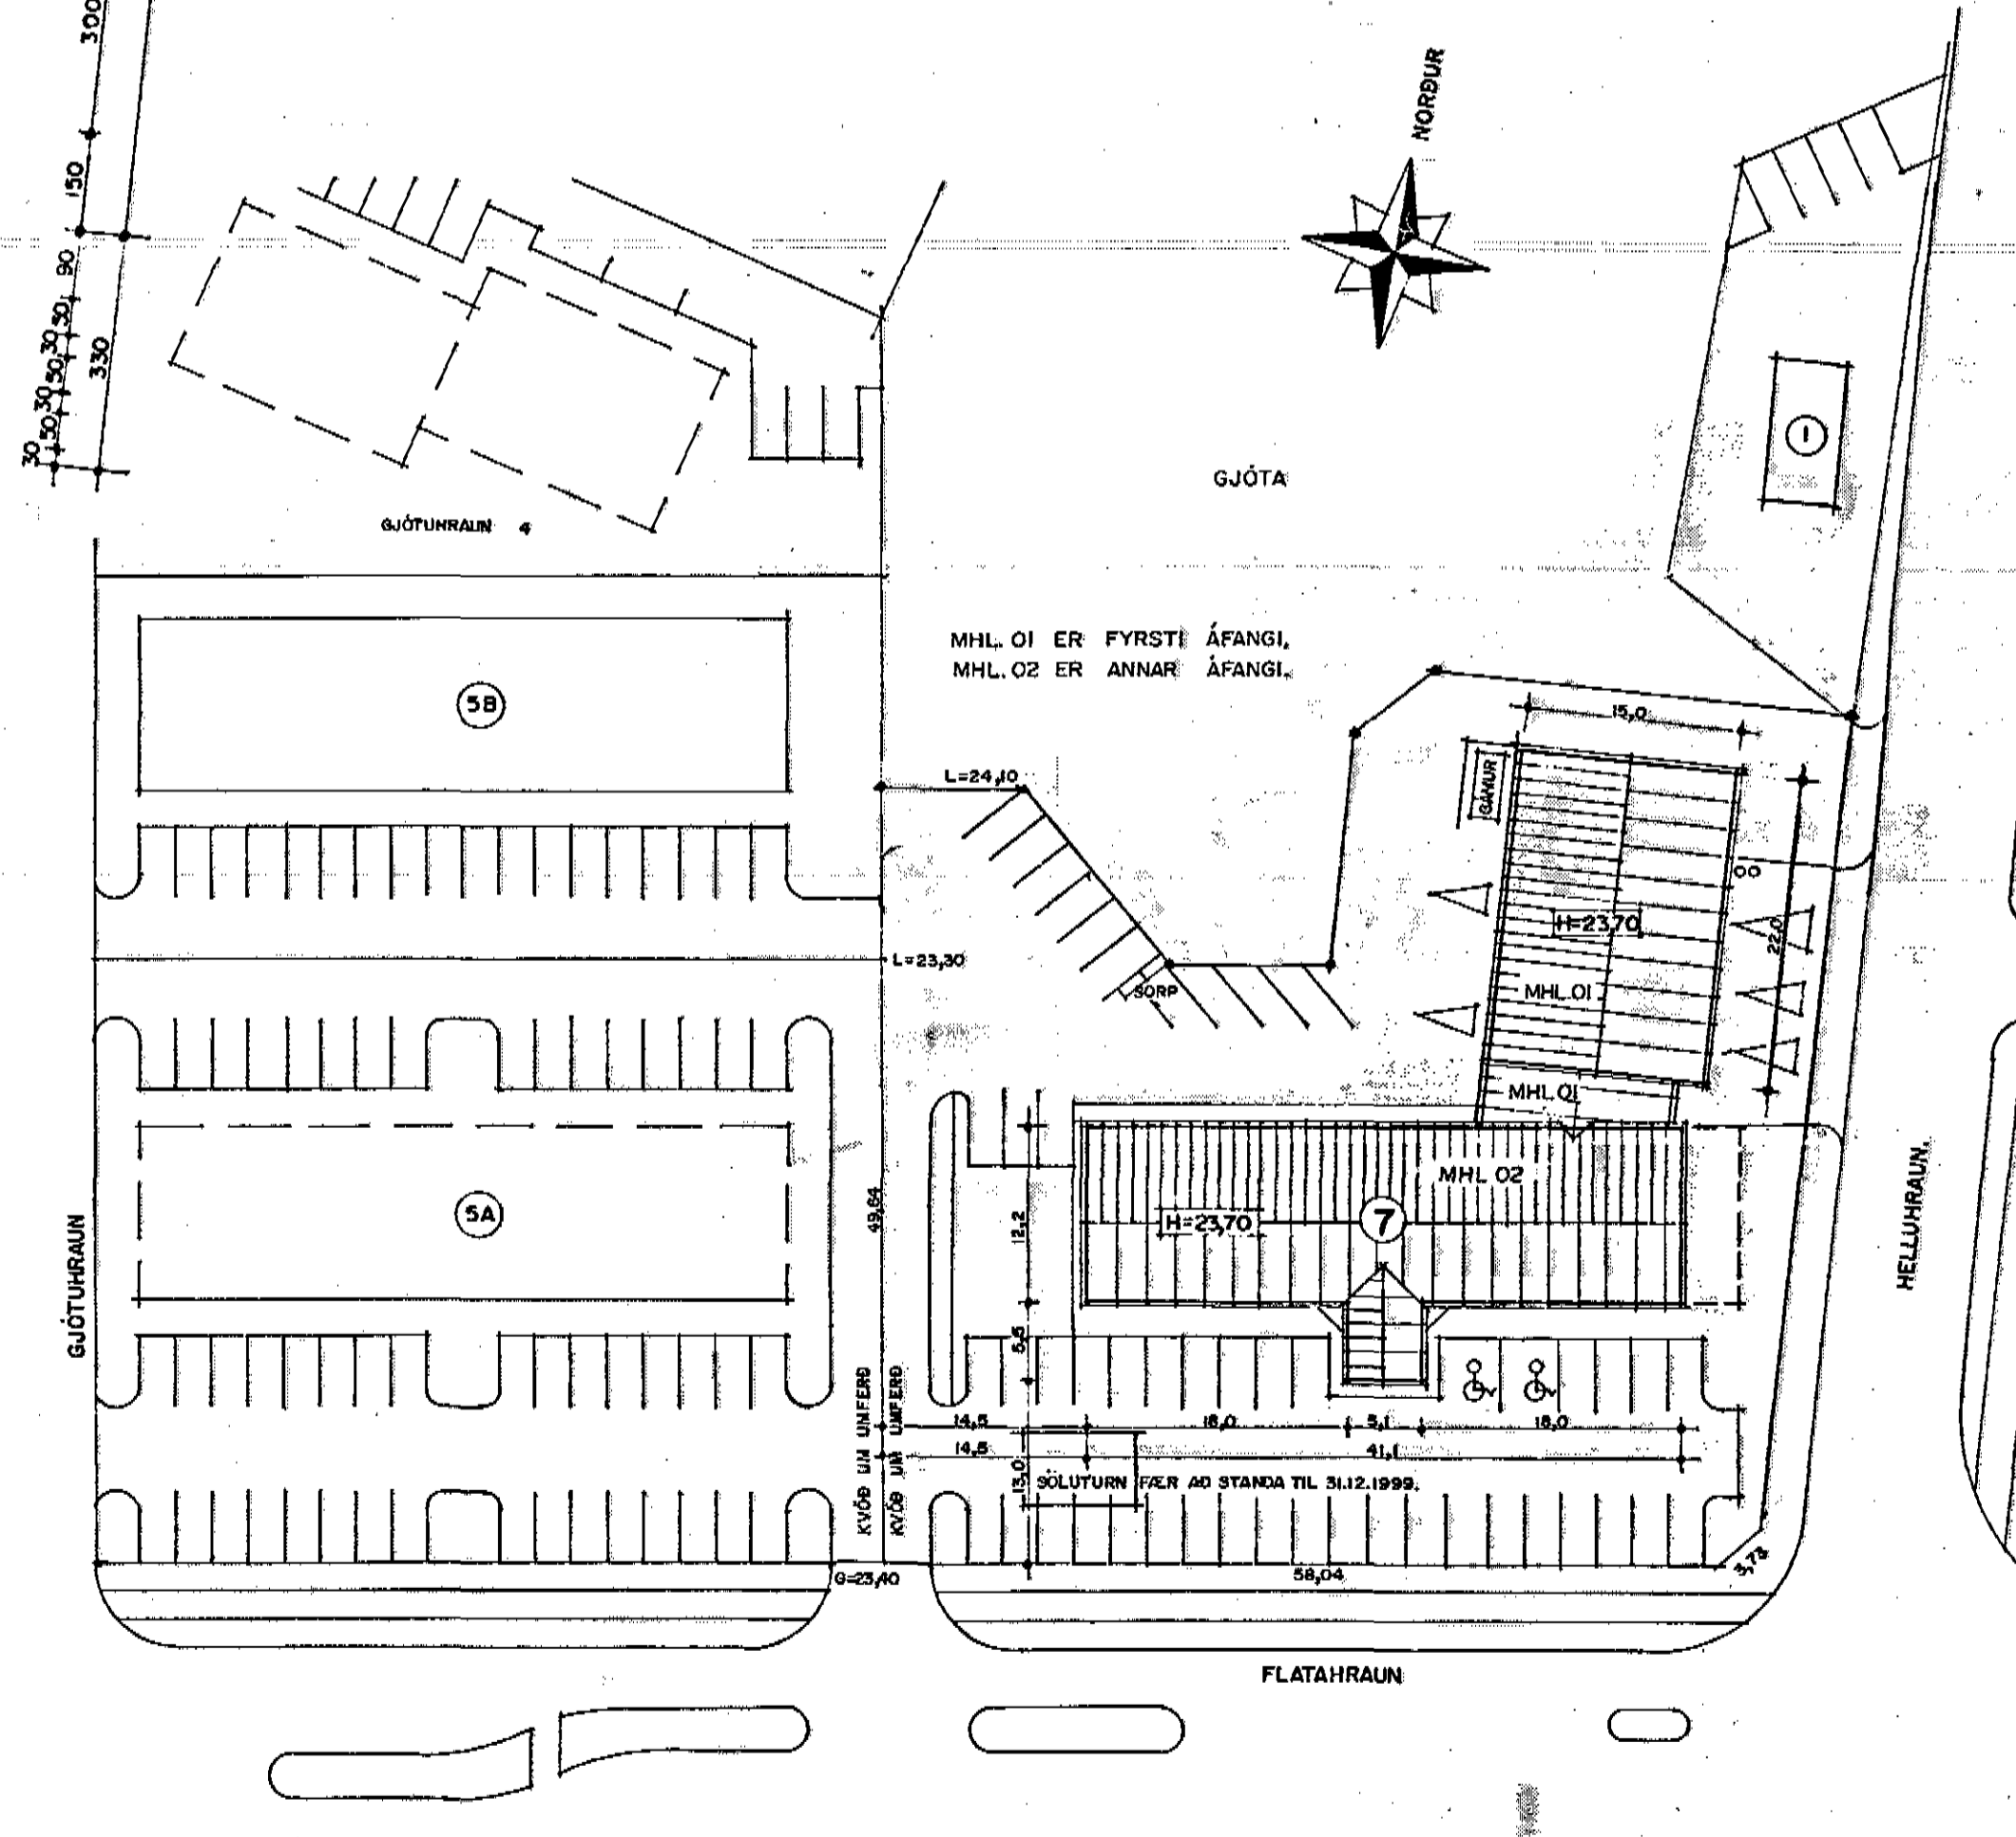


Úr Gildi

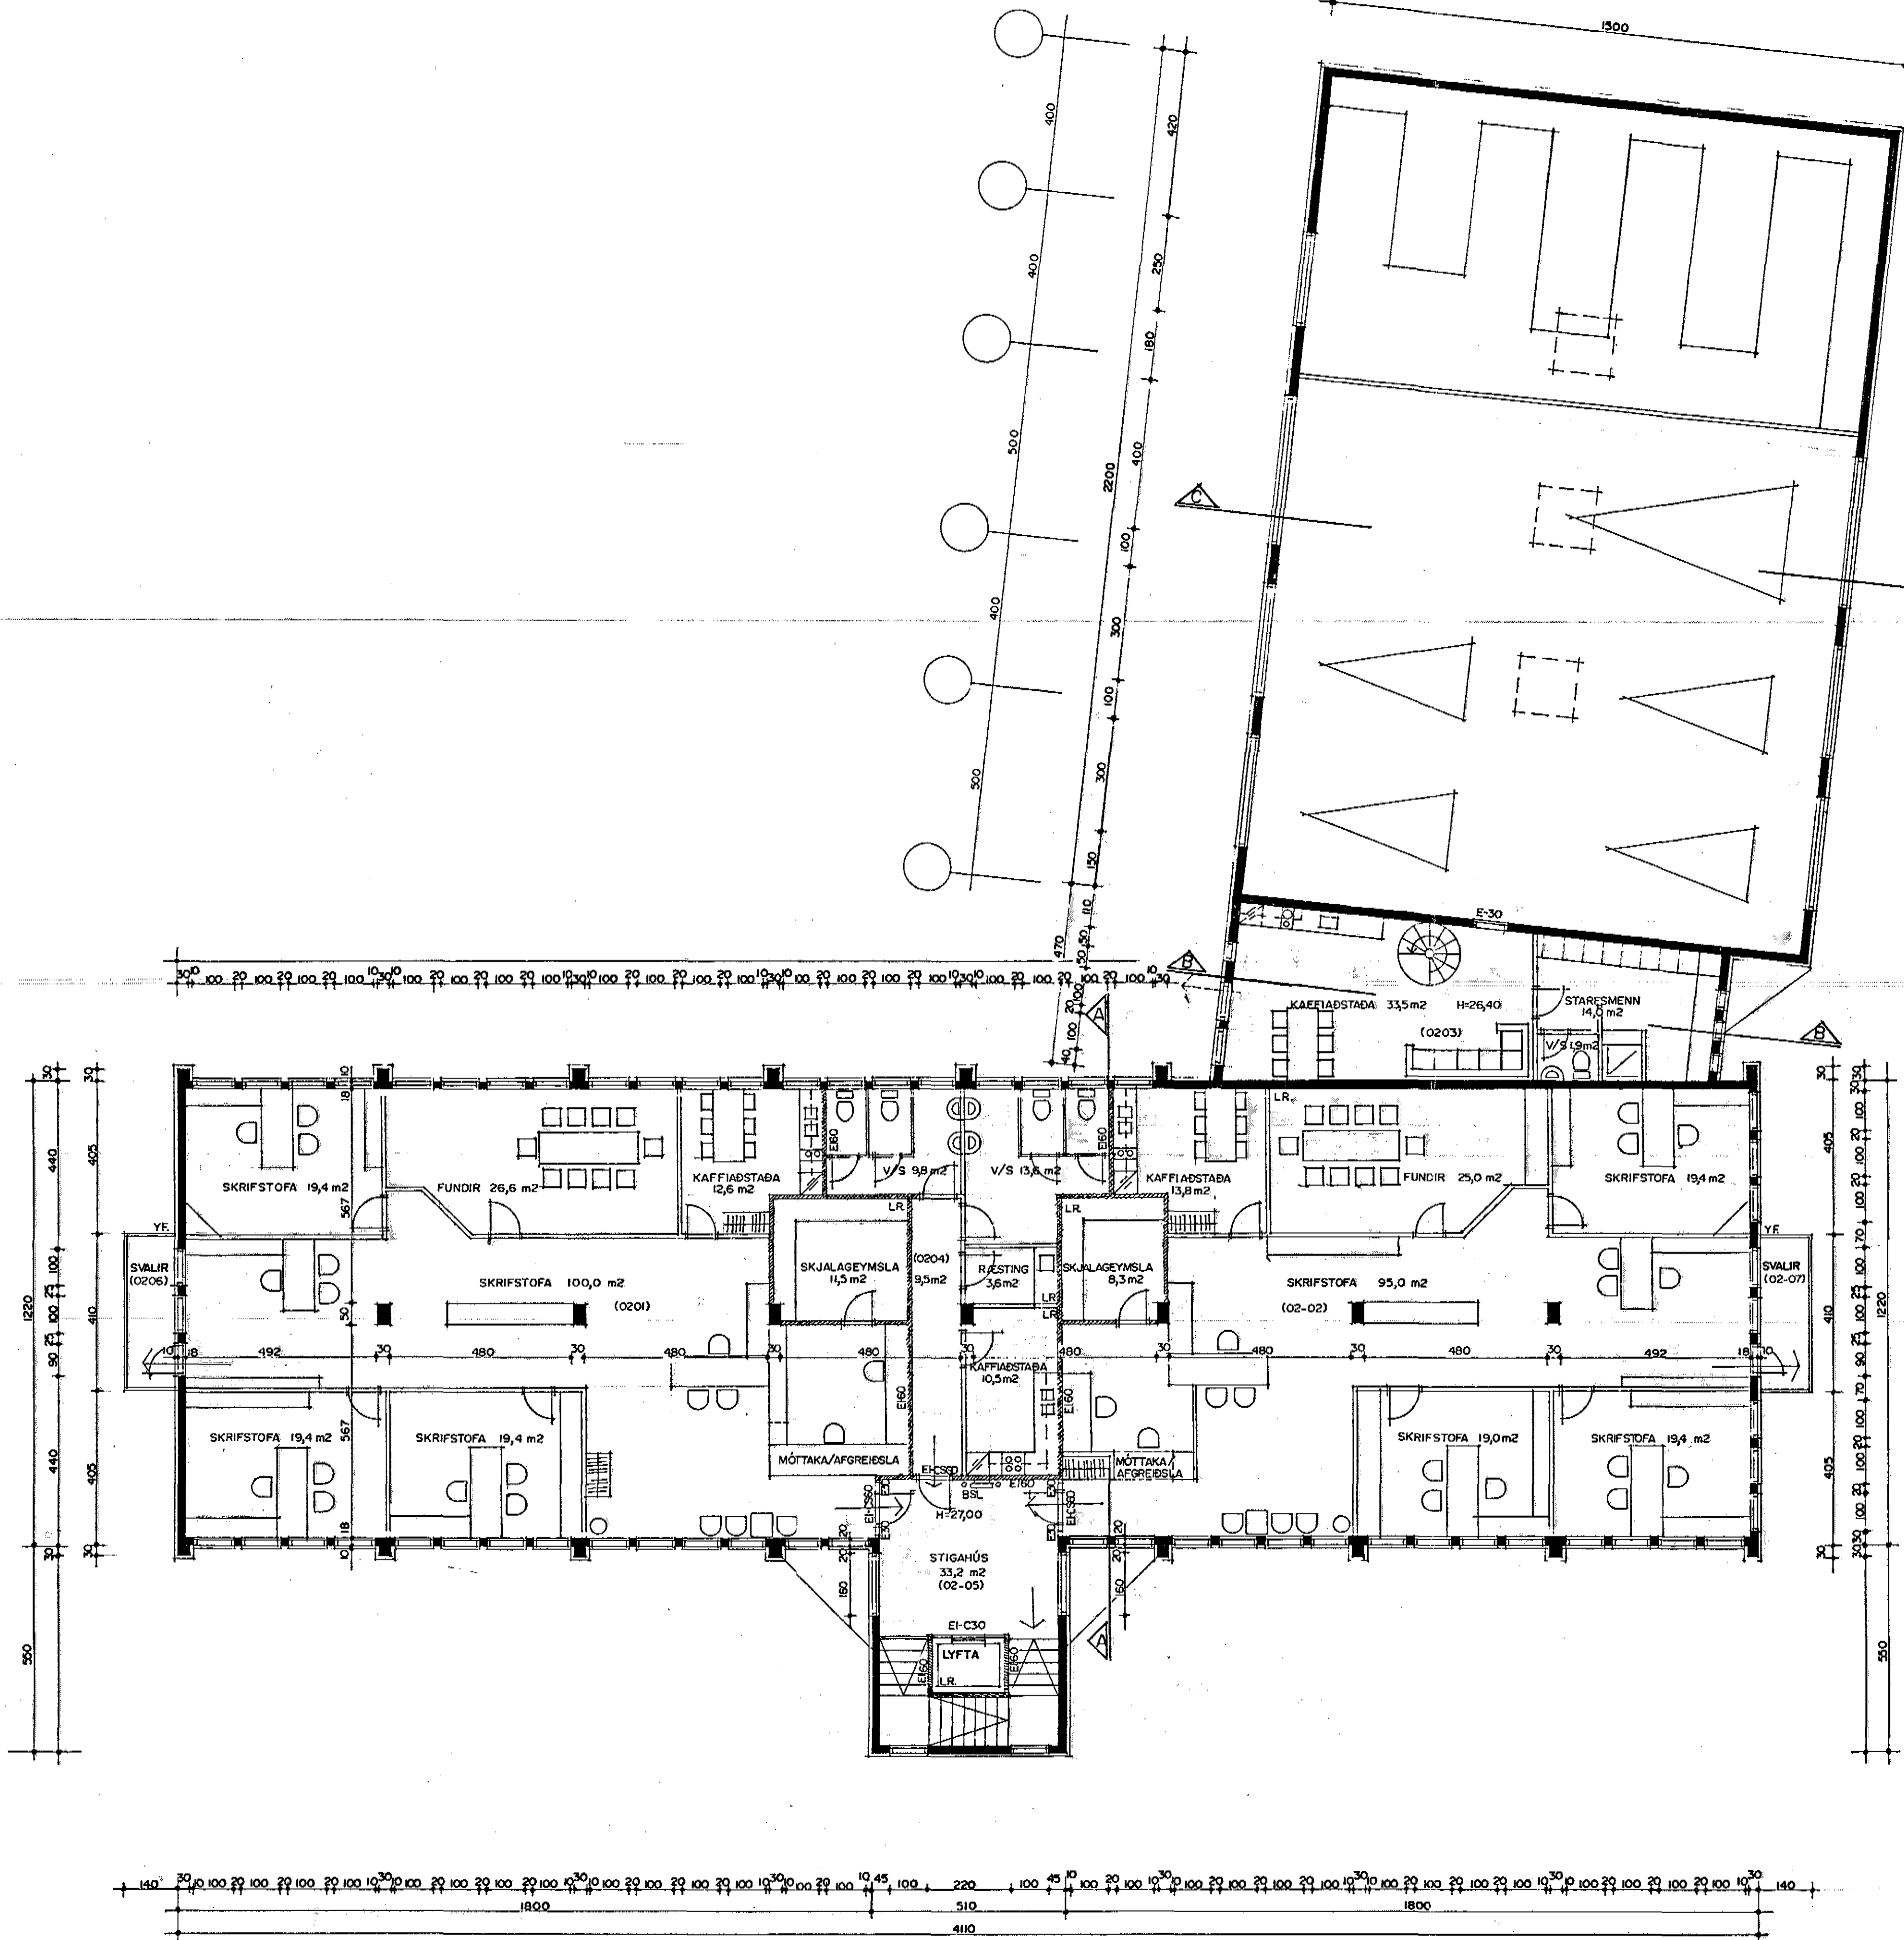

AFSTÖÐUMYND MKV. 1:500.

MHL 01 OG KÓTA BREYTT Í DES 1998.

GRUNNMYND 2 HÆÐ MKV. 1:100.

17.12.98
Viktor Þor Sigurðsson