



ÚTLIT SUÐUR MKV. 1:100.

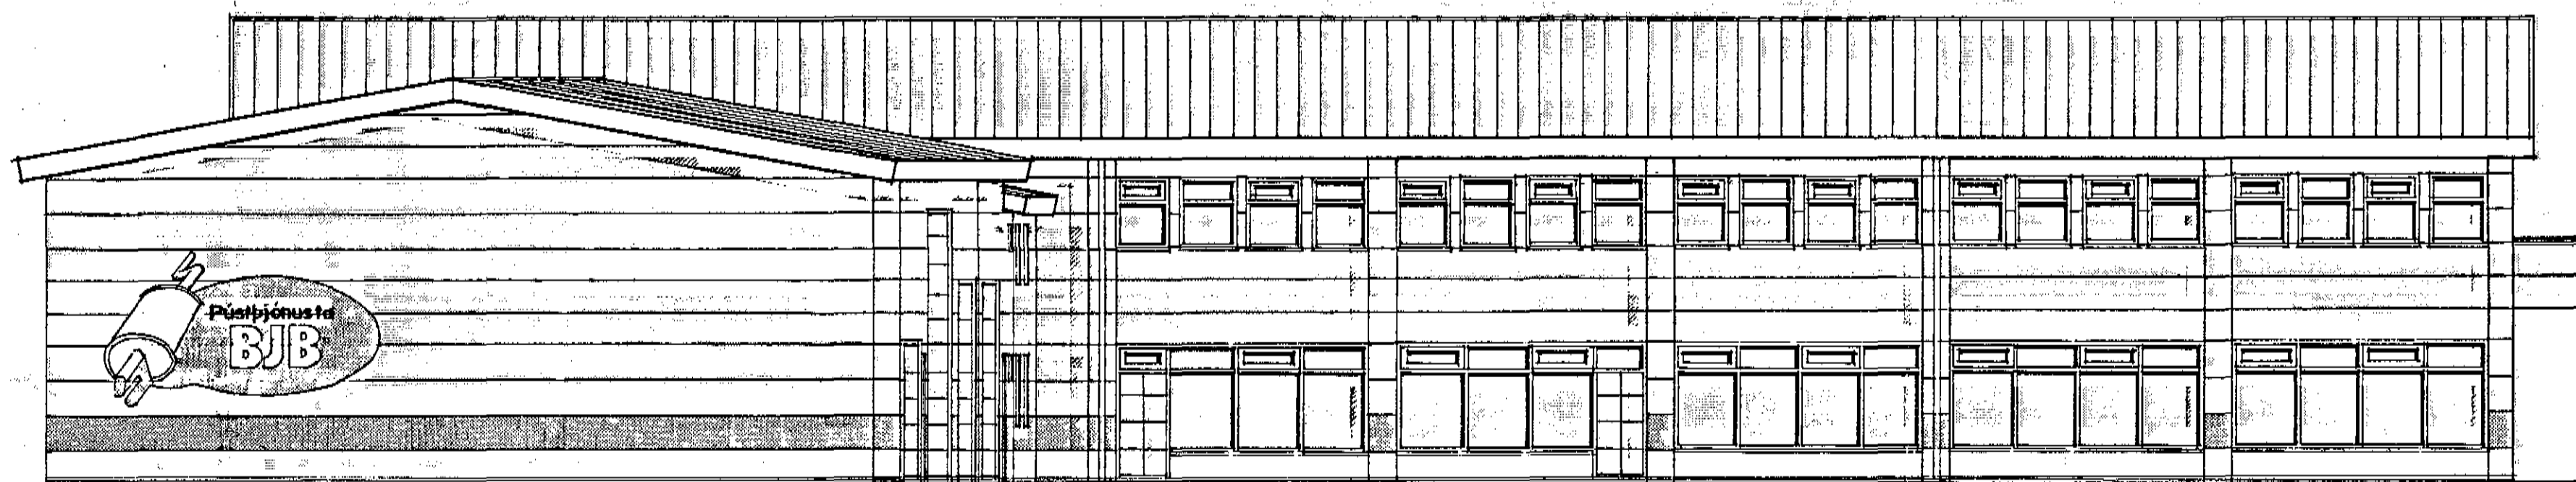


ÚTLIT AUSTUR MKV. 1:100.




ÚTLIT NORDUR MKV. 1:100.

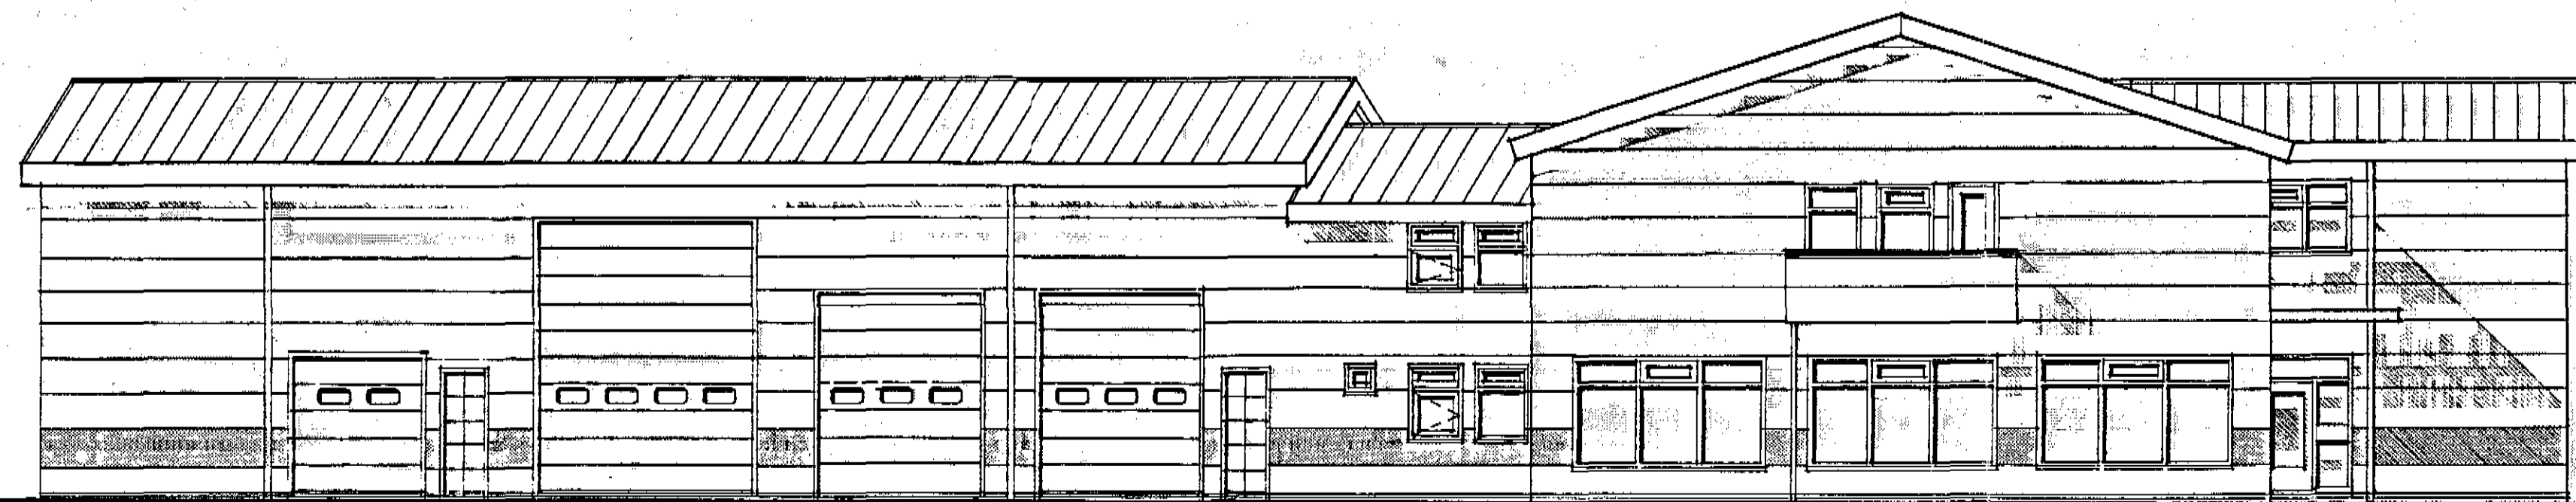


ÚTLIT VESTUR MKV. 1:100.

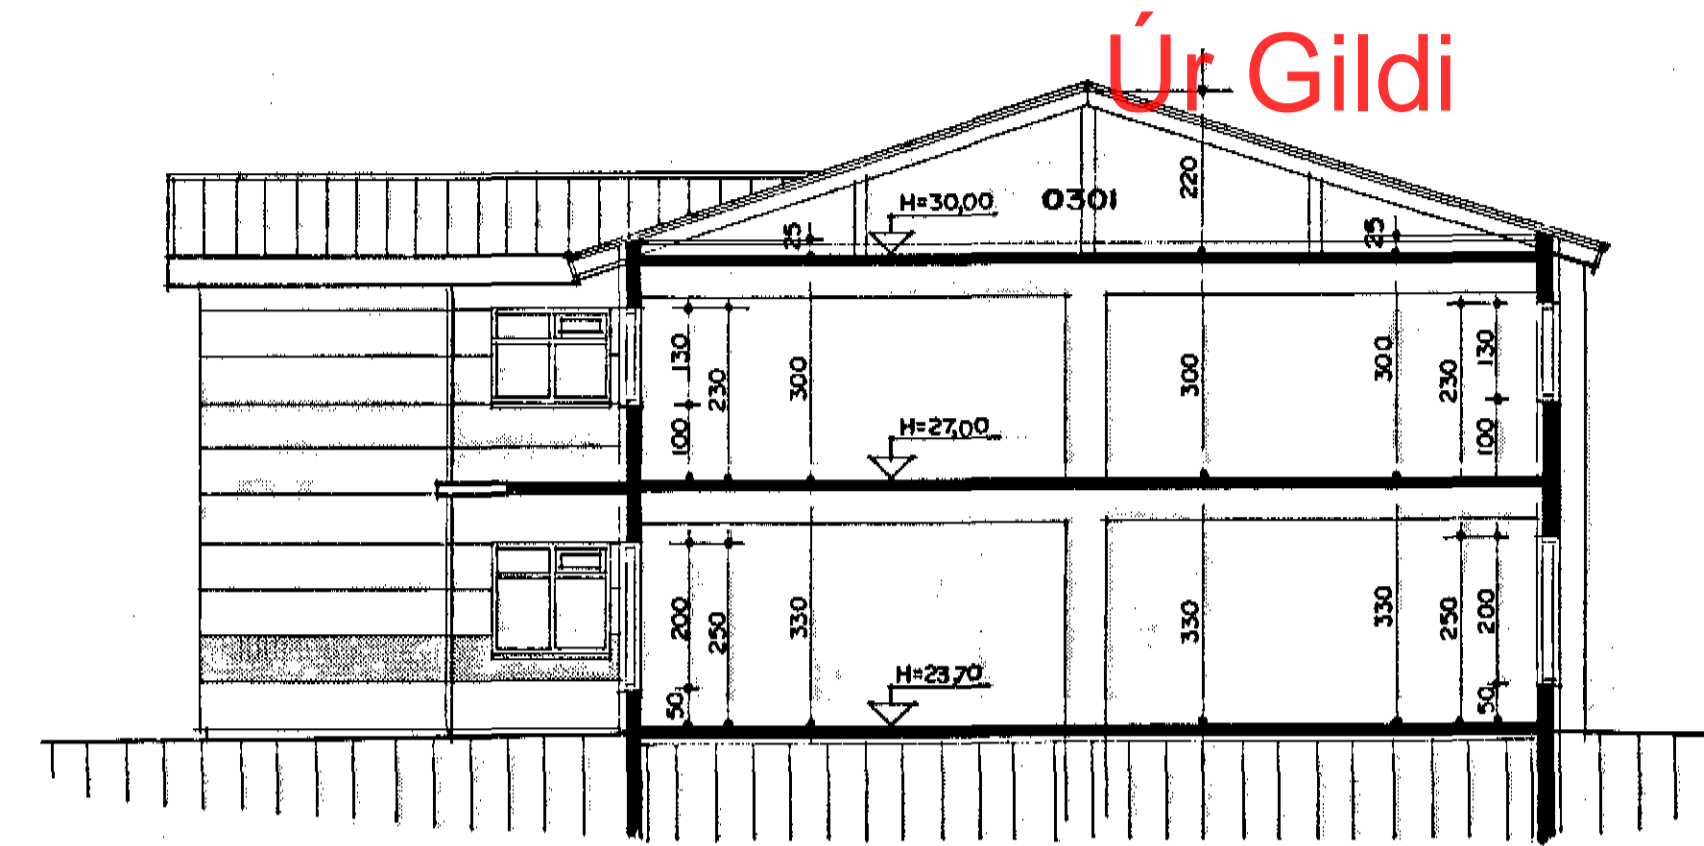

SNİÐ A-A MKV. 1:100.

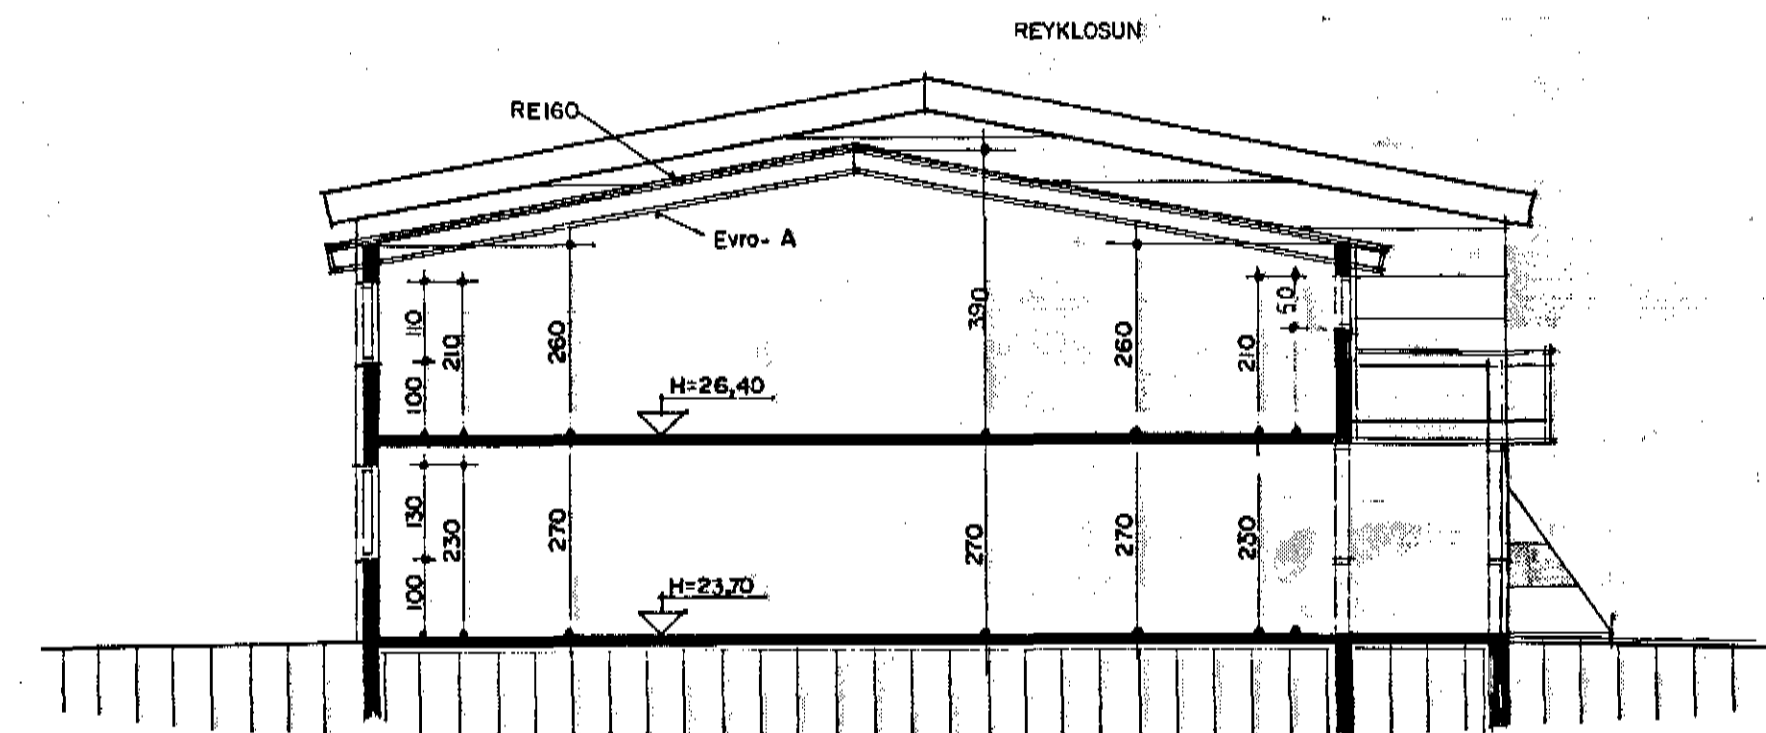

SNİÐ B-B MKV. 1:100.

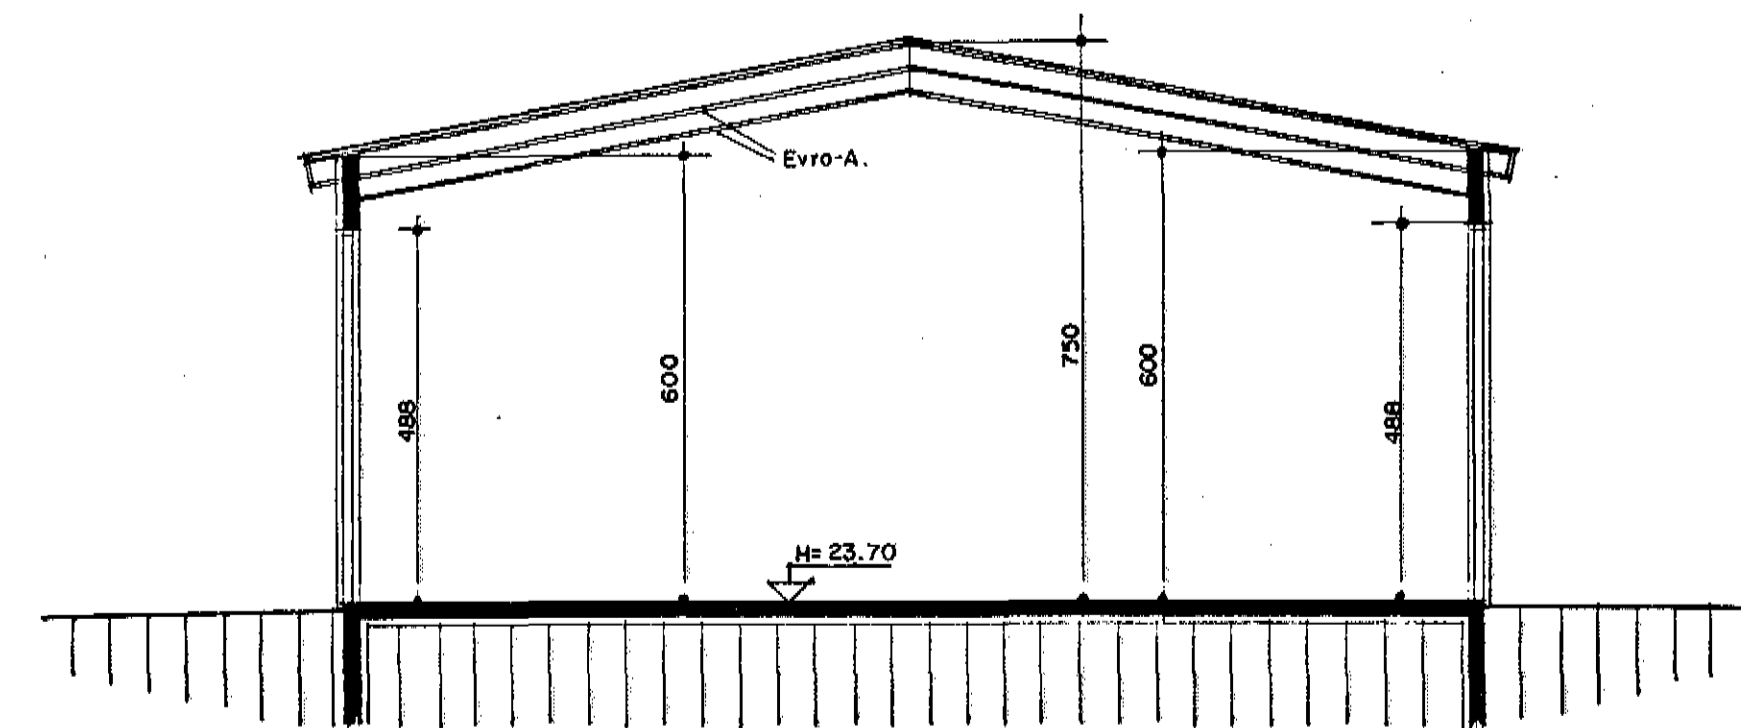

SNİÐ C-C MKV. 1:100.

MHL 01 OG KÓTA BREYTT Í DES. 1998.  
GLUGGVA A MHL 01 BREVTT 2A MARS 1999.  
ANDRETT VÍÐ TEMAÞYGGINGU 31/03/99.

31.03.99  
Viktor Þor Sigurðsson 200369-4759  
*[Signature]*