


Afstöðumynd 1/500

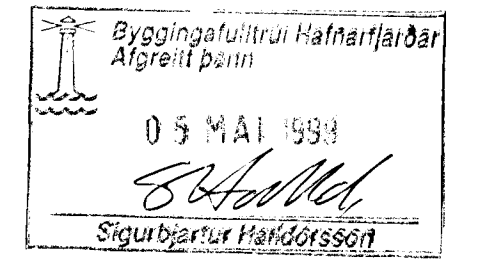

MEÐ VÍÐAN TIL SAMB.
HEILARÍÐISFULLTALA FRÁ
20/4. 1999.

Grunnmynd 1/50

3	05/99	heimtaug skóps og vetns-heimtaug dreytt lega	sp
2	04/99	vatnslagnir rör í rör og orkuskiptur/vötn	sp
1	04/99	bætt við vöskum og lögnum skpt	sp
BR.	DAGS.	EDLI BREITINGA	SIGN.

Flatahraun 7
Hafnarfirði
grunnlagir grunnmynd
mælikv: 1/50 og 1/500

DAGS. des 1998
VERK NR.
TEIKN. NR. 2-0/
HANNAD Sig
TEIKNAD
YFIRFARID
TÆKNIÞJÓNUSTA SIGURDAR ÞORLEIFSSONAR enf.
STRANDGÖTU 11 220 HAFNARFIRÐI
SÍMI 555-4255 FAX 565-2875
E-mail taekni@jonusta.islandia.is

