


SKÝRINGAR:


- VS VATNSSALERNI
- HL HANDLAUG
- S STEYPIBÆÐ
- B BÆÐ
- SV SKOLVASKUR
- ÞV ÞVOTTAVEL
- EV ELDHÚSVASKUR
- UÞ UPPÞVOTTAVEL
- GN GÖLFNIDURFALL
- Þ ÞAKNIDURFALL
- ST STEYPUÐÖR
- J STEYPUJARNSRÖR
- BR BRUNNUR

FRÆRENNSLI:

EFNI OG FRÁGANGUR LAGNA
SKAL VERA SAMKVÆMT
BYGGINGASAMÞYKKT HAFNARFJARÐAR
OG REGLUGERÐ UM HOLRÆSI
Í REYKJAVÍK.

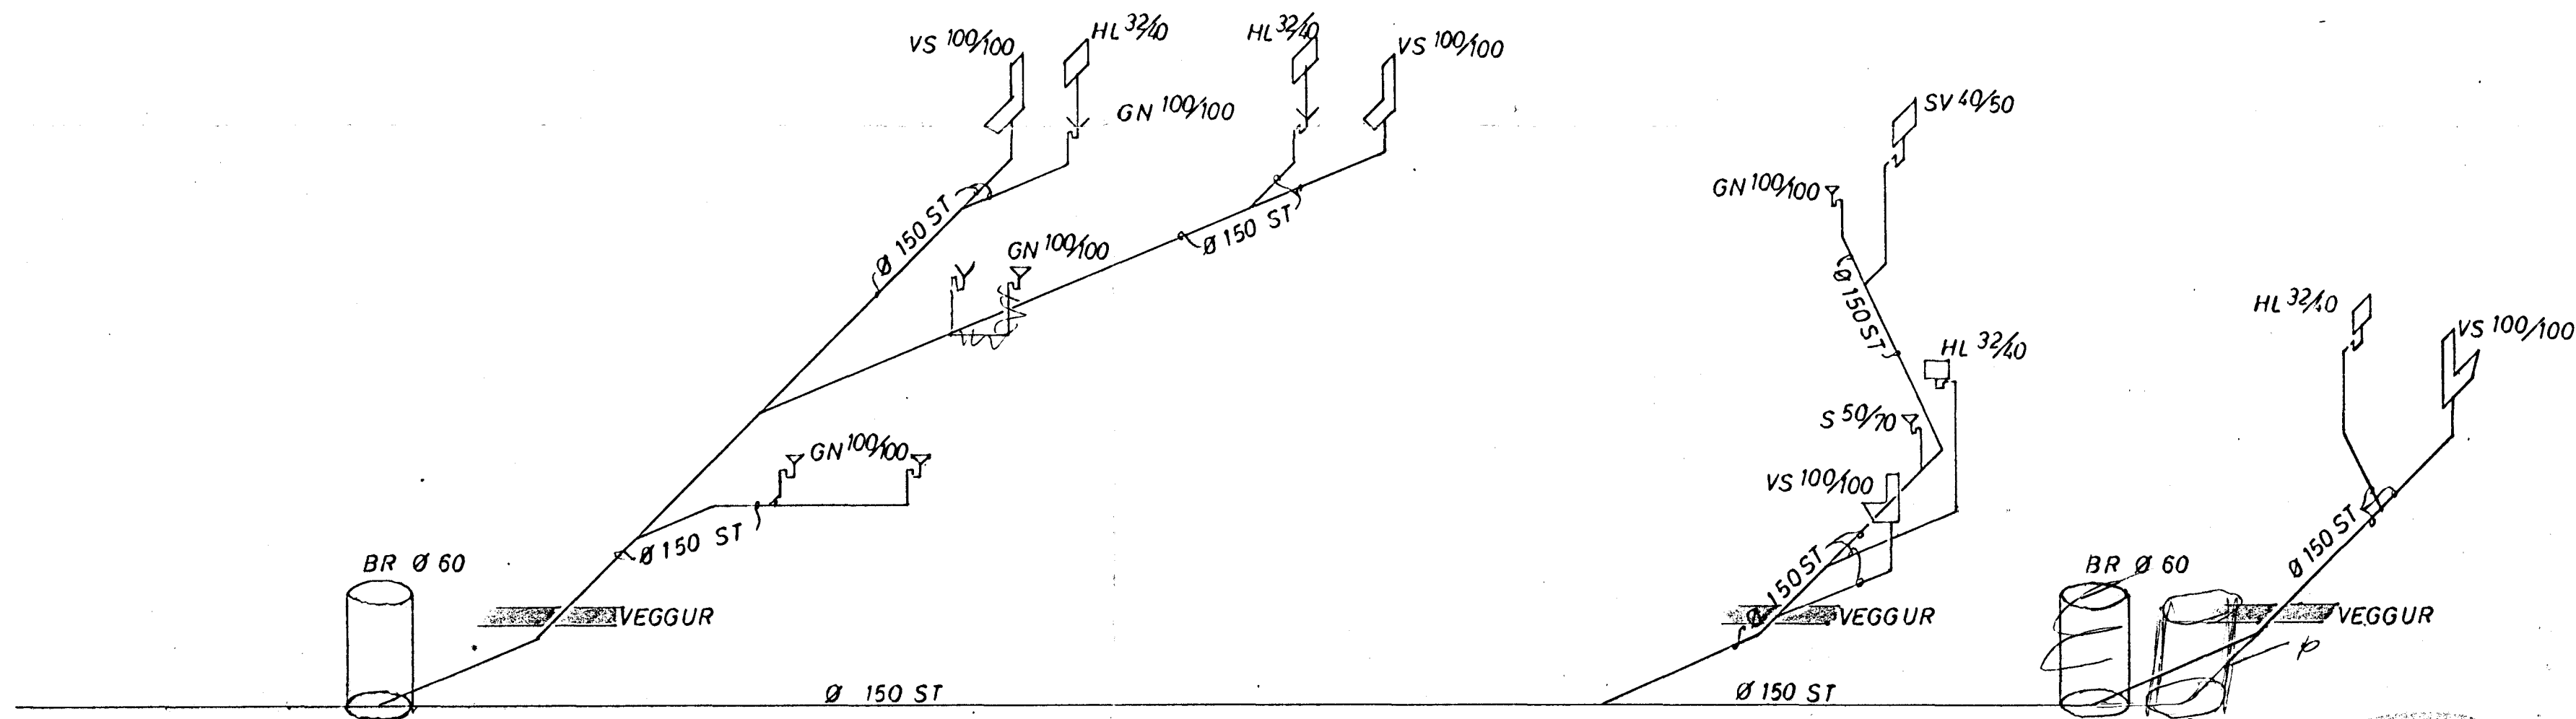

KERFI MKV. ~ 1:50

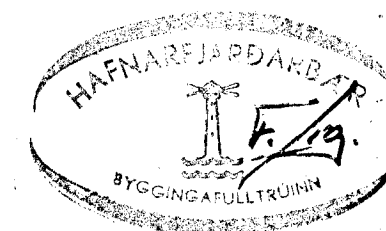

ÍÞRÖTTAÐUS HAUKA	MÆLIKVARDI ~ 1:50	VERK	TEIKN NR 2
FRÆRENNSLISLÖGN KERFI	Hannað: H.S. Teiknað: H.S.	Yfirfarið: H.S. Samb: H.S.	DAGS ágúst '74
JÓHANN GUNNAR BERGÞÓRSSON VERKFR MVFI STRANDGÖTU 11 — HAFNARFIRÐI — SÍMI 53315	BREYTT		