AFSTÖÐUMYND 1:200

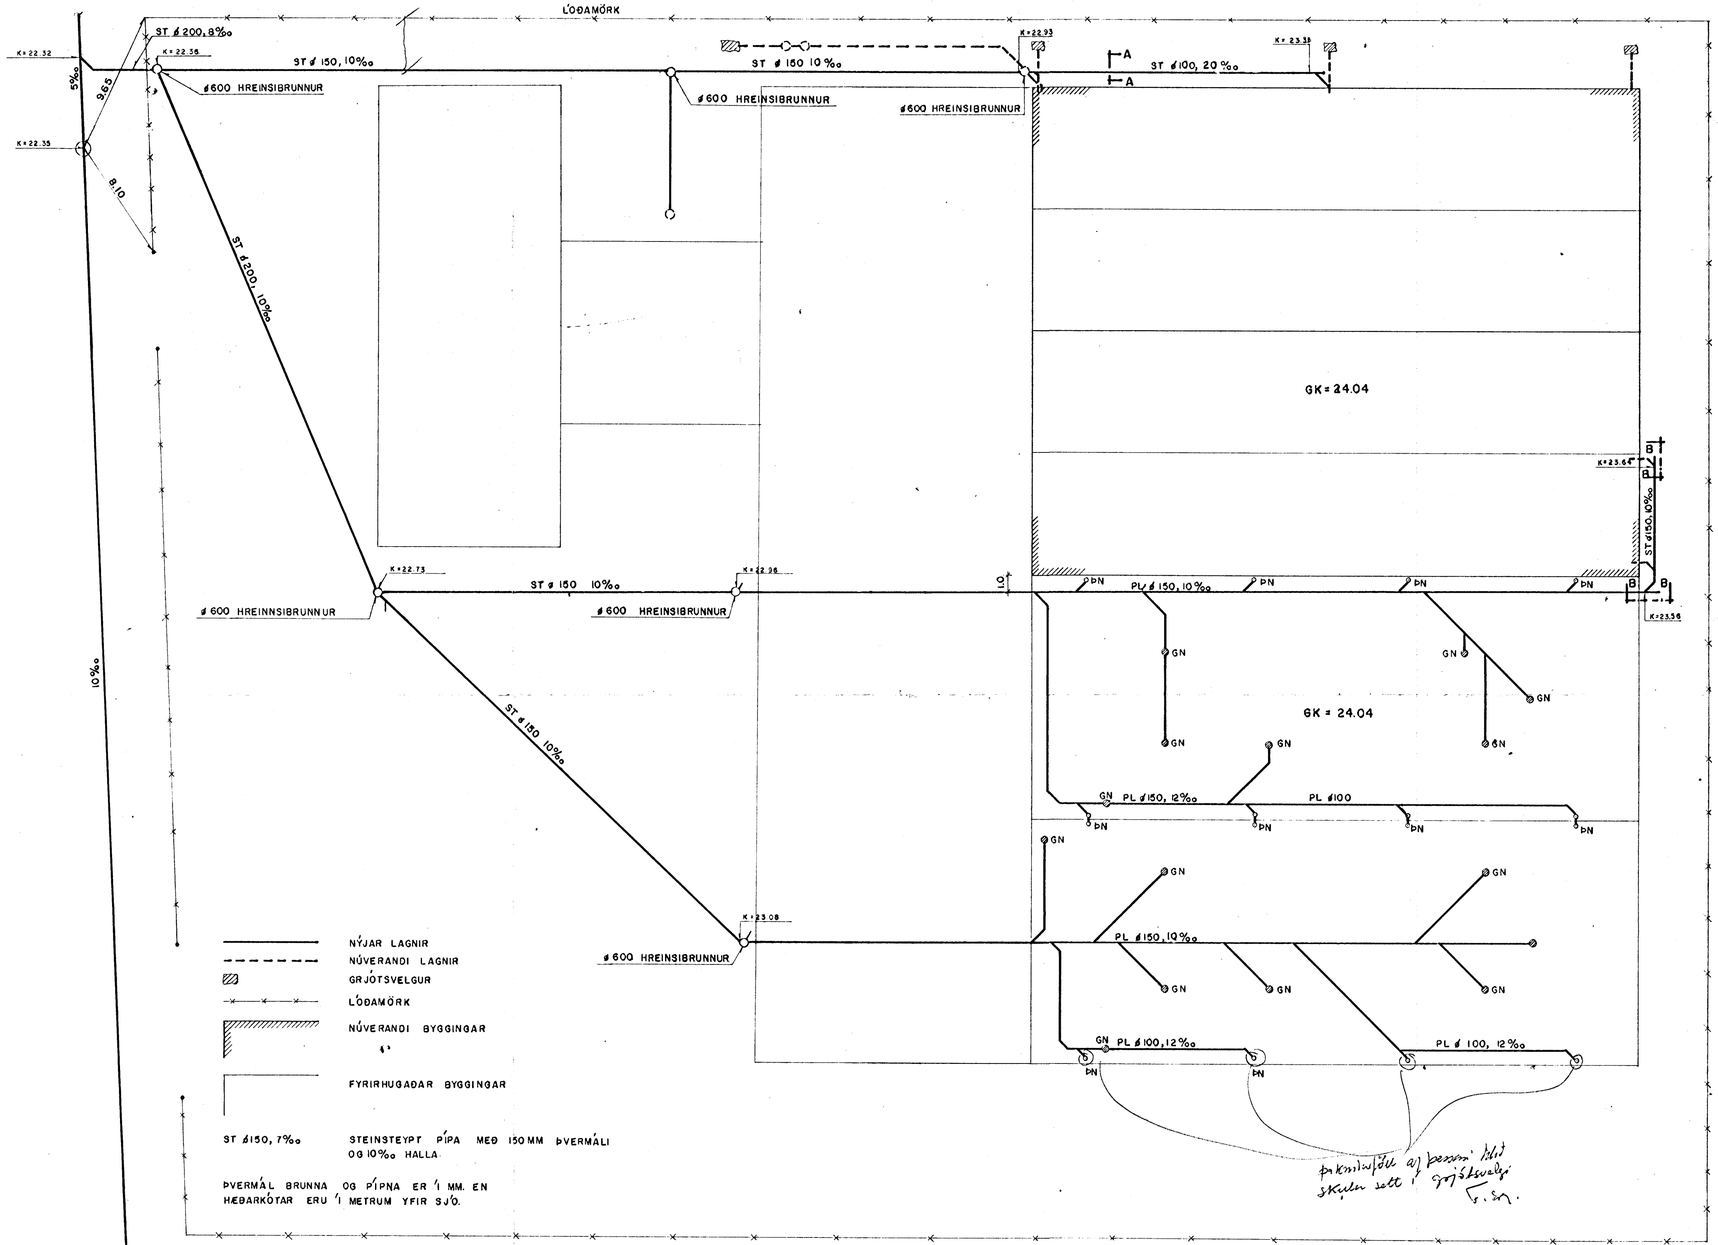

SNIÐ A-A, 1:20

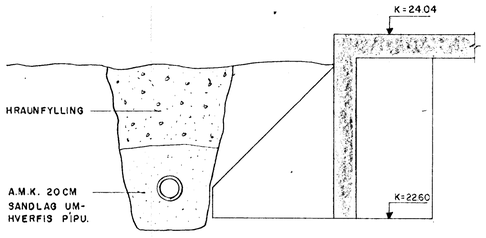

SNIÐ B-B, 1:20

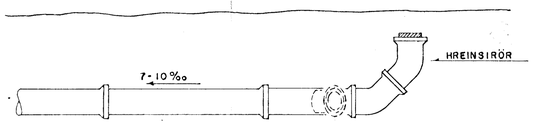

SNIÐ Í ø600 HREINSIBRUNN, 1:20

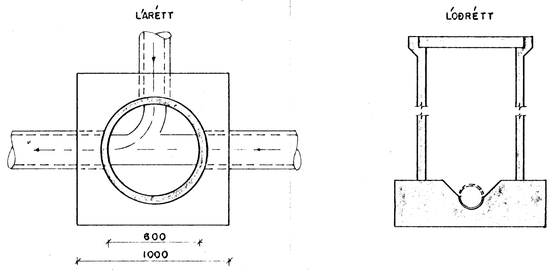

C HALLI LAGNA, KÓTAR

(B) LEGA LAGNA

(A) LEGA OG HALLI LAGNA; KÓTAR

HAFNARFJARÐARBÆR BYGGINGAFULLTRÚI 3/12 79

hönnun hf Ráðgjafarverkfræðingar FRV - Höfðabakka 9 - 110 Reykjavík
Sími 84311 - Telex 2012 Virkir is - Útibú: Reyðarfj. - Hvolsv.

M.	OFNASMIÐJAN, HAFNARFIRÐI	E
H. RE		D
T. GG	FRÁRENNSLISLÖGN:	C 27.11 79 RE
Y.	AFSTÖÐUMYND OG SNIÐ	B 12/11 '79 RE
G. 47-96		A 24/9 '79 RE
DAGS.	SAMÞ. MKV. 1:20, 1:200	77 317-201